



BOORRICHTING

Boring 8266-01
Lengteprofiel A-A

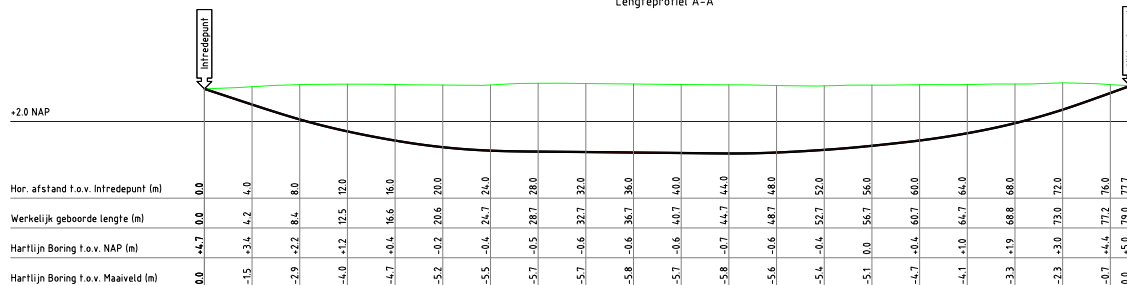

Dwarsprofielschaal 1 : 125

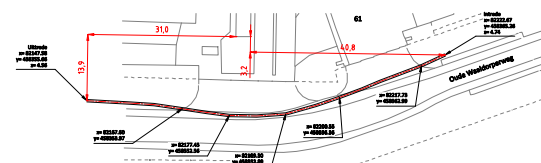

Toposchaal 1 : 500

HPE Ø110 L = 78.0 m.				
PROVIDER	British Telecom	-	-	-
DUCT KLEUR	Green	-	-	-
HOPE Ø32	-	-	-	-
HOPE Ø40	1	-	-	-
HOPE Ø50	-	-	-	-

GESTUURDE BORING			
Onderdoor enit Nato terrein Oude Waalsdorperweg			
Gepland	IT	Definitief	Formaat
Gepland	LVD	28-07-2016	3XA3
Classificatie	BT	04.0215/MS/MS53	Schaal
Projectnummer	IS 103.517		DIV.
BT Nederland		OPLEVERING	
Postbus 12168		GSB0820_45825-1.dwg	
1100 AC, Amsterdam Z-O			