

NAAR S.G.T. BUNKER
ZIE TEK.NR.E51(A)

DETAIL A (NIET OP SCHAAL)

NAAR S.G.T. BUNKER
ZIE TEK.NR.E51(A)

ZIE DETAIL A

ENERGIE-GEBOUW

CHEM.

RES. PVC 450
+DWL

PVC 1100
SEC.SYST.
BRANDBEV.

PERSLUCHT

C.V.
GAS

VOOR KABELLOOP ZIE TEK.NR. E53-3

1x DATA 10x4x0.8 IN GOOT (GROEN)
3x COAX 3" IN GOOT (GROEN)
1x (12x0.8) TEL. IN GOOT (ZWART)

1x GLASVEZEL 4 ADERS (ZWART)
1x DATA 50 ADERS (GROEN)
10x COAX (GROEN)

VMKos 4x95 Lb.v. CONVEX IN GOOT

5x FIBER OPTIC VIA
CV GOOT
NAAR TNO

HOOFDGEBOUW

PLAFOND BULKSTORE

HOOFDINGANG

DATAKABELS 4x0.6

L2 GR.11
L2 GR.12
L2 GR.7
L10-2 VOEDING PORTIERSLOGE
TELEFOON
12x1.5 VVA-G STURING HEKKEN

RESTAURANT

MANTELBUIS 1100
ZIE STC-SEC\INFO-01

DOORSNED E A-A

L10-2 VVA-G 4x10 VOEDING PORTIERSLOGE
PTT-TELEFOON
VVA-G 12x1.5 STURING HEKKEN

ZIE TEK. SEC. SYSTEM

STALLINGSRUIMTE

PORTIERSHUISJE

DETAIL D-E

D

E

A,B,C,D,E RESERVE MANTELBUIS
PVC Ø125 KL3.4
INGEGRAVEN DIEPTIE 75
DATUM 5-9-85

PVC BUIS 750
INGEGRAVEN DIEPTIE 60
KRACHT+STUURKABELS
HEK IN EN UIT
ZIE TEK. SEC. SYSTEM

KABELS EN MANTELBUizen
VOOR ZOVER BIJ DE D.O. BEKEND (3-1-91)

VOOR KABELLOOP+MANTELBUizen TERREINVERLICHTING
ZIE TEK.NR. E50(A)

● LANTARENPAAL
MATEN IN CM


WIJZIGINGEN IN DE KABELS ENZ.
AUB MELDEN
BIJ DE DRAWING OFFICE

SCALE	1:500	ISSUE	1	DATE	10-4-89	INIT	AV
DRAWN	A.J.VERHEIJ		5		27-10-94		AV
CHECKED			6		23-5-96		AV
APPROVED							
TASK							
COPYRIGHT RESERVED - UNAUTHORIZED USE FORBIDDEN							



SITUATIE STC - TERREIN OVERZICHT KABELS+MANTELBUizen		TEK.NR. E50 (G)
SHAPE TECHNICAL CENTRE		
STC-LENK	NR.	

AUTHORIZED EYES ONLY

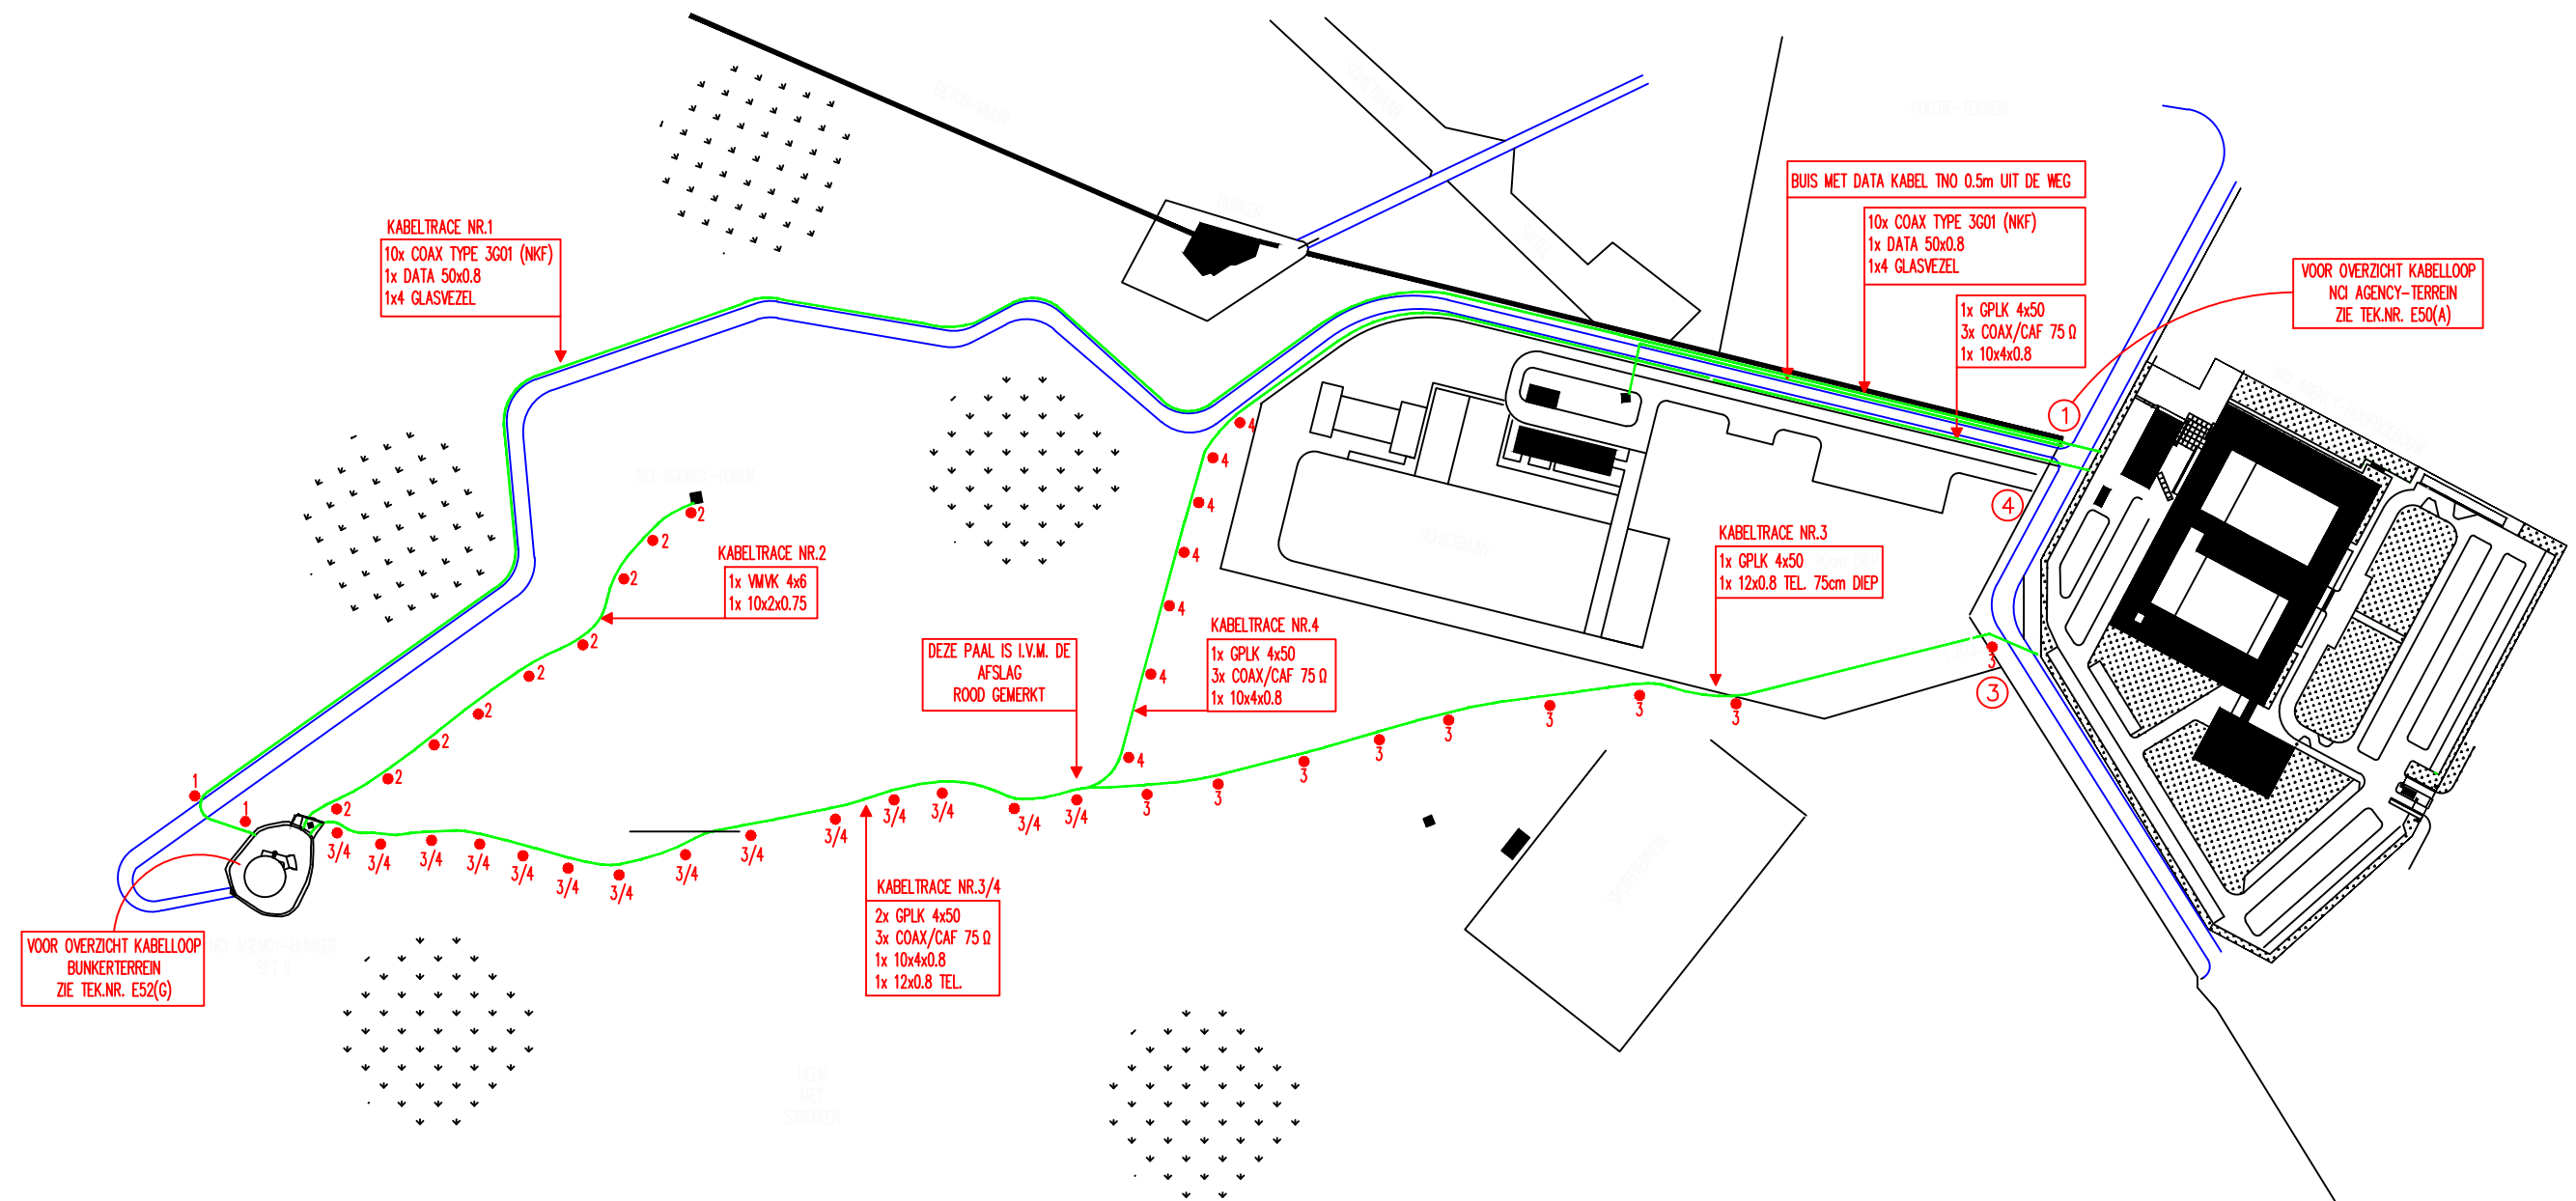

LEGENDE:



KABELTRACE IN HET VRIJE VELD BIJ BENADERING
EXACTE ROUTE AANGEGEVEN D.M.V. PIKET-PAALTJES,
± 50cm RECHTS VAN DE KABEL GEZIEN VANAF DE BUNKER.

HET TRACE-NR. IS OP DE PIKETPAALTJES BEVESTIGD.

WIJZIGINGEN IN DE KABELS ENZ.
AUB MELDEN
BIJ DE DRAWING OFFICE

AUTHORIZED EYES ONLY

	DRAWN					SHAPE	TECH. NR. 65 (G)
	CHECKED						
	APPROVED						
	TASK						
	COPYRIGHT RESERVED - UNAUTHORIZED USE FORBIDDEN						

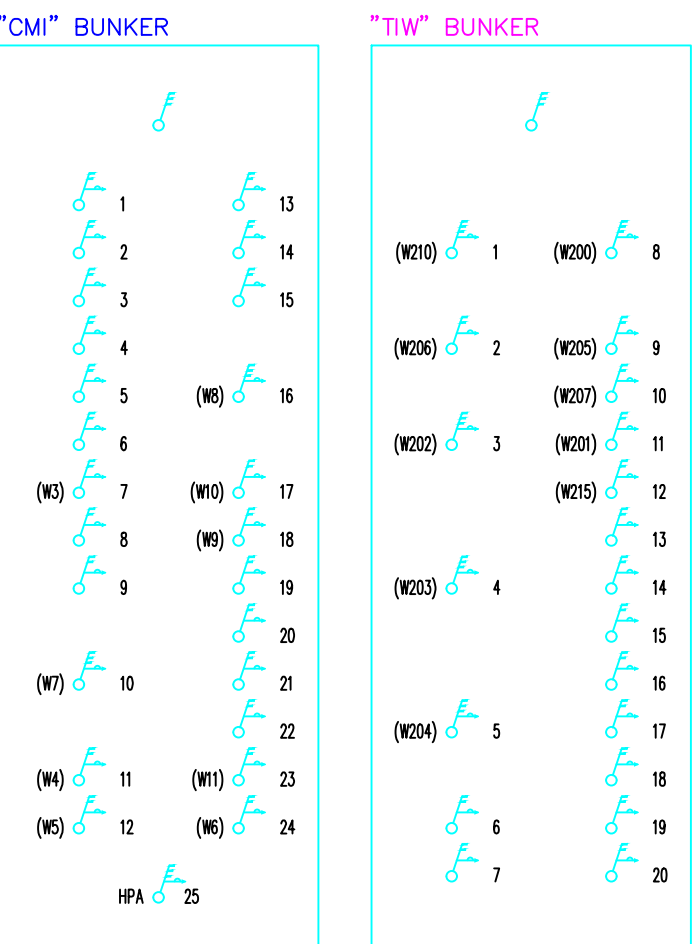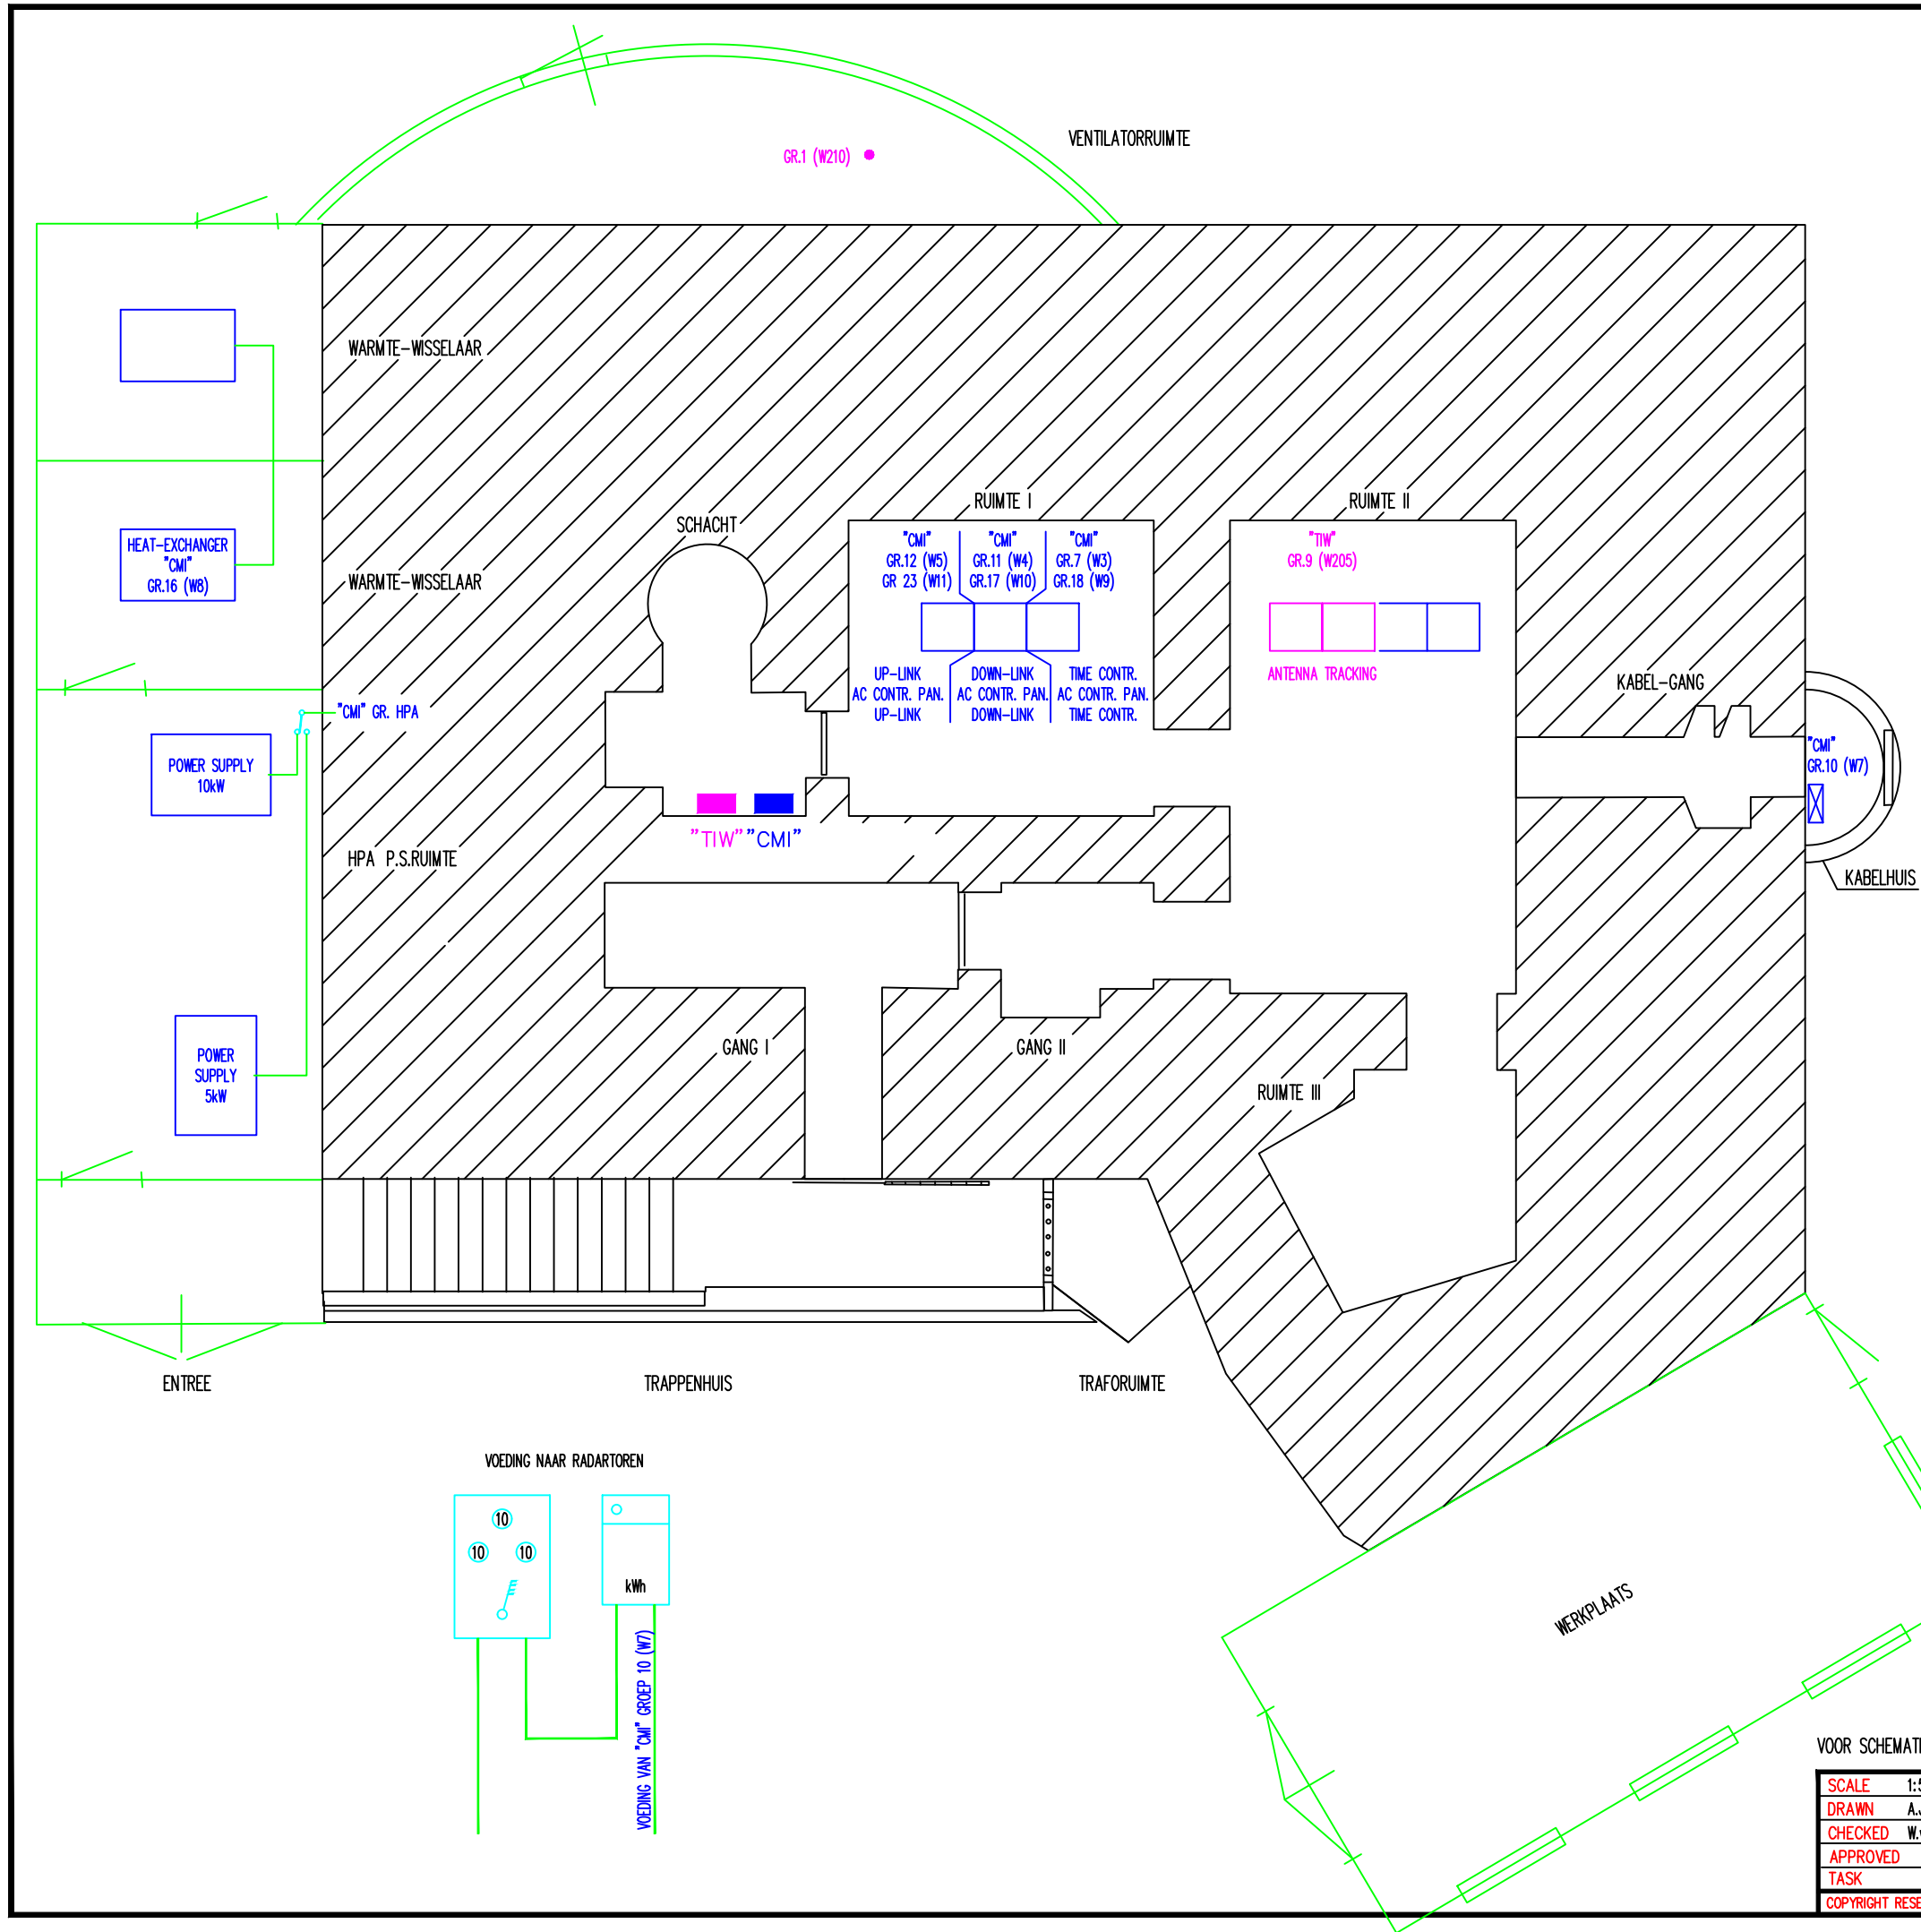

- 1 = RESERVE

2 = RESERVE

3 = RESERVE

4 = RESERVE

5 = RESERVE

6 = RESERVE

7 (W3) = TIME CONTROL

8 = RESERVE

9 = RESERVE

10 (W7) = VOEDING NAAR RADARTOREN

11 (W4) = DOWN-LINK

12 (W5) = UP-LINK

13 = RESERVE

14 = RESERVE

15 = RESERVE

16 (W8) = HEAT EXCHANGER

17 (W10) = AC CONTROL PANEL DOWN-LINK

18 (W9) = AC CONTROL PANEL TIME CONTROL

19 = RESERVE

20 = RESERVE

21 = RESERVE

22 = RESERVE

23 (W11) = AC CONTROL PANEL UP-LINK

24 (W6) = LOW-NOISE AMPL.

25 HPA = VOEDING 5 + 10kW P.S. HPA
- 1 (W210) = RESERVE-AANSluiting IN VENTILATIERUIMTE

2 (W206) = WCD OP PEDESTAL IN RADOME

3 (W202) = HEATING RADOME

4 (W203) = HEATING RADOME

5 (W204) = HEATING RADOME

6 = RESERVE

7 = RESERVE

8 (W200) = DRIVE CONTROL POWER

9 (W205) = DOUBLE BAY RACK

10 (W207) = DOWN-CONVERTER

11 (W201) = ANTENNE-PLATFORM VERLICHTING + WCD

12 (W215) = RADOME VERLICHTING

13 = RESERVE

14 = RESERVE

15 = RESERVE

16 = RESERVE

17 = RESERVE

18 = RESERVE

19 = RESERVE

20 = RESERVE

WIJZIGINGEN IN DE INSTALLATIE
AUB MELDEN
BIJ DE DRAWING OFFICE

VOOR SCHEMATISCH OVERZICHT "TIW" + "CMI" ZIE TEK.NR. E52-3A

SCALE 1:50

DRAWN A.J.VERHEIJ

CHECKED W.v.d.WIEL

APPROVED TASK

COPYRIGHT RESERVED - UNAUTHORIZED USE FORBIDDEN

ISSUE 1

DATE 1-10-91

INIT AV

18-1-94

AV

STC

SITUATIE BUNKER (SET II)
OVERZICHT "TIW" + "CMI"

SHAPE
TECHNICAL CENTRE

TEK.NR. E52-1A

STC-LENK

NR.