


AUTHORIZED EYES ONLY

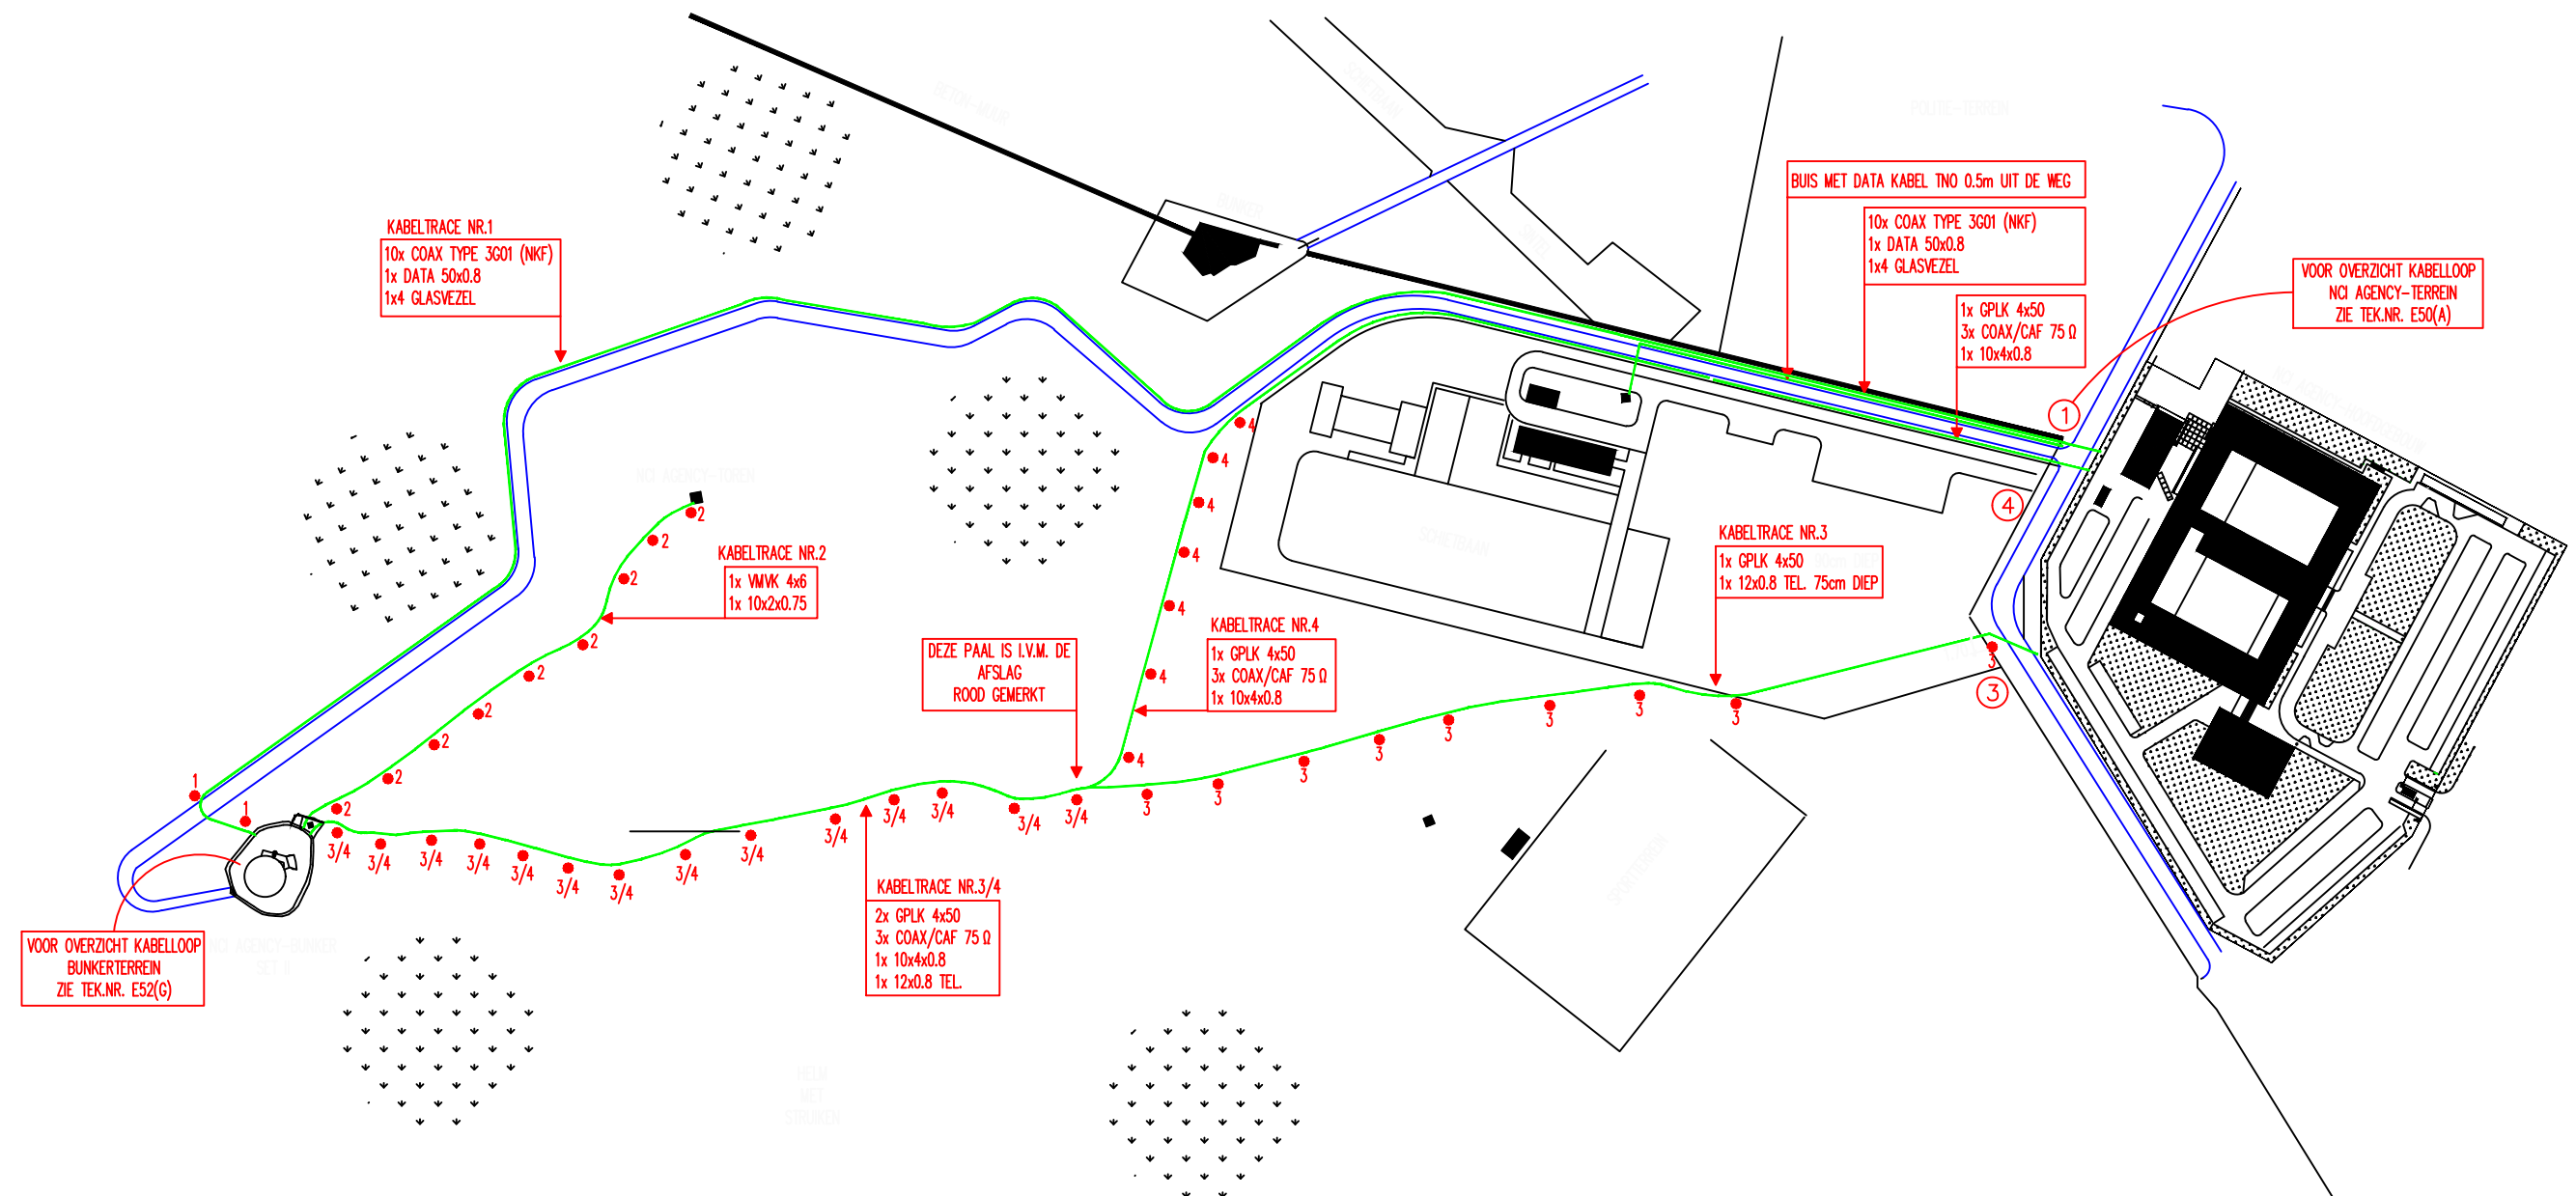

LEGENDE:

KABELTRACE IN HET VRIJE VELD BIJ BENADERING
EXACTE ROUTE AANGEGEVEN D.M.V. PIKET-PAALTJES,
± 50cm RECHTS VAN DE KABEL GEZIEN VANAF DE BUNKER.

HET TRACE-NR. IS OP DE PIKETPAALTJES BEVESTIGD.

WIJZIGINGEN IN DE KABELS ENZ.
AUB MELDEN
BIJ DE DRAWING OFFICE

AUTHORIZED EYES ONLY

SECRET DEPARTMENT OF DEFENSE OFFICE OF THE SECRETARY OFFICE OF THE SECRETARY OFFICE OF THE SECRETARY	SCALE	ISSUE	DATE	INIT	SECRET SHAPE TECHNICAL CENTRE	OVERZICHT KABELTRACE	
	DRAWN					SHAPE TECHNICAL CENTRE	NR. 15 (G)
	CHECKED						
	APPROVED						
	TASK						
	COPYRIGHT RESERVED - UNAUTHORIZED USE FORBIDDEN						