



# Raadzaal


- DCNM-DVT (vergaderpost)
- DCNM-D (luisterpost)
- Projecta advantage deluxe (340 x 213 cm 16:10)
- Projector (lazer)
- Monitor 55 inch
- Camera (pan&Tilt)
- Camera (overzichts)

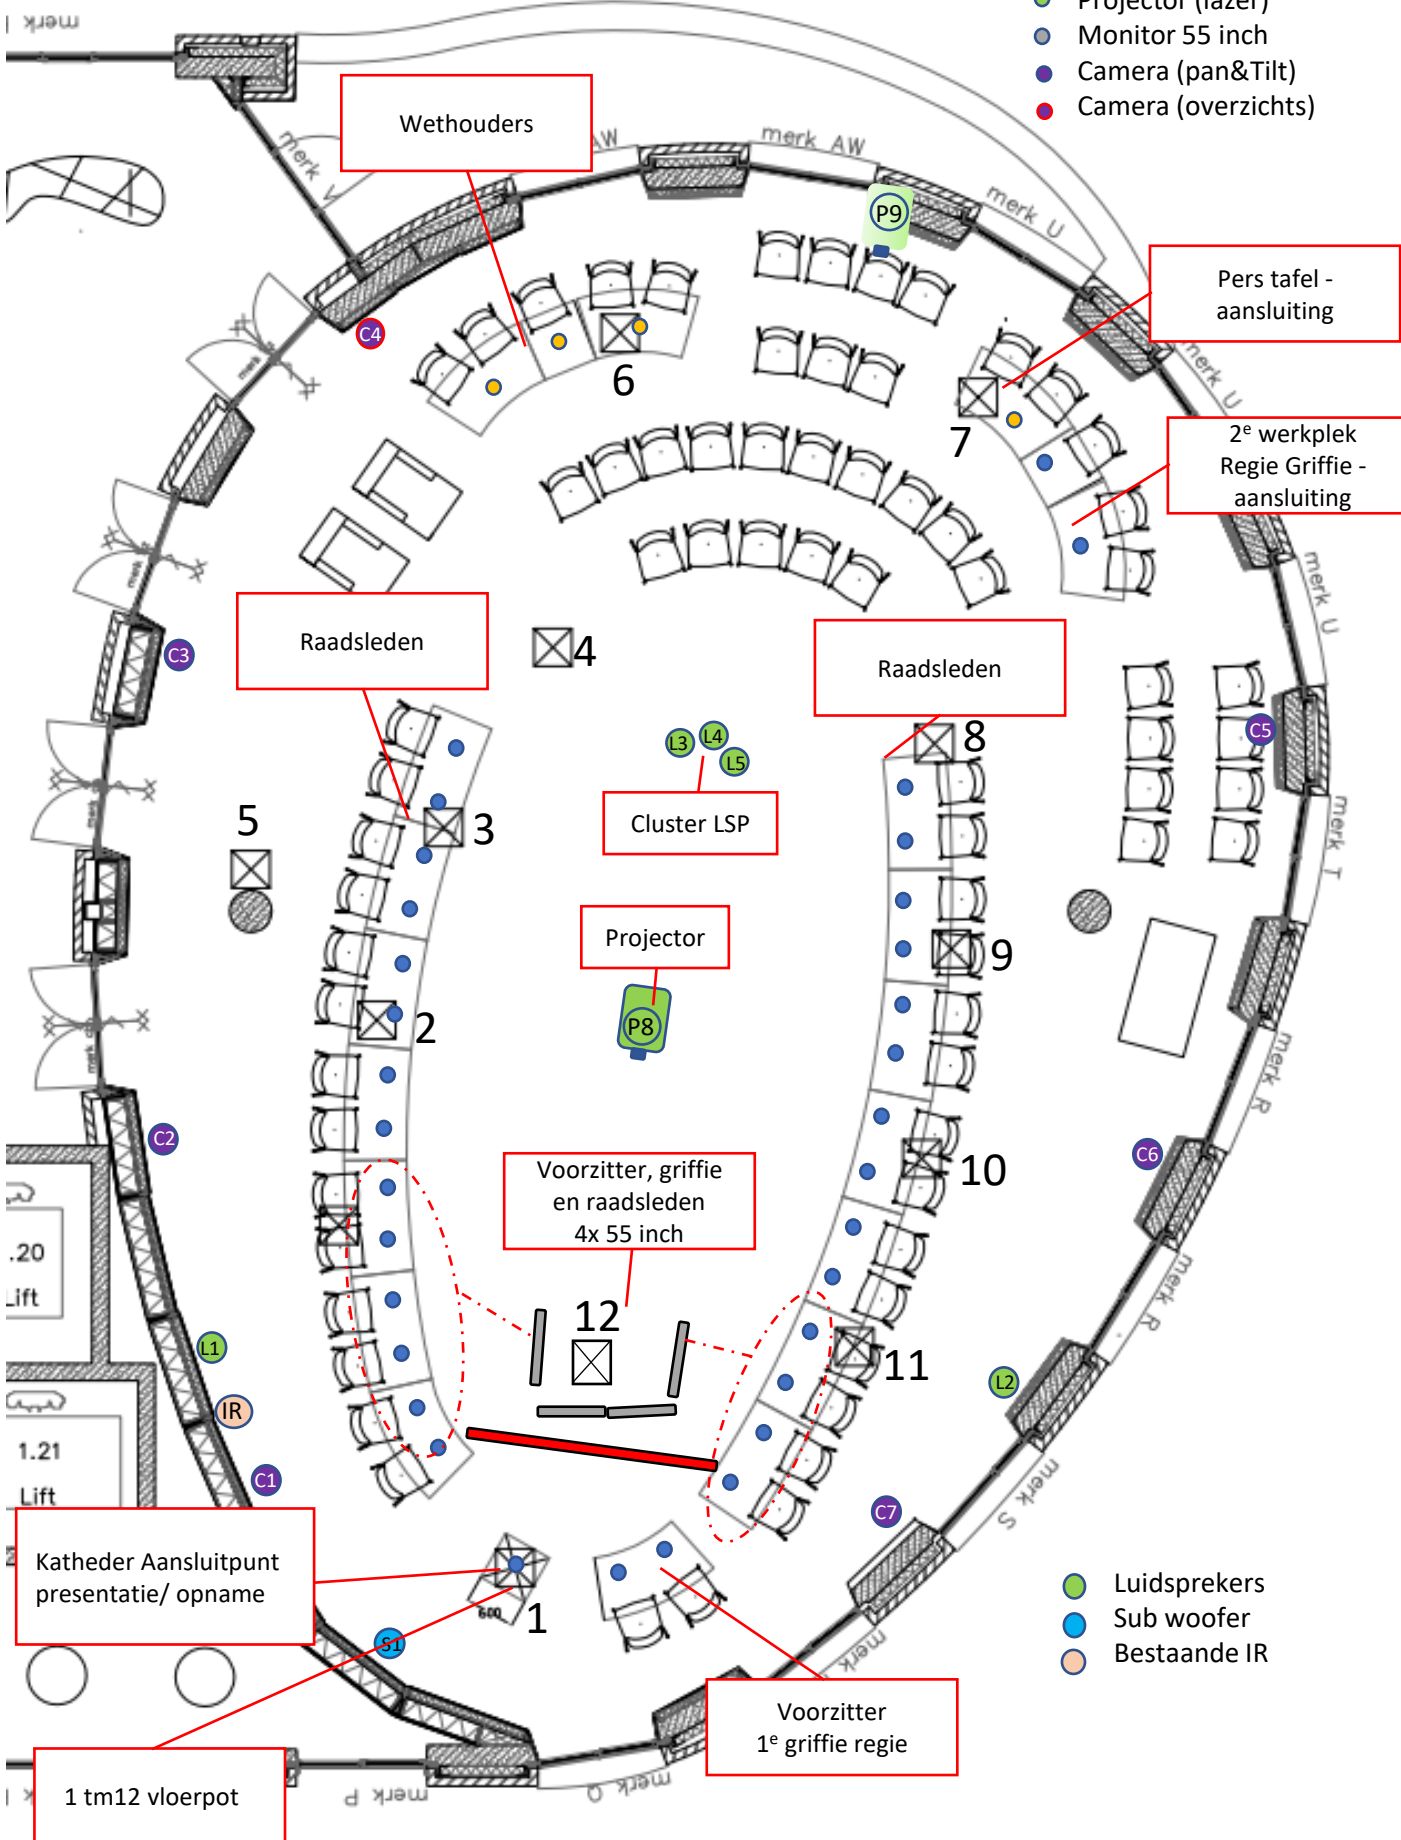

## Regie AV kast

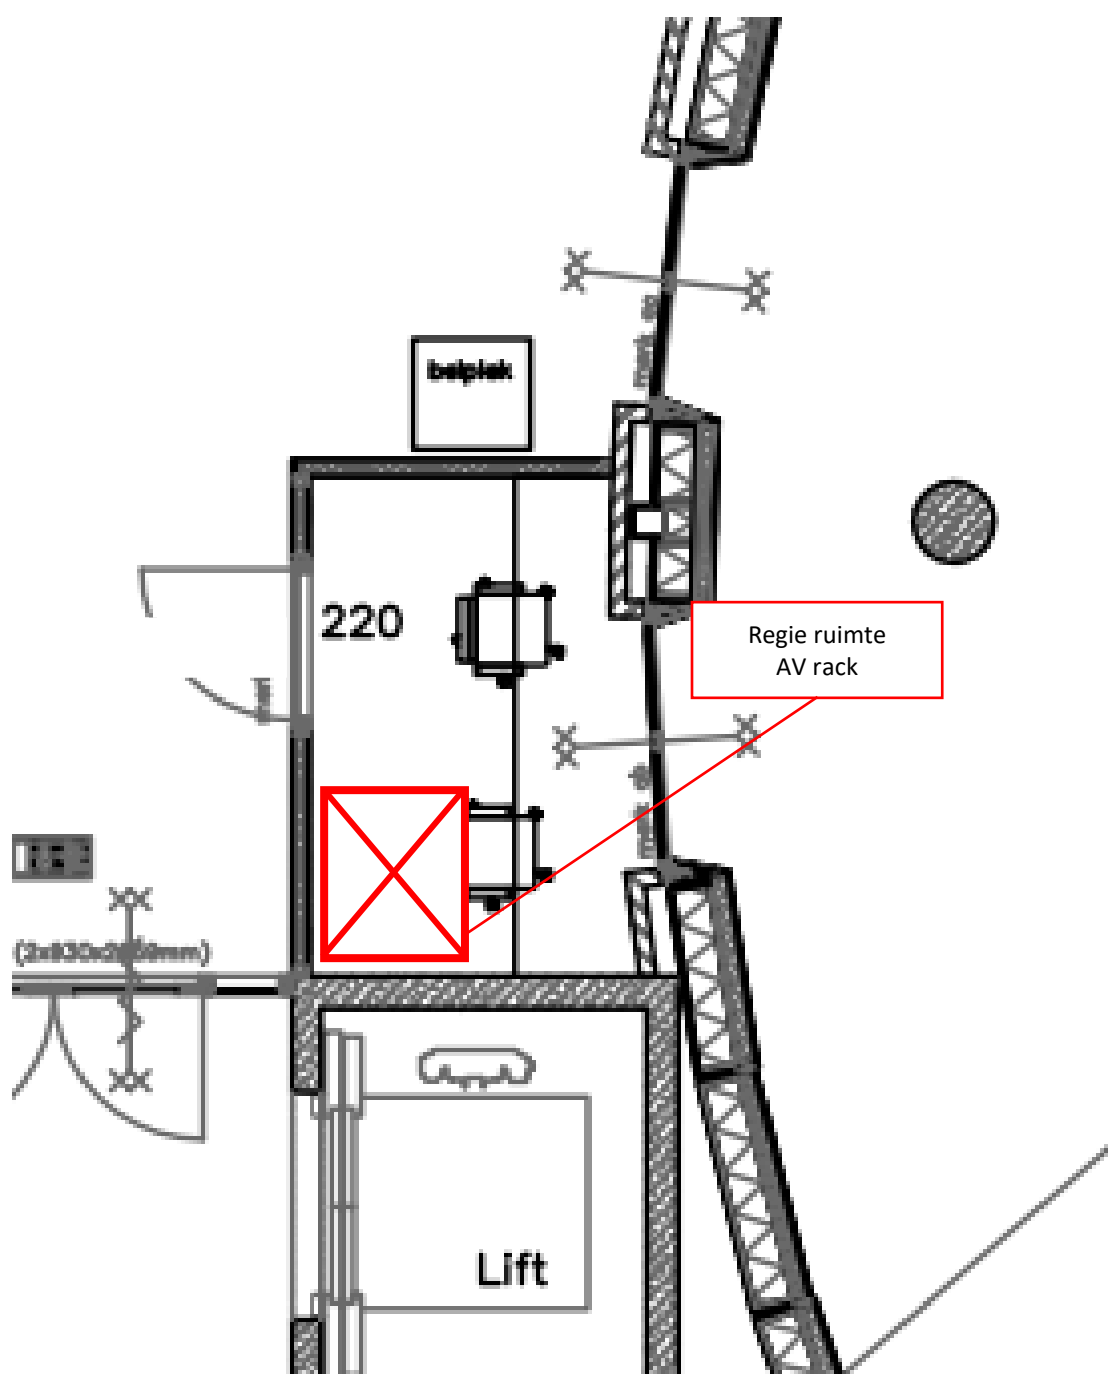



# Salle

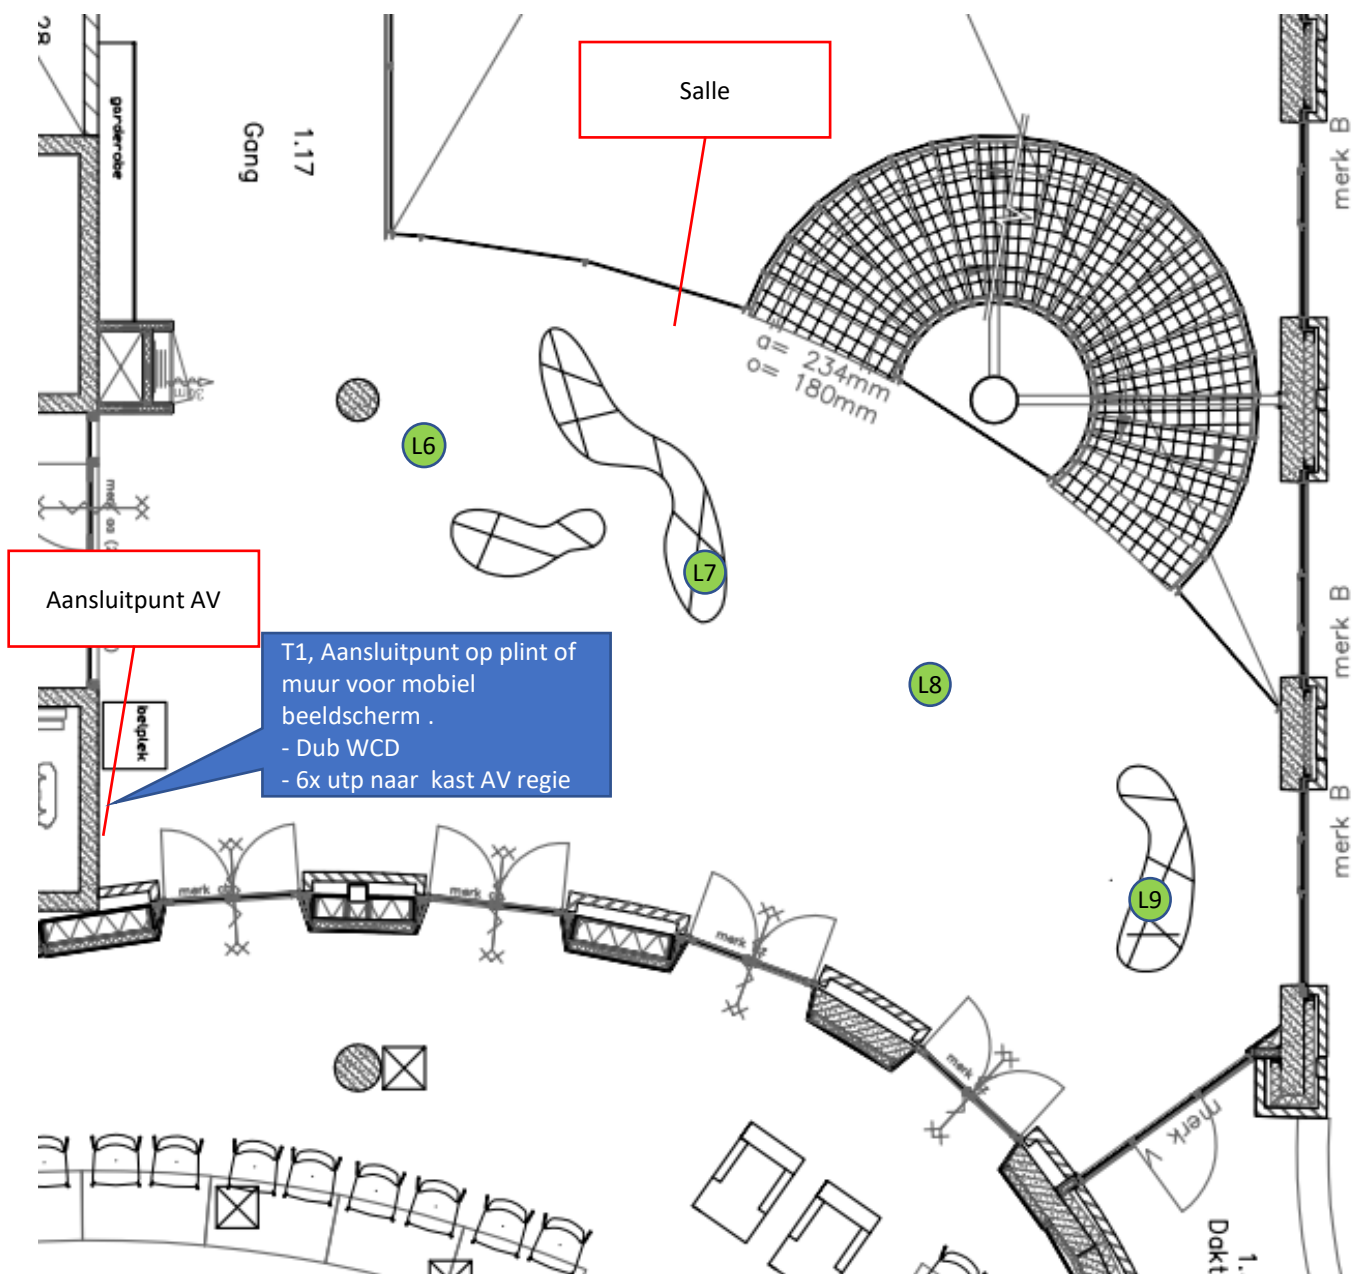


4 74

4 74

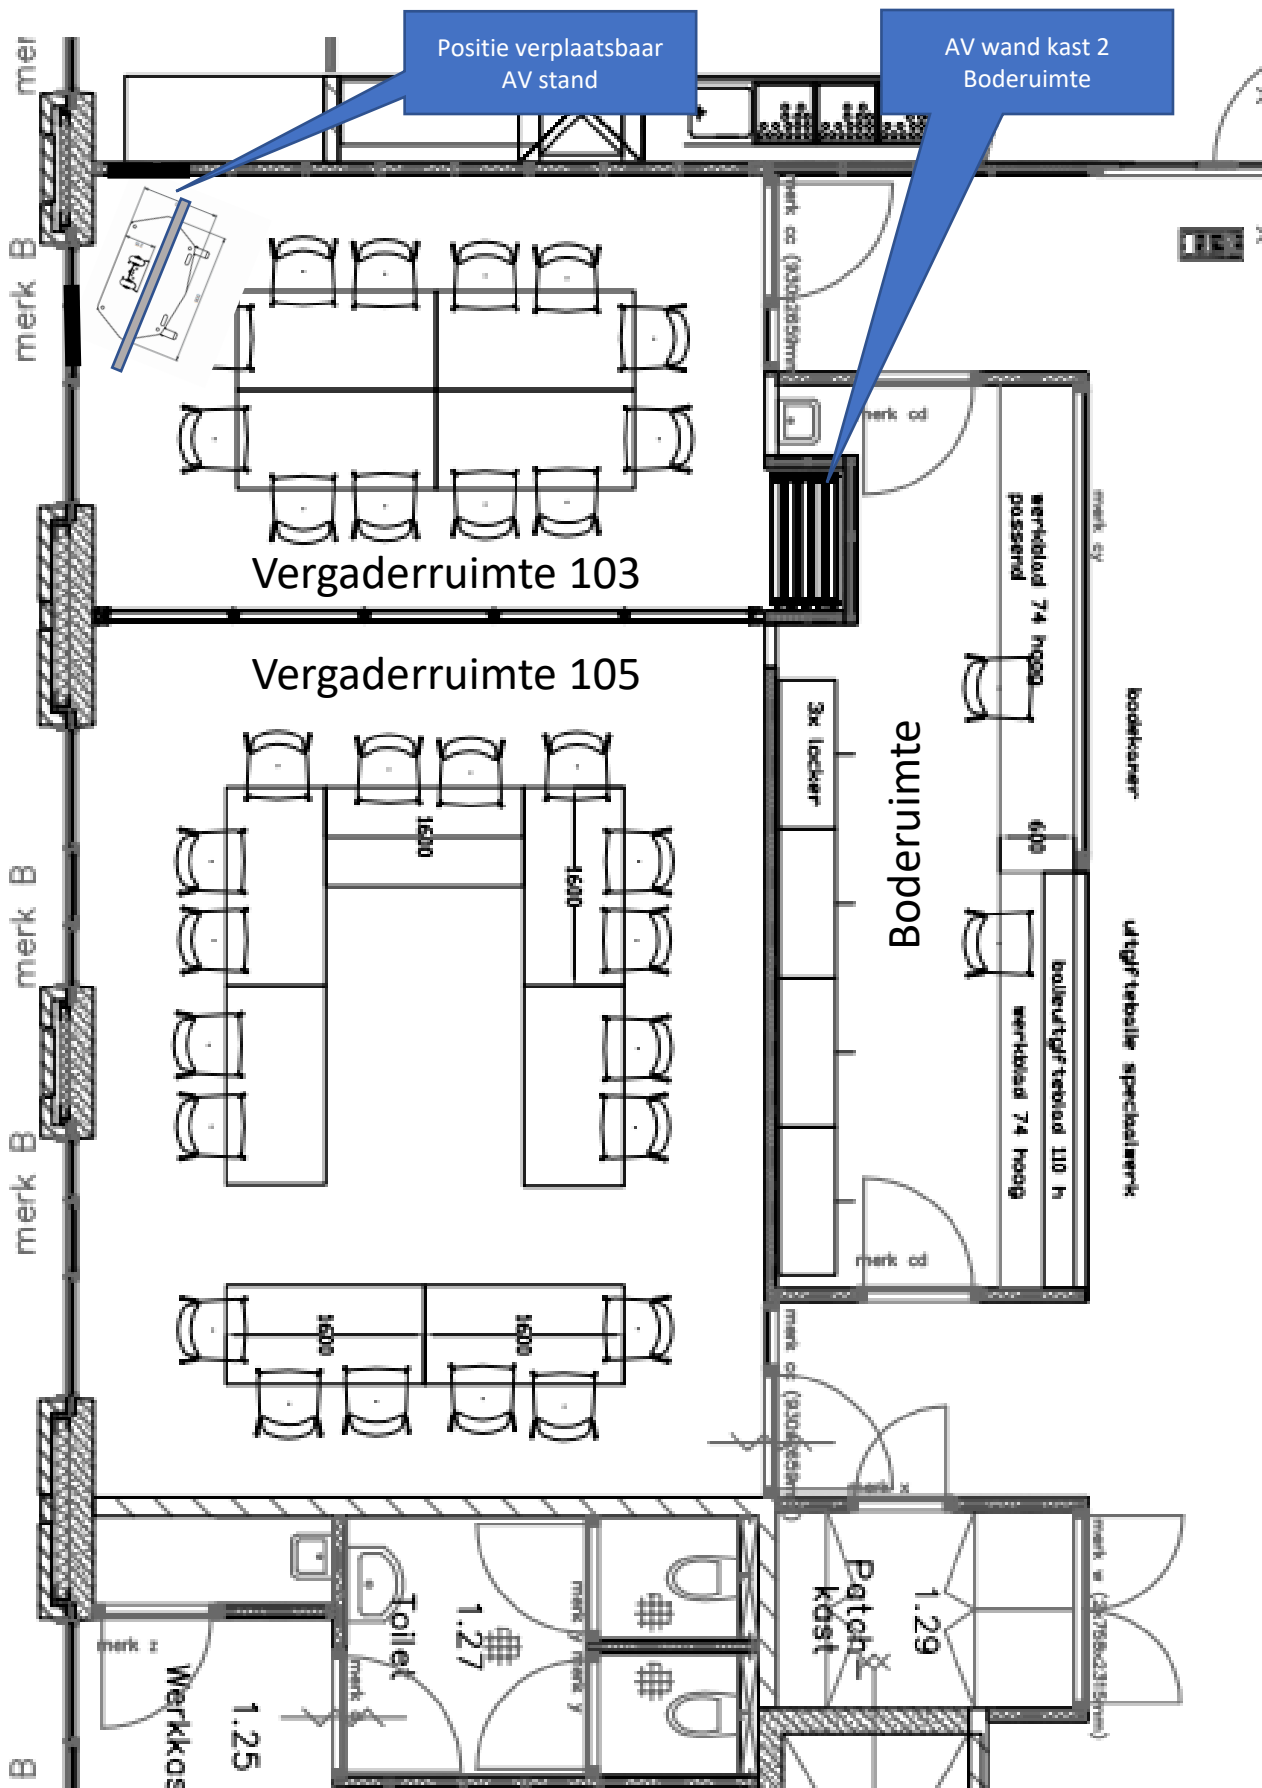

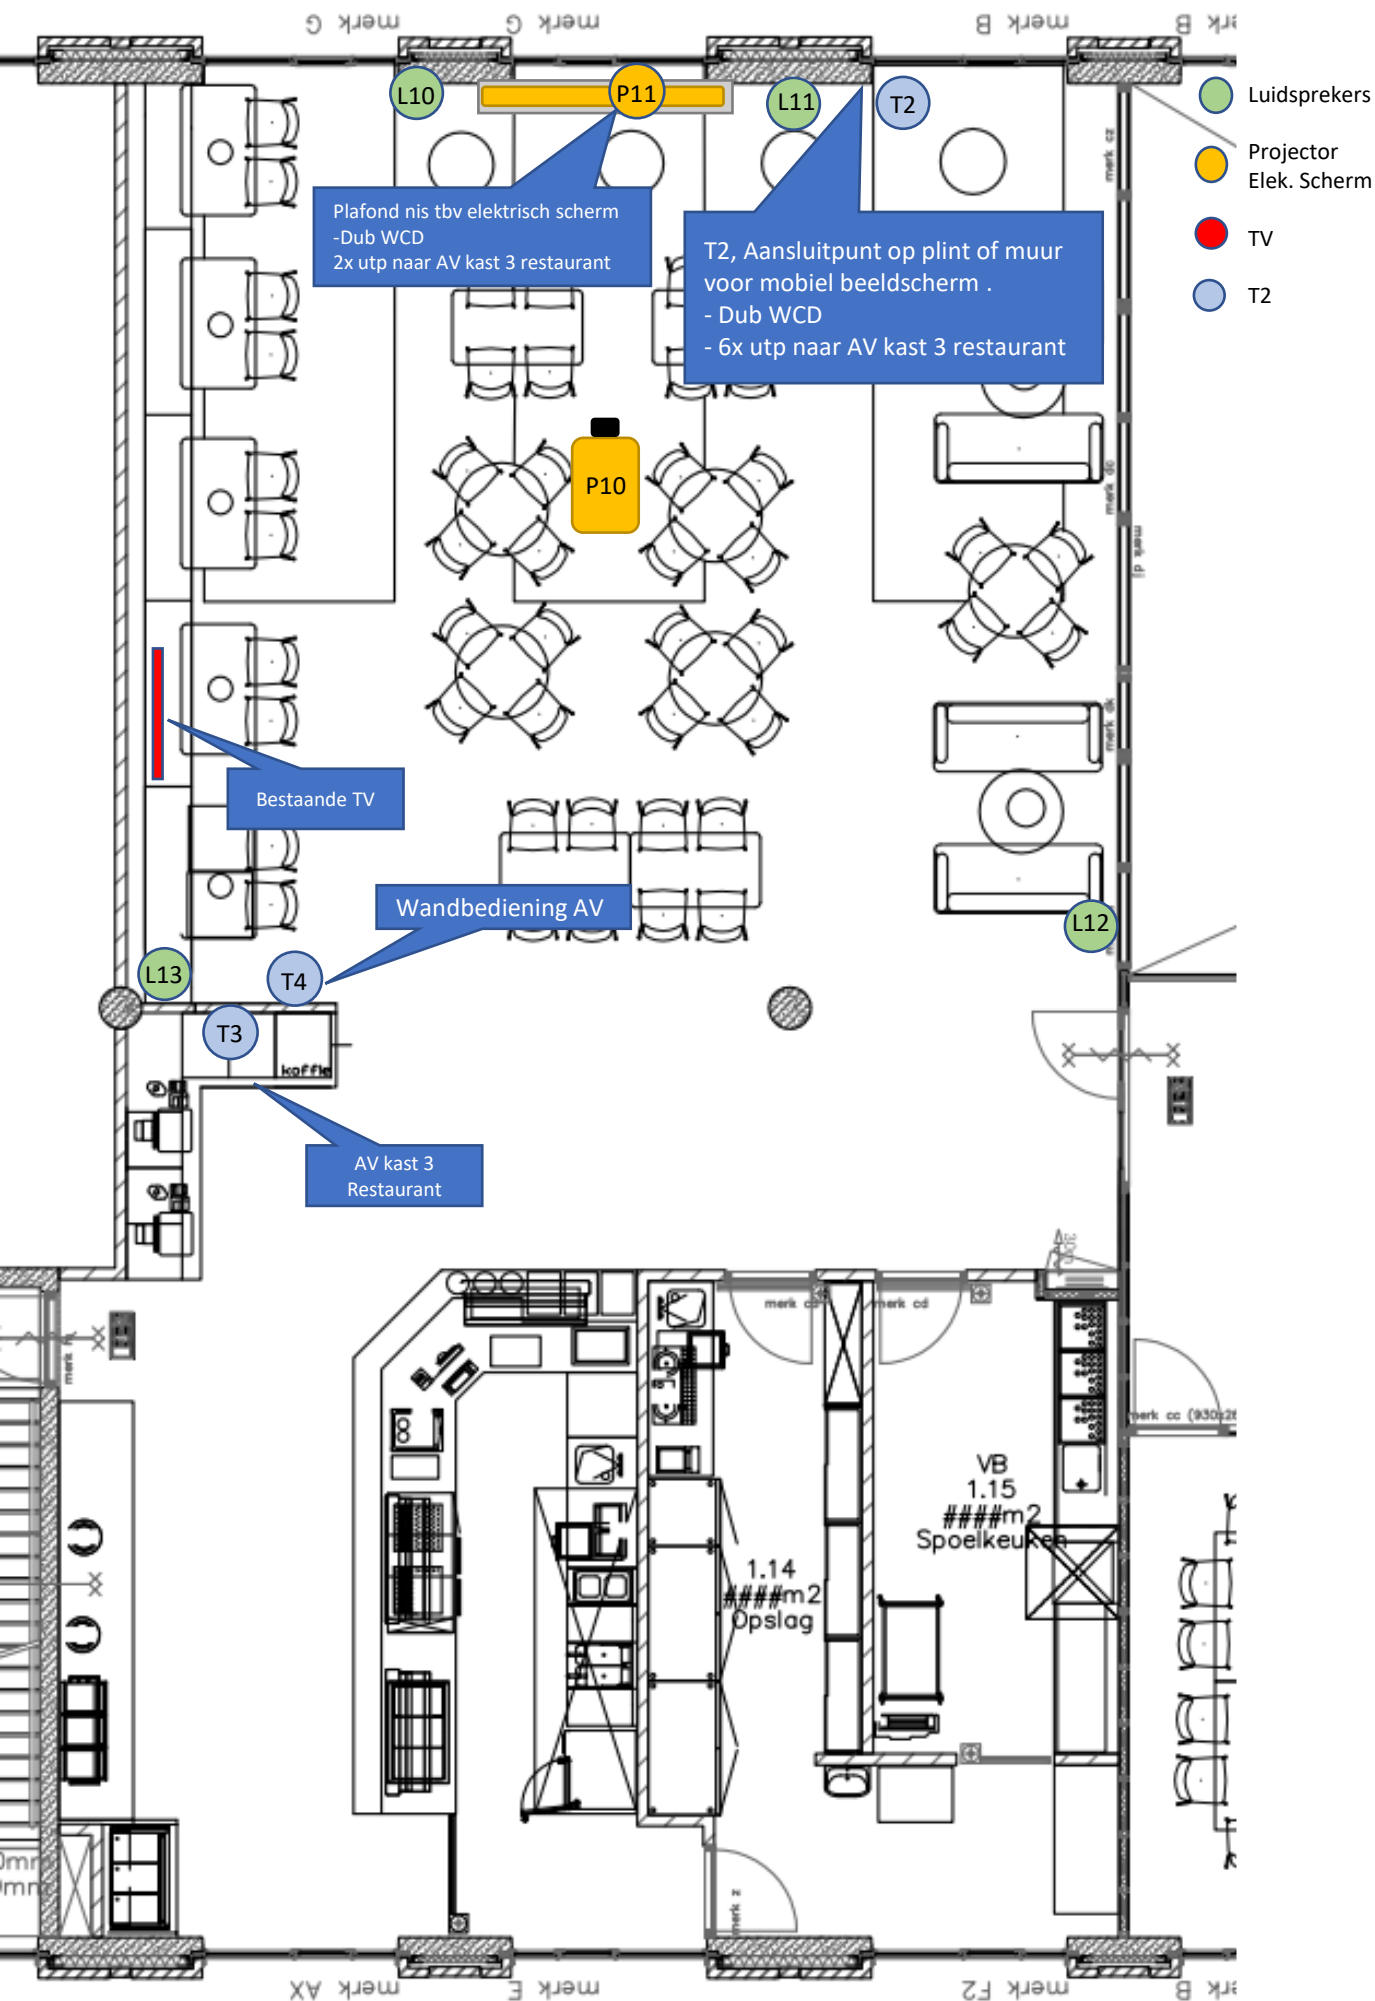

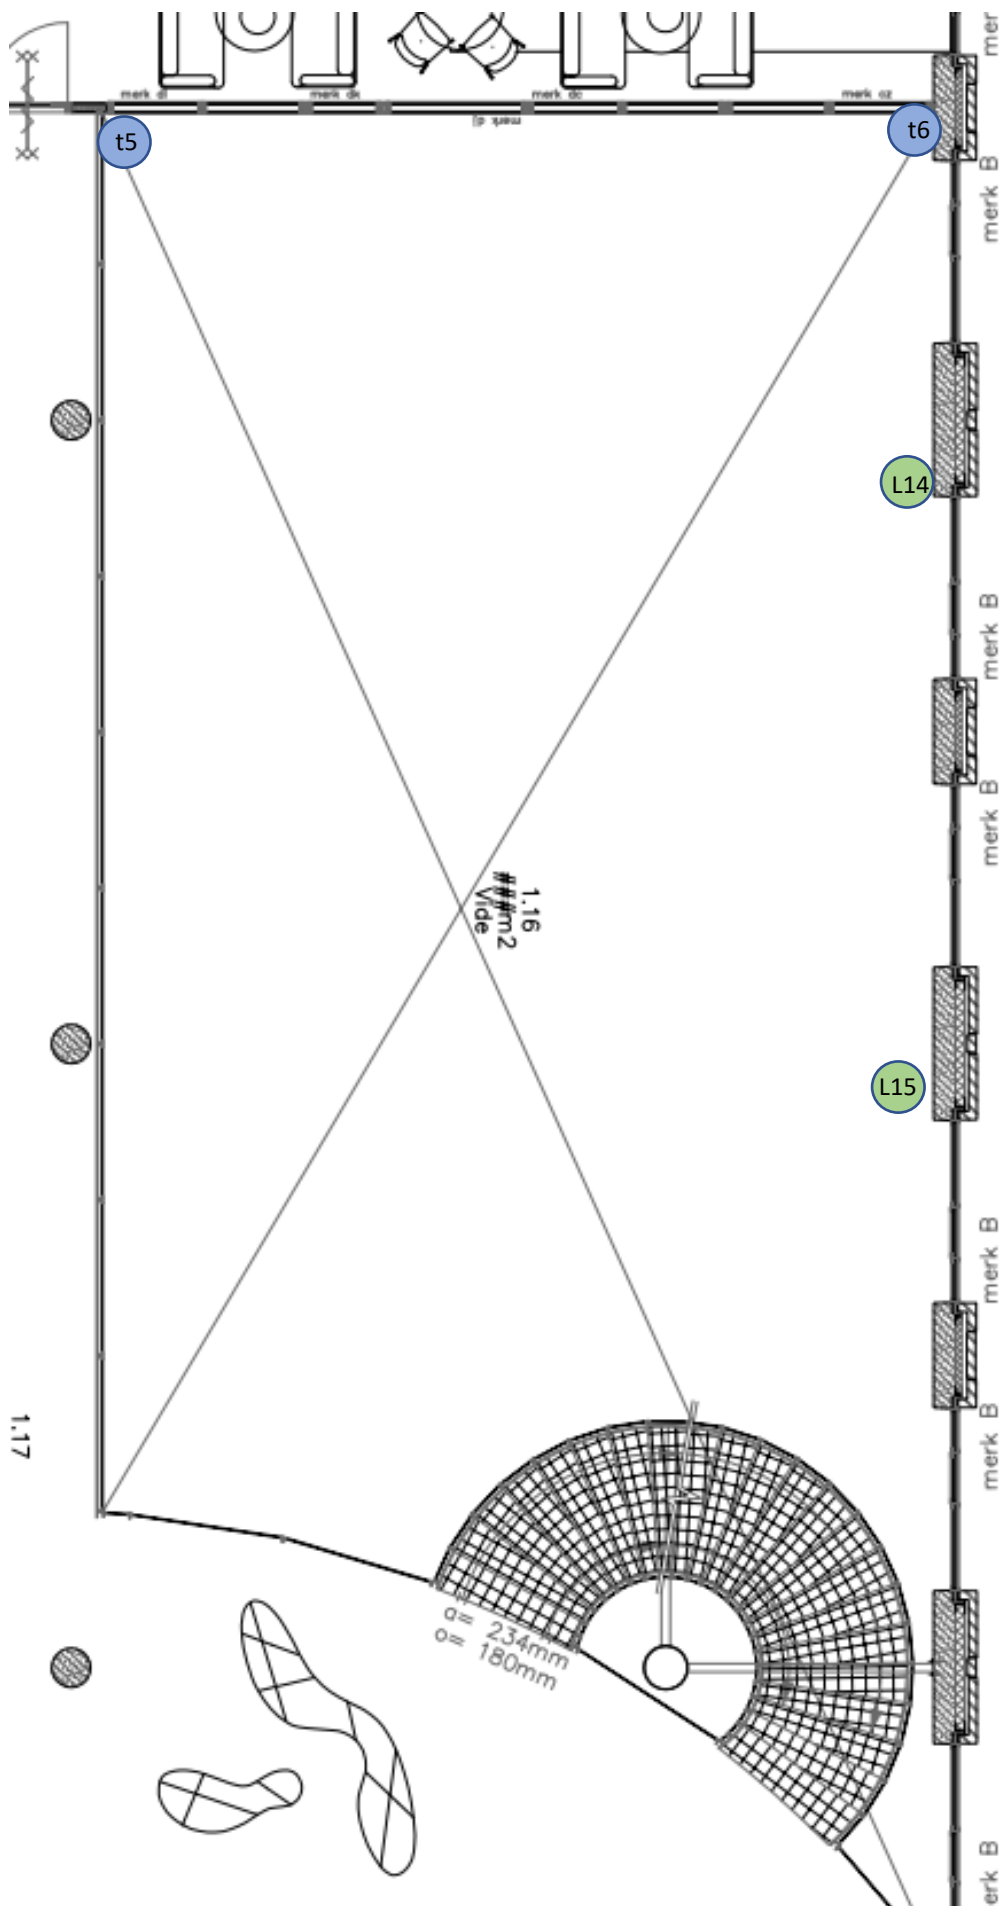

| Type ruimte   | Gebruik                                                  | locatie AV object in tekening | afmontage                    | Aantal | naar ruimte           | gebruik                         | locatie         | afmontage       | type kabel          | Bijzonderheden | Schatting warmtelast per aansluiting (Watt) | Schatting opgenomen vermogen per aansluiting (Watt) |
|---|----------------------------------------------------------|-------------------------------|------------------------------|--------|-----------------------|---------------------------------|-----------------|-----------------|---------------------|----------------|---------------------------------------------|-----------------------------------------------------|
| Raadzaal   | Camera Pan&Tilt                                          | c1                            | overlengte 1mtr              | 2      | AV Rack (regieruimte) | Camera                          | Kast 1          | overlengte 5mtr | CAT6A SFTP          | nvt            |                                             |                                                     |
| Raadzaal   | Camera Pan&Tilt                                          | c2                            | overlengte 1mtr              | 2      | AV Rack (regieruimte) | Camera                          | Kast 1          | overlengte 5mtr | CAT6A SFTP          | nvt            |                                             |                                                     |
| Raadzaal   | Camera Pan&Tilt                                          | c3                            | overlengte 1mtr              | 2      | AV Rack (regieruimte) | Camera                          | Kast 1          | overlengte 5mtr | CAT6A SFTP          | nvt            |                                             |                                                     |
| Raadzaal   | Camera Pan&Tilt                                          | c4                            | overlengte 1mtr              | 2      | AV Rack (regieruimte) | Camera                          | Kast 1          | overlengte 5mtr | CAT6A SFTP          | nvt            |                                             |                                                     |
| Raadzaal   | Camera Pan&Tilt                                          | c5                            | overlengte 1mtr              | 2      | AV Rack (regieruimte) | Camera                          | Kast 1          | overlengte 5mtr | CAT6A SFTP          | nvt            |                                             |                                                     |
| Raadzaal   | Camera Pan&Tilt                                          | c6                            | overlengte 1mtr              | 2      | AV Rack (regieruimte) | Camera                          | Kast 1          | overlengte 5mtr | CAT6A SFTP          | nvt            |                                             |                                                     |
| Raadzaal   | Camera overzicht projector                               | c7                            | overlengte 1mtr wcd 2-voudig | 2      | AV Rack (regieruimte) | Camera                          | Kast 1          | overlengte 5mtr | CAT6A SFTP          | nvt            |                                             |                                                     |
| Raadzaal   | Projector                                                | P8/ P9                        | overlengte 1mtr wcd 2-voudig | 2      | Centrale verdeler     | Beeld                           | nvt             | overlengte 5mtr | ??                  | nvt            |                                             |                                                     |
| Raadzaal   | presentatie/ mic/ opname/ tafeldeel voorzitter/ griffier | Vierpot 1                     | overlengte 1mtr wcd 2-voudig | 6      | AV Rack (regieruimte) | Beeld                           | Kast 1          | overlengte 5mtr | ??                  | nvt            |                                             |                                                     |
| Raadzaal   | presentatie/ mic/ opname/ tafeldeel voorzitter/ griffier | Vierpot 1                     | 2mtr overlengte wcd 2-voudig | 10     | AV Rack (regieruimte) | presentatie/ mic/ opname/ regie | Kast 1          | overlengte 5mtr | CAT6A SFTP          | nvt            |                                             |                                                     |
| Raadzaal   | Tafeldeel commissieleden                                 | Vierpot 2                     | wcd 2-voudig                 | 1      | Centrale verdeler     | microfoon                       | nvt             | nvt             | ??                  | nvt            |                                             |                                                     |
| Raadzaal   | Tafeldeel commissieleden                                 | Vierpot 2                     | 1mtr overlengte wcd 2-voudig | 4      | AV Rack (regieruimte) | microfoon                       | Kast 1          | overlengte 5mtr | CAT6A SFTP          | nvt            |                                             |                                                     |
| Raadzaal   | Tafeldeel commissieleden                                 | Vierpot 3                     | wcd 2-voudig                 | 1      | Centrale verdeler     | microfoon                       | nvt             | nvt             | ??                  | nvt            |                                             |                                                     |
| Raadzaal   | Tafeldeel commissieleden                                 | Vierpot 3                     | 1mtr overlengte wcd 2-voudig | 4      | AV Rack (regieruimte) | microfoon                       | Kast 1          | overlengte 5mtr | CAT6A SFTP          | nvt            |                                             |                                                     |
| Raadzaal   | Aansluitpaneel/ extra microfoon hand aansluiting         | Vierpot 4                     | wcd 2-voudig                 | 1      | Centrale verdeler     | Beeld/ microfoon                | nvt             | nvt             | ??                  | nvt            |                                             |                                                     |
| Raadzaal   | Aansluitpaneel/ extra microfoon hand aansluiting         | Vierpot 4                     | 1mtr overlengte wcd 2-voudig | 6      | AV Rack (regieruimte) | Beeld/ microfoon                | Kast 1          | overlengte 5mtr | CAT6A SFTP          | nvt            |                                             |                                                     |
| Raadzaal   | Aansluitpaneel                                           | Vierpot 5                     | 1mtr overlengte wcd 2-voudig | 1      | Centrale verdeler     | Aansluitpunt                    | nvt             | nvt             | ??                  | nvt            |                                             |                                                     |
| Raadzaal   | Aansluitpaneel                                           | Vierpot 5                     | 1mtr overlengte wcd 2-voudig | 4      | AV Rack (regieruimte) | Aansluitpunt                    | Kast 1          | overlengte 5mtr | CAT6A SFTP          | nvt            |                                             |                                                     |
| Raadzaal   | Tafeldeel commissieleden                                 | Vierpot 6                     | 1mtr overlengte wcd 2-voudig | 2      | Centrale verdeler     | microfoon                       | nvt             | nvt             | ??                  | nvt            |                                             |                                                     |
| Raadzaal   | Tafeldeel commissieleden                                 | Vierpot 6                     | 1mtr overlengte wcd 2-voudig | 4      | AV Rack (regieruimte) | microfoon                       | Kast 1          | overlengte 5mtr | CAT6A SFTP          | nvt            |                                             |                                                     |
| Raadzaal   | Tafeldeel Pers/ griffie ondersteuning/ regie             | Vierpot 7                     | 1mtr overlengte wcd 2-voudig | 2      | Centrale verdeler     | microfoon/ AV persaansluiting   | nvt             | nvt             | ??                  | nvt            |                                             |                                                     |
| Raadzaal   | Tafeldeel Pers/ griffie ondersteuning/ regie             | Vierpot 7                     | 1mtr overlengte wcd 2-voudig | 8      | AV Rack (regieruimte) | microfoon/ AV persaansluiting   | Kast 1          | overlengte 5mtr | CAT6A SFTP          | nvt            |                                             |                                                     |
| Raadzaal   | Aansluitpaneel/ extra microfoon hand aansluiting         | Vierpot 8                     | 2mtr overlengte wcd 2-voudig | 2      | Centrale verdeler     | microfoon                       | nvt             | nvt             | ??                  | nvt            |                                             |                                                     |
| Raadzaal   | Aansluitpaneel/ extra microfoon hand aansluiting         | Vierpot 8                     | 2mtr overlengte wcd 2-voudig | 6      | AV Rack (regieruimte) | microfoon                       | Kast 1          | overlengte 5mtr | CAT6A SFTP          | nvt            |                                             |                                                     |
| Raadzaal   | Tafeldeel commissieleden                                 | Vierpot 9                     | 1mtr overlengte wcd 2-voudig | 2      | Centrale verdeler     | microfoon                       | nvt             | nvt             | ??                  | nvt            |                                             |                                                     |
| Raadzaal   | Tafeldeel commissieleden                                 | Vierpot 9                     | 1mtr overlengte wcd 2-voudig | 4      | AV Rack (regieruimte) | microfoon                       | Kast 1          | overlengte 5mtr | CAT6A SFTP          | nvt            |                                             |                                                     |
| Raadzaal   | Tafeldeel commissieleden                                 | Vierpot 10                    | wcd 2-voudig                 | 2      | Centrale verdeler     | microfoon                       | nvt             | nvt             | ??                  | nvt            |                                             |                                                     |
| Raadzaal   | Tafeldeel commissieleden                                 | Vierpot 10                    | 1mtr overlengte wcd 2-voudig | 4      | AV Rack (regieruimte) | microfoon                       | Kast 1          | overlengte 5mtr | CAT6A SFTP          | nvt            |                                             |                                                     |
| Raadzaal   | Tafeldeel commissieleden                                 | Vierpot 11                    | wcd 2-voudig                 | 2      | Centrale verdeler     | microfoon                       | nvt             | nvt             | ??                  | nvt            |                                             |                                                     |
| Raadzaal   | Tafeldeel commissieleden                                 | Vierpot 11                    | 1mtr overlengte wcd 2-voudig | 4      | AV Rack (regieruimte) | microfoon                       | Kast 1          | overlengte 5mtr | CAT6A SFTP          | nvt            |                                             |                                                     |
| Raadzaal   | Beeld commissieleden/ voorzitter                         | Vierpot 12                    | wcd 2-voudig                 | 2      | Centrale verdeler     | Beeld                           | nvt             | nvt             | ??                  | nvt            |                                             |                                                     |
| Raadzaal   | Beeld commissieleden/ voorzitter                         | Vierpot 12                    | 1mtr overlengte wcd 2-voudig | 10     | AV Rack (regieruimte) | Beeld                           | Kast 1          | overlengte 5mtr | CAT6A SFTP          | nvt            |                                             |                                                     |
| Raadzaal   | Opb. Luidspreker                                         | L1                            | 1mtr overlengte wcd 2-voudig | 1      | AV Rack (regieruimte) | geluid                          | Kast 1          | overlengte 5mtr | CAT6A SFTP          | nvt            |                                             |                                                     |
| Raadzaal   | Opb. Luidspreker cluster publiek                         | L2                            | 1mtr overlengte wcd 2-voudig | 1      | AV Rack (regieruimte) | geluid                          | Kast 1          | overlengte 5mtr | CAT6A SFTP          | nvt            |                                             |                                                     |
| Raadzaal   | Opb. Luidspreker cluster publiek                         | L3                            | 1mtr overlengte wcd 2-voudig | 1      | AV Rack (regieruimte) | geluid                          | Kast 1          | overlengte 5mtr | CAT6A SFTP          | nvt            |                                             |                                                     |
| Raadzaal   | Opb. Luidspreker cluster publiek                         | L4                            | 1mtr overlengte wcd 2-voudig | 1      | AV Rack (regieruimte) | geluid                          | Kast 1          | overlengte 5mtr | CAT6A SFTP          | nvt            |                                             |                                                     |
| Raadzaal   | Opb. Luidspreker cluster publiek                         | L5                            | 1mtr overlengte wcd 2-voudig | 1      | AV Rack (regieruimte) | geluid                          | Kast 1          | overlengte 5mtr | CAT6A SFTP          | nvt            |                                             |                                                     |
| Raadzaal   | Sub. Luidspreker                                         | S1                            | 1mtr overlengte wcd 2-voudig | 1      | AV Rack (regieruimte) | geluid                          | Kast 1          | overlengte 5mtr | CAT6A SFTP          | nvt            |                                             |                                                     |
| Raadzaal   | IR bestaand (testen)                                     | IR                            | nvt                          |        | AV Rack (regieruimte) | slachthorendevoorziening        | Kast 1          | nvt             |                     |                |                                             |                                                     |
| Restaurant   | Opb. Luidspreker                                         | L10                           | 1mtr overlengte wcd 2-voudig | 1      | AV kast 3             | geluid                          | Kast restaurant | overlengte 5mtr | 2x1,5mm2 rood/zwart | nvt            |                                             |                                                     |
| Restaurant   | Opb. Luidspreker                                         | L11                           | 1mtr overlengte wcd 2-voudig | 1      | AV kast 3             | geluid                          | Kast restaurant | overlengte 5mtr | 2x1,5mm2 rood/zwart | nvt            |                                             |                                                     |
| Restaurant   | Opb. Luidspreker                                         | L12                           | 1mtr overlengte wcd 2-voudig | 1      | AV kast 3             | geluid                          | Kast restaurant | overlengte 5mtr | 2x1,5mm2 rood/zwart | nvt            |                                             |                                                     |
| Restaurant   | Opb. Luidspreker                                         | L13                           | 1mtr overlengte wcd 2-voudig | 2      | AV kast 3             | geluid                          | Kast restaurant | overlengte 5mtr | 2x1,5mm2 rood/zwart | nvt            |                                             |                                                     |
| Restaurant   | Aansluitpaneel AV                                        | t2                            | wcd 2-voudig                 | 2      | Centrale verdeler     | Beeld / geluid                  | nvt             | nvt             | ??                  | nvt            |                                             |                                                     |
| Restaurant   | Aansluitpaneel AV                                        | t2                            | 1mtr overlengte wcd 2-voudig | 6      | AV kast 3             | Beeld / geluid                  | Kast restaurant | overlengte 5mtr | CAT6A SFTP          | nvt            |                                             |                                                     |
| Restaurant   | Projector                                                | P10                           | wcd 2-voudig                 | 2      | Centrale verdeler     | Beeld                           | nvt             | nvt             | ??                  | nvt            |                                             |                                                     |
| Restaurant   | projectorscherm                                          | P10                           | overlengte 1mtr wcd 2-voudig | 4      | AV kast 3             | Beeld                           | Kast restaurant | overlengte 5mtr | CAT6A SFTP          | nvt            |                                             |                                                     |
| Restaurant   | projectorscherm                                          | P11                           | overlengte 1mtr wcd 2-voudig | 2      | Centrale verdeler     | sturing                         | nvt             | nvt             | ??                  | nvt            |                                             |                                                     |
| Restaurant   | Koppelen restaurant - raadzaal                           | P11                           | overlengte 1mtr wcd 2-voudig | 2      | AV kast 3             | Beeld / geluid                  | Kast restaurant | overlengte 5mtr | CAT6A SFTP          | nvt            |                                             |                                                     |
| Restaurant   | Bedien paneel                                            | t3                            | overlengte 1mtr wcd 2-voudig | 6      | AV Rack (regieruimte) | besturing AV                    | Kast restaurant | overlengte 5mtr | CAT6A SFTP          | nvt            |                                             |                                                     |
| Centrale Hal   | Opb. Luidspreker                                         | L14                           | bestaand                     | 1      | Kast 2 Bode           | Luidspreker                     | Kast 2          | nvt             | ??                  | nvt            |                                             |                                                     |
| Centrale Hal   | Opb. Luidspreker                                         | L15                           | bestaand                     | 1      | Kast 2 Bode           | Luidspreker                     | Kast 1 of m     | nvt             | ??                  | nvt            |                                             |                                                     |
| Centrale Hal   | Aansluitpunt luidspreker                                 | t5                            | overlengte 1mtr wcd 2-voudig | 2      | Kast 2 Bode           | Luidspreker                     | nvt             | nvt             | CAT6A SFTP          | nvt            |                                             |                                                     |
| Centrale Hal   | Aansluitpunt luidspreker                                 | t6                            | overlengte 1mtr wcd 2-voudig | 2      | Centrale verdeler     | Luidspreker                     | nvt             | nvt             | ??                  | nvt            |                                             |                                                     |
| Centrale Hal   | Aansluitpunt luidspreker                                 | t6                            | overlengte 1mtr wcd 2-voudig | 2      | Kast 2 Bode           | Luidspreker                     | nvt             | nvt             | CAT6A SFTP          | nvt            |                                             |                                                     |
| Bijzonderheden:   |                                                          |                               |                              |        |                       |                                 |                 |                 |                     |                |                                             |                                                     |
| - Opdrachtnemer kan bestaandebekabeling her gebruiken, Indien noodzakelijk op aangeven van de Opdrachtnemer zal Opdrachtnemer extra bekabeling laten aanbrengen |                                                          |                               |                              |        |                       |                                 |                 |                 |                     |                |                                             |                                                     |
| - kabels aangeduid met 2x1,5mm2 zijn luidsprekerkabels, enkele isolatie en soepele kern                                                                         |                                                          |                               |                              |        |                       |                                 |                 |                 |                     |                |                                             |                                                     |
| - vloerpotten - tijdens de schouw te beoordelen   |                                                          |                               |                              |        |                       |                                 |                 |                 |                     |                |                                             |                                                     |
| - audiosignaal kabel is een soepele kabel met 2 aders en aparte afscherming.                                                                                    |                                                          |                               |                              |        |                       |                                 |                 |                 |                     |                |                                             |                                                     |
| Opdrachtnemer dient de nodige bekabeling zelf aan te leveren   |                                                          |                               |                              |        |                       |                                 |                 |                 |                     |                |                                             |                                                     |