


VOOR AANSLUITING ZIE TEKENINGNR. 1816-E

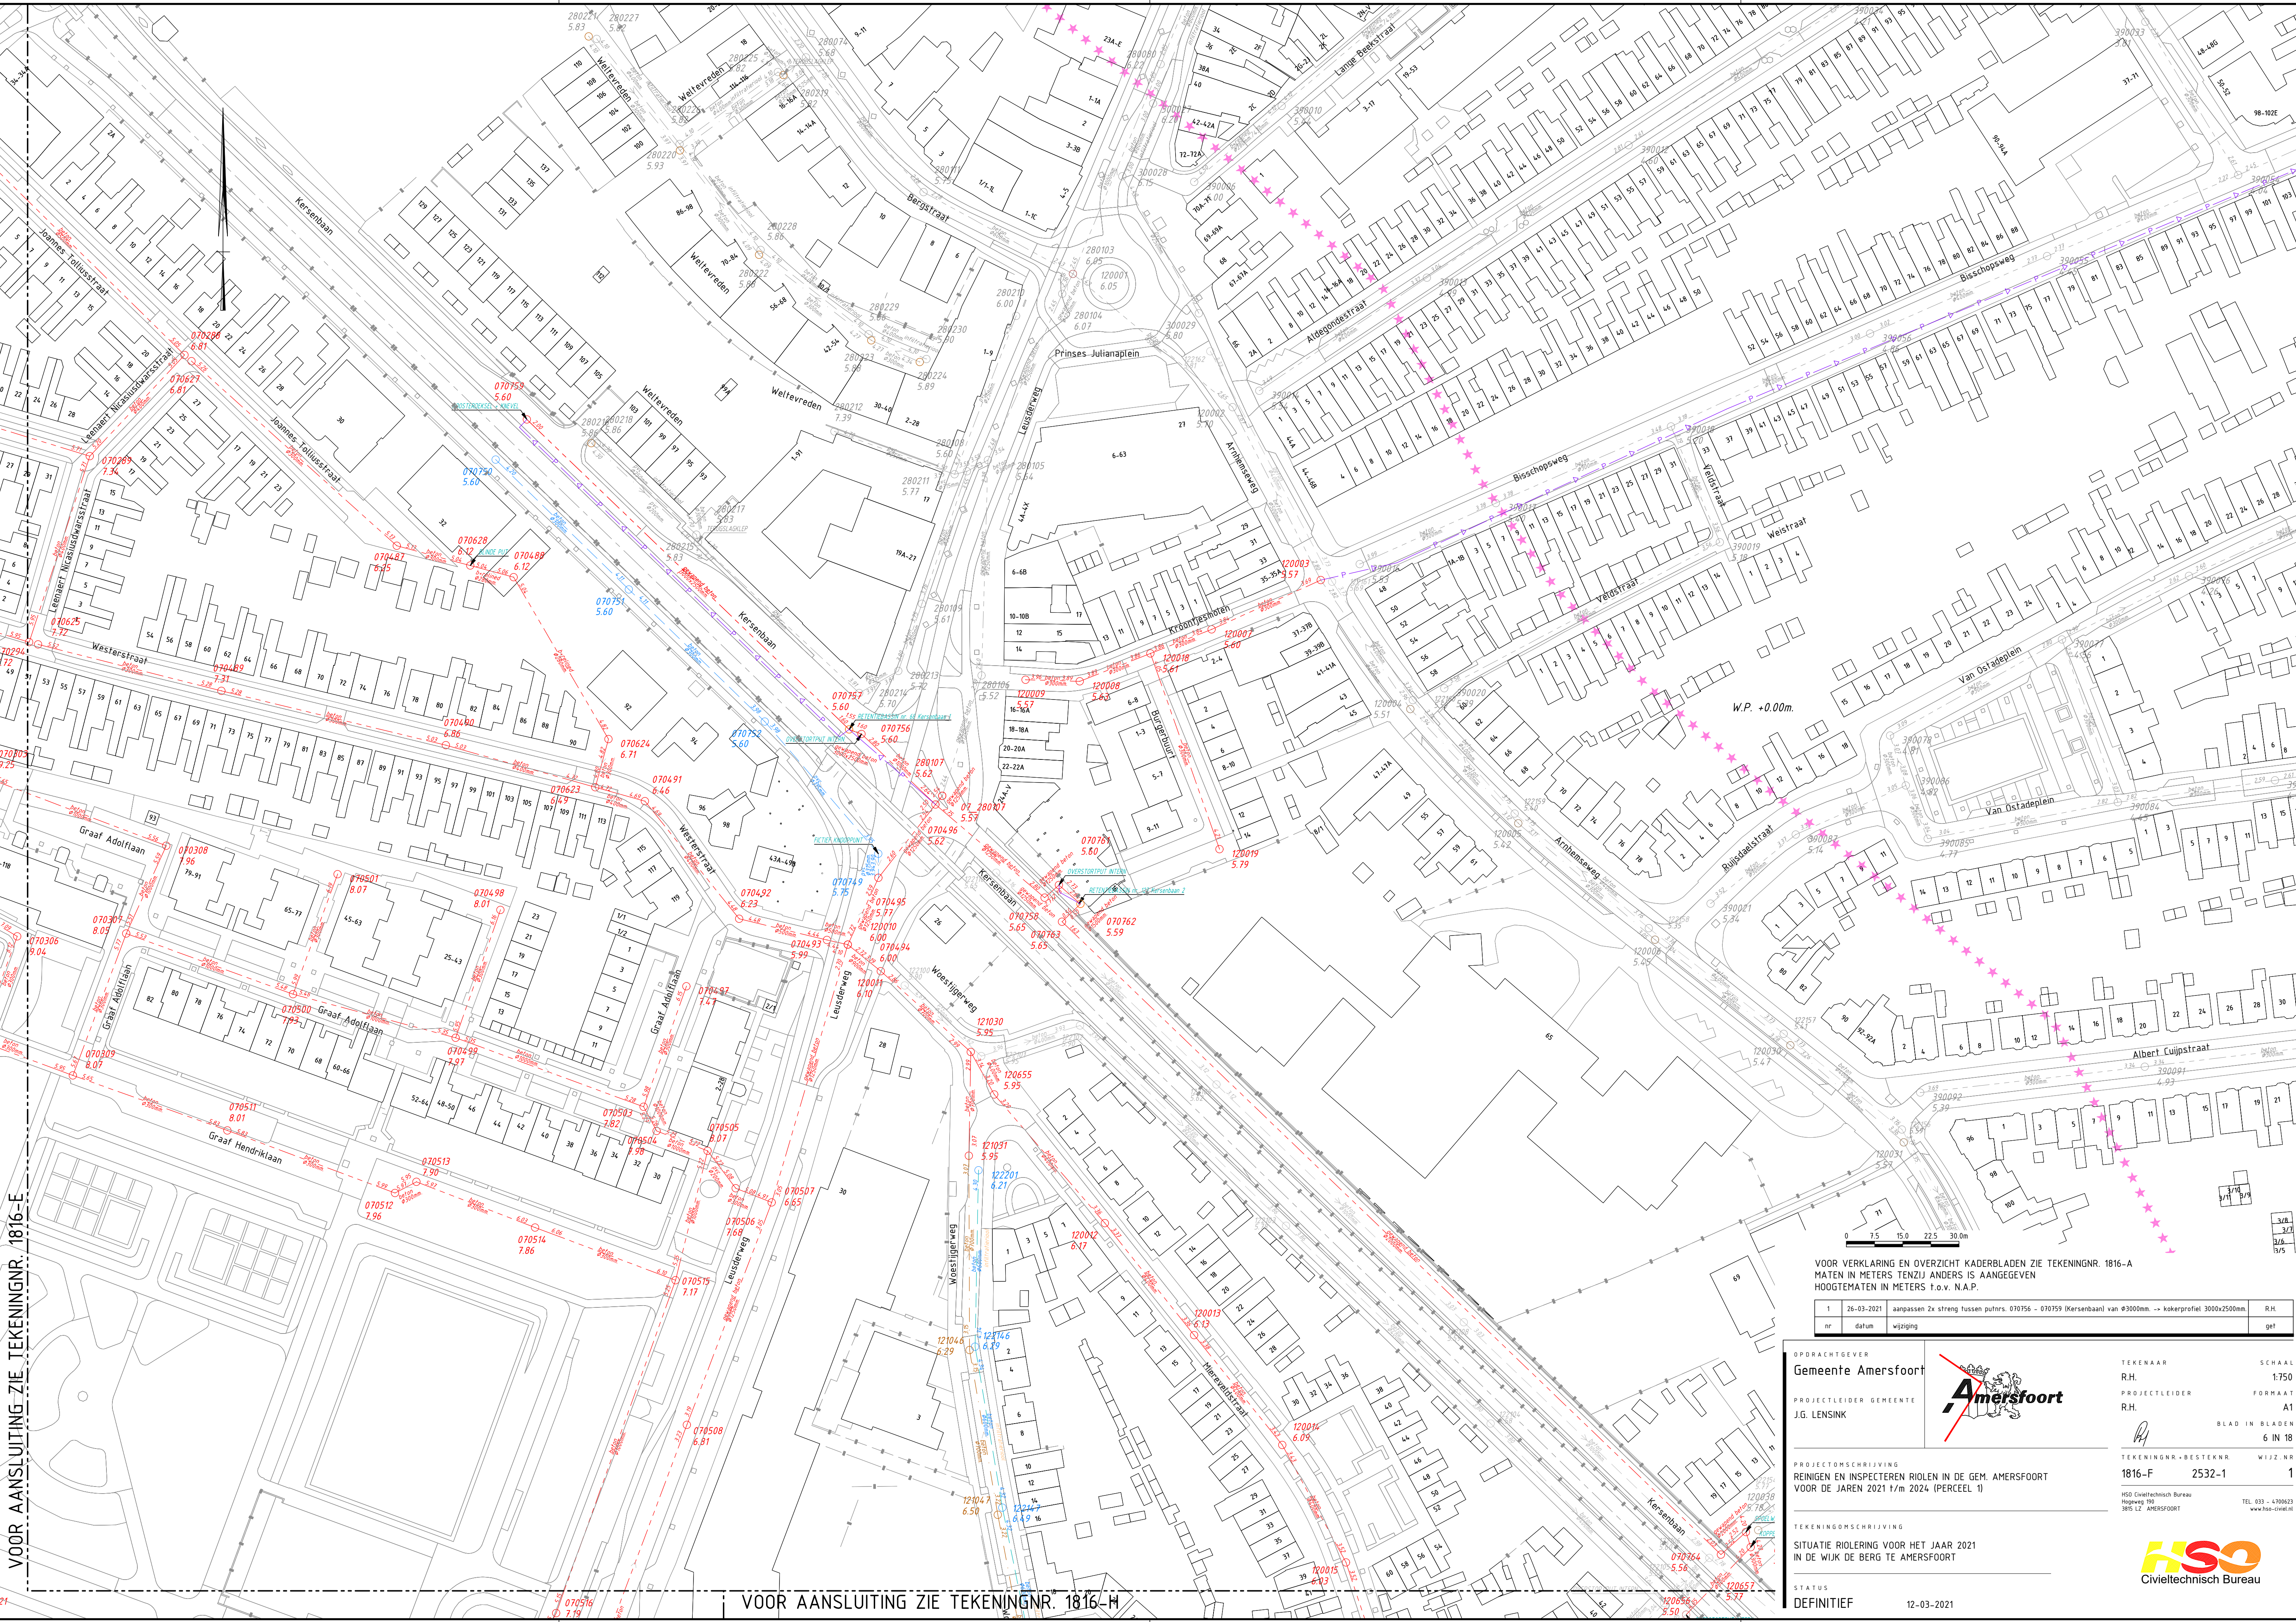

VOOR VERKLARING EN OVERZICHT KADERBLADEN ZIE TEKENINGNR. 1816-A
MATEN IN METERS TENZIJ ANDERS IS AANGEGEVEN
HOOGTEMATEN IN METERS t.o.v. N.A.P.

1	26-03-2021	aangepast 2x streng tussen putnrs. 070756 - 070759 (Kersenbaan) van Ø3000mm. -> koperprofiel 3000x2500mm.	R.H.
nr.	datum	wijziging	get.

OPDRACHTGEVER

Gemeente Amersfoort

PROJECTLEIDER GEMEENTE

J.G. LENSINK



TEKENAAR

R.H.

PROJECTLEIDER

R.H.

PROJECTOMSCHRIJVING

REINIGEN EN INSPECTEREN RIOLEN IN DE GEM. AMERSFOORT
VOOR DE JAREN 2021 t/m 2024 (PERCEEL 1)

TEKENINGNR.-BESTEKNR.

1816-F 2532-1

WIJZ.NR

1

STATUS

DEFINITIEF

12-03-2021

HSO

Civieltechnisch Bureau

TEL. 033 - 470063

www.hso-civiel.nl

VOOR AANSLUITING ZIE TEKENINGNR. 1816-H