



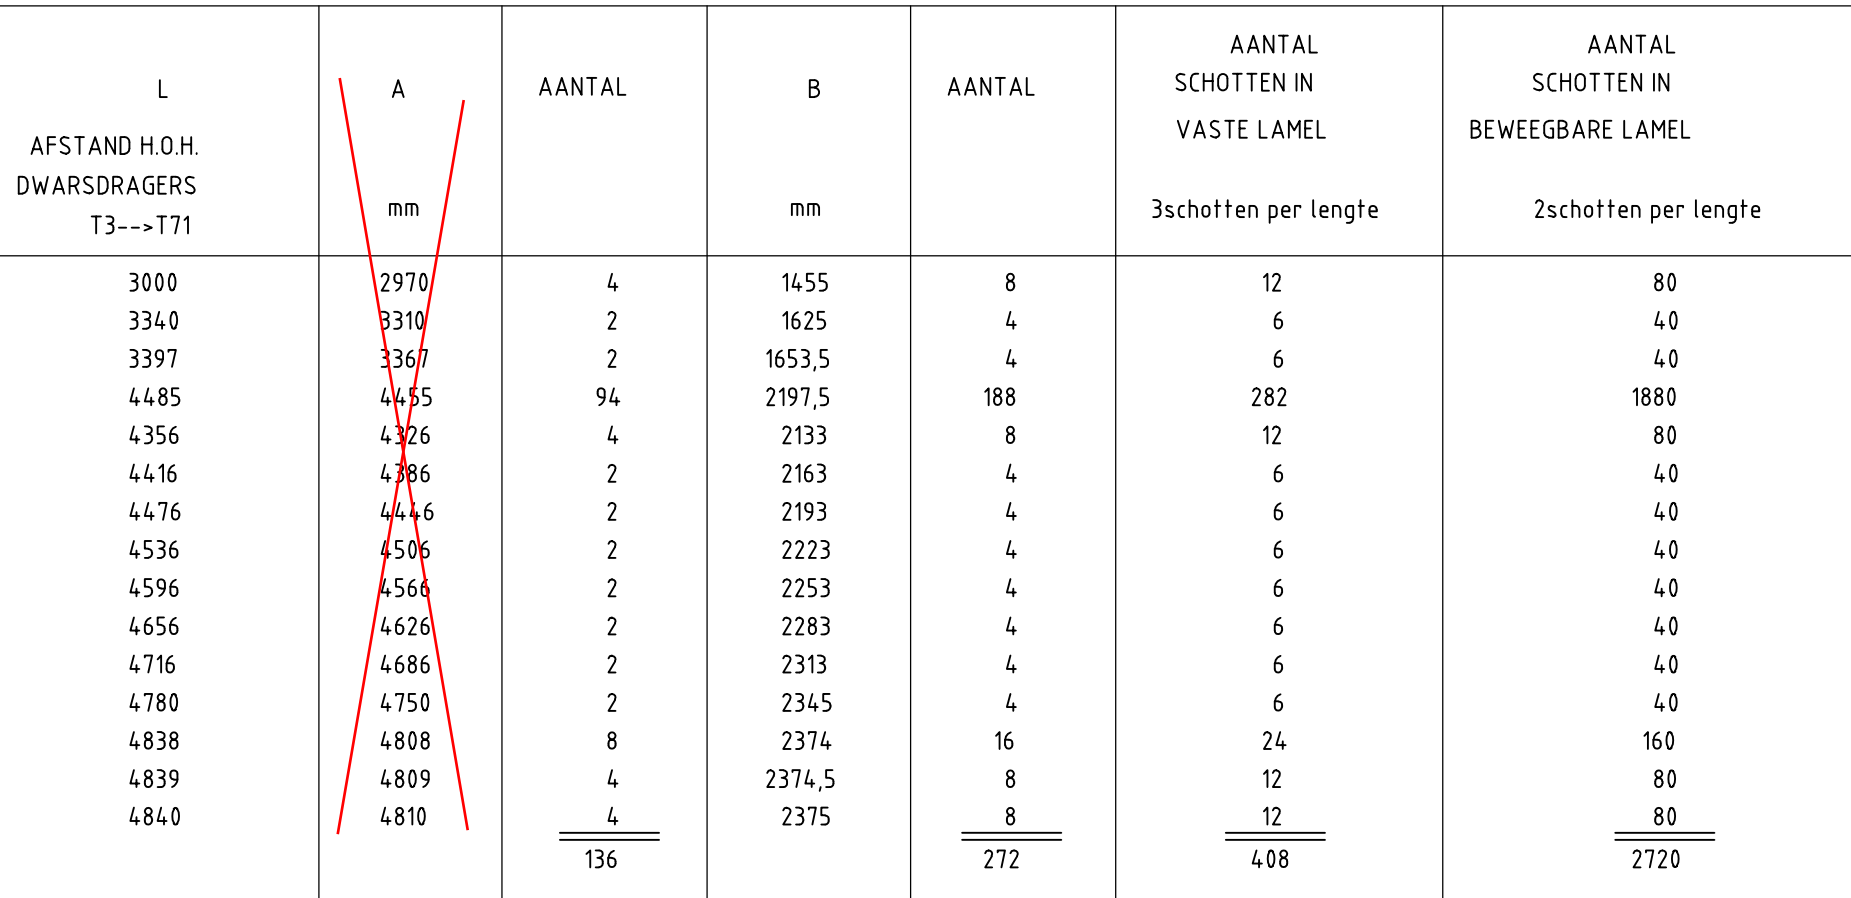


L = AFSTAND TUSSEN TWEE DWARSDRAGERS
A = L - 30mm
B = A/2 - 30mm

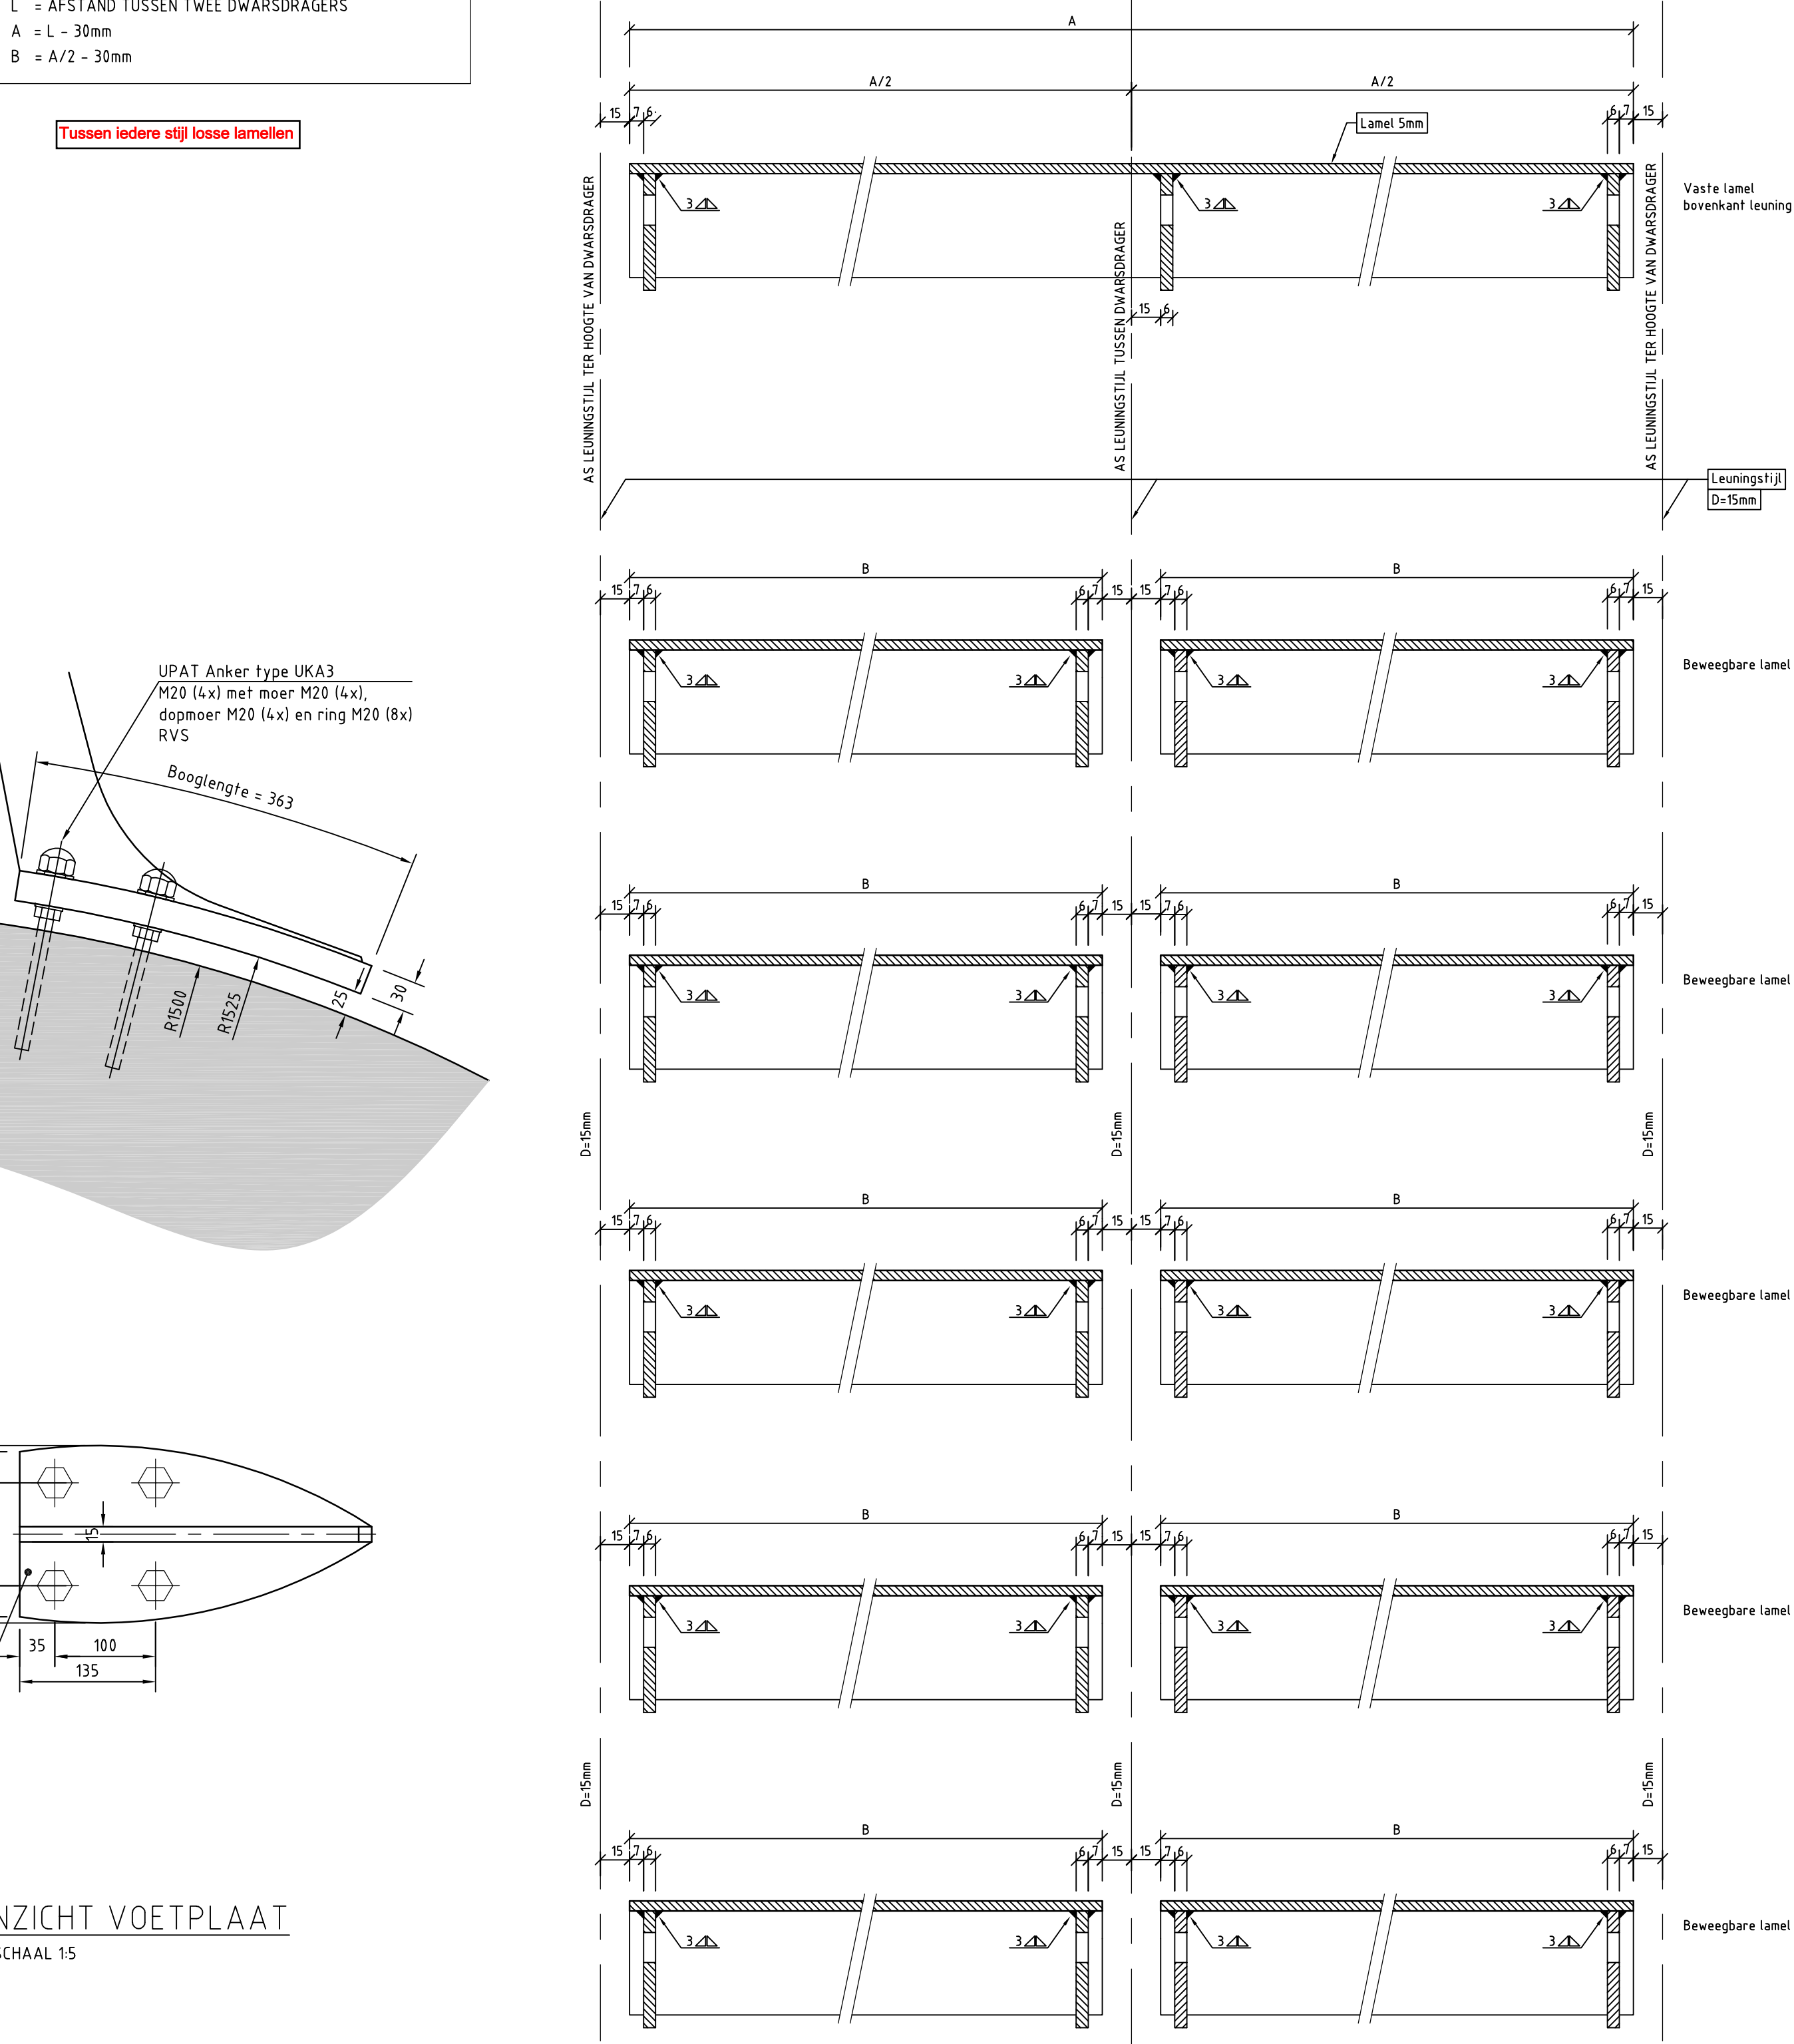

UPAT Anker type UKA3
 M20 (x) met moer M20 (x),
 dopmoer M20 (x) en ring M20 (8x)
 RV5

Booglangte = 363



DR34
 DR35
 20

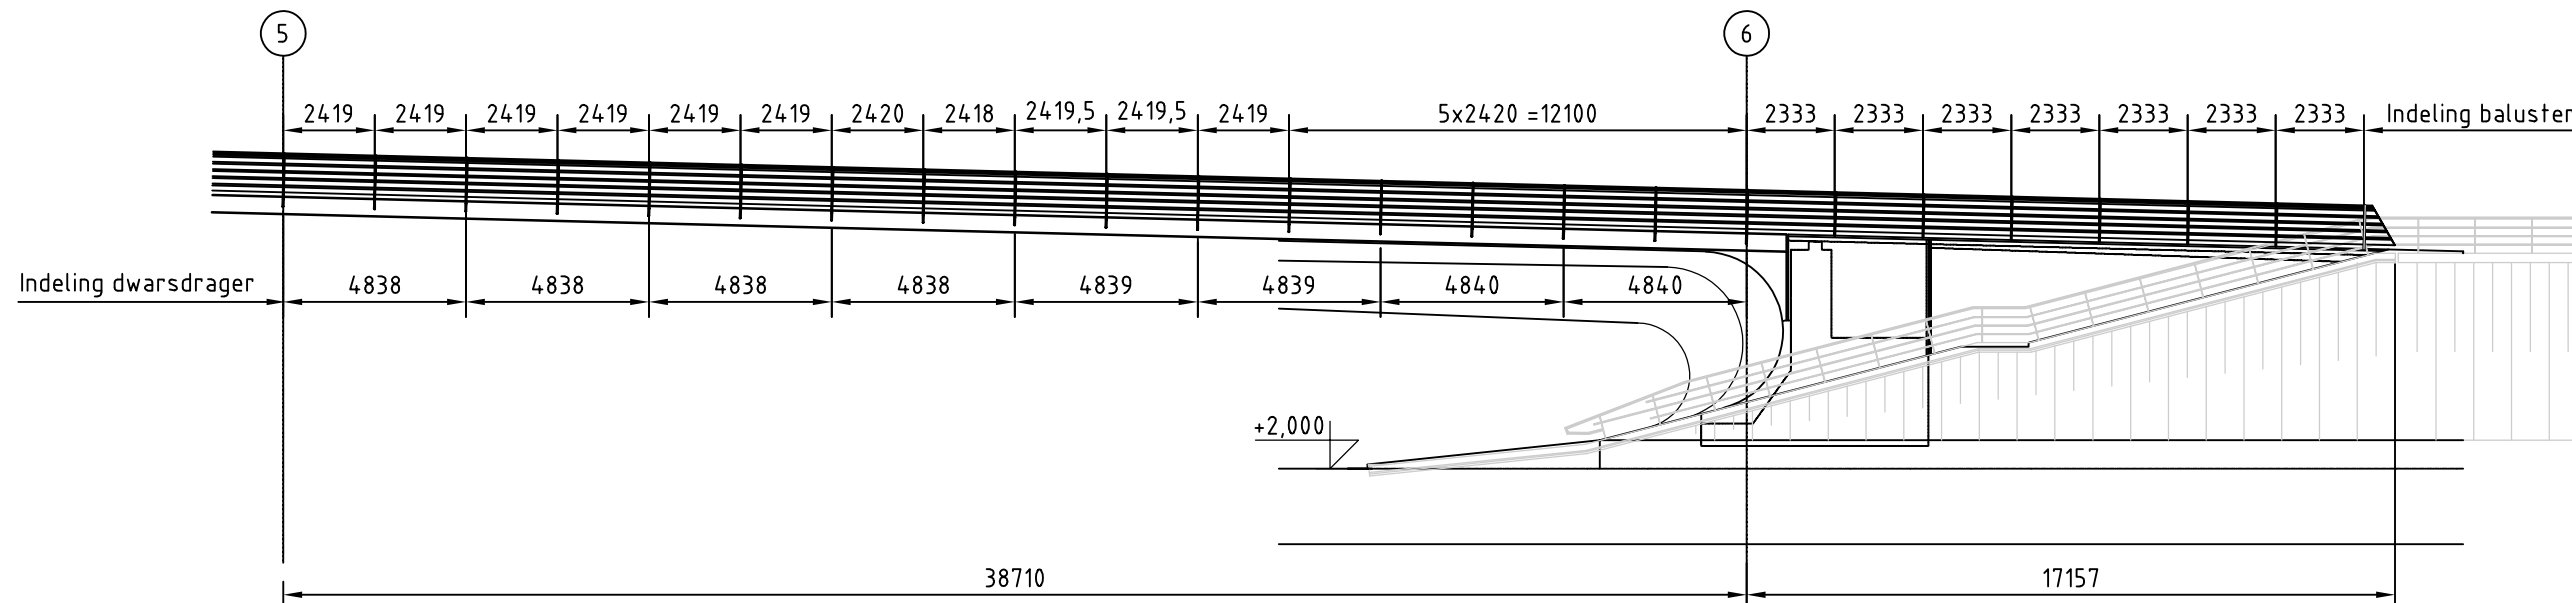


ZIJAANZICHT LANDHOOFD OOST
SCHAAL 1:200



DETAIL BOVENKANT BALUSTER

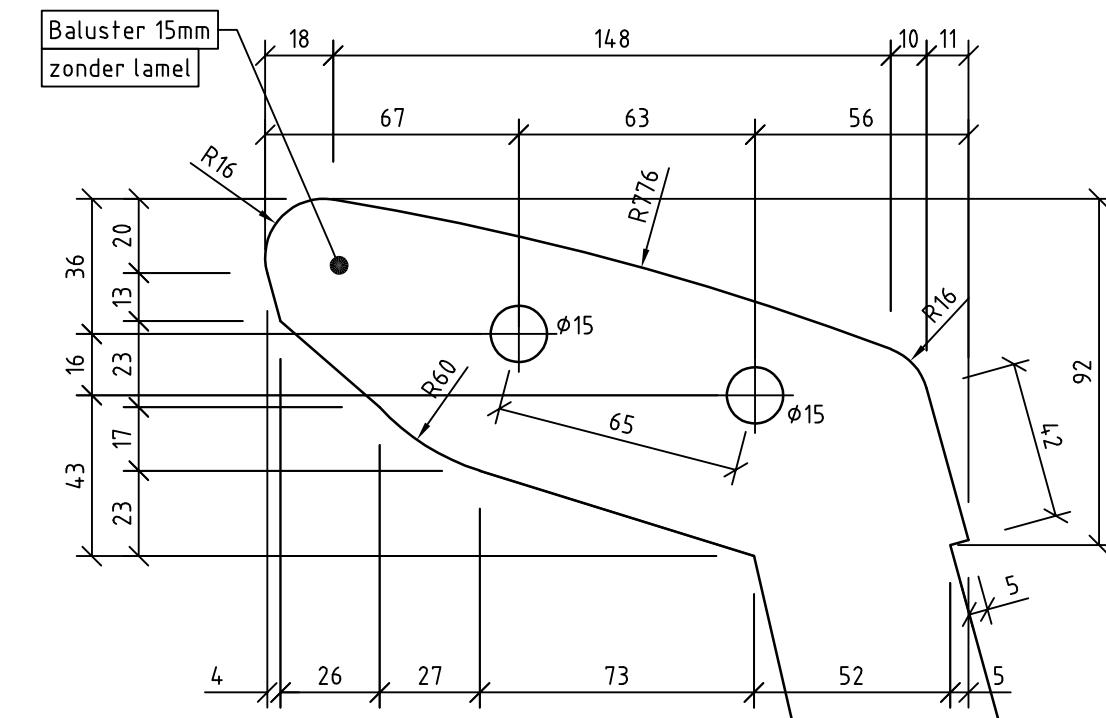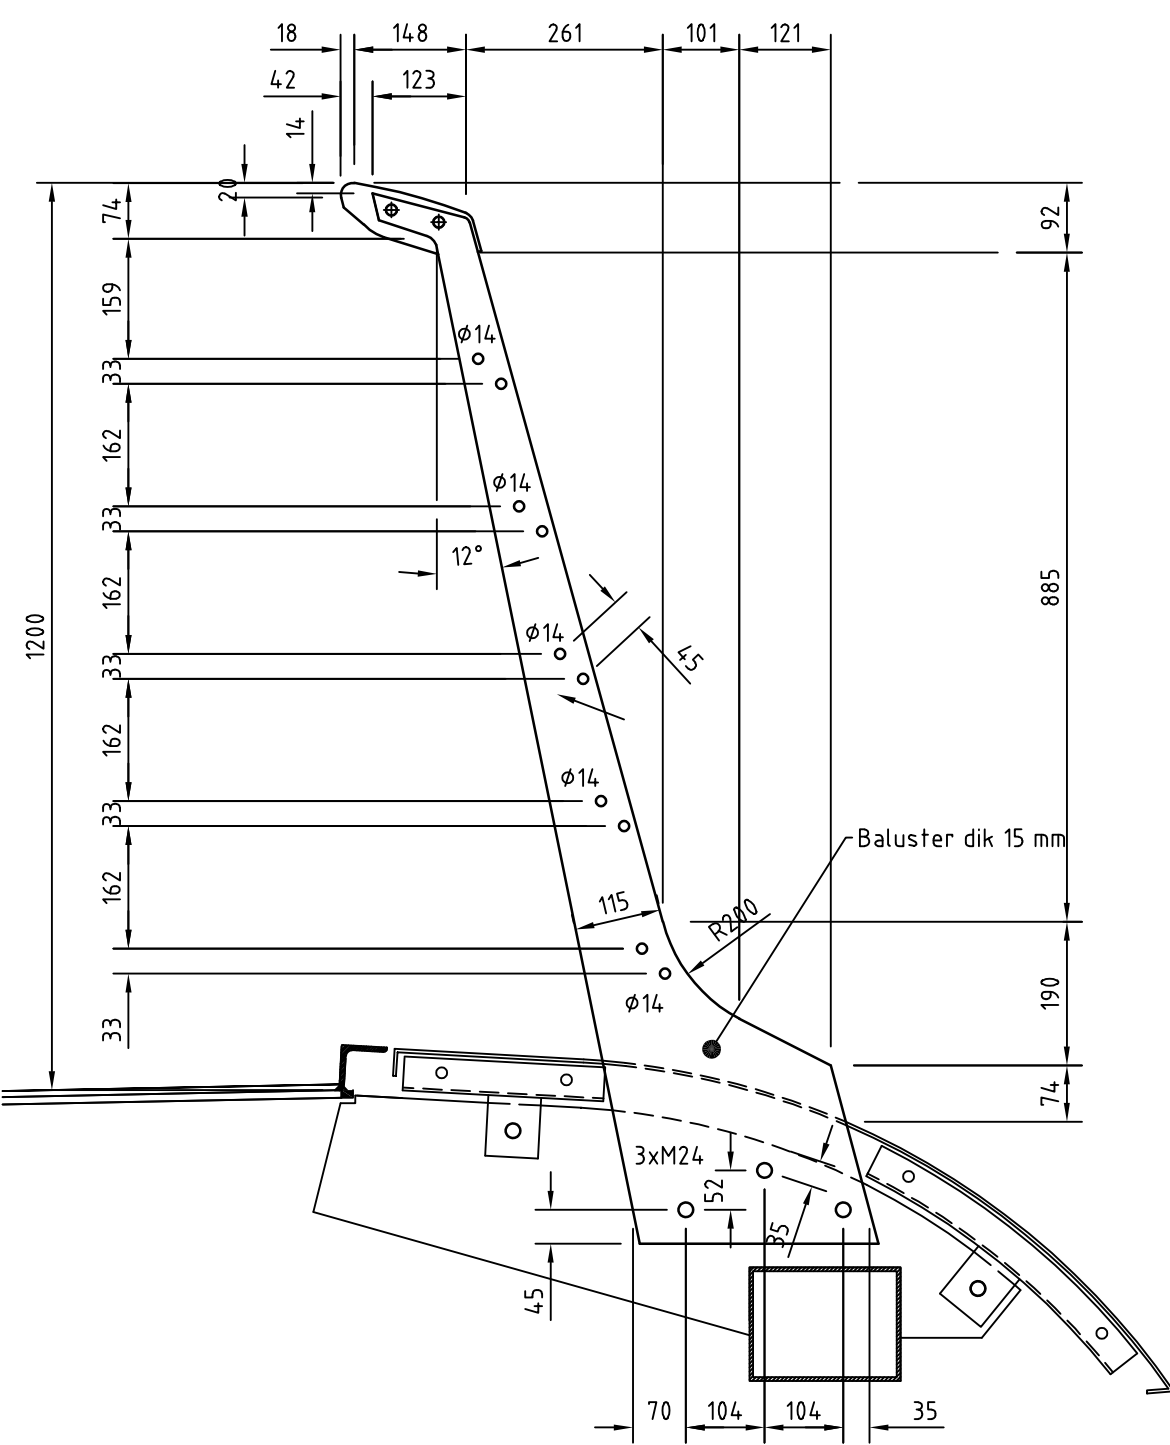BOVENAANZICHT VOETPLAAT
SCHAAL 1:5

DETAIL BALUSTER OP DE BRUG

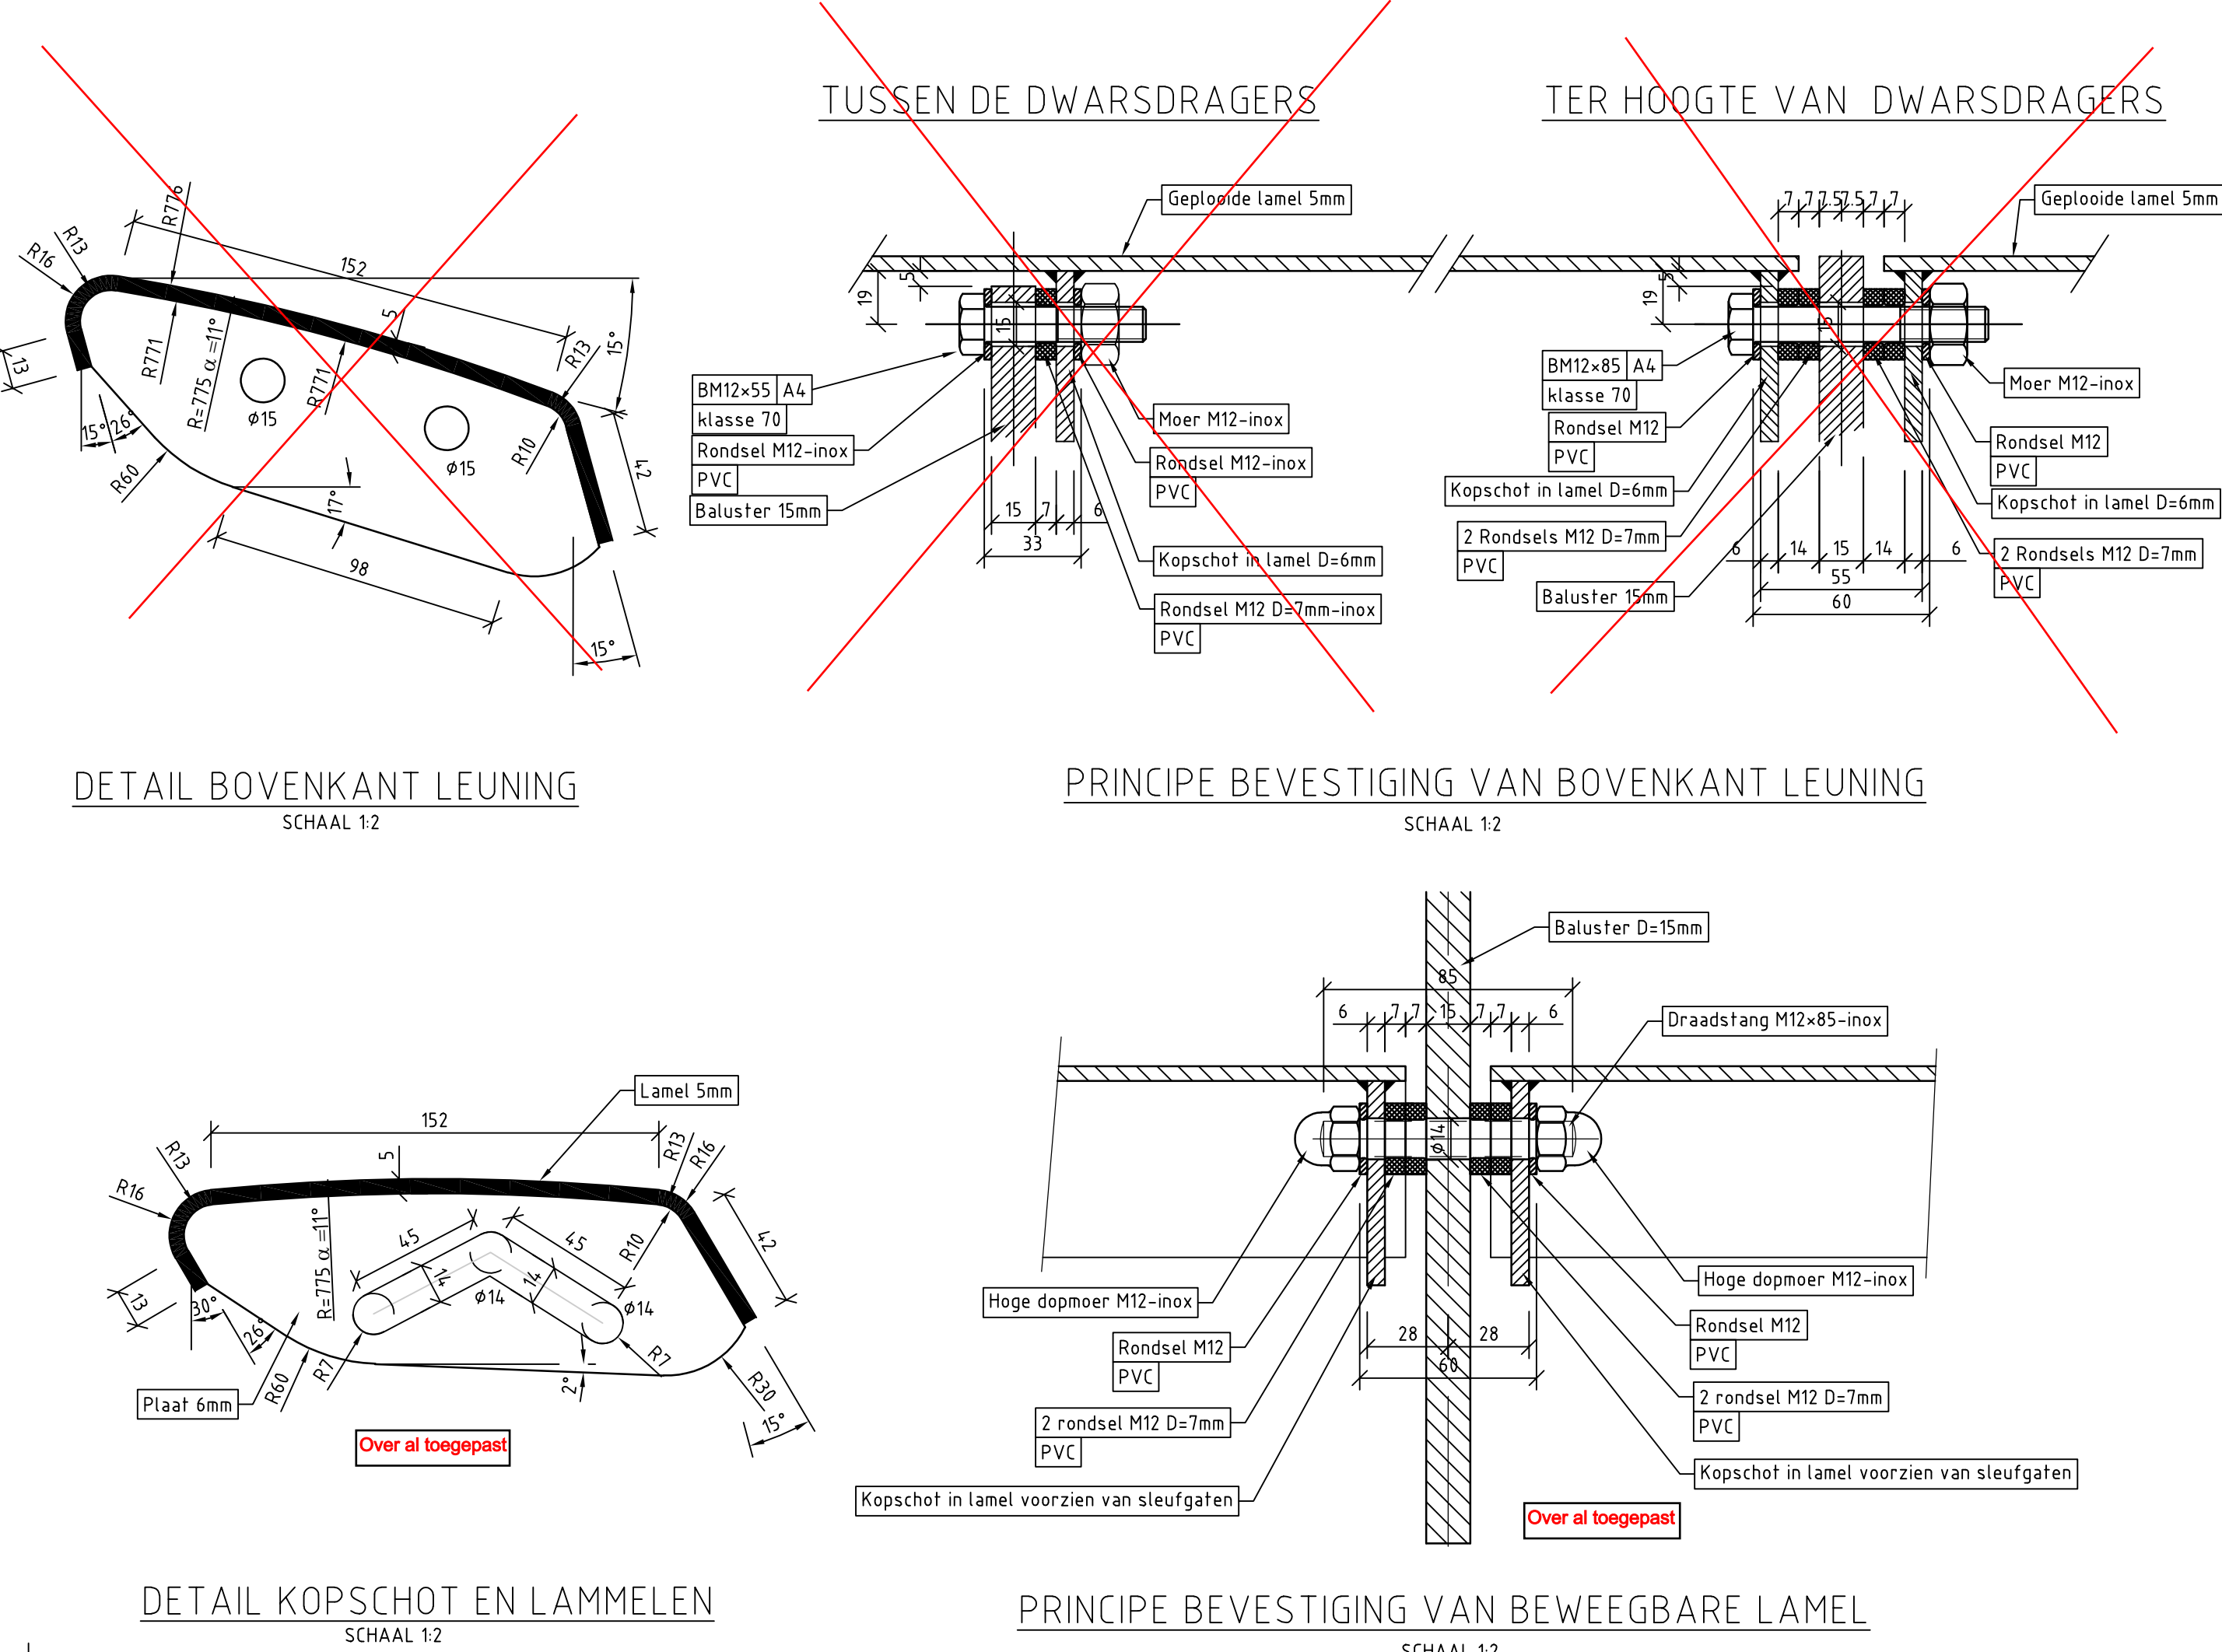

LEGENDA

- Staal kwaliteit S235
- Alle onderdelen thermisch verzinken en poeder coaten, eind kleur blauw-grijs kleurcode S8-10-6

[illegible]

Opdrachtgever



NAAMLOZE VENNOOTSCHAP
VICTOR BUYCK
STEEL CONSTRUCTION

CFE 

Holland Railconsortium



WTP

VOOR ONTWERP

Papendorpse Brug te Utrecht

LEUNING BRUGRAND EN LANDHOOFDEN

Getekend	N. Ratnavel	d.d. 05-04-2002	Schaal:	1000/500/200
Gecontroleerd	B. Hesselink	d.d. 05-04-2002		
Goedgekeurd	C.L. Kamp	d.d. 05-04-2002	A0	W-18-GW4-0001
Verificatie				
Autorisatie				