



LEUNINGOVERZICHT 1:500


ZIE VOOR OVERZICHT BLAD 1800-2

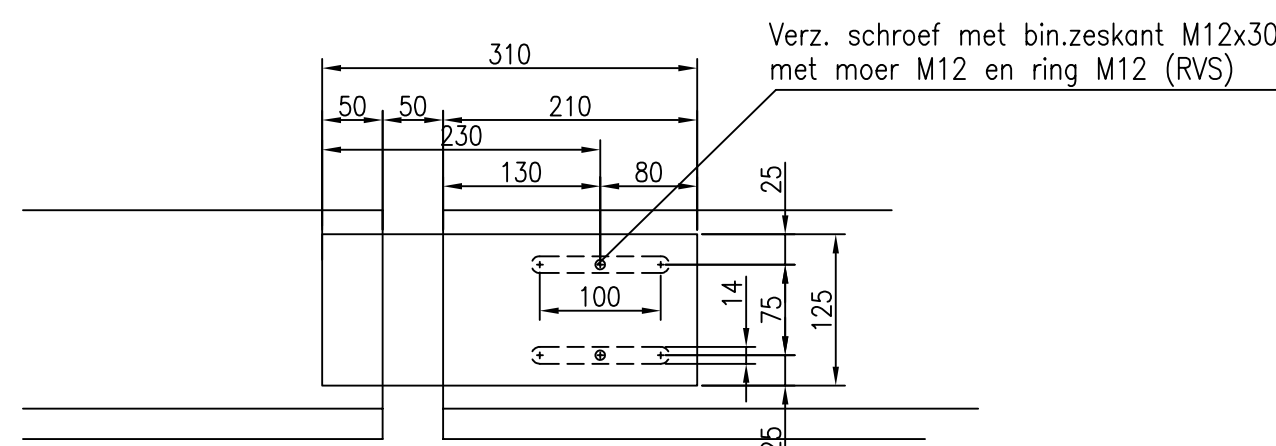


deling detail tpv dilatatie landhoofd west

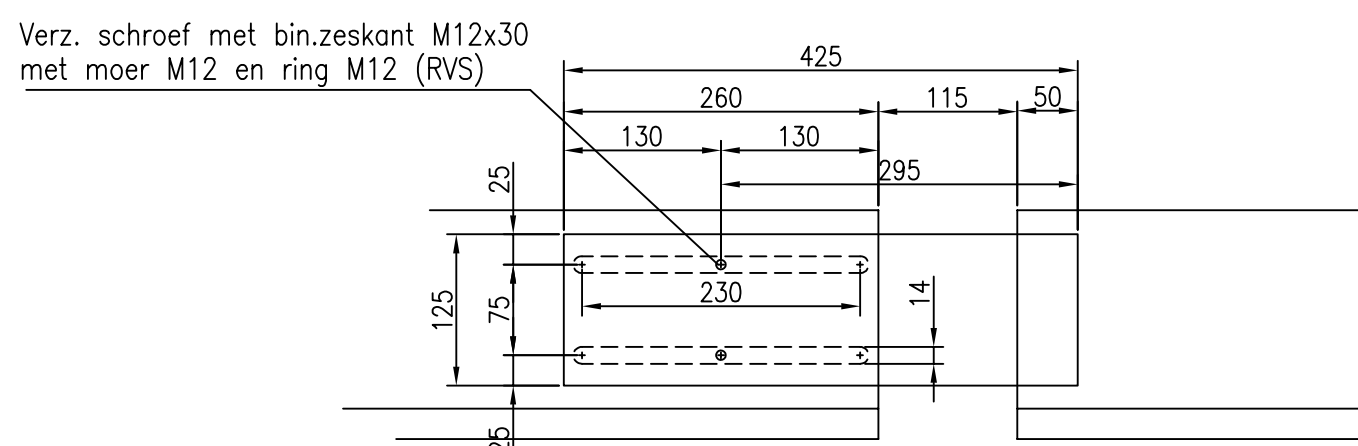


deling detail tpv dilatatie landhoofd oost

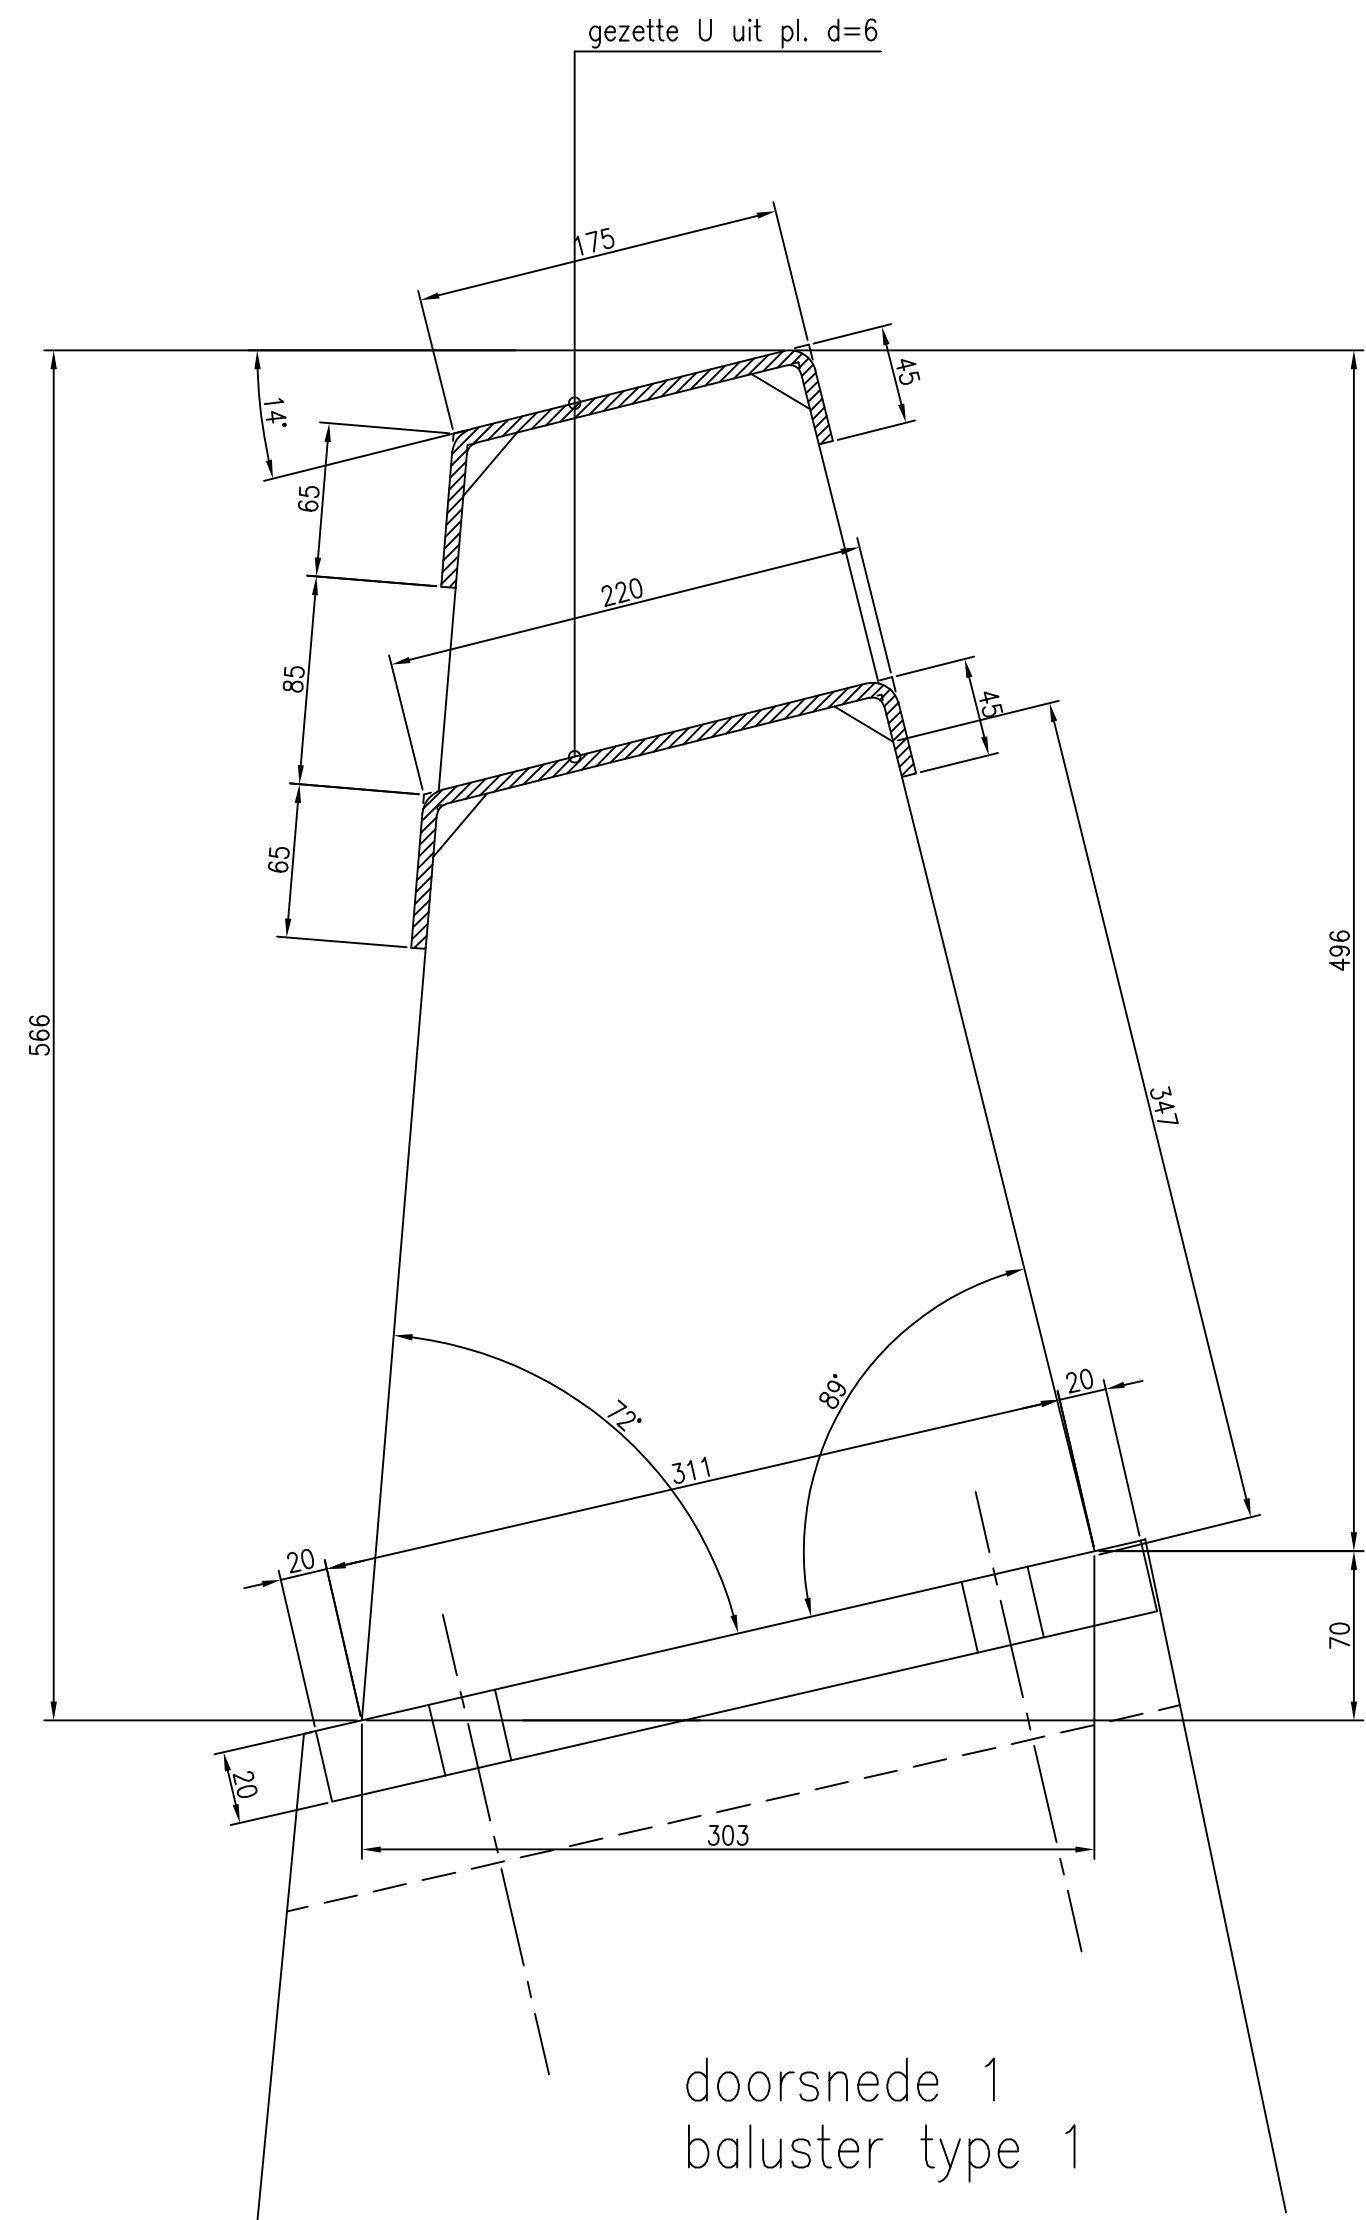


doorsnede 1
baluster type 1

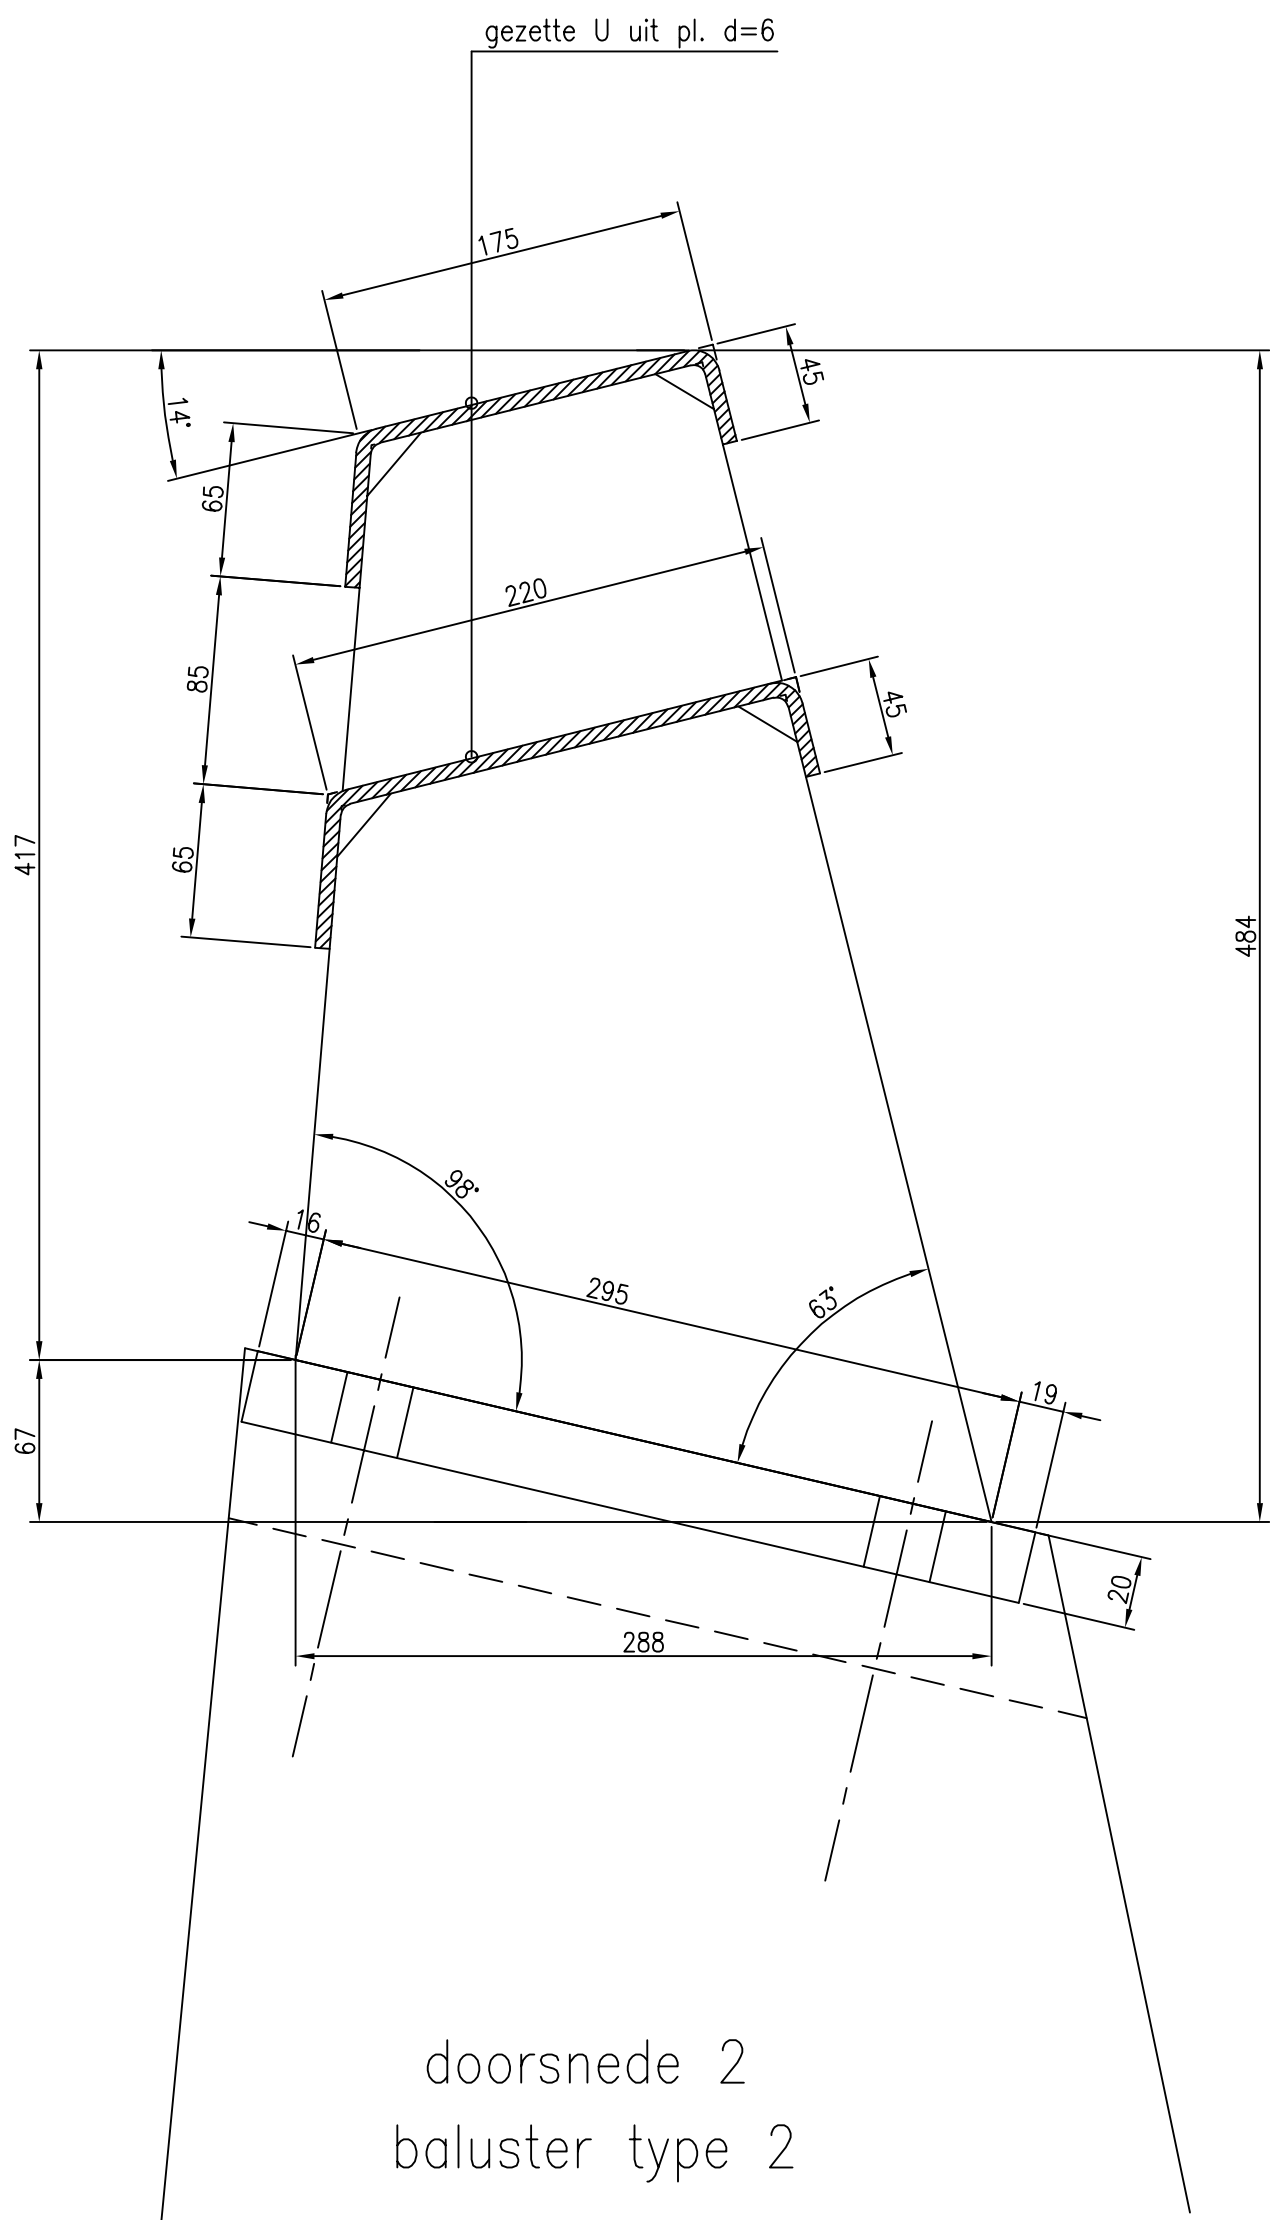


doorsnede 2
baluster type 2

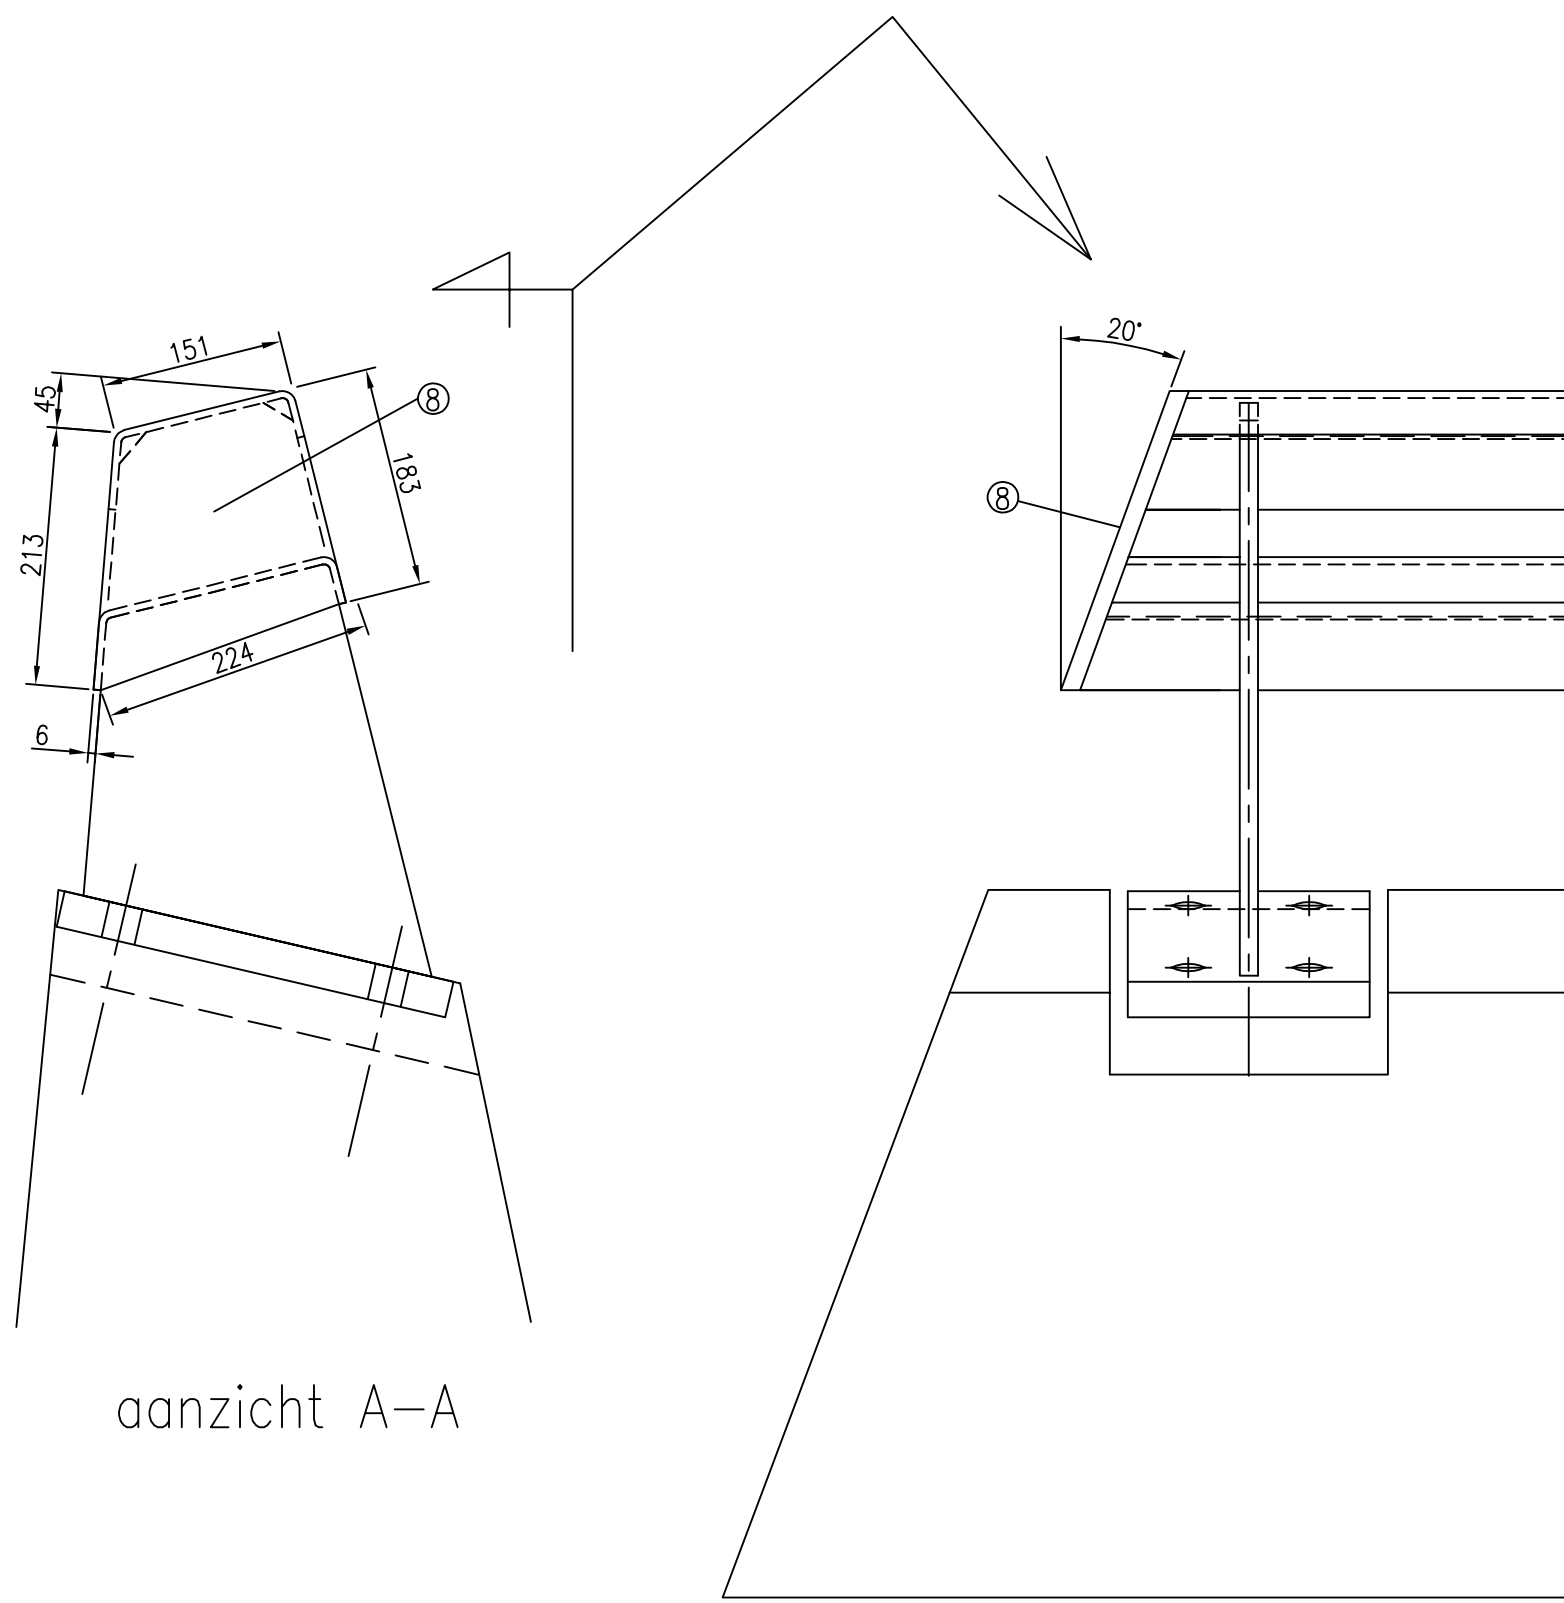


aanzicht A-A

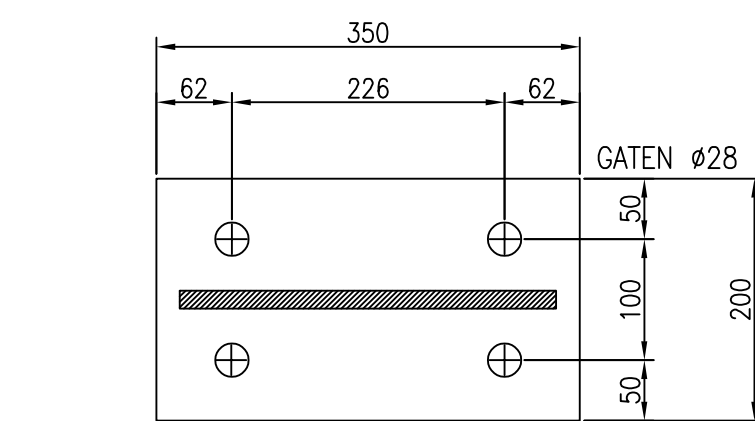





voetplaat tbv baluster type 1
d=20

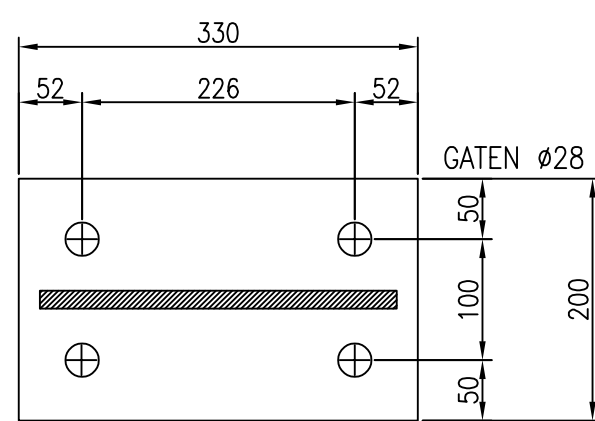

voetplaat tbv baluster type 2
d=20

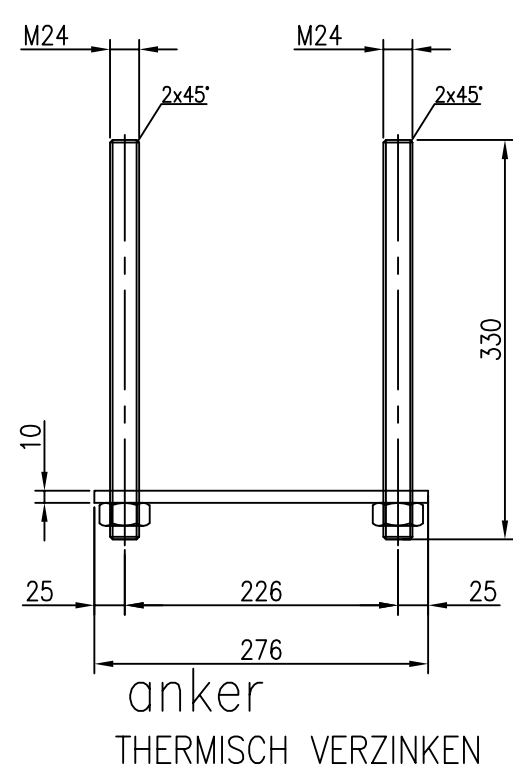

anker
THERMISCH VERZINKEN

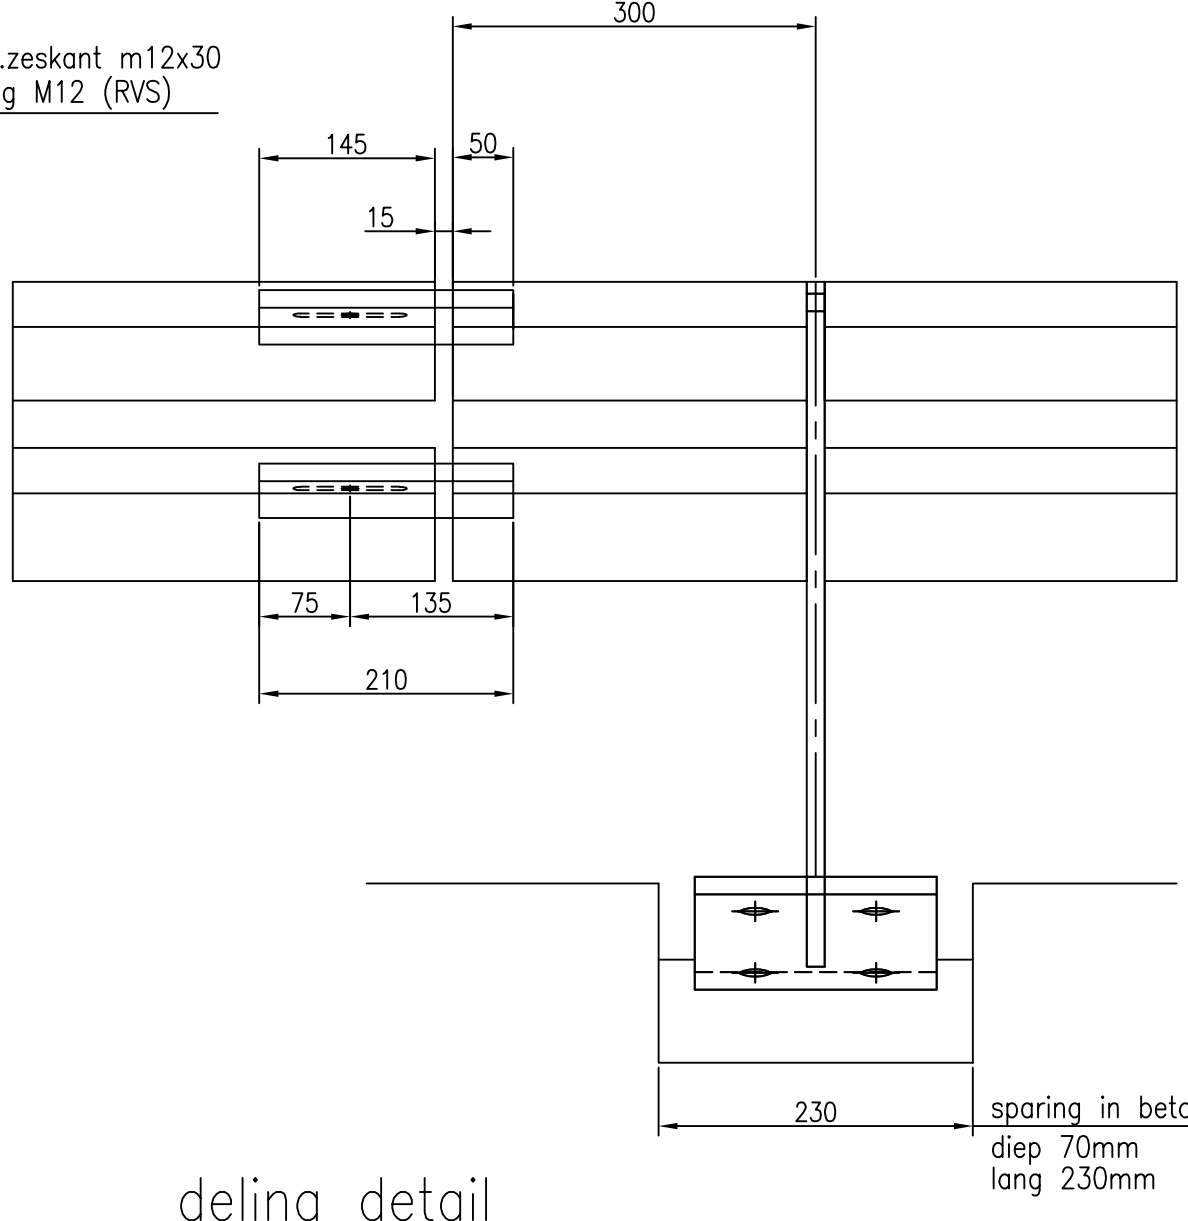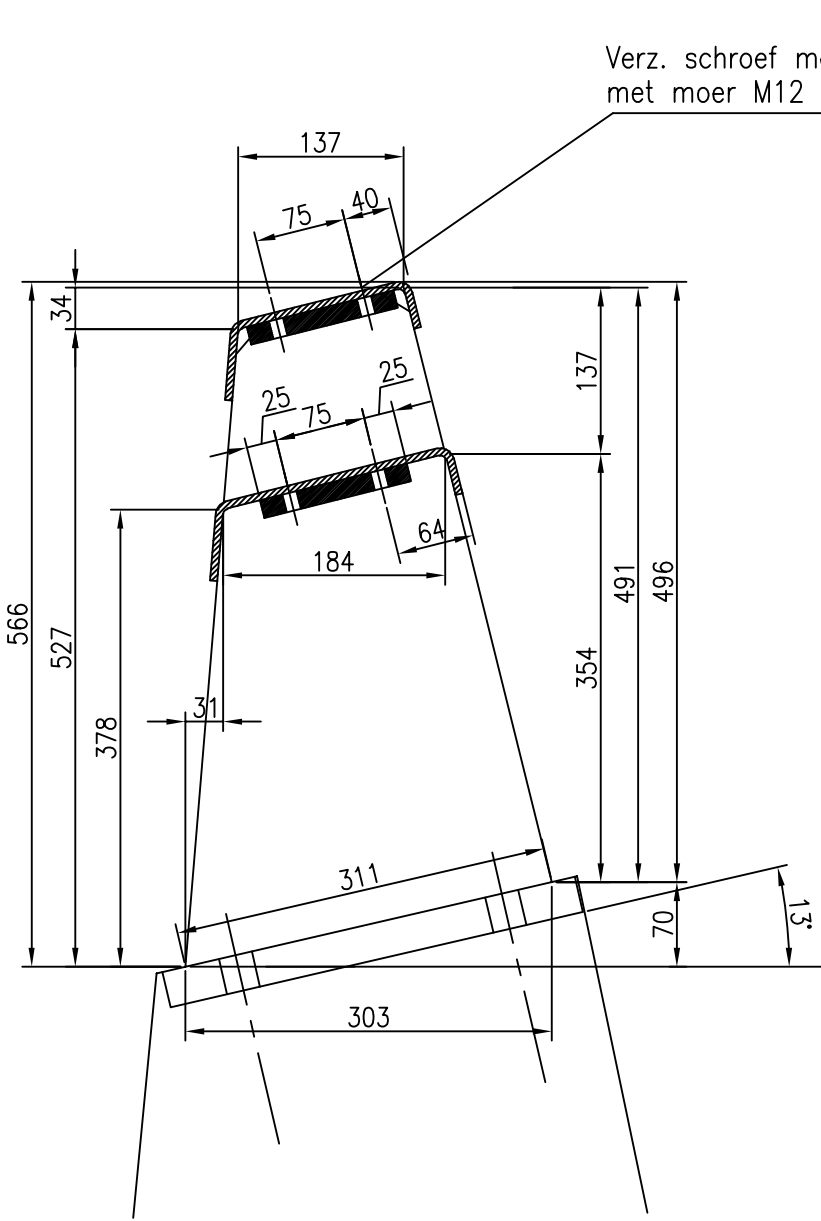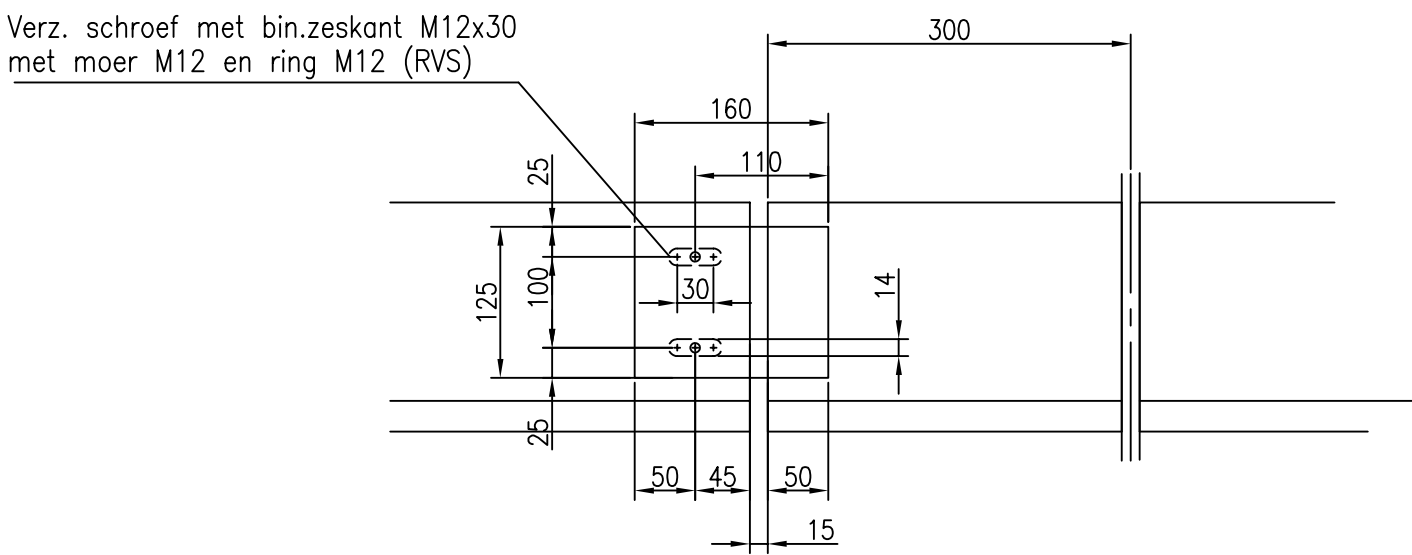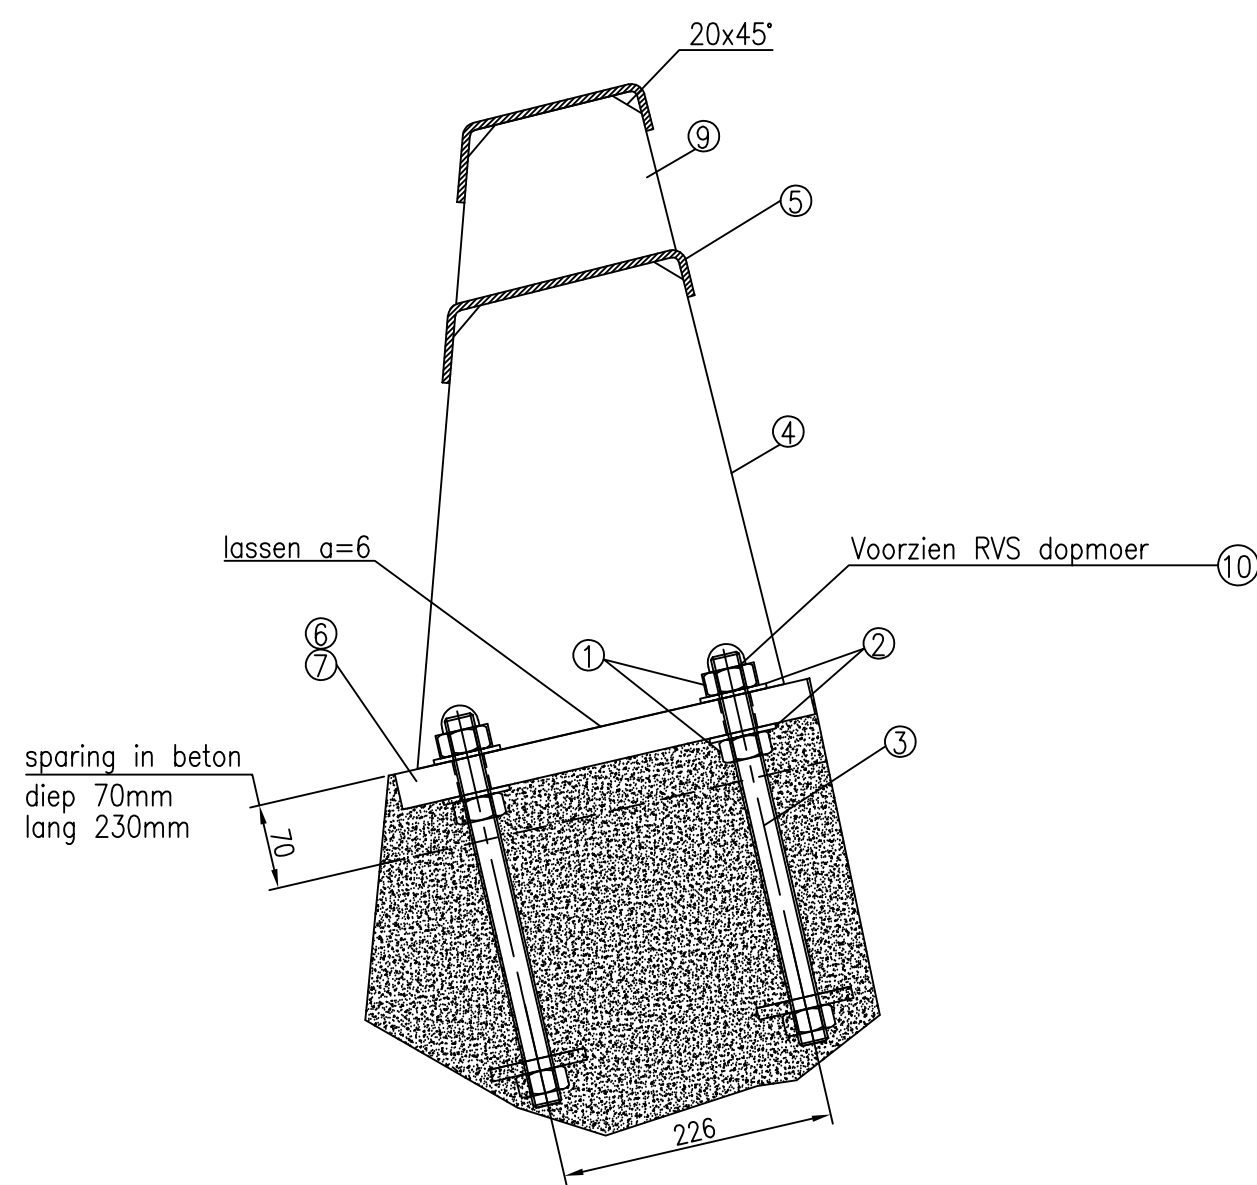

deling detail

Bouten en moeren kwal. 8.8
Materiaal (staal S235JR)
Lassen min. a=3 tenzij anders aangegeven
Conservering leuningwerk: Thermisch verzinken
en poedercoaten, eind kleur blauw-grijs
kleurcode S5-10-65

Pos.	Onderdeel	Mat. aanduiding	Afm. in mm
01	zeskantmoer	staal (thermisch verz.)	M24
02	sluïtring	staal (thermisch verz.)	M24 d=4
03	anker (zie tek)	staal (thermisch verz.)	M24
04	strip (stijl)	staal	plaat 15 dik afm. zie tek
05	gezette plaat	staal	plaat 6 dik afm. zie tek
06	voetplaat	staal	200x30 lg= 350
07	voetplaat	staal	200x30 lg= 330
08	eindplaat	staal	plaat 15 dik afm. zie tek
09	strip (stijl)	staal	plaat 15 dik afm. zie tek
10	dopmoer	RVS	M24

F	AS BUILT		BB				19/05/2002
E	wijziging merken						18/12/2002
E	diverse wijziging						16/11/2002
D	diverse wijziging						29/10/2002
C	diverse wijziging						24/10/2002
B	diverse wijziging						11/01/2002
A	diverse wijziging						05/07/2002
revisie	omschrijving wijziging	tek.	contr.	goedg.	verific.	autor.	datum
opdrachtgever							

Leidsche Rijn Utrecht	
Papendorpse brug	

Gemeente Utrecht	
Projectbureau Leidsche Rijn Utrecht	

VICTOR BUYCK	
STEEL CONSTRUCTION	
Conditie Papendorpse Brug v.o.f.	
Postbus 202, 3800 AE	
Dordrecht	
Tel. 078 - 632 10 20 Fax 078 - 632 10 55	
Teknr.: 220.005-01	

TER ACCEPTATIE	
----------------	--

Papendorpse Brug te Utrecht	
LEUNING OVERZICHT + DETAILS	
T.P.V. DE BARRIER	

getekend	M.Timmer	M.K.	d.d. 20/06/2002	schaal	1:25
gecontroleerd					
goedgekeurd					
verificatie				A0	W-18-GW4-1800-1
automaat					