


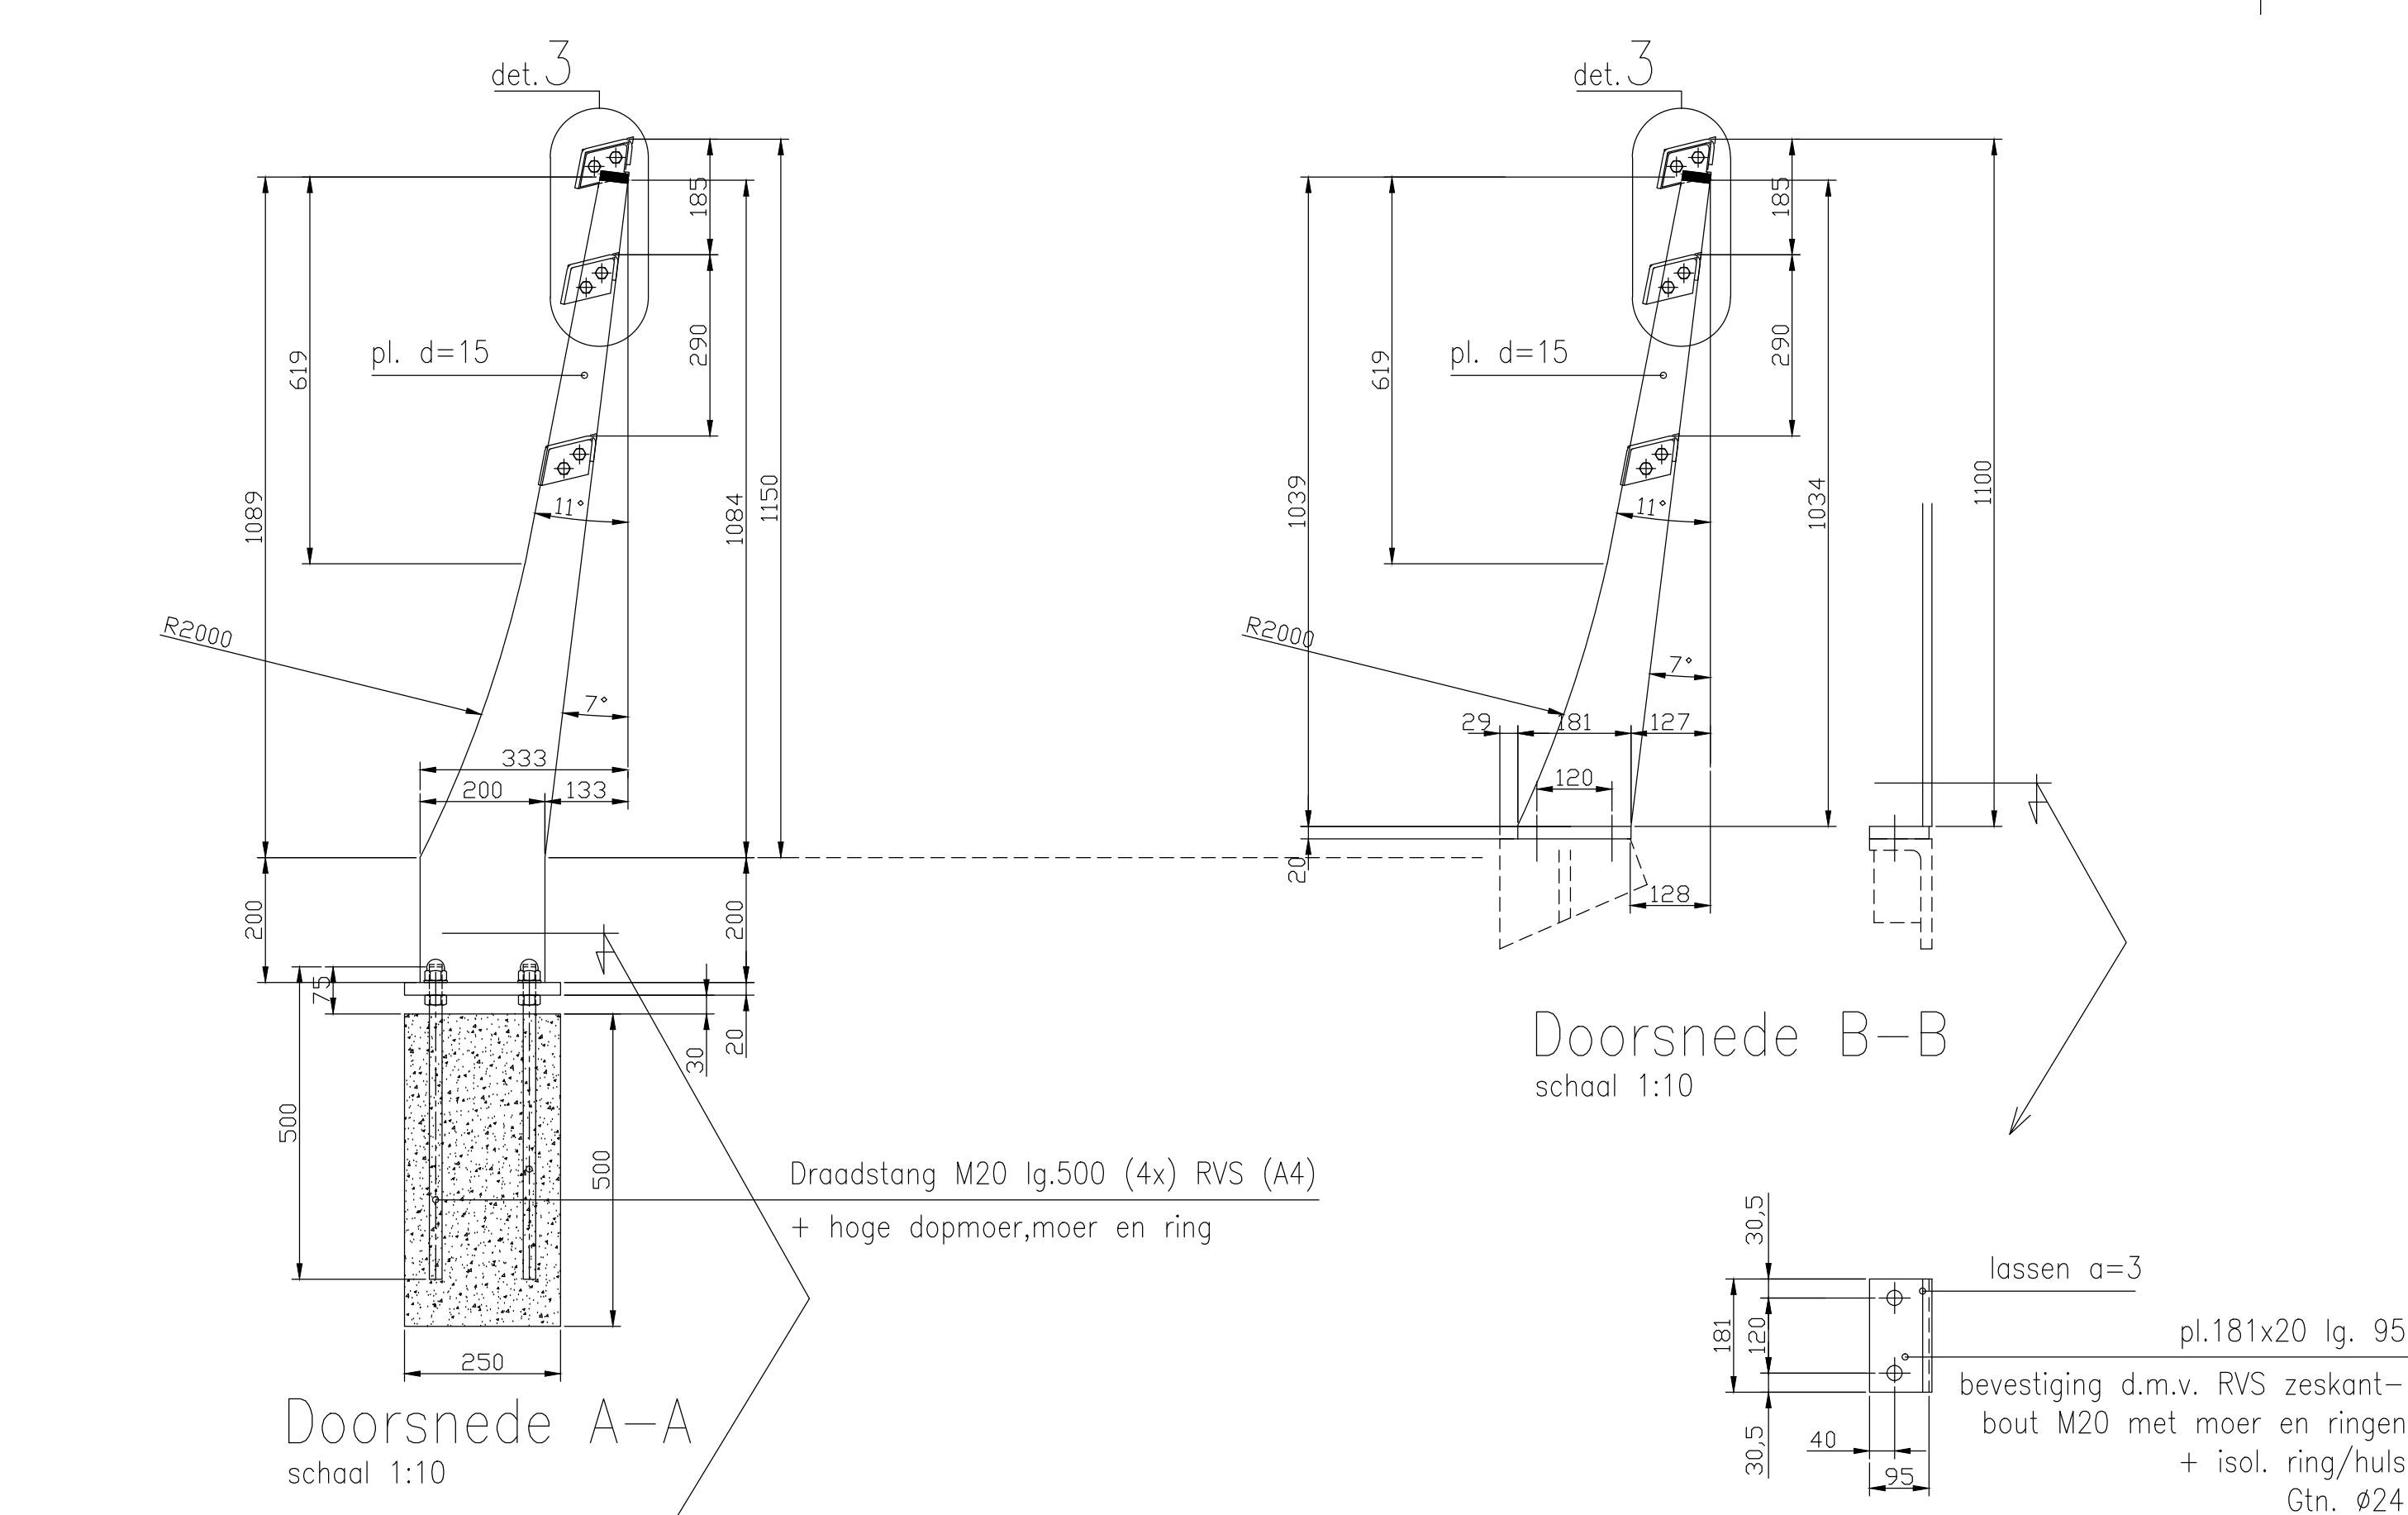
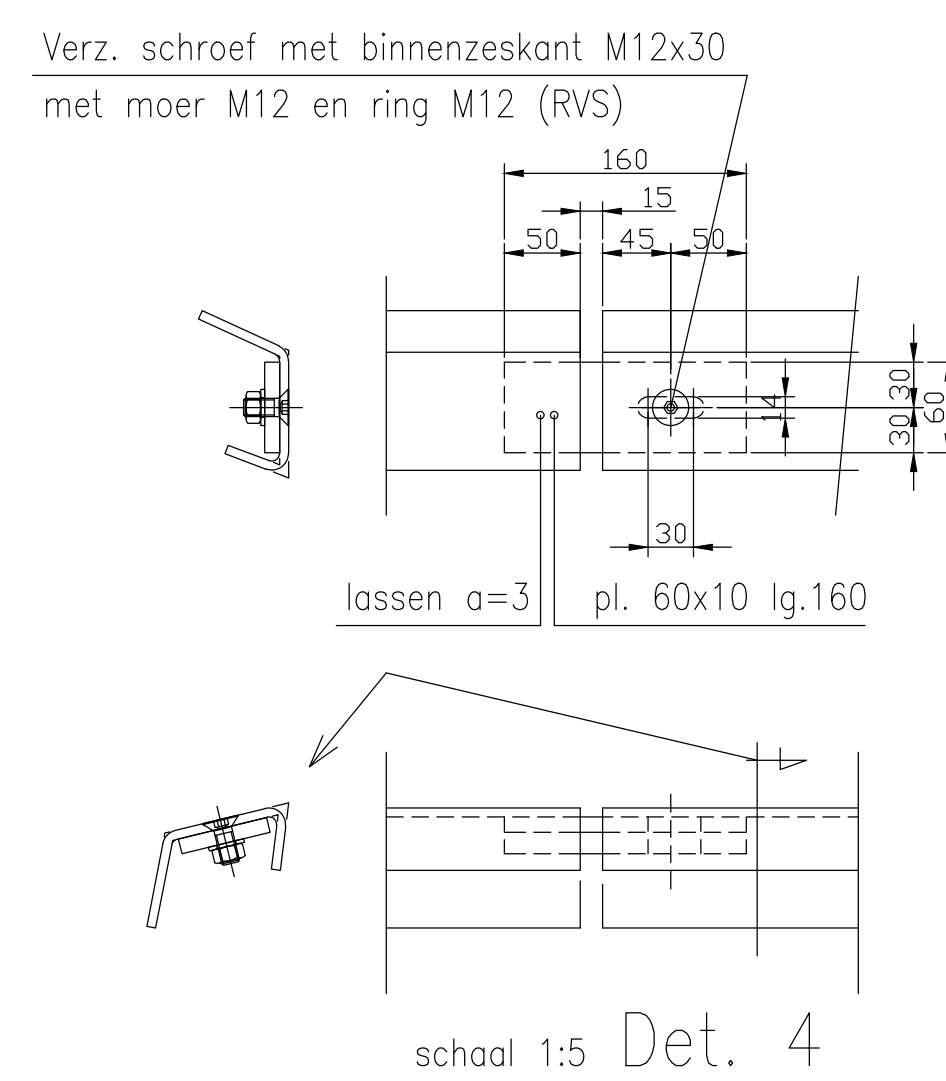
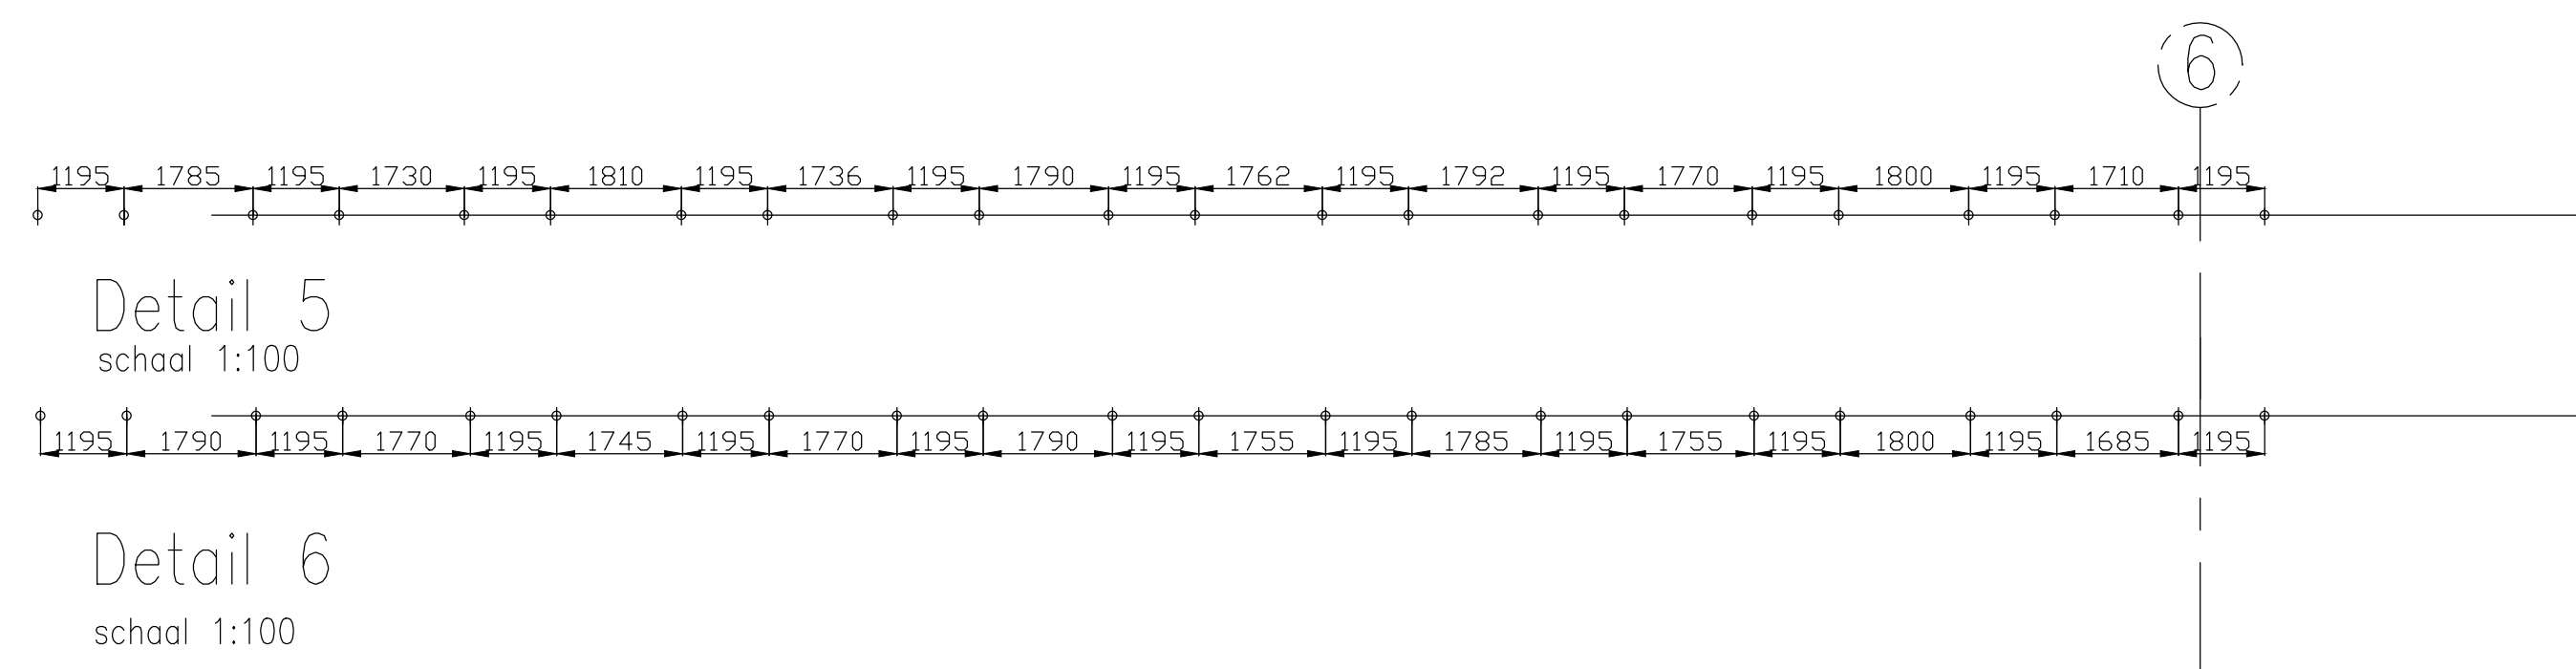
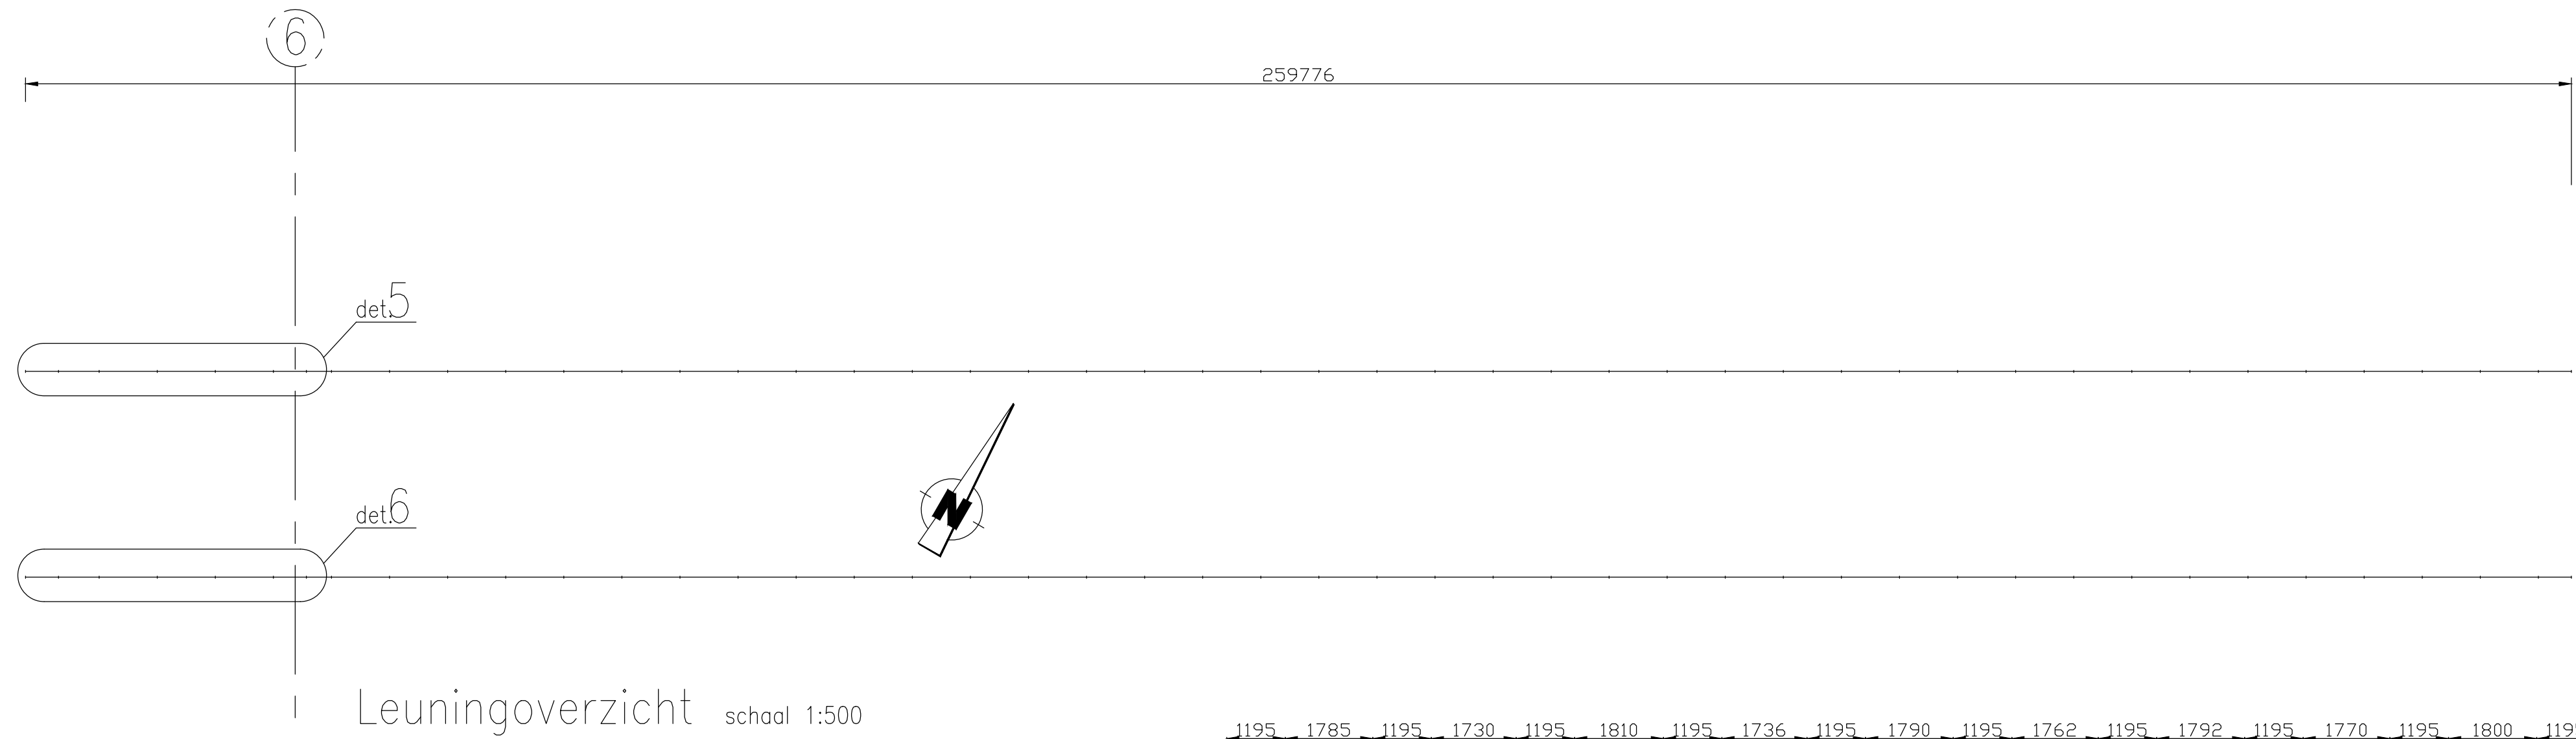


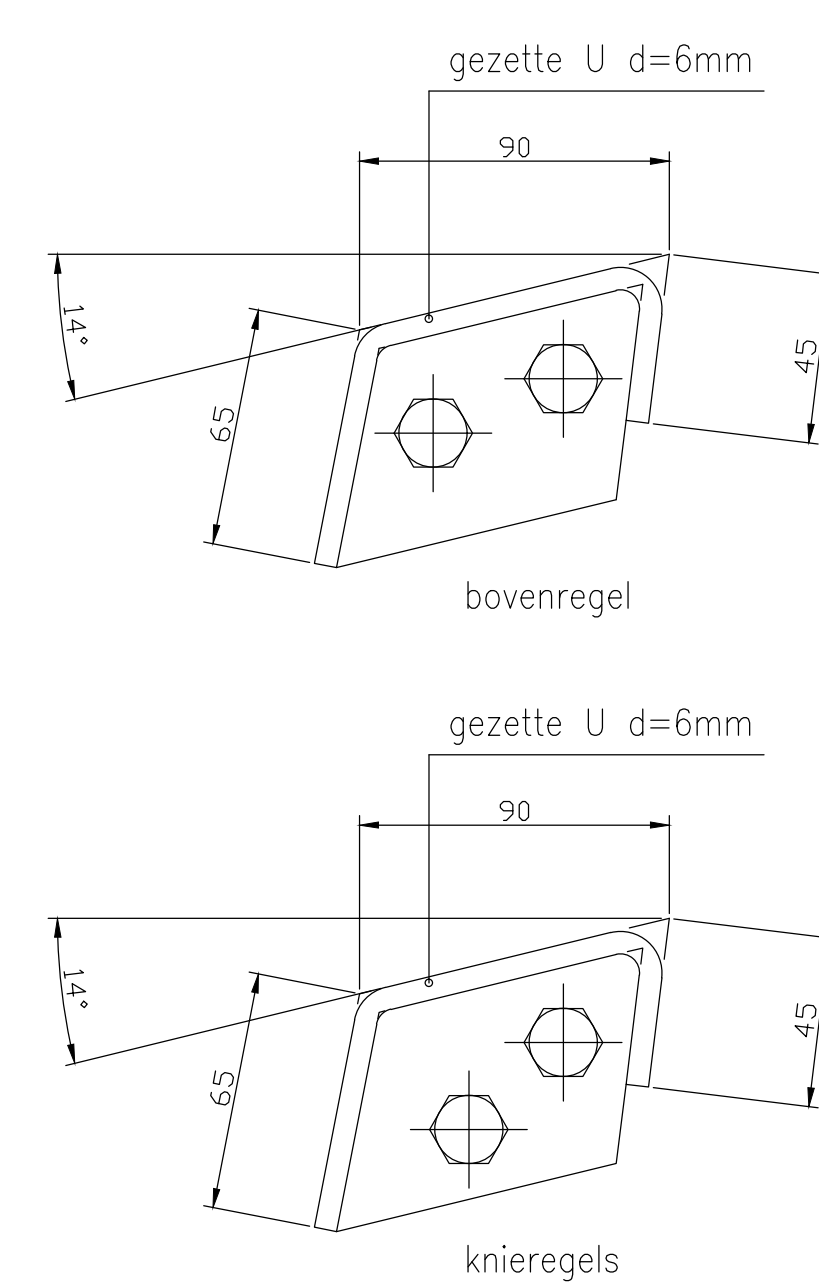

Staalkwaliteit S235
 Boutkwaliteit 8.8
 Lossen $\alpha=4$ tenzij anders aangegeven.
 Conservering: * Thermisch verzinken
 * Poedercoaten, eendkleur blauw-grijs
 kleurcode S8-10-65

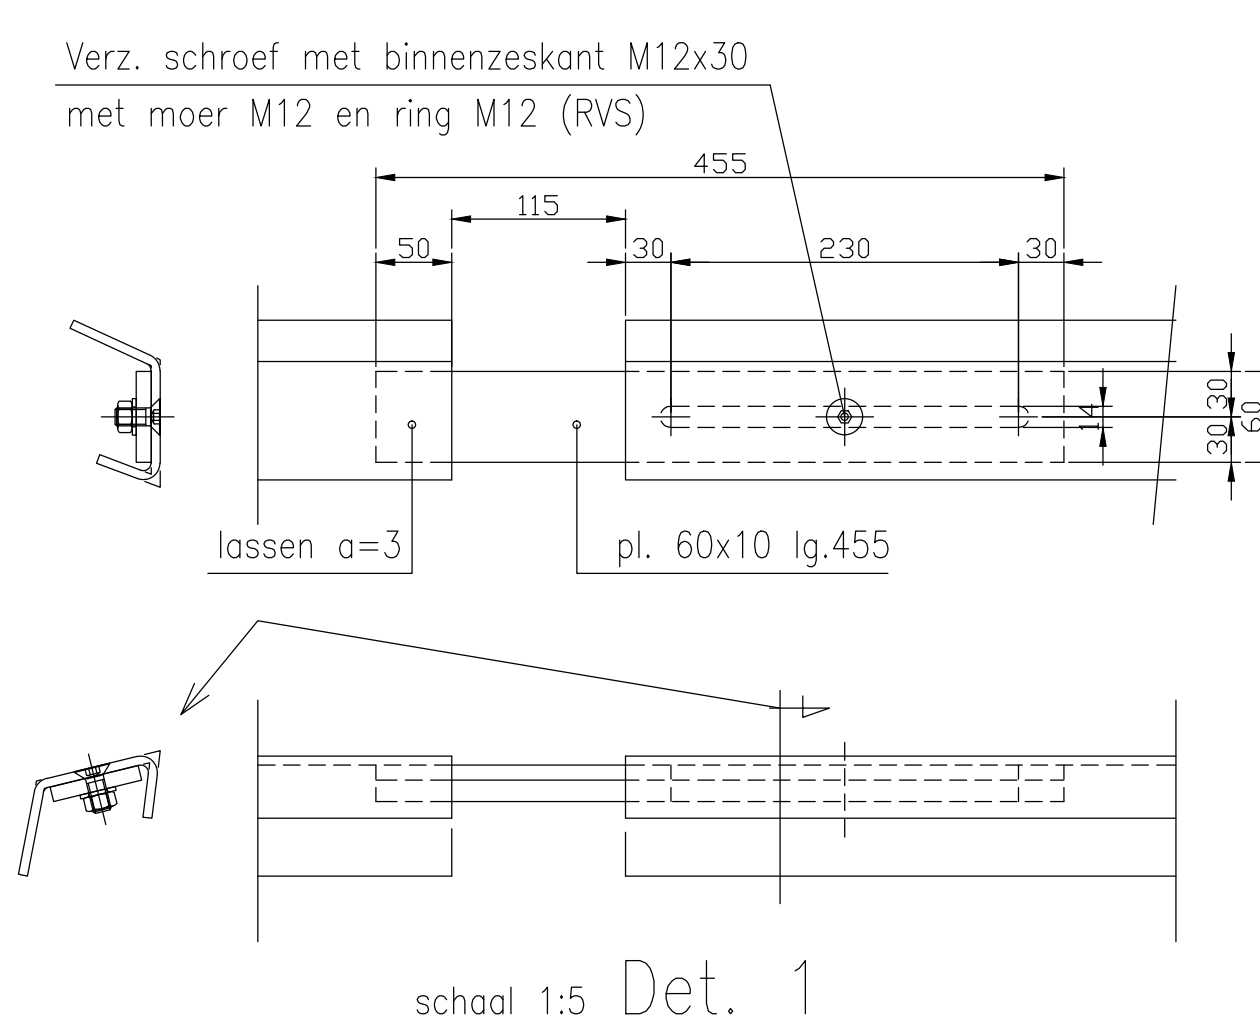

pl.75x5 lg. 81
bevestiging d.m.v. RVS binnenzeskant-
bout M12 met moer en ringen
+ isol. ring/huls
(gtn. Ø16)

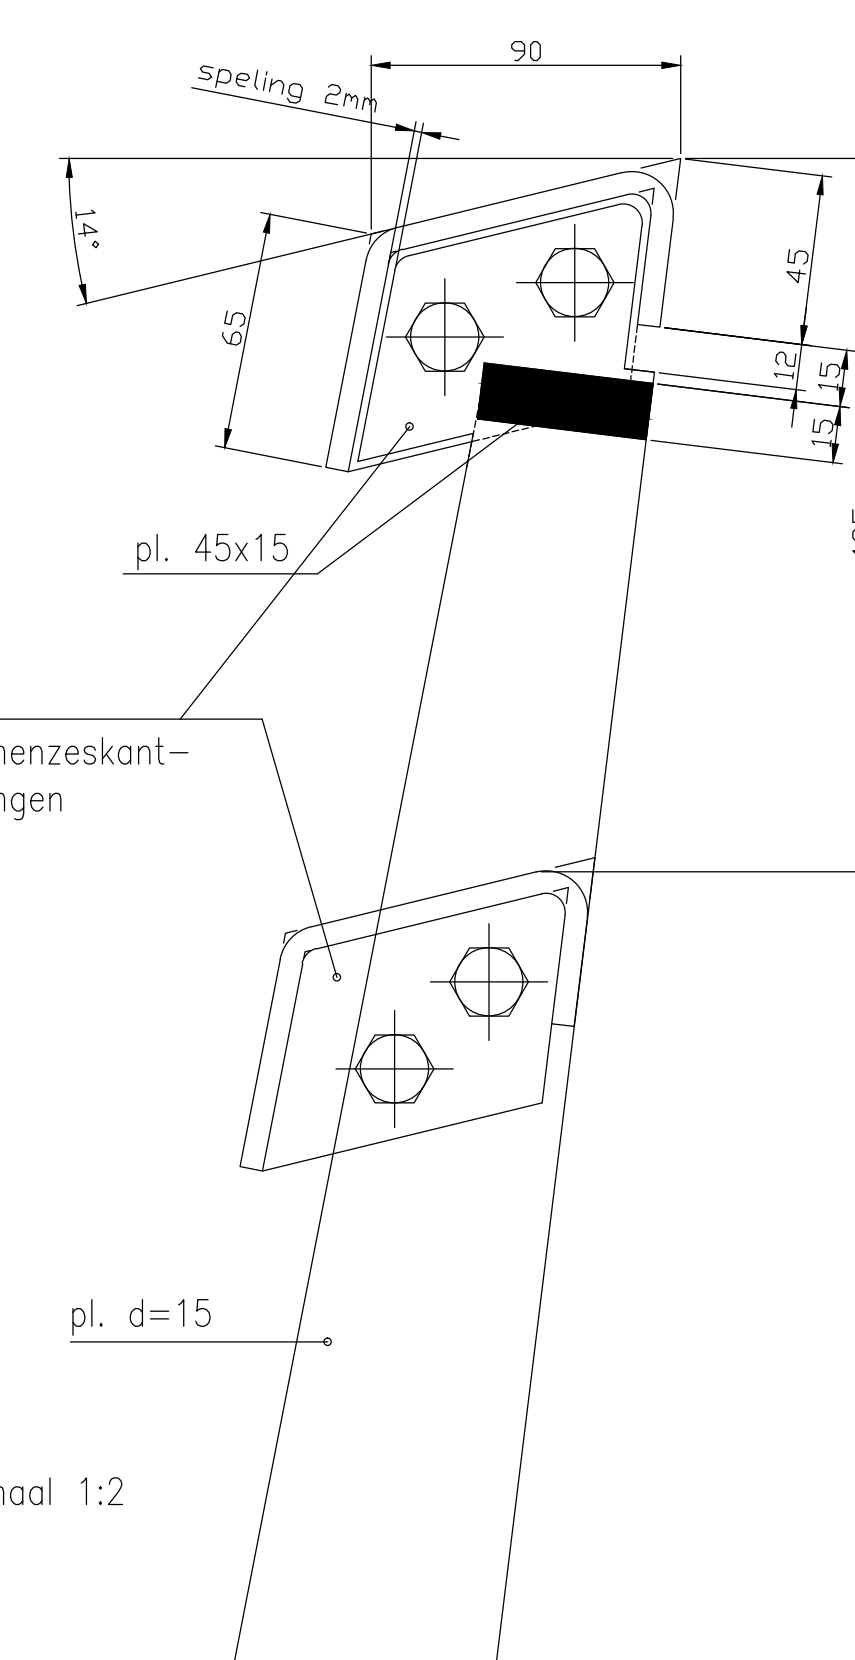

F	A5 BUILT	BB				21/05/2003
E	diverse wijziging					20/02/2003
D	diverse wijziging					19/12/2002
C	diverse wijziging					14/11/2002
B	diverse wijziging					20/08/2002
A	diverse wijziging					11/07/2002
revisie	omschrijving wijziging	tek	cont.	goedg.	verific.	autor
opdrachtgever						

Leidsche Rijn Utrecht
Papendorpse brug

Gemeente Utrecht
Projectbureau Leidsche Rijn Utrecht



CFE 



Teknir. 220.005-04

LEUNING OVERZICHT + DETAILS T.P.V. HET FIETSPAD

getekend	H.Antema	M.K.	dd 24/06/2002	schaal	1:20
gecontroleerd				A0	W-18-GW4-1801
goedgekeurd					
verificatie					
autorisatie					