

Oplegnotitie behorend bij het DO fasedocument voorzieningencluster Zwartewaal

Bediening verlichting en zonwering

De deuren/ramen op de begane grond staan in de lokalen van de school als naar buiten draaiend ingetekend. Dit moet naar binnen draaiend en kiepend worden (draaikiepramen) in verband met de functionaliteit van de buiten screens.

Brandveiligheid


Tussen de hal op de verdieping van de school en de creatief ruimte zit een vluchtdeur. Deze deur moet worden ontkoppeld in geval van brand. Deze moet dan worden aangesloten op de BMI. Eventueel moet deze te openen zijn met een rode knop naast de deur. Er moet namelijk ook kunnen worden gevlucht wanneer er geen brand is. Dit moet worden afgestemd met de installatieadviseur.

Nagalmtijd en isolatie (Zri)


In tabel 3 staan de resultaten van de berekeningen van de thermische isolatie van gevel vloer en dak. Er staat dat deze niet voldoet aan de gestelde eisen, dat is een typefout. Onder de tabel staat dat deze wel voldoet, dat is het juiste antwoord.

Plattegronden

In de lokaalwanden van de school zijn schuifdeuren getekend die in de wand schuiven vanwege de geluidsisolatie. De school wil graag dat deze deuren over tenminste 1/3 van de lokaalwandbreedte open kunnen. Om dit te bereiken zal de schuifdeur achter de garderobe moeten schuiven, dat zal consequenties kunnen hebben voor de geluidsdichtheid. Afsproken is dat we deze bredere schuifdeuren met ntb glasopening gaan toepassen. Zie onderstaande schets:

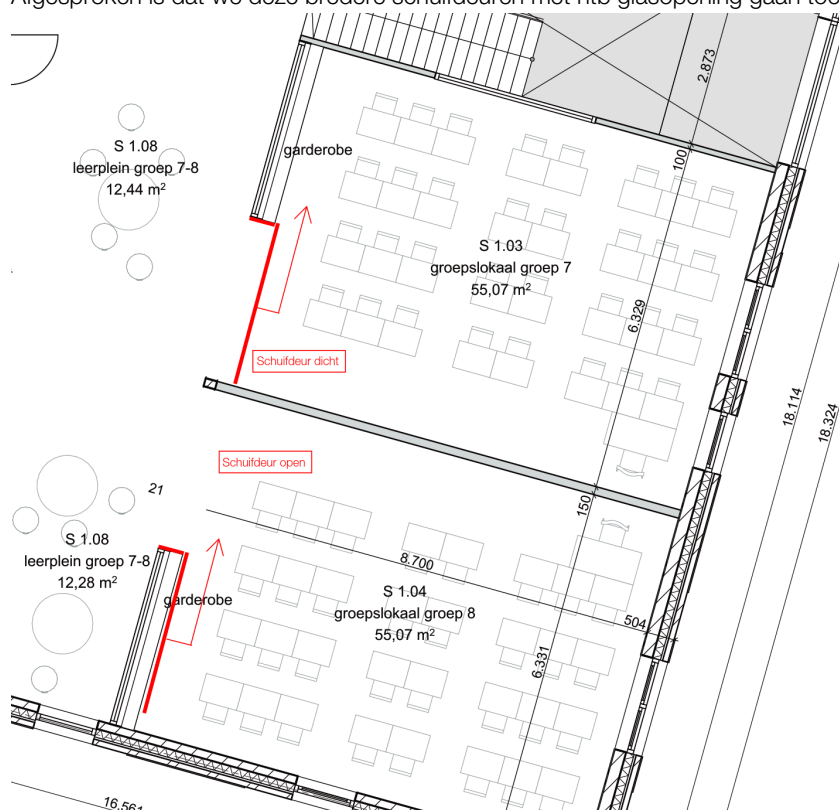

De BSO keuken is in de plattegrond minimaal ingetekend. De school wil echter een grotere keuken met voldoende kastruimte en een aanrechtblad dat voor zowel kinderen als volwassenen bereikbaar is. De trap moet een dichte trap worden vzw stootborden. Zie onderstaande schets:

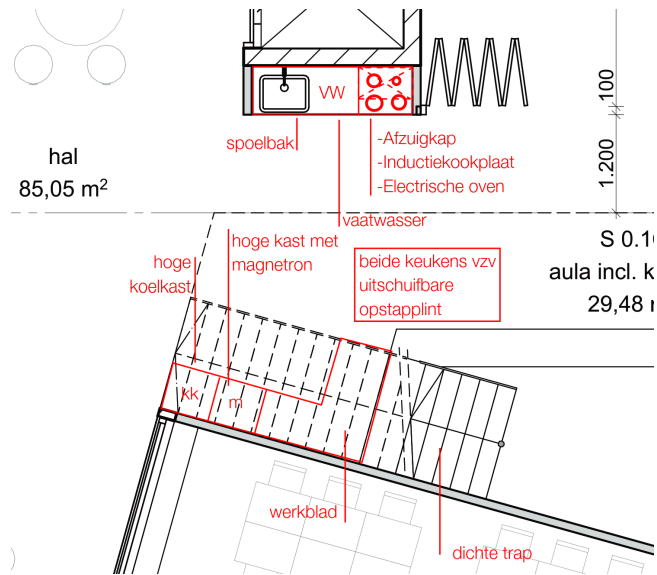

In de lokalen ontbreken nog de pantry's en was troggen, die moeten nog worden ingetekend.

Er moet vanuit worden gegaan dat het stalen dak dat in het zicht komt alleen wordt voorzien van een kleur, op dit moment is dat nog zwart conform de afwerkstaat, daar moet van worden uitgegaan. De exacte kleur wordt in een later stadium vastgesteld in een bemonsteringssessie met de aannemer en de gebruikers. De binnen kozijnen zijn in de perspectieven antraciet van kleur, dit moet blank gelakt hout worden in dezelfde kleur als de berken garderobes. Wij denken aan bijvoorbeeld blank gelakt gelamineerd en gevingerlast grenen.

De school wil graag over de eerste 1200mm van de wanden een slijtvaste en stootvaste coating. Anculus doet een voorstel over positie en type coating.