


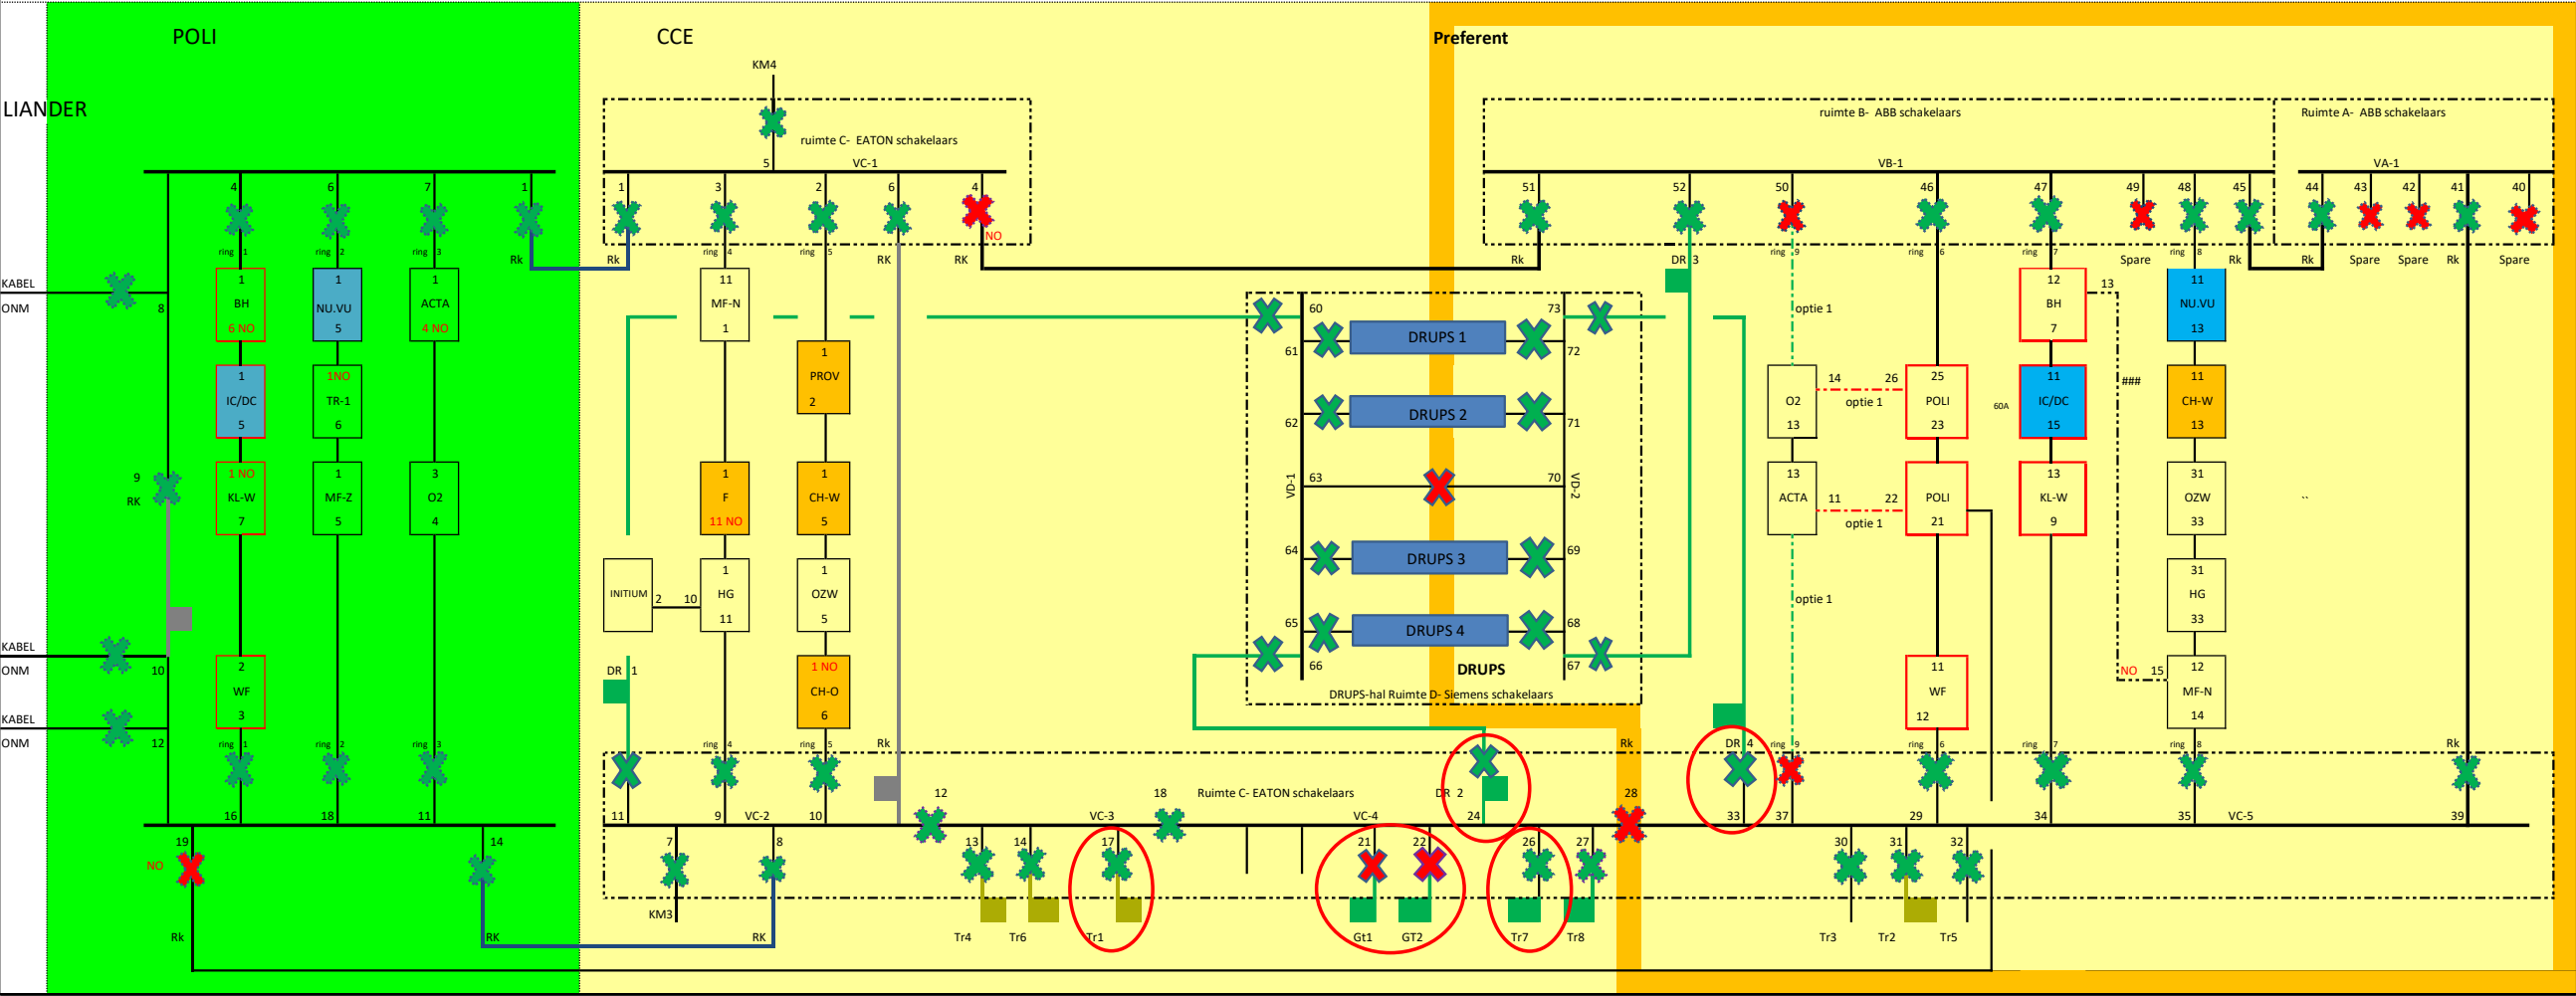

LEGENDA	
	SCHAKELAAR (GESLOTEN)
	SCHAKELAAR (GEOPEND)
	Nieuwe SCHAKELAAR voorzien van synchronisatie
	Nieuwe SCHAKELAAR
ONM	ONDERSTATION NIEUWE MEER
KM	koelmachine
GT	Gas turbine wkk
V	verdeler rail segment
Rk	Railkoppeling

	Gebouw VUMC
BH	Beddenhuis
IC-DC	Imaging Center-diagnostisch centrum
KL-W	Kliniek-West
WF	West Flank
Poli	Polikliniek
NU.VU	nW universiteitsgebouw VU
TR-1	Transitorium
MF-Z	Medische Faculteit Zuid
MF-N	Medische Faculteit Noord
F	Fysica
HG	Hoofdgebouw
OZW	Onderwijs Zorg en Welzijn
CH-O	Chemie-Oost
CH-W	Chemie-West
PROV	Provisorium . bouw NU.VU
ACTA	Tandheelkunde
O2	Laboratorium
HB	Hortus Botanicus

kabelcodering	
	Bestaande kabel
	te verwijderen kabel
	verzwaarde kabel
	rail koppelkabels
	nieuw te leggen kabel
	te verleggen kabel

1e verdieping			
kabeltracée			
Begane grond			
Kabelkelder			
Opzet	veld	veld	veld
19 NSA's vervallen	11 Nieuw 630A	17 komt uit 33	33 Nieuw 630A
36 Gen 6 vervalt	25 Nieuw 630A	21 Nieuw 630A	
37 Gen 7 vervalt	13 reserve inzetten 400A	22 Nieuw 630A	
	14 reserve inzetten 400A	26 blijft t.b.v tr 7	12 komt uit 18
		27 blijft t.b.v. tr8	18 komt uit 12

Trafo1	NUON	26	15
Trafo2	Ketelhuis -nooddiesel	27	31
Trafo3	Steg-Algemeen CCE	30	30
Trafo4	koelmachine 3	31	13
Trafo5	CCE algemeen	32	32
Trafo6	koelmachine 4	33	14
Trafo7	GT 1	49	26
Trafo8	GT 2	43	27
GT1		50	21
GT2		42	22
Trafo's 800 kVA		VAN	NAAR

Wijzigingen ten opzichte van versie 0.6 d.d. 9-9-2019 (PvE)

volgorde	omschrijving	veld	acties	vrij
1	tr4 res. schakelaar	13	kabel + relaispaneel	31
2	tr6 res. schakelaar	14	kabel + relaispaneel	33
3	tr2 schakelaar van veld 31	31	kabel	27
4	tr1 schakelaar van veld 33	37	kabel + relaispaneel	26
	tr3 blijft	30		
	tr5 blijft	32		
5	DR1 nieuwe schakelaar.	11	kabel + relaispaneel	
6	DR2 nieuwe schakelaar.	24	kabel + relaispaneel	
7	DR3 bestaand	52	kabel + relais	
8	DR4 nieuwe schakelaar.	33	kabel + relaispaneel	
9	12 naar	18	aanp.relaispaneel	
10	18 naar	12	aanp.relaispaneel	
11	tr7 schakelaar van 26	26	kabel + instellingen	
12	tr8 schakelaar van 27	27	kabel + instellingen	
13	GT1 nieuwe schakelaar.	21	kabel + relaispaneel	
14	GT2 nieuwe schakelaar.	22	kabel + relaispaneel	