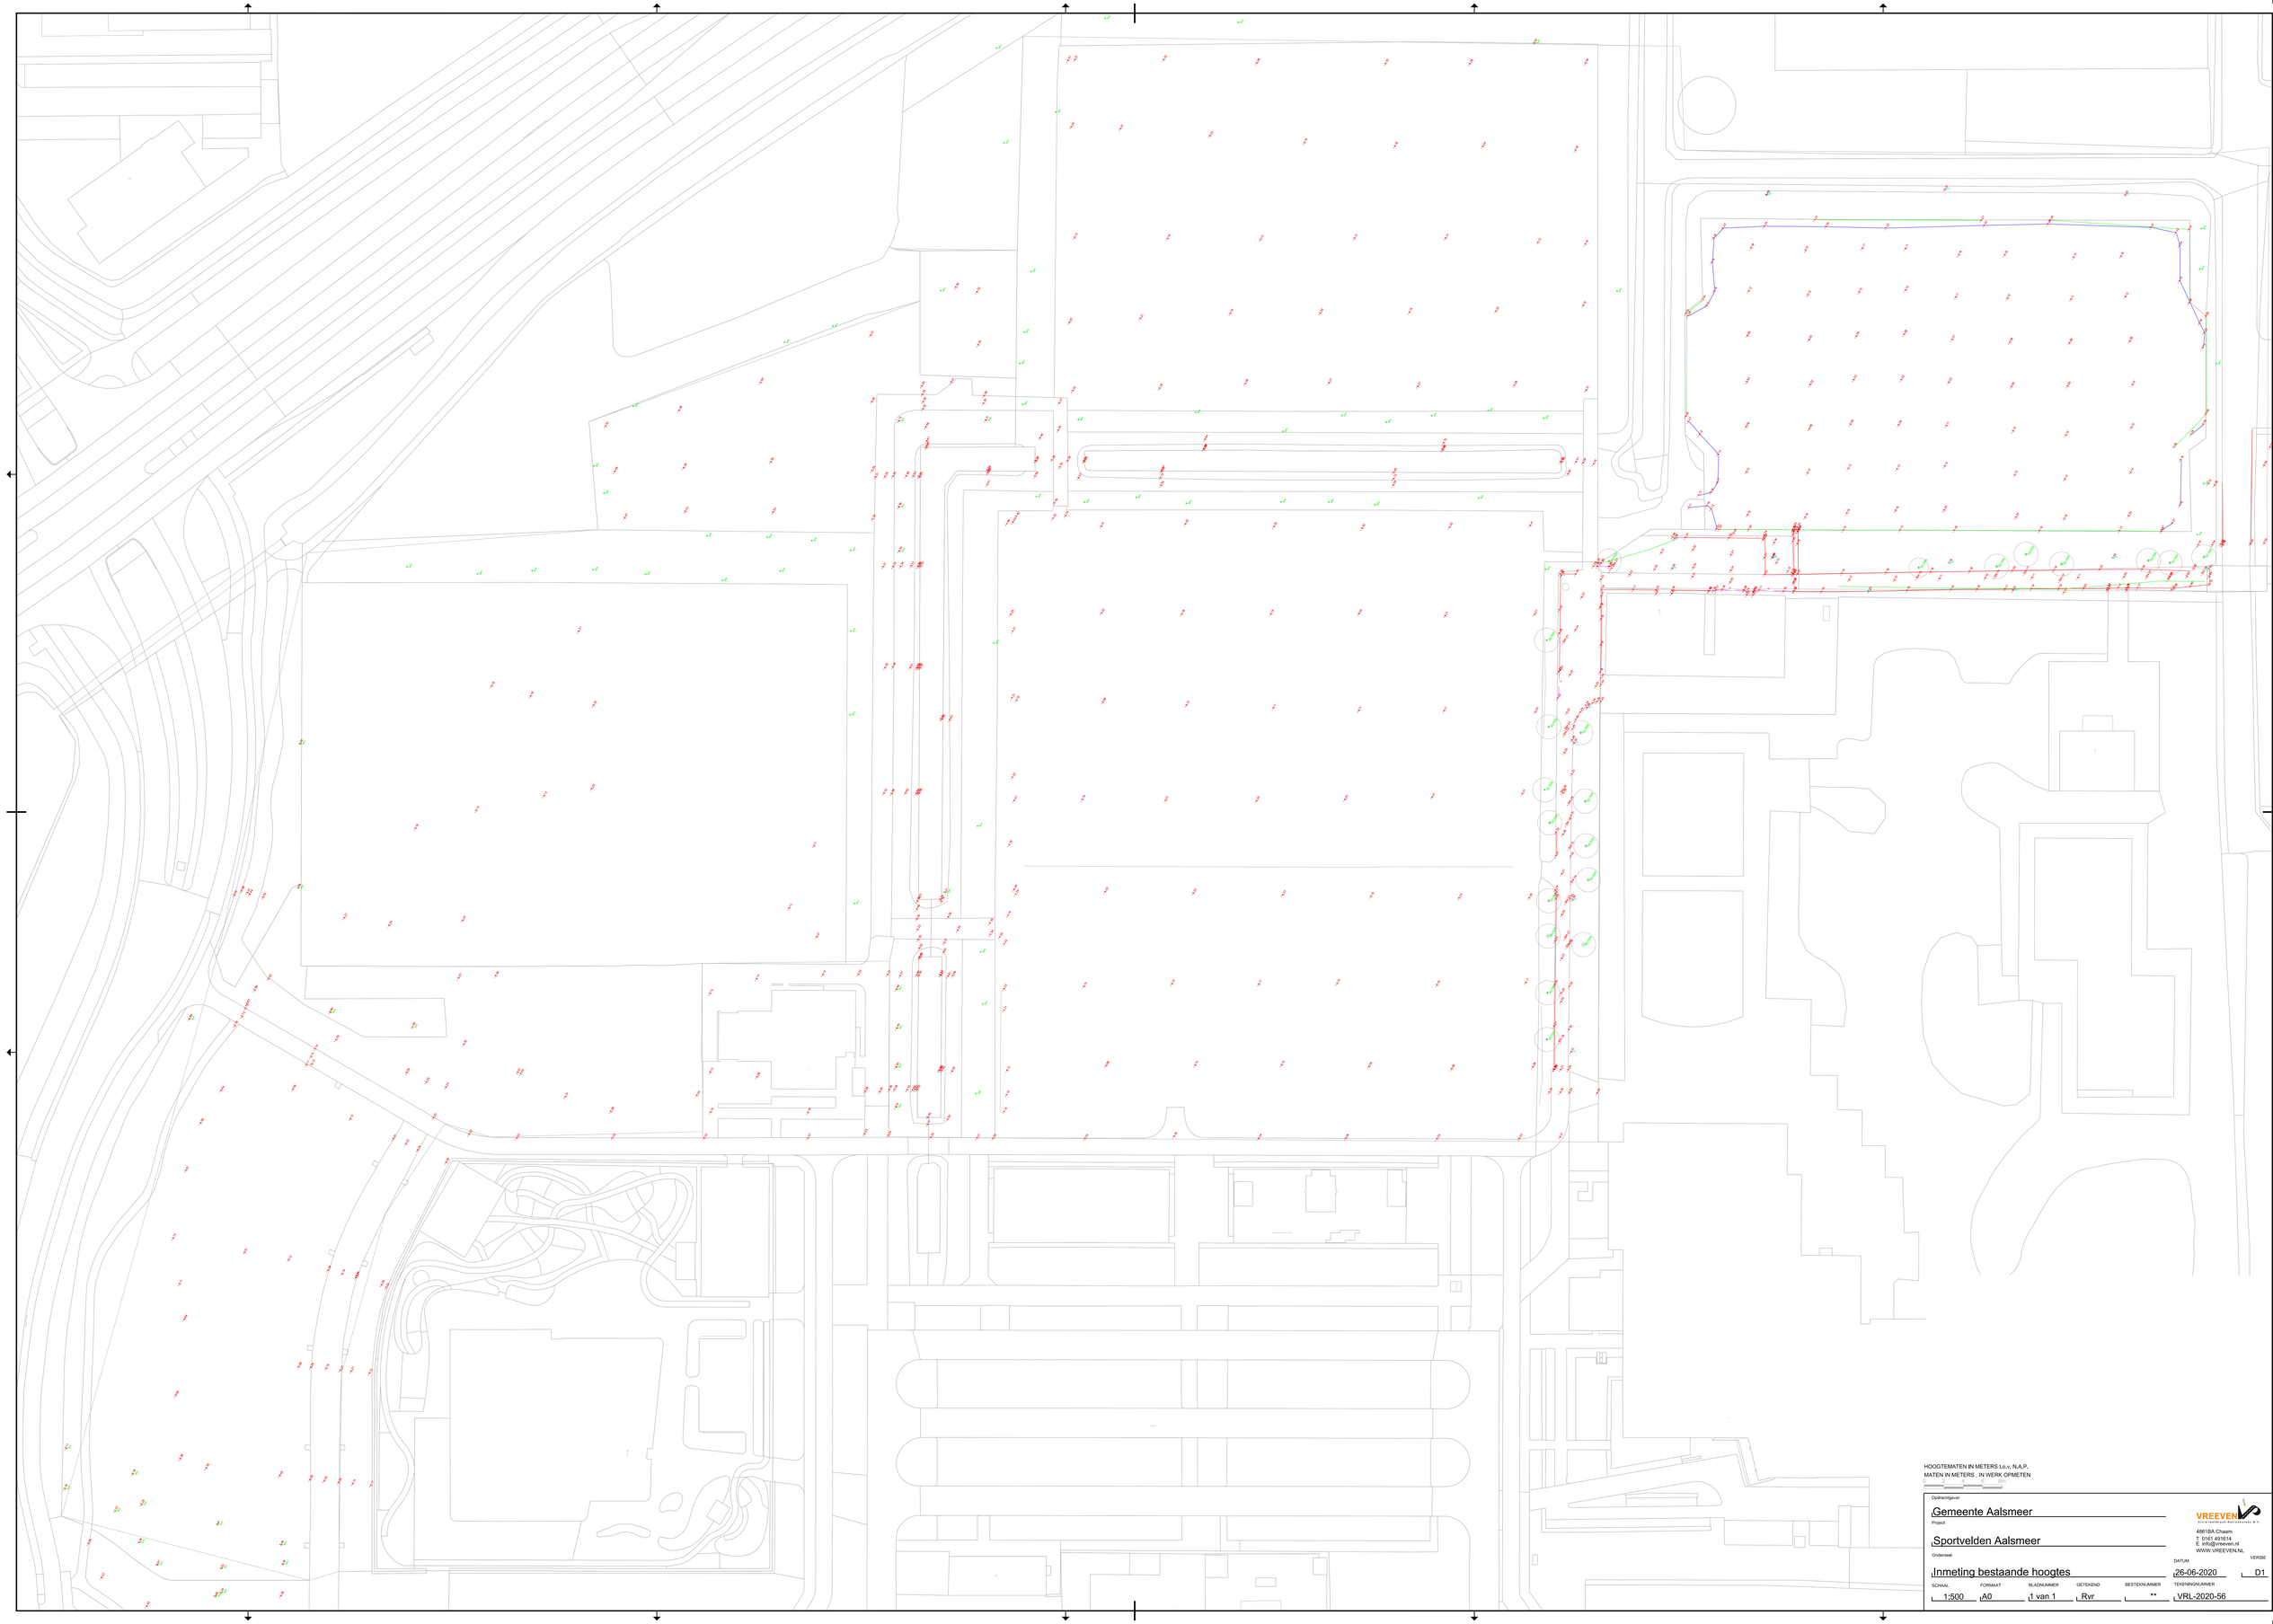


HOOGTEMATEN IN METERS t.o.v. N.A.P.
MATEN IN METERS , IN VIERK.OPMETEN
0 2 4 6 8 10

Opdrachtgever
Gemeente Aalsmeer

Project
Sportvelden Aalsmeer

Onderdeel
Inmeting bestaande hoogtes

DATUM
26-06-2020

VERSIE
D1

SCHAAL
1:500

FORMAAT
A0

BLADNUMMER
1 van 1

GETEKEND
Rvr

BESTEKNUMMER
**

TEKENINGNUMMER
VRL-2020-56

VREEVEN
4861BA Chiam
T 0161 491614
E info@vreeven.nl
WWW.VREEVEN.NL