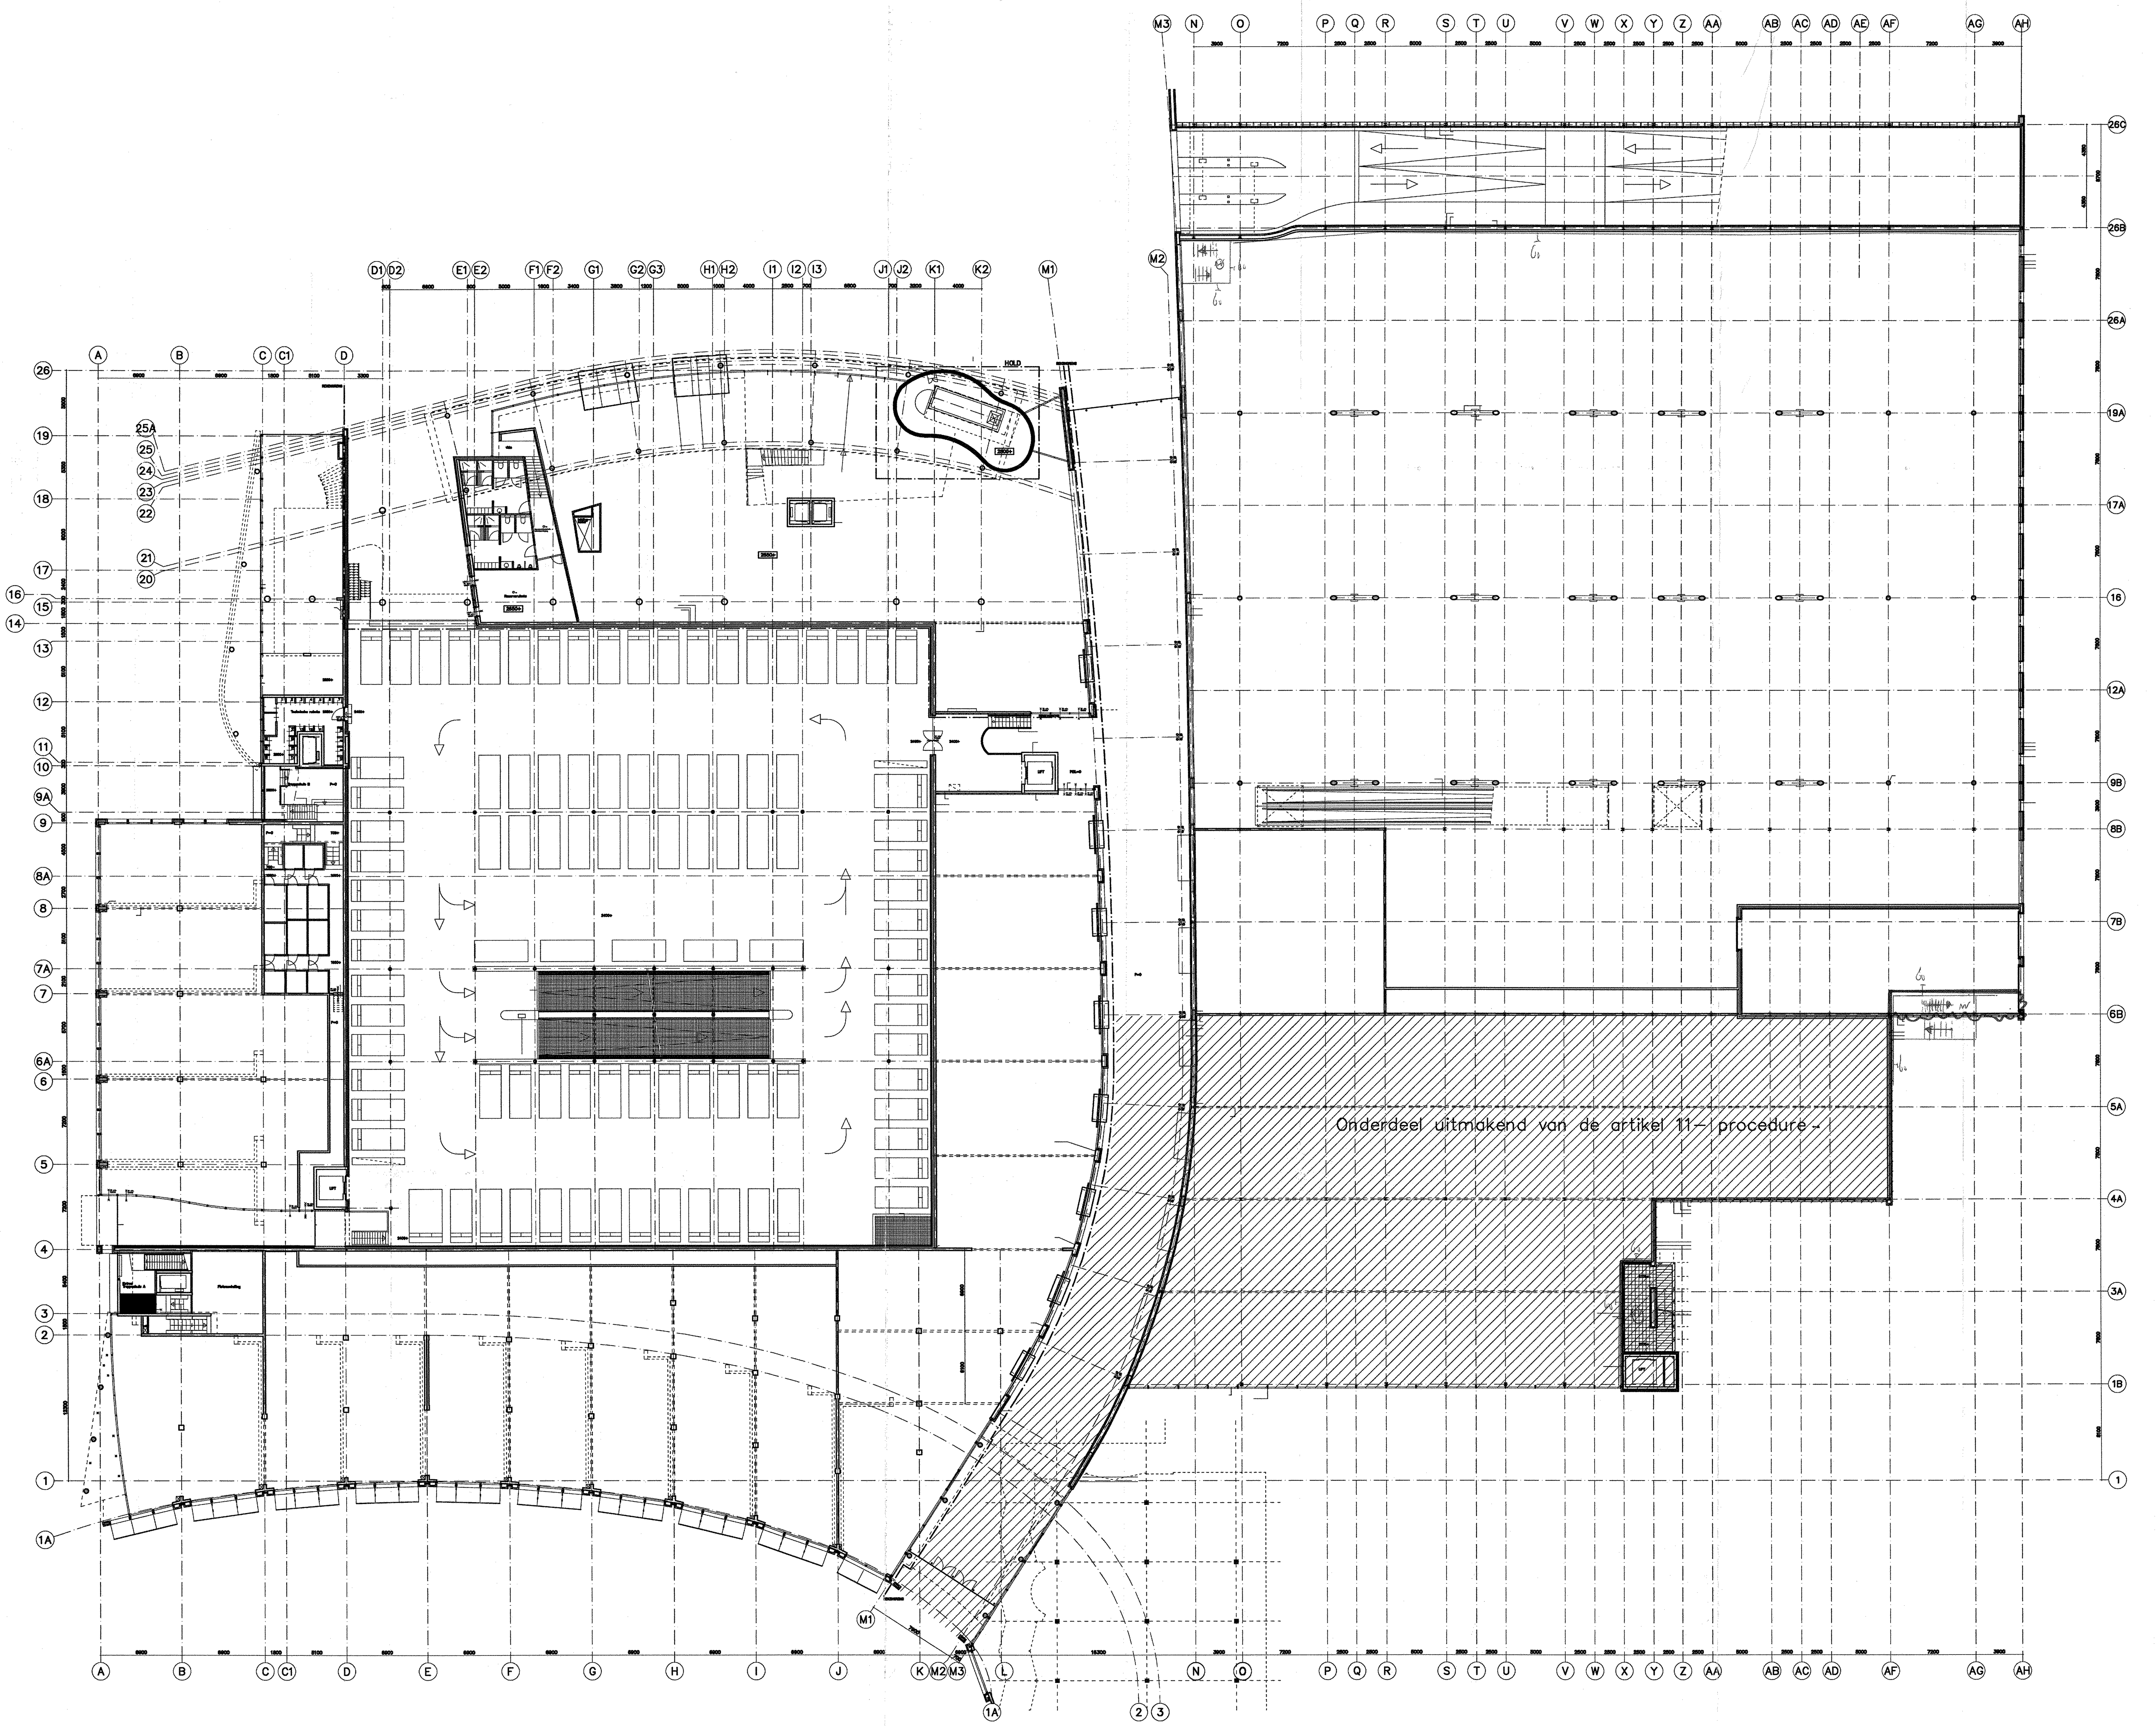

BOUW-en ... TOEZICHT
05 SEP
INGEKOMEN

RPHS architecten

Opdrachtgever	: Ahold Vastgoed Zaandam	Werknummer	: 1511
	Rabobank Assen-Rolde-Smilde		1643
	Actium Woningstichting Ruinen		1706
Onderdeel	: Niveau 1660+ t/m 2850+		
	Fase 2, overzichtsplattegrond		
Werk	: Assen		
	Neptunusplein	Bladnummer	: 100

Bureau voor architectuur en stedebouw RPHS bv

Henk Reijenga hbo/bna
Jelle Postma avb/bna
Willem Jan Hagg avb/bna
Albert Smit bi/bna
Eric Scholman bi/bna

Fase	: bouwvoorbereiding	Datum	: 2000-06-06
Status	: bestektekeningen	Gewijzigd	A: 2001-08-31
Schaal	: 1:200		B:
Nauwkeurigheid	: 1:1		C:
	:		D:
Bestandsnaam	: \1511_bp1\100.dwg		E:
Getekend	: wh		F:
Gezien	:		G:

BRANDWEER GR 07-09-2002 ASSEN

Herenstraat 2, Postbus 610, 2270 AP Voorburg; Telefoon 070-387 1810, Fax 070-387 7479; E-mail archi@rphs.nl; tevens gevestigd te Arnhem