


3e Verdieping

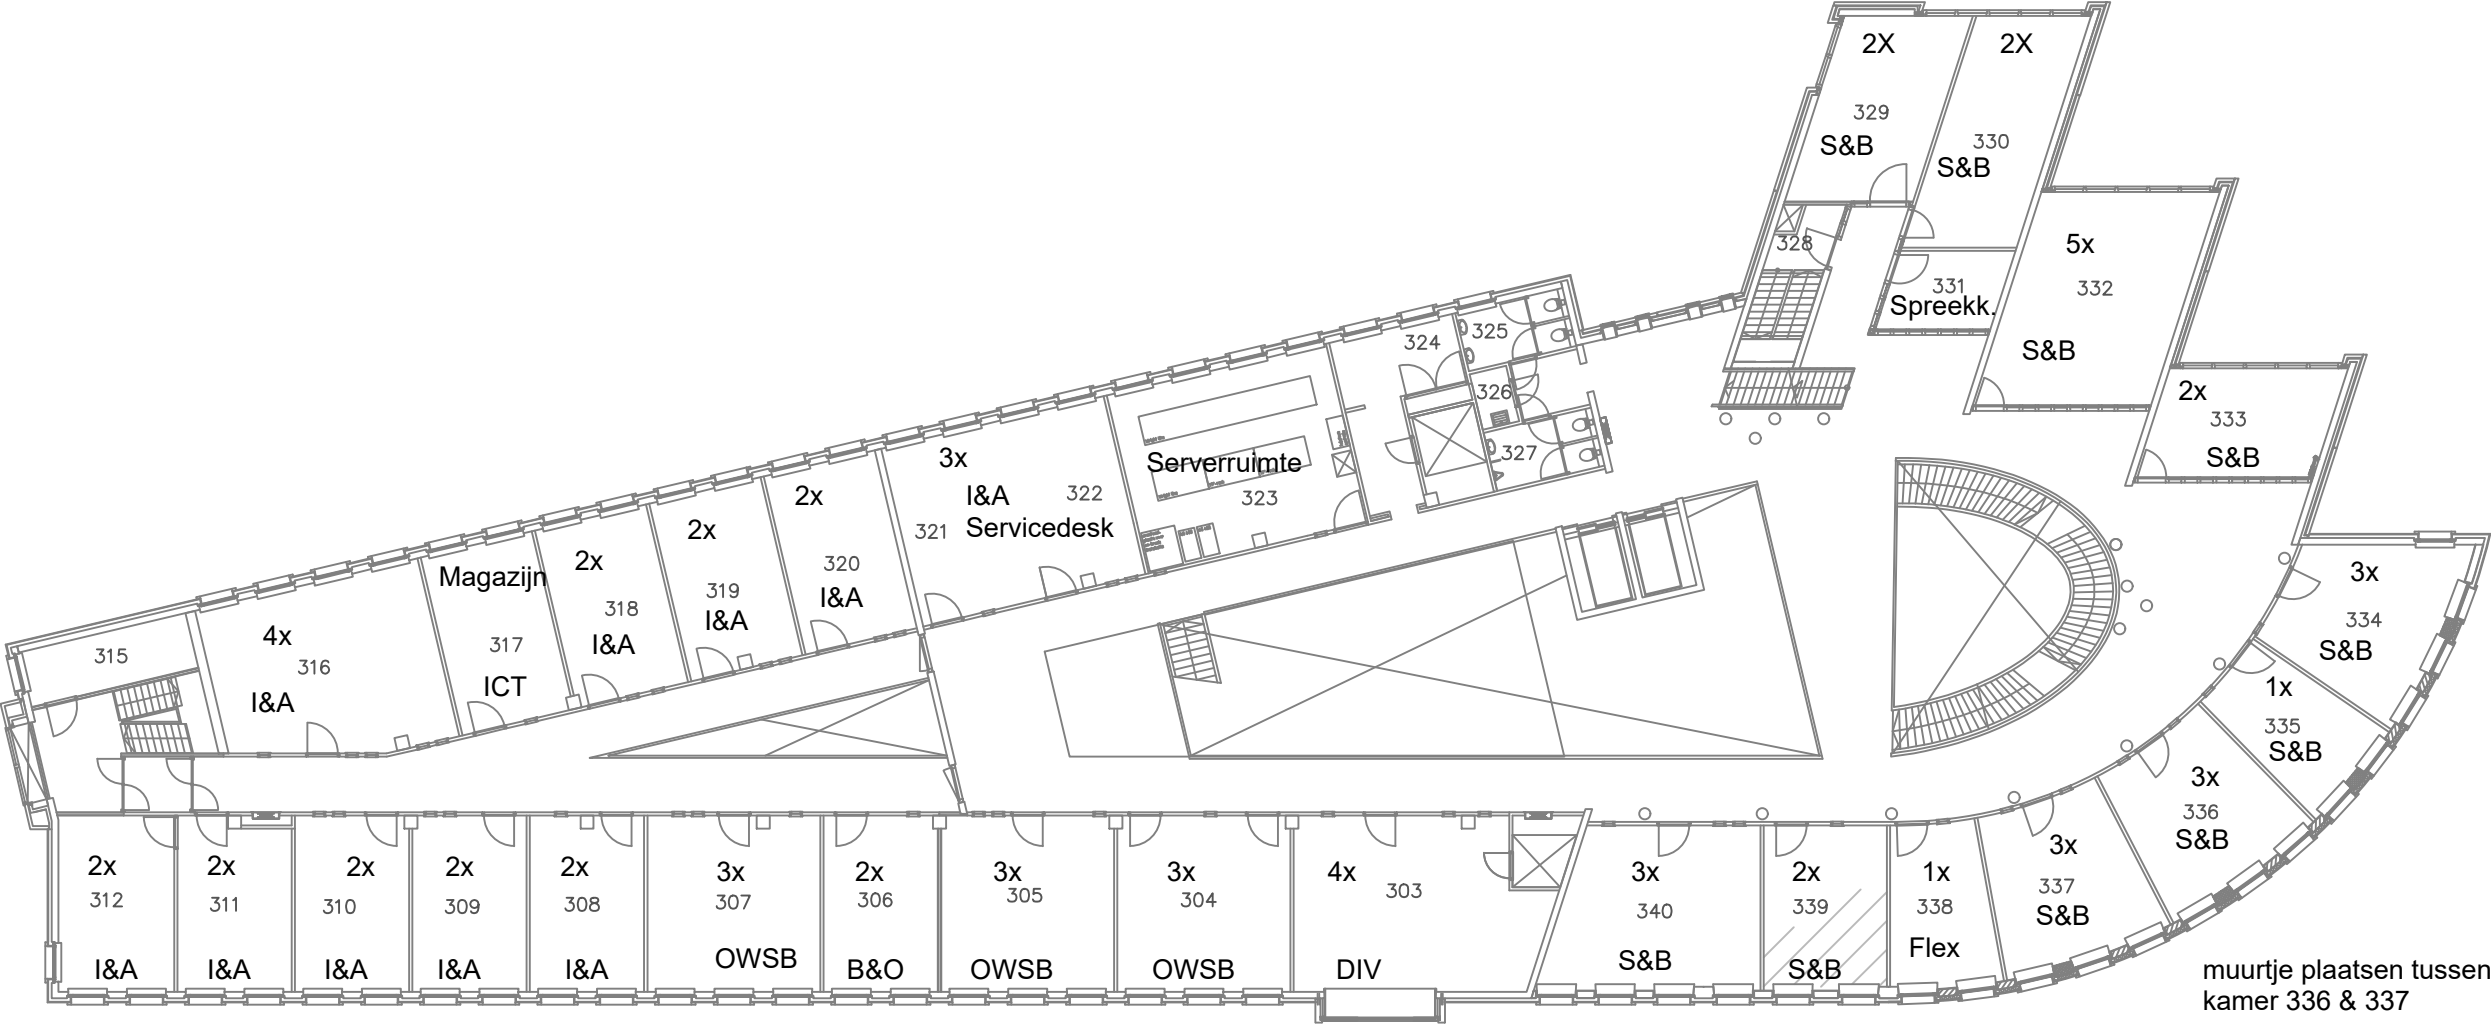

kamer 338
Bibliotheek en
Conferenceroom

muurtje plaatsen tussen
kamer 336 & 337