


4e Verdieping

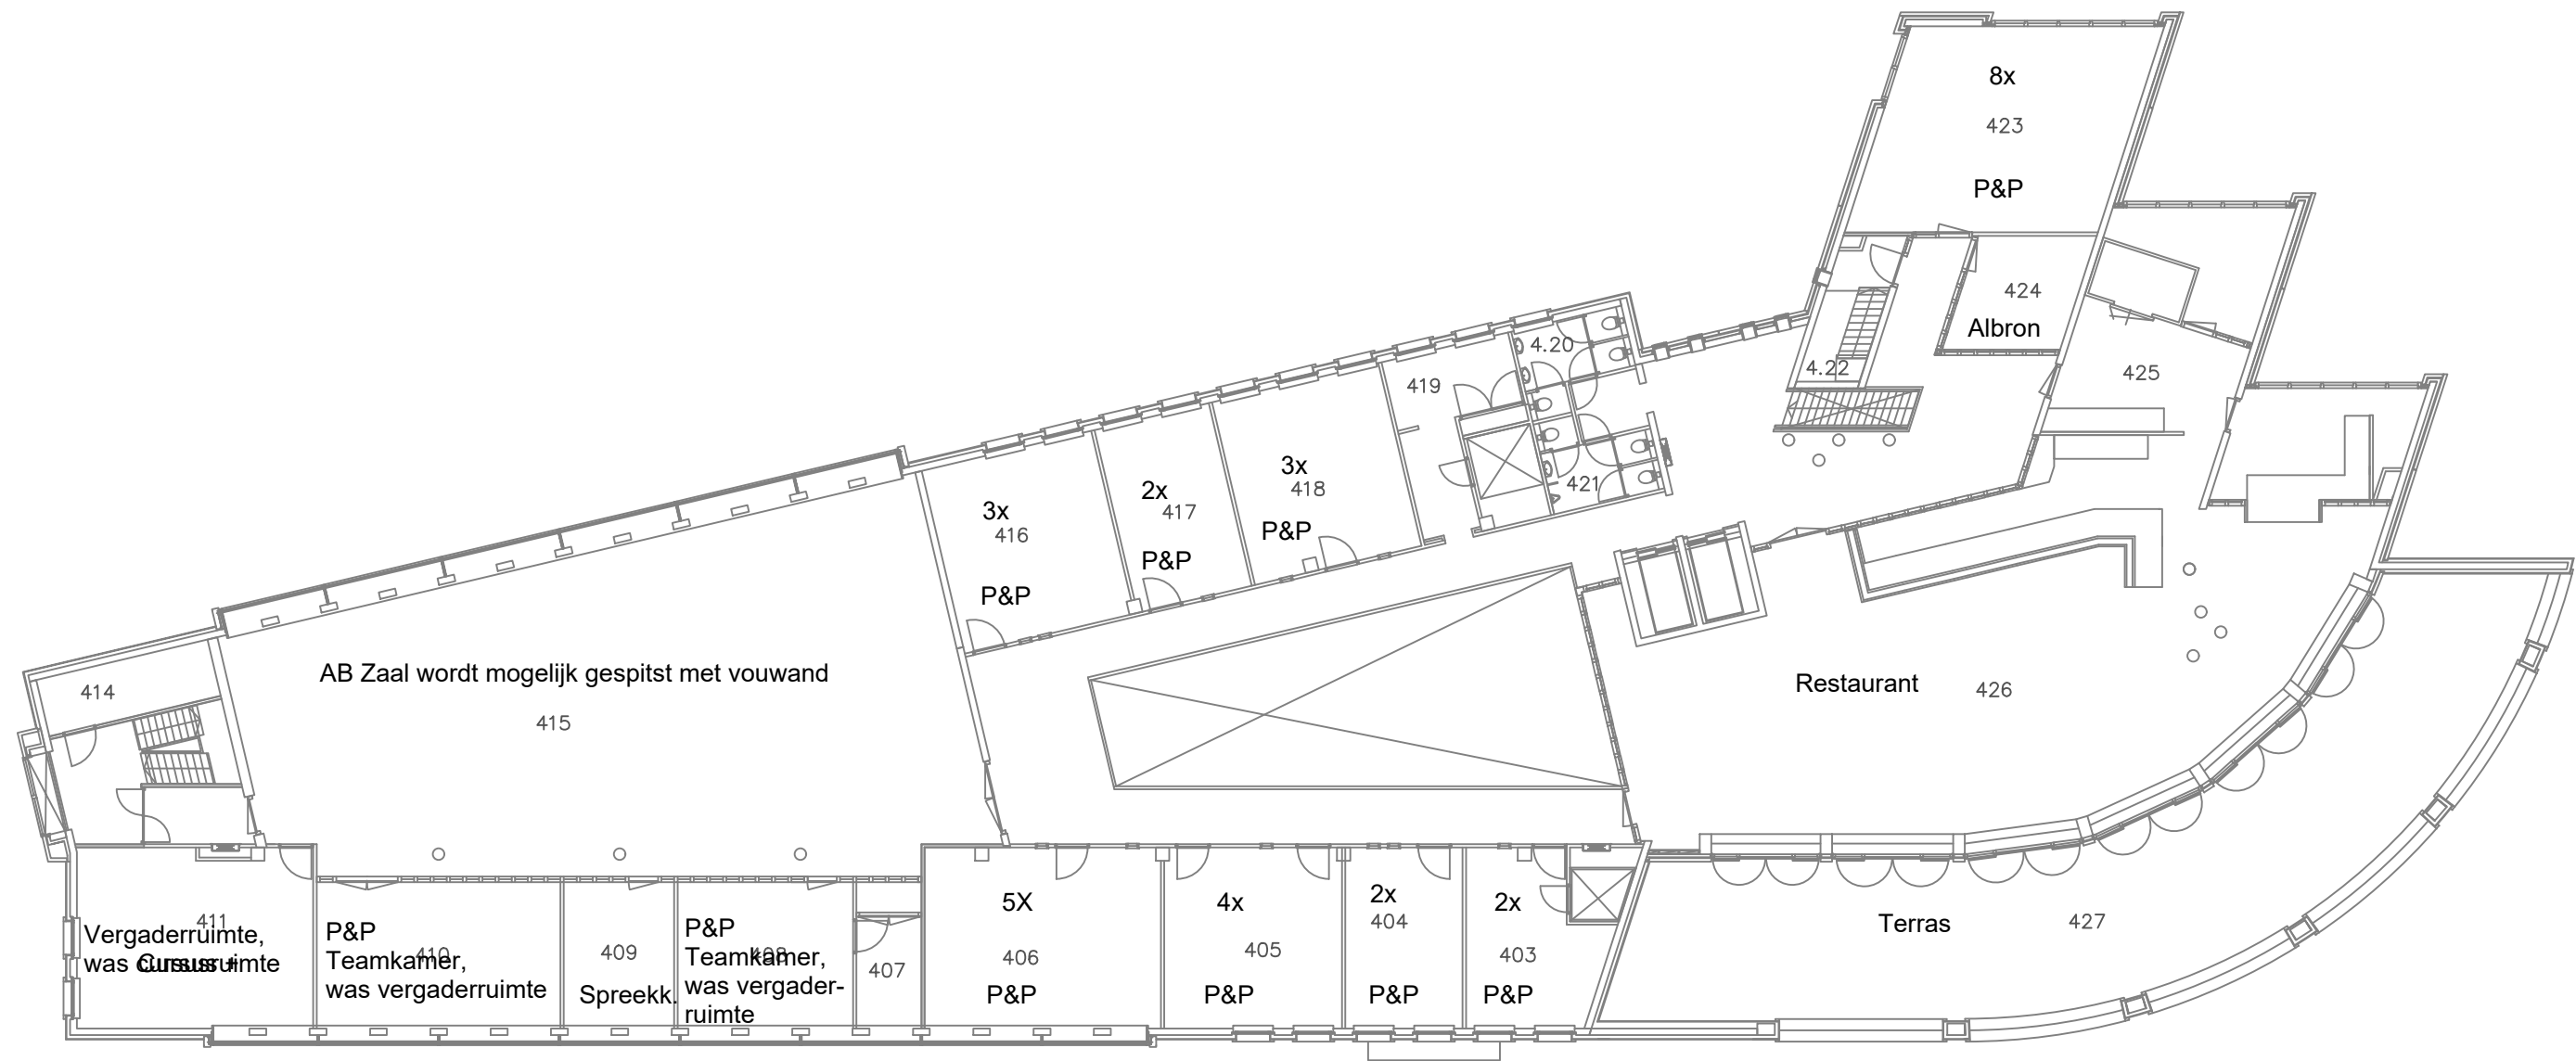

kamer 407 t/m 411 blijven ook calamiteiten-ruimtes voor WAT / WOT