


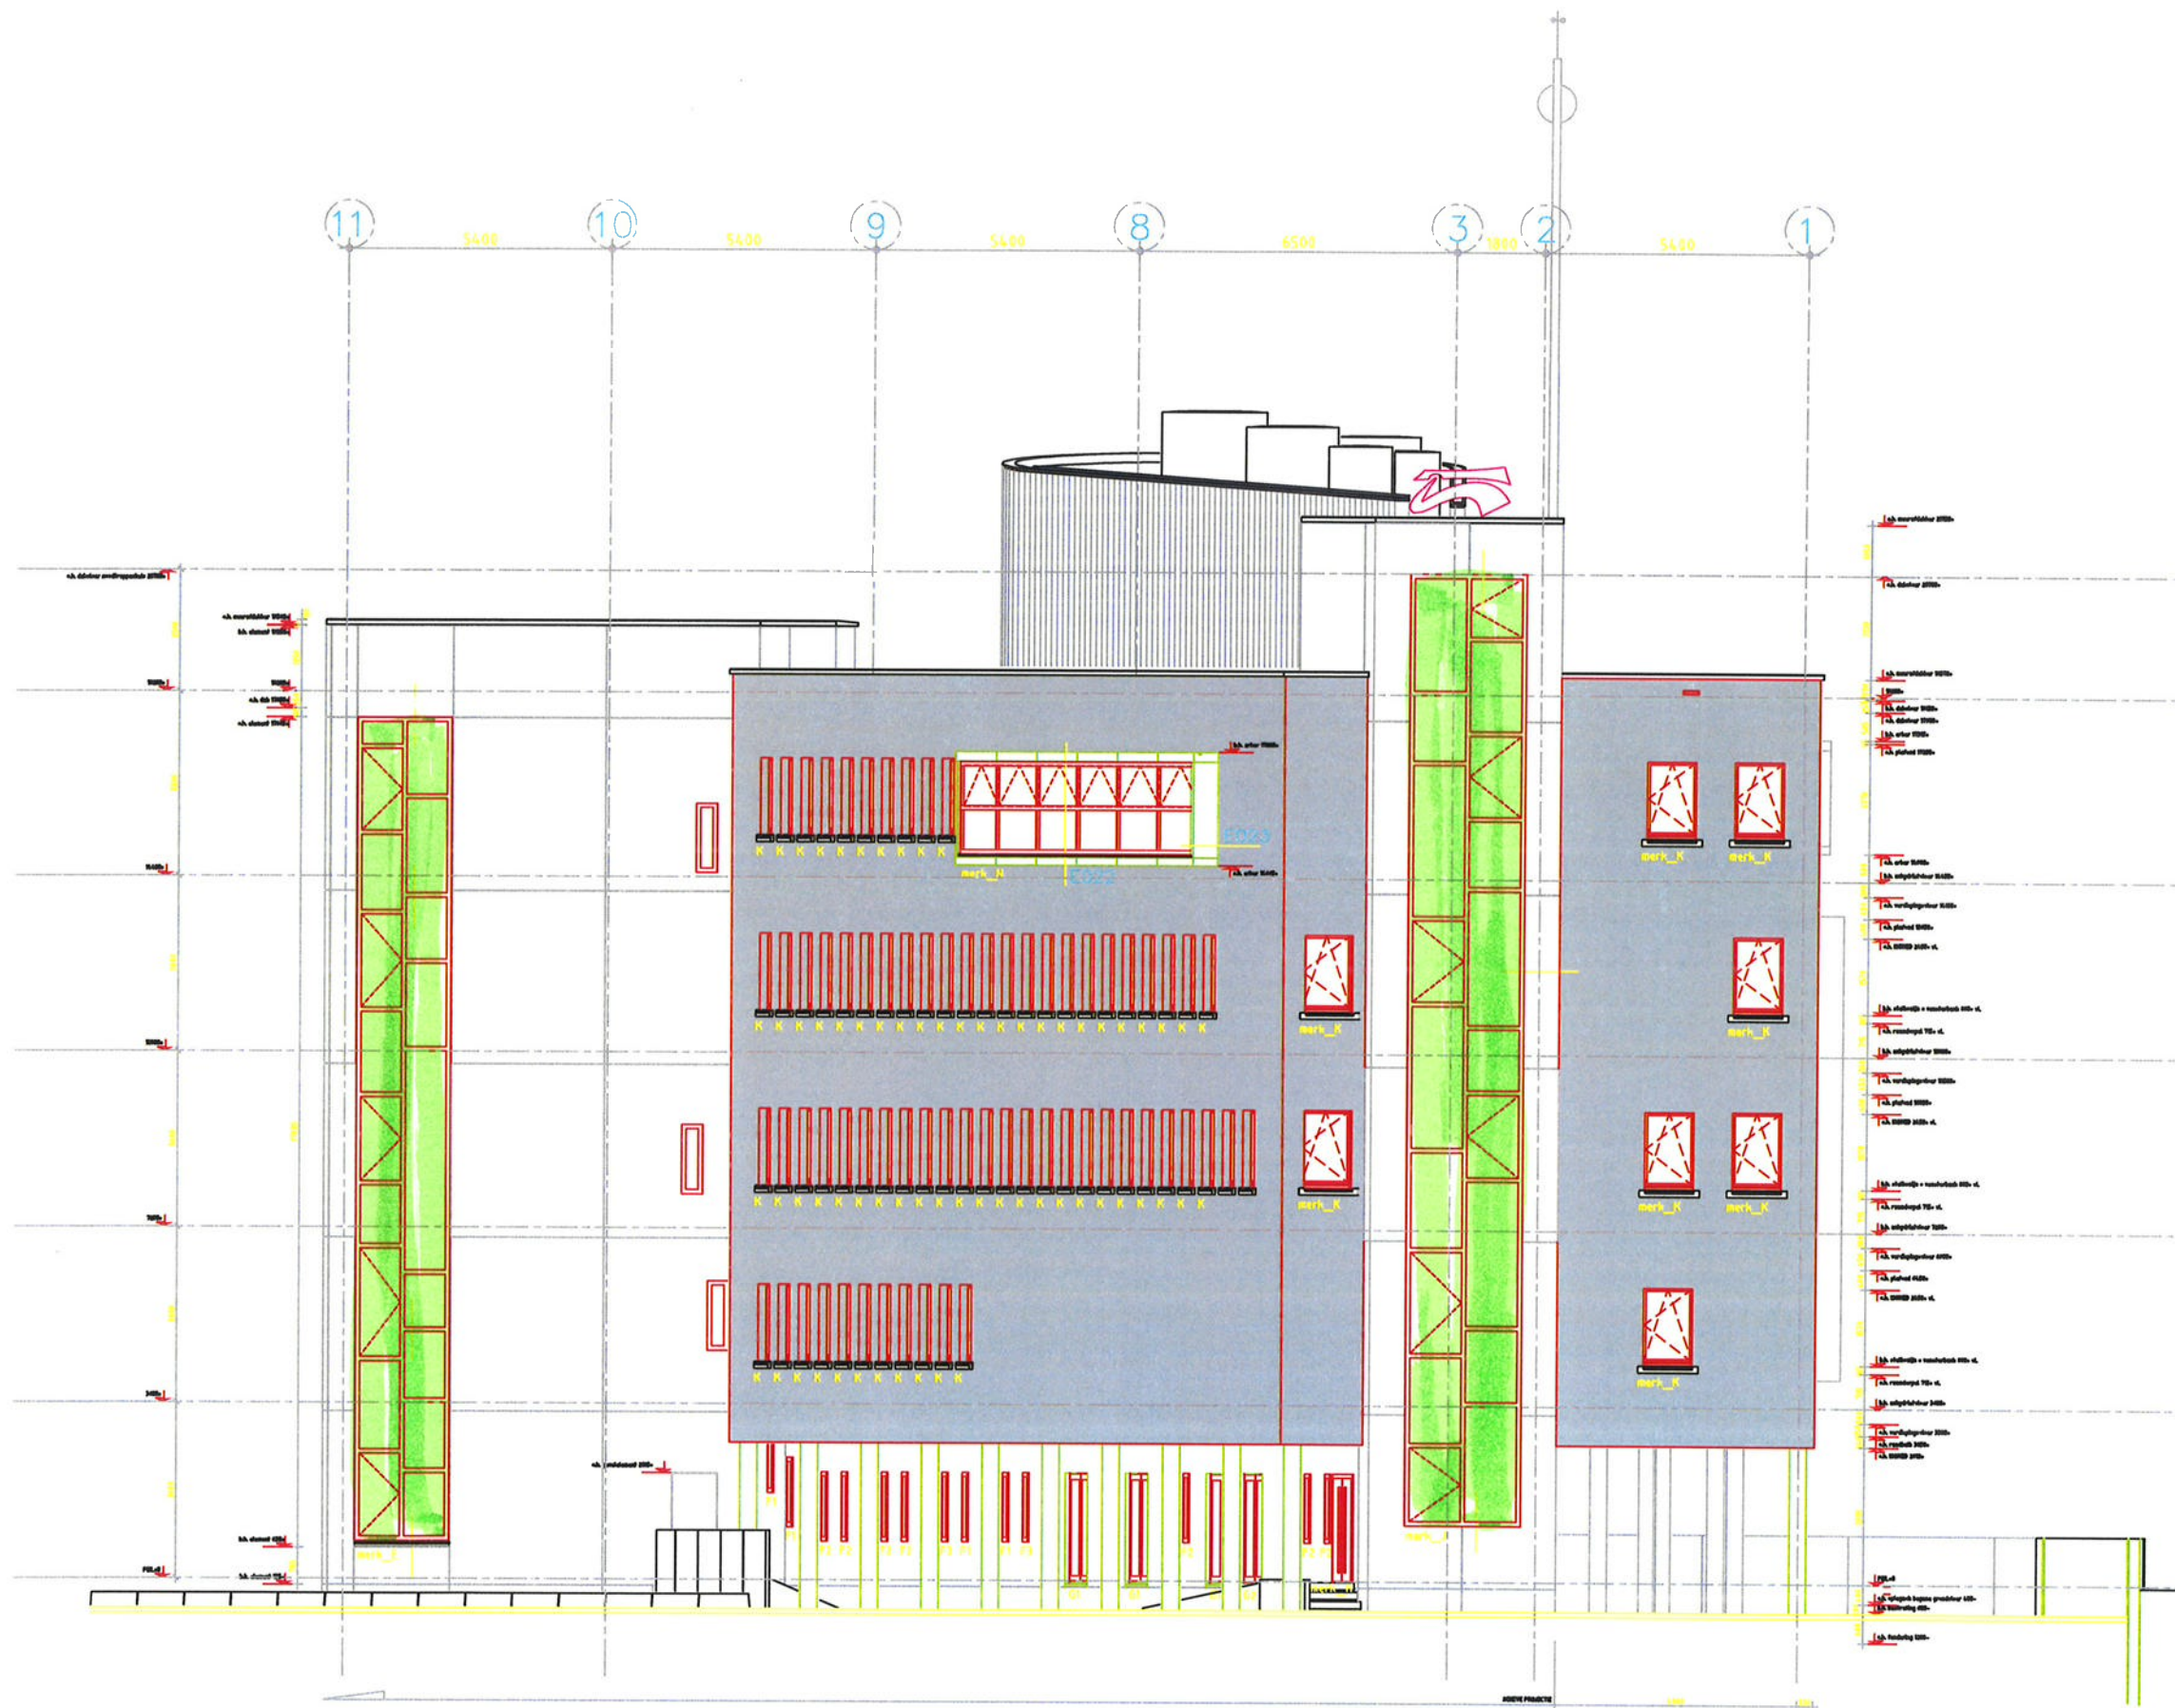

HARRINGA+HANSBOSCH+JAAZ ARCHITECTEN

H+HAAAS

J.A. Hanninga
H.J. Schellekens
J.H. Veenendaal
M.F. Huisman
Architecten BNA

Gravenweg 83d
1811 BG
Postbus 1960
Tel: 05910 638 245
Fax: 05910 643 883
http://www.hb-aaas.nl
e-mail: hanninga@hba-architecten.nl

Plan: WATERSCHAPSGEBOUW te GRONINGEN
 Projectnummer: 0099-9821
 Opdrachtgever: WATERSCHAP NOORDERZIJLVES
 Postbus 18, 9700 AA GRONINGEN
 Fase: REVISIE
 Onderdeel: WEST-, NOORD-WEST-GEV.
 Schaal: 1:100
 Formaat: A2
 Projectarchitect: j.a.v.
 Getekend: A.A.P.
 Datum: 28-09-2001
 Bladnummer: wijziging

R 3 0 1

A			
B			
C			
D			
E			
Gewijzigd	Opmmerking	Getekend	Datum

