


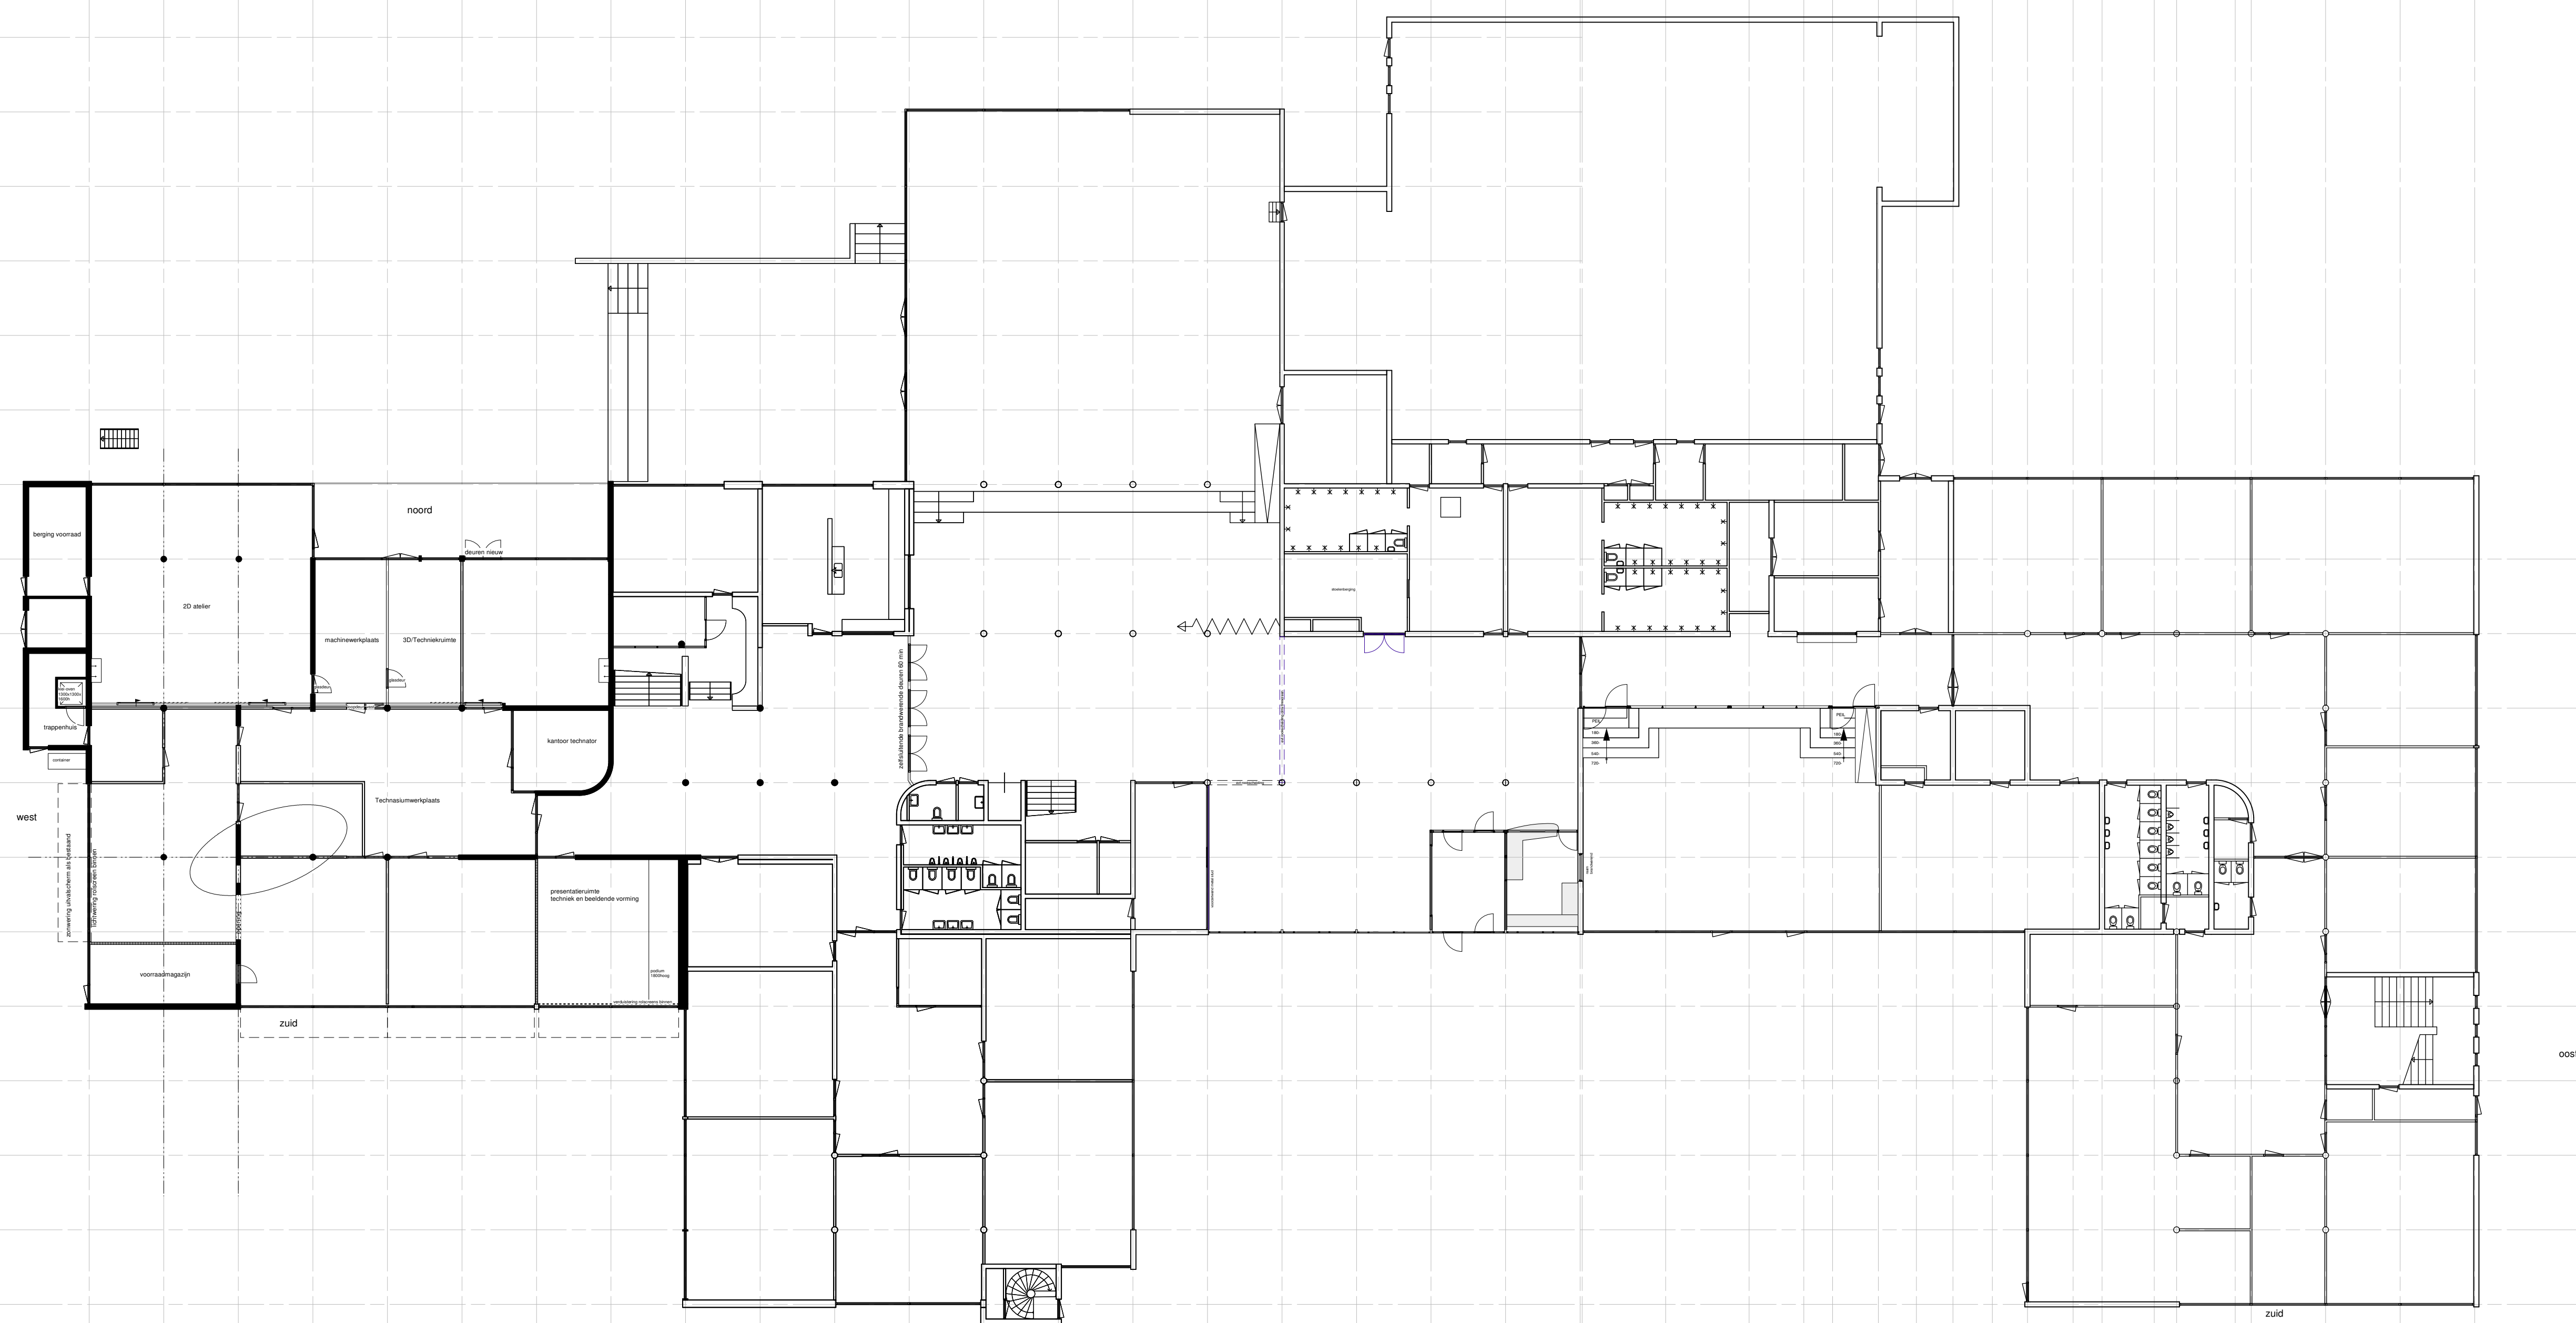

PLATTEGROND NIVEAU 0
2015-10 LINDENBORG LEEK REVISIETEKENING SCHAAAL 1:200 DATUM 17 MEI 2016



K L E I N

architect
Aankomst 101
1913 AK Gouda
T 0651 318 41 41
F 0651 318 41 72
E info@klein.nl
www.klein.nl