



Wireless Site Survey Rapport

RSG de Borgen, Lindenberg – Waezenburglaan 55

Bijlage A

Auteur: Marcel van der Kraan

Datum: 27-06-2016


Document: Wireless Site Survey Rapport - RSG de Borgen, Lindenberg -
Waezenburglaan 55 - Bijlage A.docx

Referentie: P.0102995.1.02

Versie: 1.0 / T4.03

Overzicht positionering Access Points

Begane grond

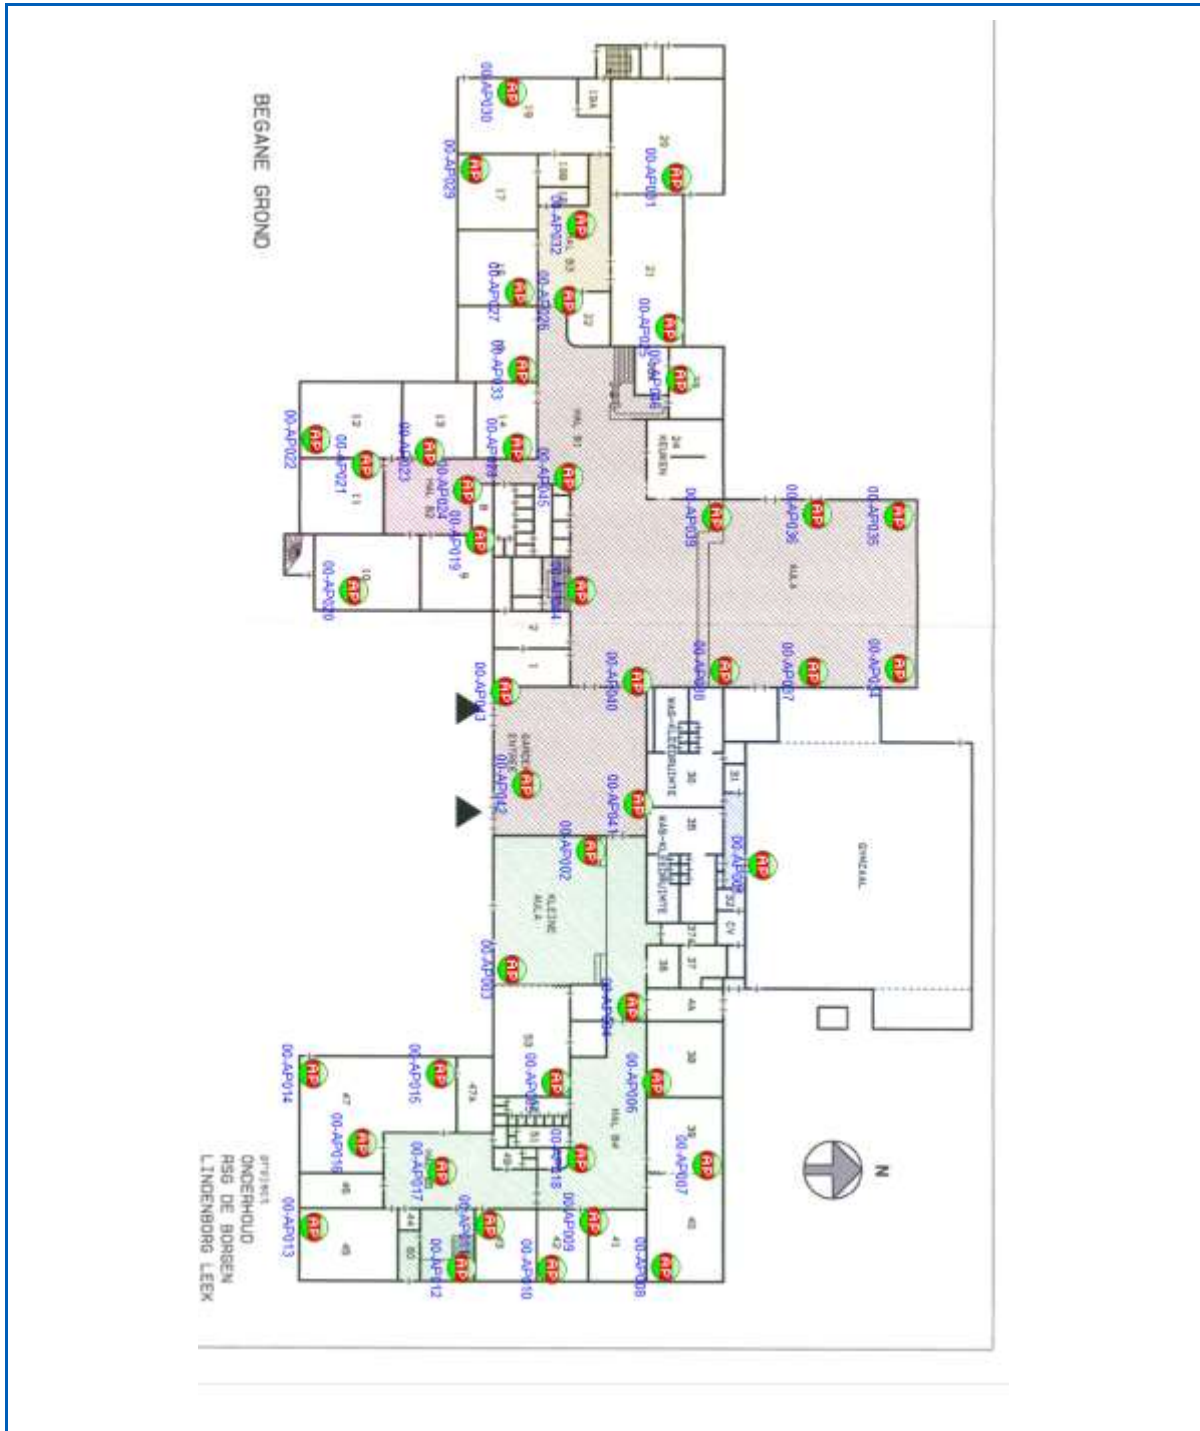


AP type		AIR-CAP2802I-E-K9	
Access Point	Antenne:	Intern	Oriëntatie: Horizontaal
	Ruimte:	Gymzaal	Hoogte: ± 2,6 meter
	Opmerkingen:		



AP type		AIR-CAP2802I-E-K9	
Access Point	Antenne:	Intern	Oriëntatie: Horizontaal
	Ruimte:	OLC	Hoogte: ± 3 meter
	Opmerkingen:		



AP type		AIR-CAP2802I-E-K9	
Access Point	Antenne:	Intern	Oriëntatie: Horizontaal
	Ruimte:	OLC	Hoogte: ± 3 meter
	Opmerkingen:		

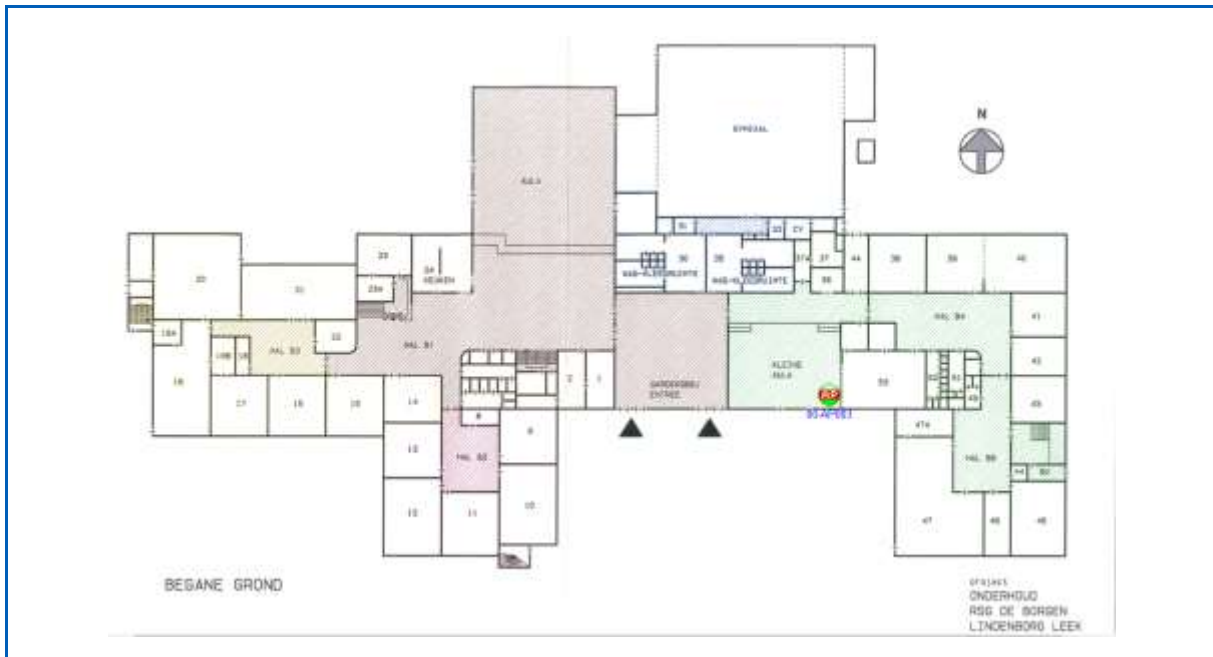

AP type		AIR-CAP2802I-E-K9	
Access Point	Antenne:	Intern	Oriëntatie: Horizontaal
	Ruimte:	Gang	Hoogte: ± 2,6 meter
	Opmerkingen:		



AP type		AIR-CAP2802I-E-K9	
Access Point	Antenne:	Intern	Oriëntatie: Horizontaal
	Ruimte:	053	Hoogte: ± 2,6 meter
	Opmerkingen:		



AP type		AIR-CAP2802I-E-K9	
Access Point	Antenne:	Intern	Oriëntatie: Horizontaal
	Ruimte:	038	Hoogte: ± 2,6 meter
	Opmerkingen:		



AP type		AIR-CAP2802I-E-K9	
Access Point	Antenne:	Intern	Oriëntatie: Horizontaal
	Ruimte:	039	Hoogte: ± 2,6 meter
	Opmerkingen:		



AP type		AIR-CAP2802I-E-K9	
Access Point	Antenne:	Intern	Oriëntatie: Horizontaal
	Ruimte:	040	Hoogte: ± 2,6 meter
	Opmerkingen:		



AP type		AIR-CAP2802I-E-K9	
Access Point	Antenne:	Intern	Oriëntatie: Horizontaal
	Ruimte:	041	Hoogte: ± 2,6 meter
	Opmerkingen:		



AP type		AIR-CAP2802I-E-K9	
Access Point	Antenne:	Intern	Oriëntatie: Horizontaal
	Ruimte:	042	Hoogte: ± 2,6 meter
	Opmerkingen:		



AP type		AIR-CAP2802I-E-K9	
Access Point	Antenne:	Intern	Oriëntatie: Horizontaal
	Ruimte:	043	Hoogte: ± 2,6 meter
	Opmerkingen:		




AP type		AIR-CAP2802I-E-K9	
Access Point	Antenne:	Intern	Oriëntatie: Horizontaal
	Ruimte:	Trappenhuis	Hoogte: ± 4 meter
	Opmerkingen:		



AP type		AIR-CAP2802I-E-K9	
Access Point	Antenne:	Intern	Oriëntatie: Horizontaal
	Ruimte:	045	Hoogte: ± 2,6 meter
	Opmerkingen:		



AP type		AIR-CAP2802I-E-K9	
Access Point	Antenne:	Intern	Oriëntatie: Horizontaal
	Ruimte:	047	Hoogte: ± 2,6 meter
	Opmerkingen:		

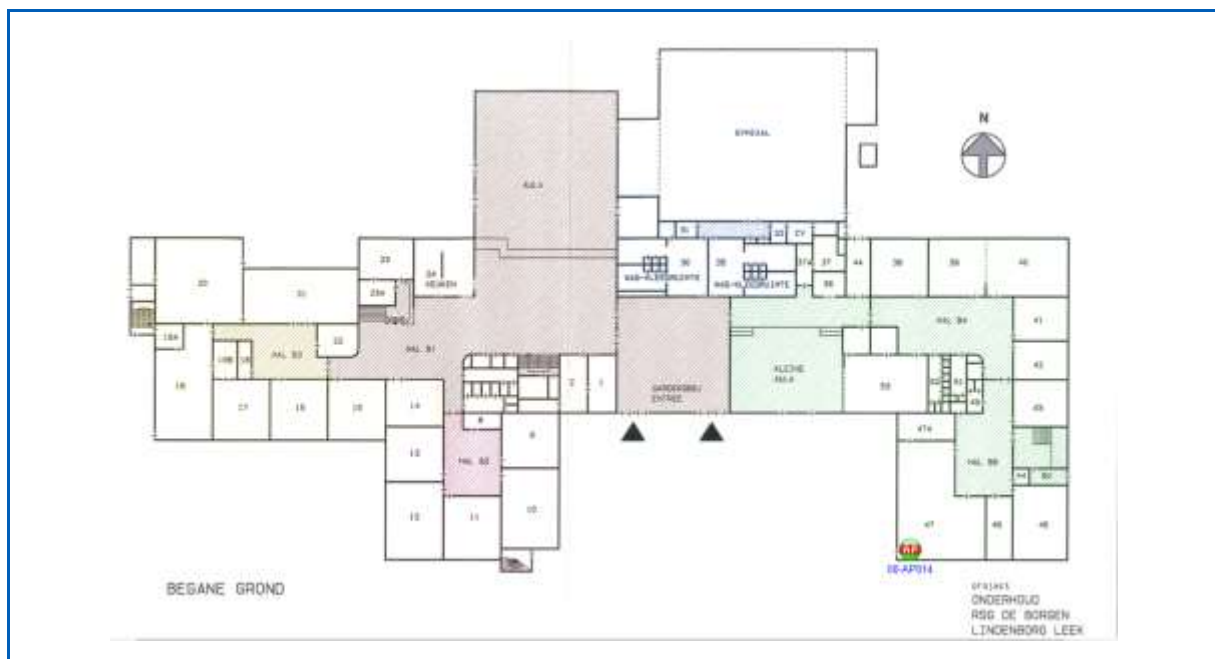

AP type		AIR-CAP2802I-E-K9	
Access Point	Antenne:	Intern	Oriëntatie: Horizontaal
	Ruimte:	047a	Hoogte: ± 2,6 meter
	Opmerkingen:		



AP type		AIR-CAP2802I-E-K9	
Access Point	Antenne:	Intern	Oriëntatie: Horizontaal
	Ruimte:	046	Hoogte: ± 2,6 meter
	Opmerkingen:		



AP type		AIR-CAP2802I-E-K9	
Access Point	Antenne:	Intern	Oriëntatie: Horizontaal
	Ruimte:	Hal B5	Hoogte: ± 2,6 meter
	Opmerkingen:		




AP type		AIR-CAP2802I-E-K9	
Access Point	Antenne:	Intern	Oriëntatie: Horizontaal
	Ruimte:	Hal B4	Hoogte: ± 2,6 meter
	Opmerkingen:		




AP type		AIR-CAP2802I-E-K9	
Access Point	Antenne:	Intern	Oriëntatie: Horizontaal
	Ruimte:	009	Hoogte: ± 2,6 meter
	Opmerkingen:		




AP type		AIR-CAP2802I-E-K9	
Access Point	Antenne:	Intern	Oriëntatie: Horizontaal
	Ruimte:	010	Hoogte: ± 2,6 meter
	Opmerkingen:		

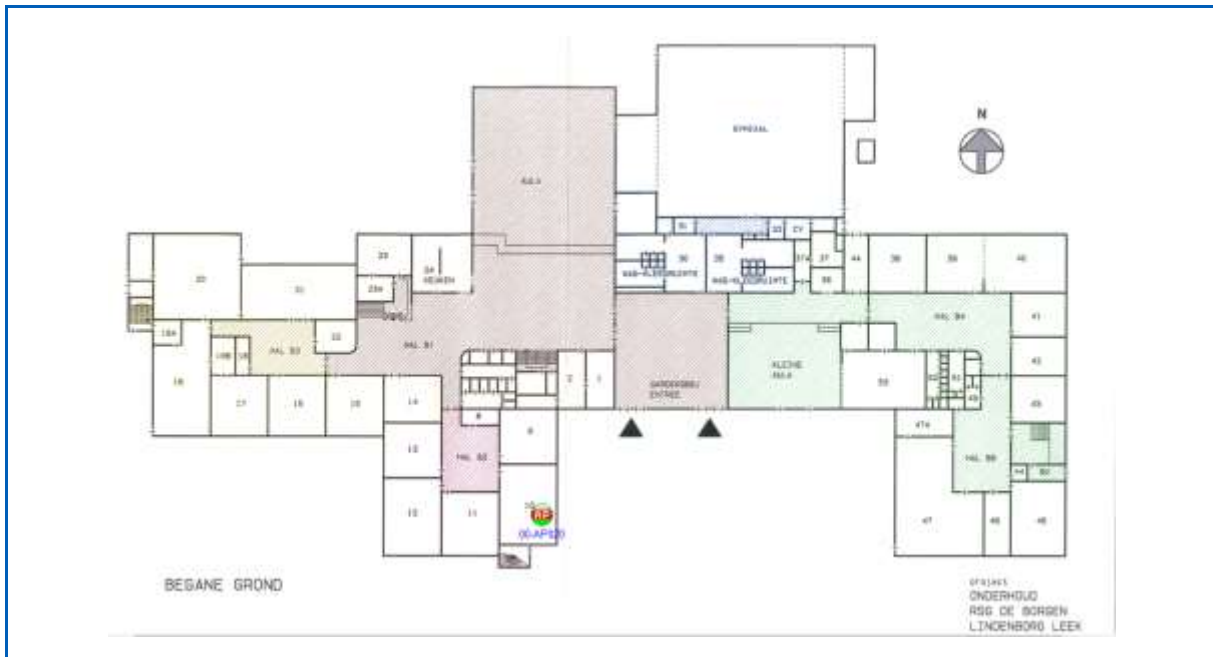

AP type		AIR-CAP2802I-E-K9	
Access Point	Antenne:	Intern	Oriëntatie: Horizontaal
	Ruimte:	011	Hoogte: ± 2,6 meter
	Opmerkingen:		

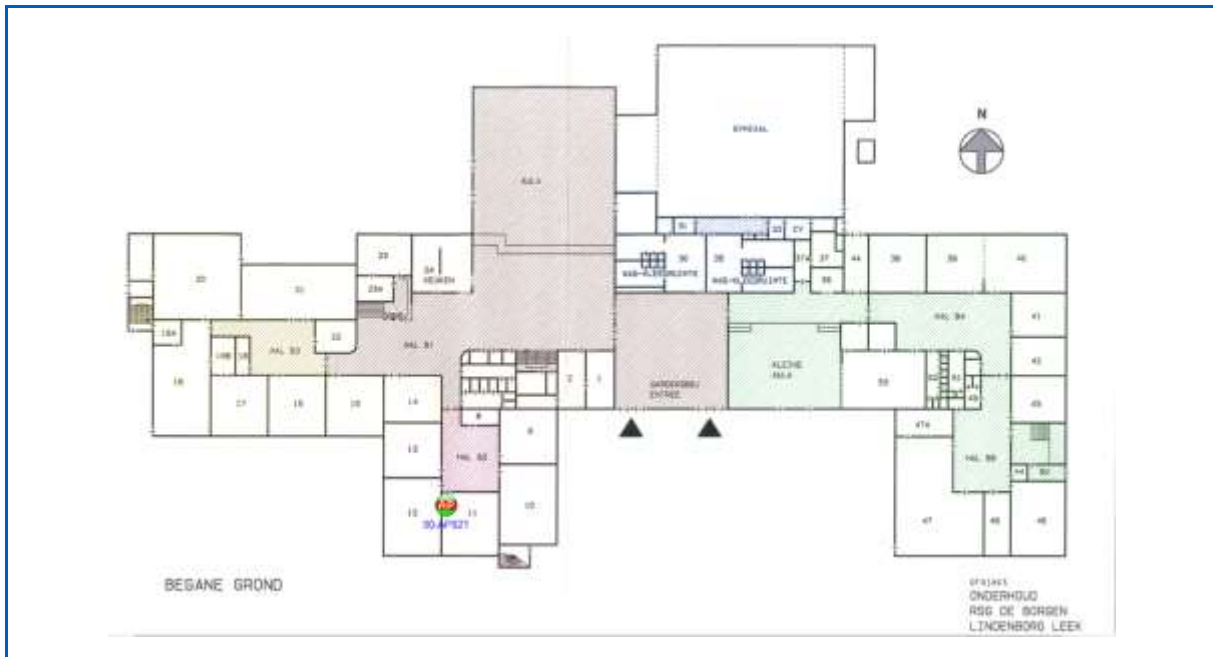

	AP type	AIR-CAP2802I-E-K9		
Access Point	Antenne:	Intern	Oriëntatie:	Horizontaal
	Ruimte:	012	Hoogte:	± 2,6 meter
	Opmerkingen:			

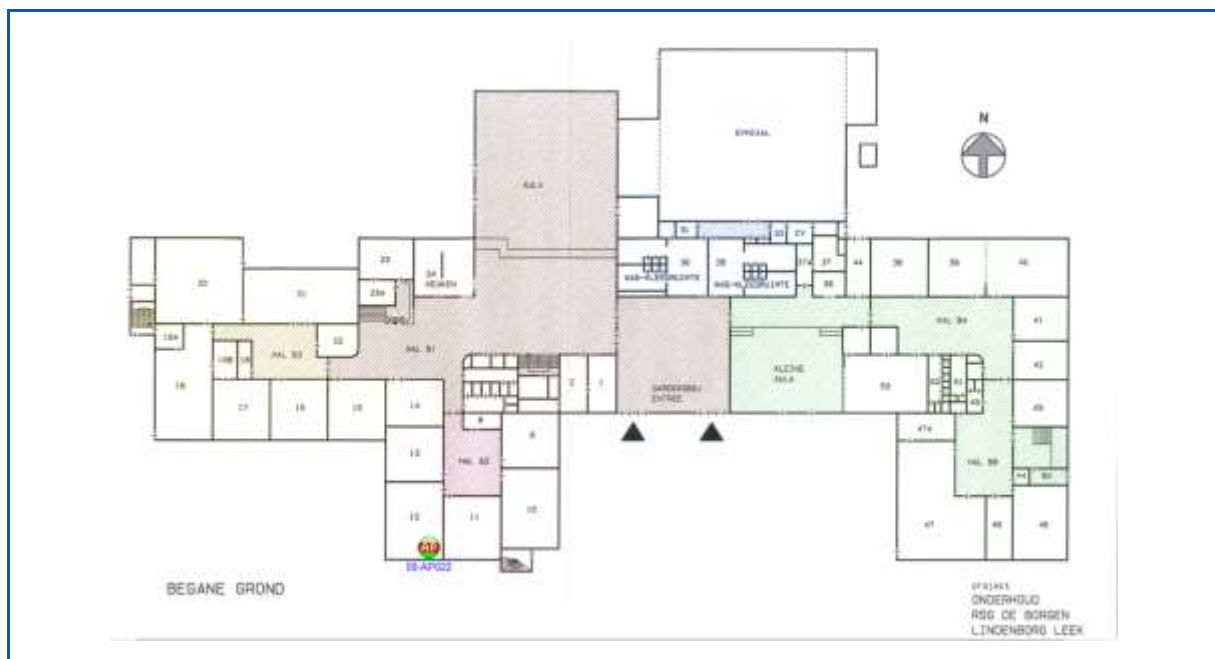

AP type		AIR-CAP2802I-E-K9	
Access Point	Antenne:	Intern	Oriëntatie: Horizontaal
	Ruimte:	013	Hoogte: ± 2,6 meter
	Opmerkingen:		




AP type		AIR-CAP2802I-E-K9	
Access Point	Antenne:	Intern	Oriëntatie: Horizontaal
	Ruimte:	008	Hoogte: ± 2,6 meter
	Opmerkingen:		




AP type		AIR-CAP2802I-E-K9	
Access Point	Antenne:	Intern	Oriëntatie: Horizontaal
	Ruimte:	021	Hoogte: ± 2,6 meter
	Opmerkingen:		




AP type		AIR-CAP2802I-E-K9	
Access Point	Antenne:	Intern	Oriëntatie: Horizontaal
	Ruimte:	022	Hoogte: ± 2,6 meter
	Opmerkingen:		

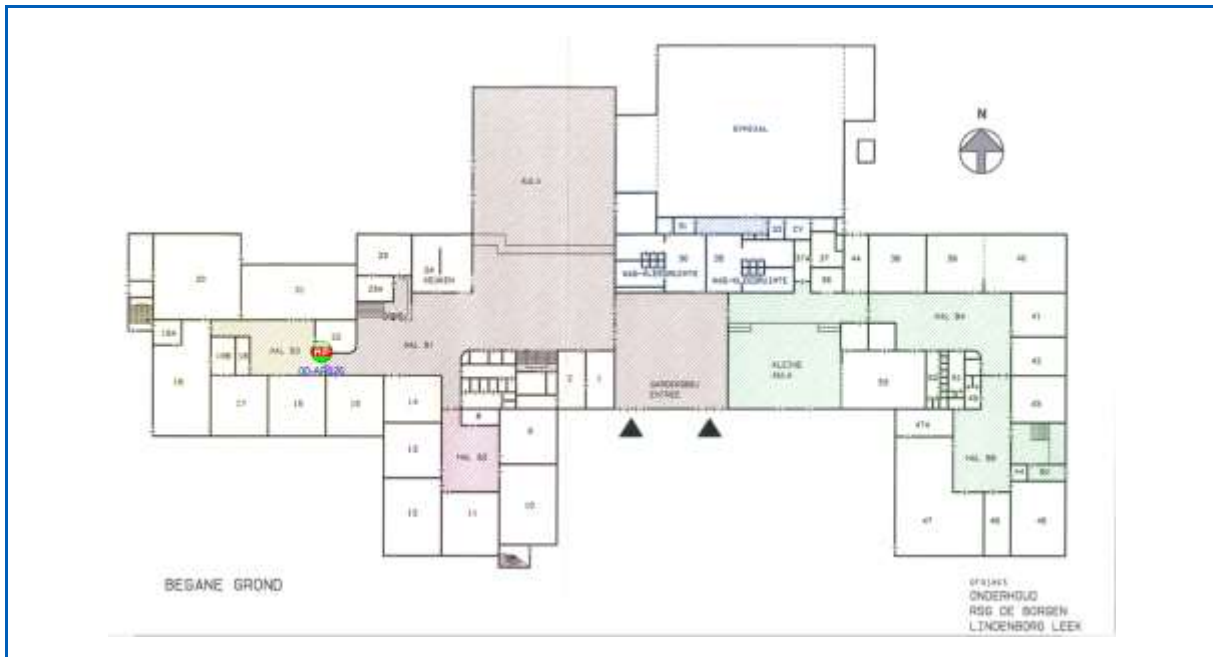

AP type		AIR-CAP2802I-E-K9	
Access Point	Antenne:	Intern	Oriëntatie: Horizontaal
	Ruimte:	016	Hoogte: ± 2,6 meter
	Opmerkingen:		

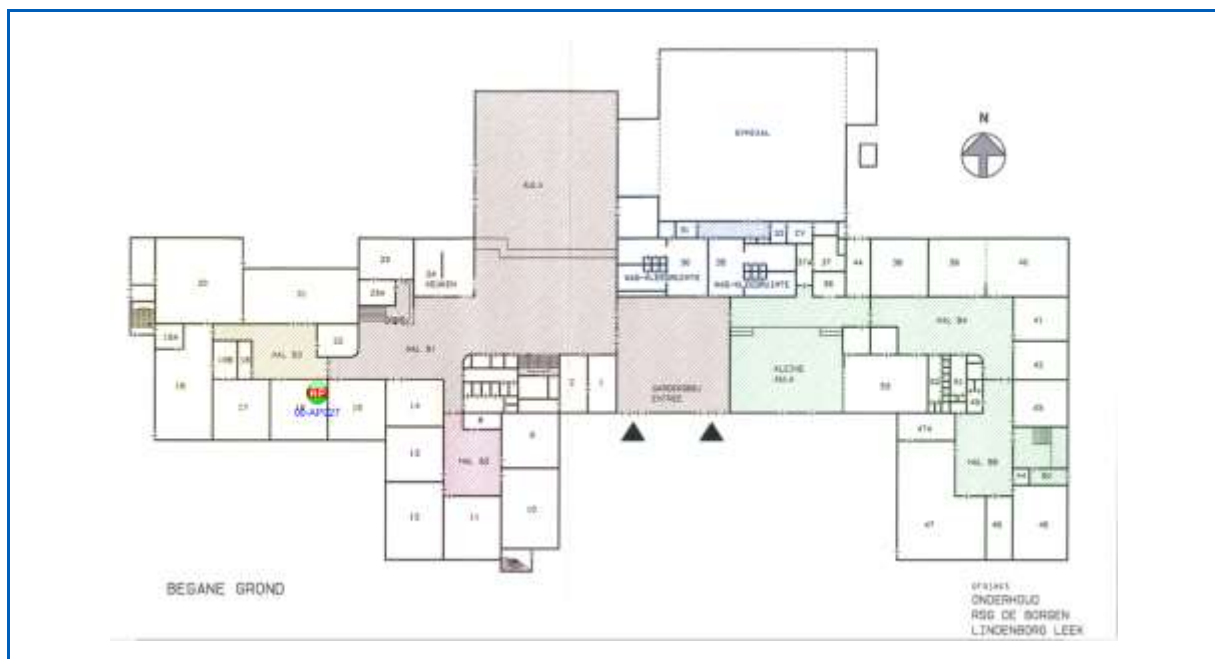

AP type		AIR-CAP2802I-E-K9	
Access Point	Antenne:	Intern	Oriëntatie: Horizontaal
	Ruimte:	014	Hoogte: ± 2,6 meter
	Opmerkingen:		

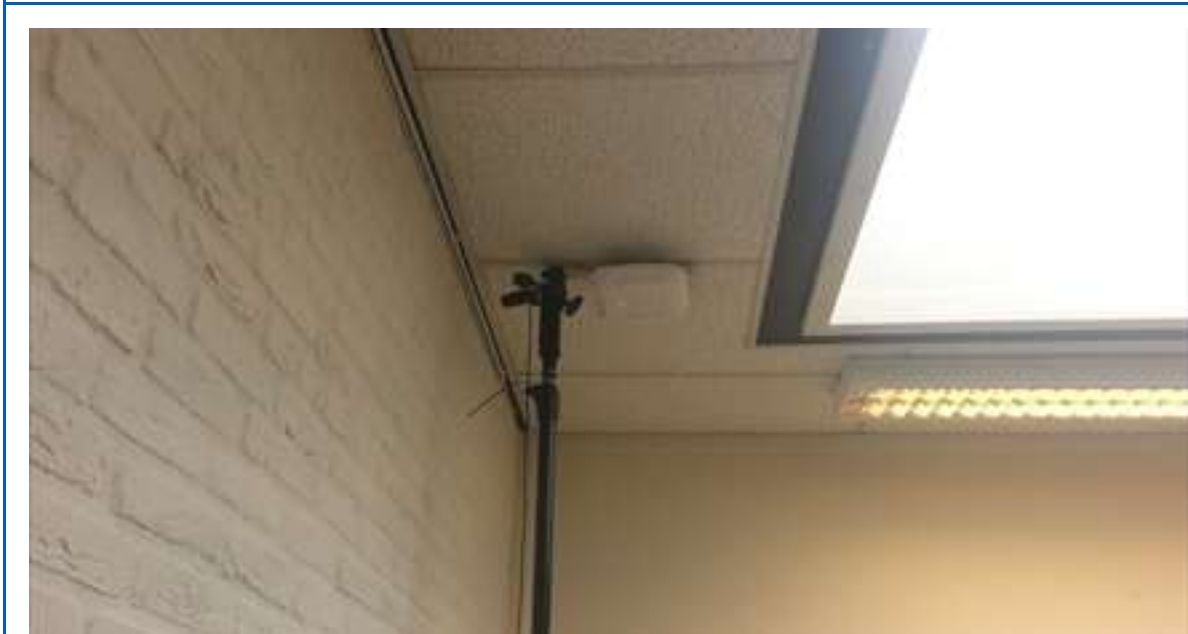

AP type		AIR-CAP2802I-E-K9	
Access Point	Antenne:	Intern	Oriëntatie: Horizontaal
	Ruimte:	017	Hoogte: ± 2,6 meter
	Opmerkingen:		



AP type		AIR-CAP2802I-E-K9	
Access Point	Antenne:	Intern	Oriëntatie: Horizontaal
	Ruimte:	019	Hoogte: ± 2,6 meter
	Opmerkingen:		



AP type		AIR-CAP2802I-E-K9	
Access Point	Antenne:	Intern	Oriëntatie: Horizontaal
	Ruimte:	20	Hoogte: ± 2,6 meter
	Opmerkingen:		




AP type		AIR-CAP2802I-E-K9	
Access Point	Antenne:	Intern	Oriëntatie: Horizontaal
	Ruimte:	Hal B3	Hoogte: ± 2,6 meter
	Opmerkingen:		



AP type		AIR-CAP2802I-E-K9	
Access Point	Antenne:	Intern	Oriëntatie: Horizontaal
	Ruimte:	15	Hoogte: ± 2,6 meter
	Opmerkingen:		



AP type		AIR-CAP2802I-E-K9	
Access Point	Antenne:	Intern	Oriëntatie: Horizontaal
	Ruimte:	Aula	Hoogte: ± 4 meter
	Opmerkingen:		

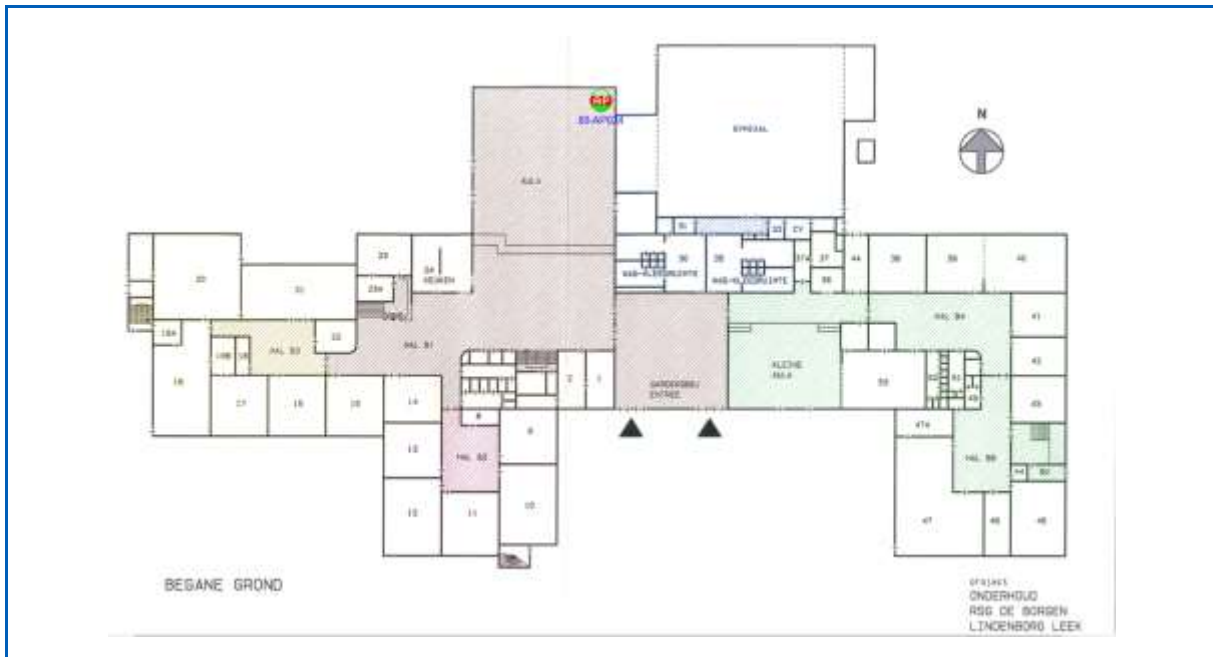


Access Point	AP type		AIR-CAP2802I-E-K9	
	Antenne:	Intern	Oriëntatie:	Horizontaal
	Ruimte:	Aula	Hoogte:	± 4 meter
	Opmerkingen:			




AP type		AIR-CAP2802I-E-K9	
Access Point	Antenne:	Intern	Oriëntatie: Horizontaal
	Ruimte:	Aula	Hoogte: ± 4 meter
	Opmerkingen:		



AP type		AIR-CAP2802I-E-K9	
Access Point	Antenne:	Intern	Oriëntatie: Horizontaal
	Ruimte:	Aula	Hoogte: ± 4 meter
	Opmerkingen:		

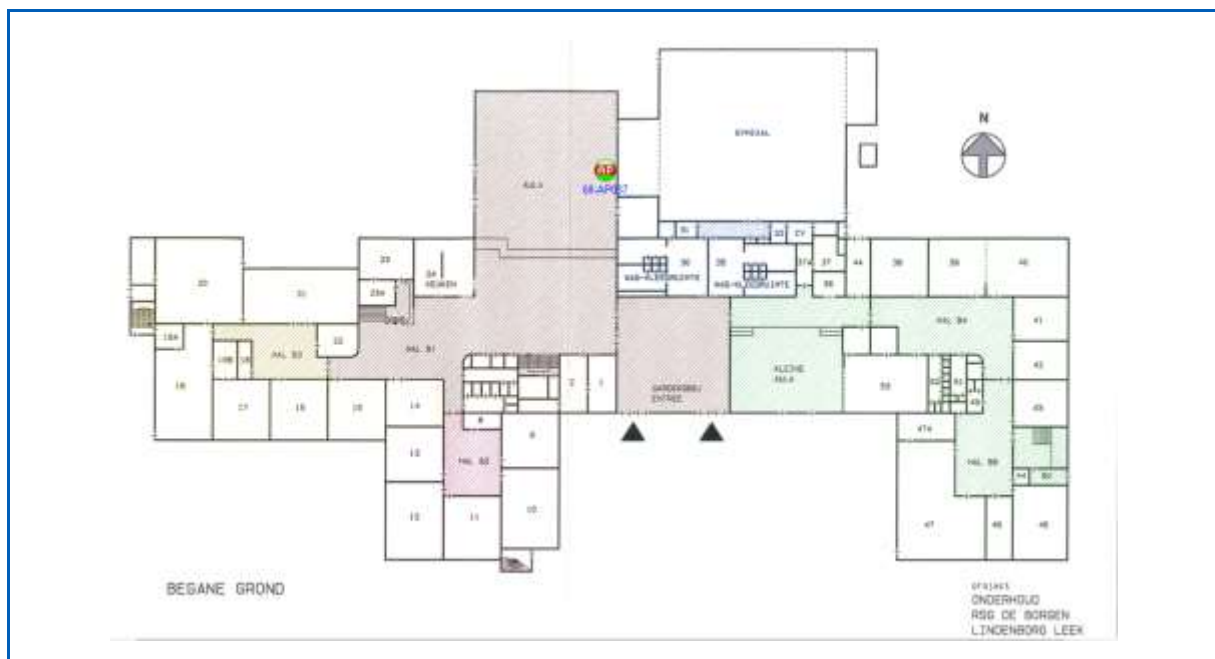

AP type		AIR-CAP2802I-E-K9	
Access Point	Antenne:	Intern	Oriëntatie: Horizontaal
	Ruimte:	Aula	Hoogte: ± 4 meter
	Opmerkingen:		

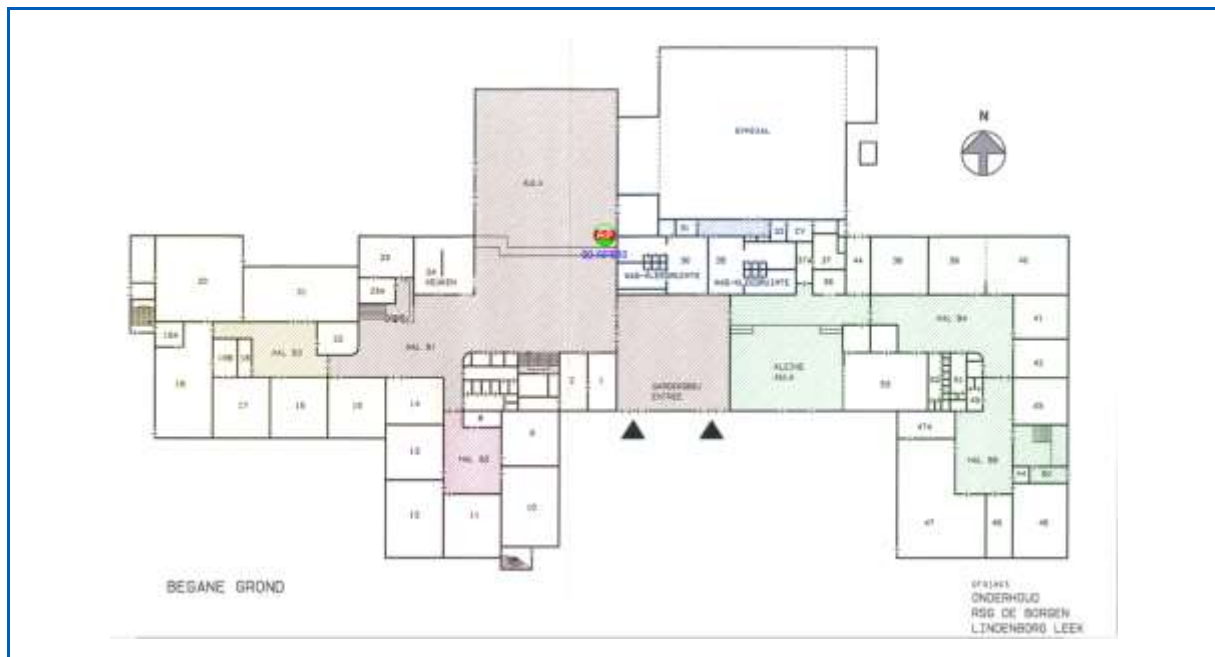


AP type		AIR-CAP2802I-E-K9	
Access Point	Antenne:	Intern	Oriëntatie: Horizontaal
	Ruimte:	Aula	Hoogte: ± 4 meter
	Opmerkingen:		



AP type		AIR-CAP2802I-E-K9	
Access Point	Antenne:	Intern	Oriëntatie: Horizontaal
	Ruimte:	Aula	Hoogte: ± 4 meter
	Opmerkingen:		




AP type		AIR-CAP2802I-E-K9	
Access Point	Antenne:	Intern	Oriëntatie: Horizontaal
	Ruimte:	Entrée	Hoogte: ± 2,6 meter
	Opmerkingen:		

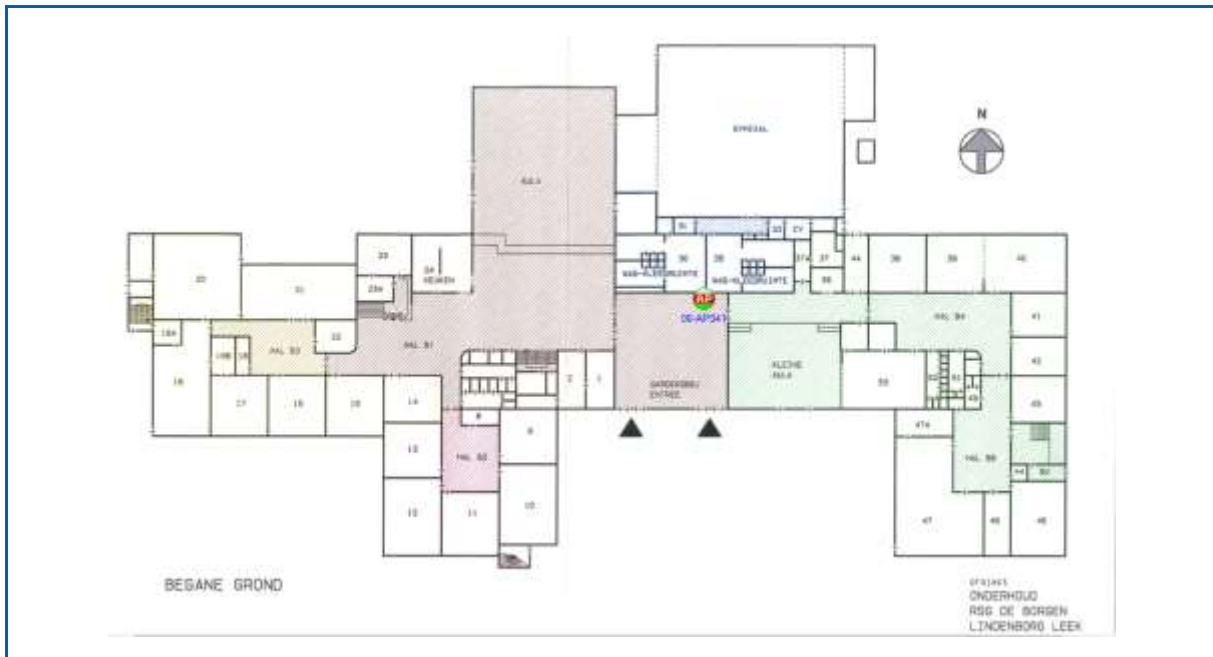

AP type		AIR-CAP2802I-E-K9	
Access Point	Antenne:	Intern	Oriëntatie: Horizontaal
	Ruimte:	Entrée	Hoogte: ± 2,6 meter
	Opmerkingen:		



AP type		AIR-CAP2802I-E-K9	
Access Point	Antenne:	Intern	Oriëntatie: Horizontaal
	Ruimte:	Entrée	Hoogte: ± 2,6 meter
	Opmerkingen:		

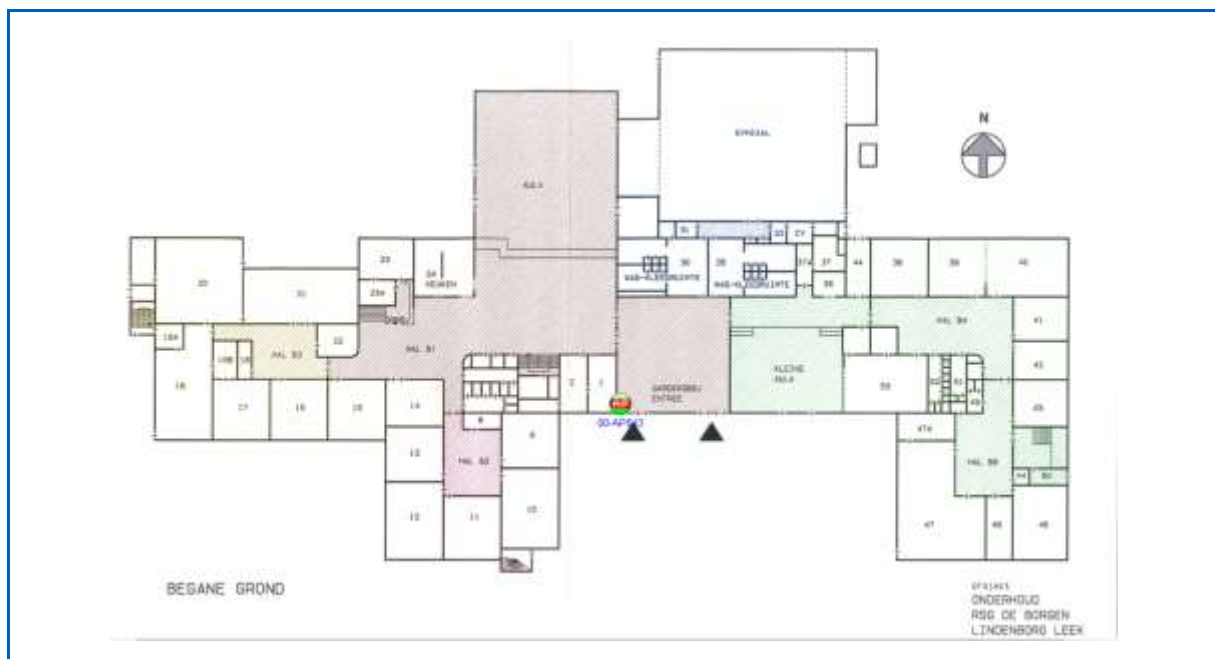

	AP type	AIR-CAP2802I-E-K9		
Access Point	Antenne:	Intern	Oriëntatie:	Horizontaal
	Ruimte:	Trappen	Hoogte:	± 2,6 meter
	Opmerkingen:			



AP type		AIR-CAP2802I-E-K9	
Access Point	Antenne:	Intern	Oriëntatie: Horizontaal
	Ruimte:	Hal B1	Hoogte: ± 2,6 meter
	Opmerkingen:		



AP type		AIR-CAP2802I-E-K9	
Access Point	Antenne:	Intern	Oriëntatie: Horizontaal
	Ruimte:	023	Hoogte: ± 2,6 meter
	Opmerkingen:		



	AP type AIR-CAP2802I-E-K9		
Access Point	Antenne:	Intern	Oriëntatie: Horizontaal
	Ruimte:	131	Hoogte: ± 2,6 meter
	Opmerkingen:		



AP type AIR-CAP2802I-E-K9			
Access Point	Antenne:	Intern	Oriëntatie: Horizontaal
	Ruimte:	130	Hoogte: ± 2,6 meter
	Opmerkingen:		




AP type		AIR-CAP2802I-E-K9	
Access Point	Antenne:	Intern	Oriëntatie: Horizontaal
	Ruimte:	129	Hoogte: ± 2,6 meter
	Opmerkingen:		




AP type AIR-CAP2802I-E-K9			
Access Point	Antenne:	Intern	Oriëntatie: Horizontaal
	Ruimte:	158	Hoogte: ± 2,6 meter
	Opmerkingen:		




AP type		AIR-CAP2802I-E-K9	
Access Point	Antenne:	Intern	Oriëntatie: Horizontaal
	Ruimte:	157	Hoogte: ± 2,6 meter
	Opmerkingen:		

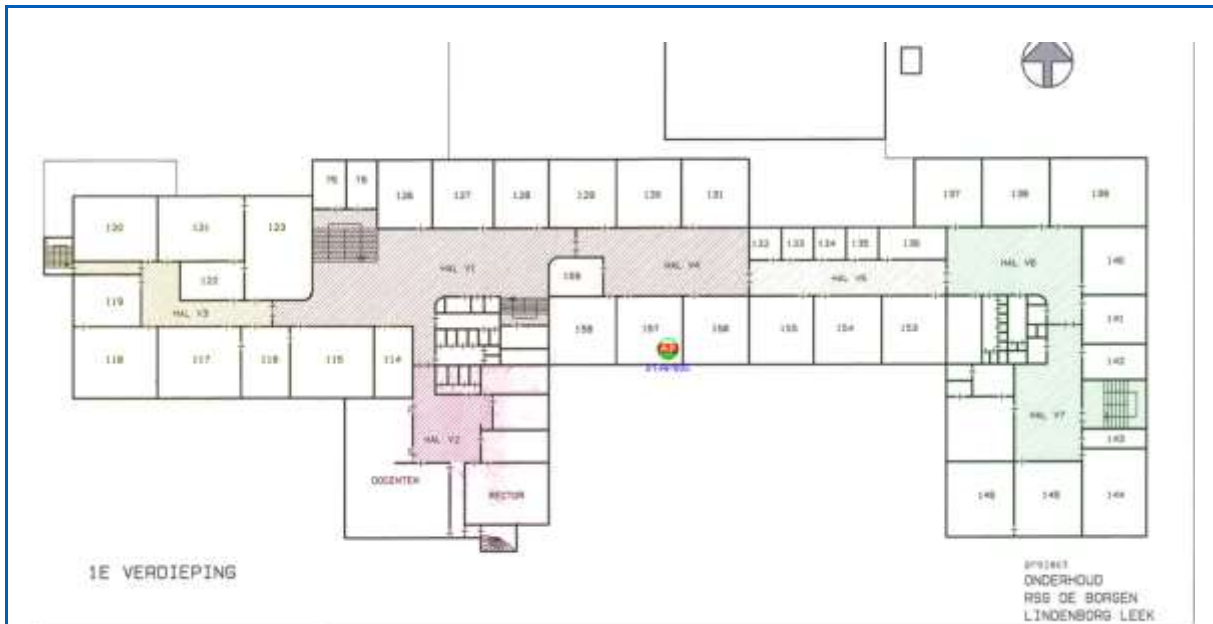

AP type AIR-CAP2802I-E-K9			
Access Point	Antenne:	Intern	Oriëntatie: Horizontaal
	Ruimte:	156	Hoogte: ± 2,6 meter
	Opmerkingen:		

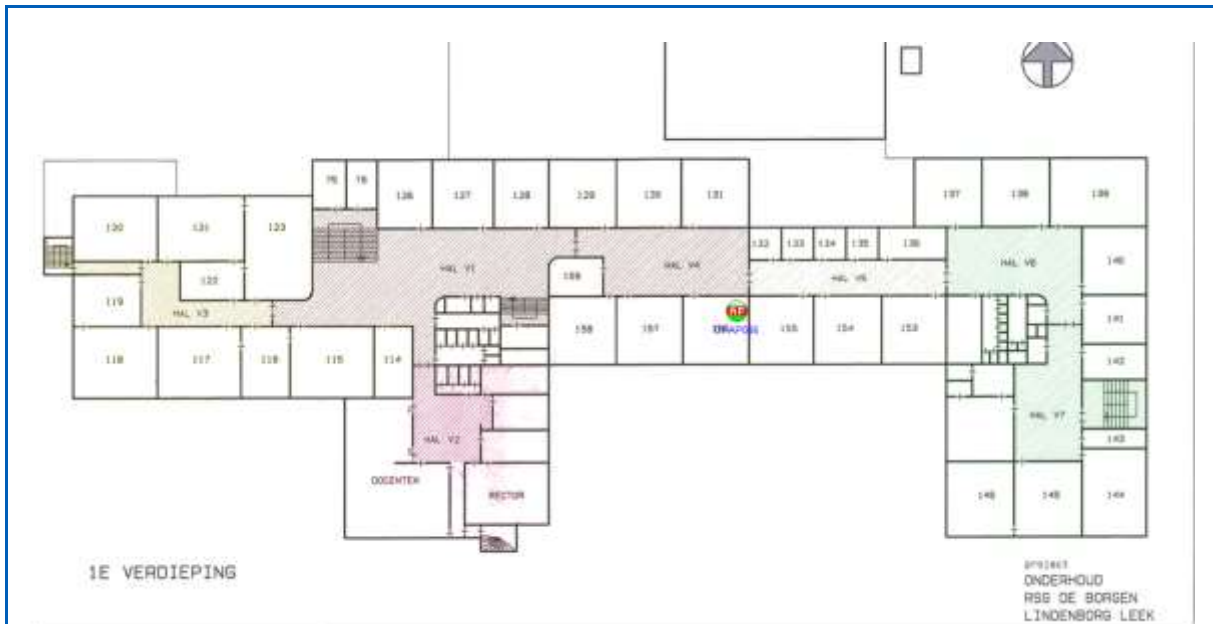

	AP type AIR-CAP2802I-E-K9		
Access Point	Antenne:	Intern	Oriëntatie: Horizontaal
	Ruimte:	155	Hoogte: ± 2,6 meter
	Opmerkingen:		

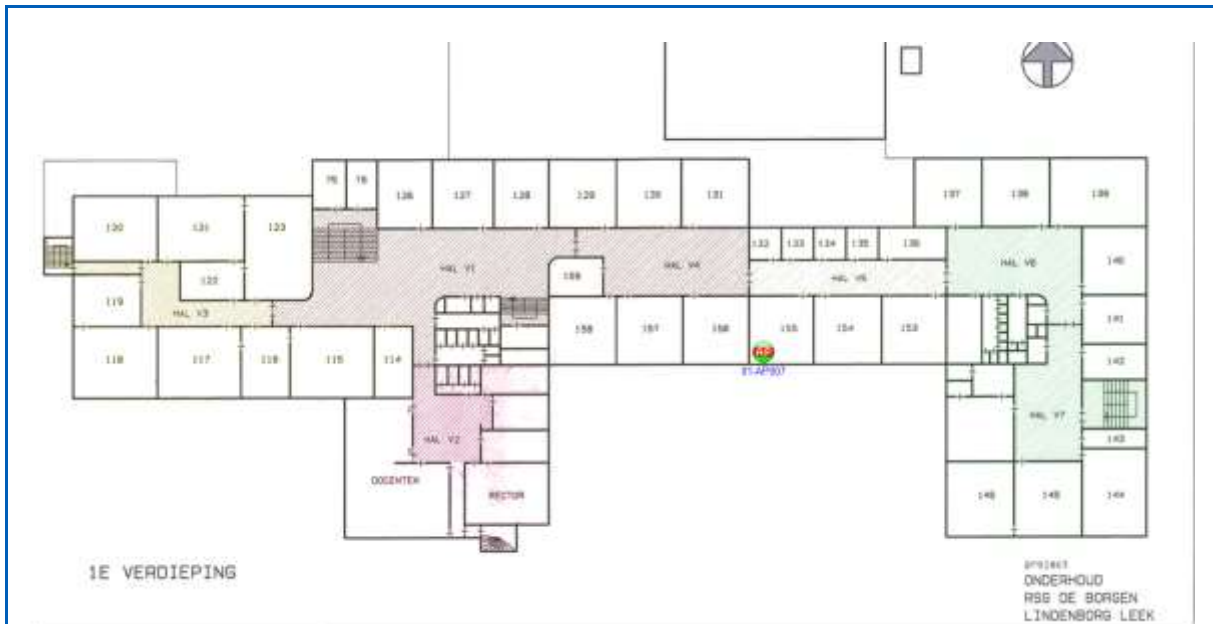

AP type AIR-CAP2802I-E-K9			
Access Point	Antenne:	Intern	Oriëntatie: Horizontaal
	Ruimte:	154	Hoogte: ± 2,6 meter
	Opmerkingen:		



	AP type AIR-CAP2802I-E-K9		
Access Point	Antenne:	Intern	Oriëntatie: Horizontaal
	Ruimte:	153	Hoogte: ± 2,6 meter
	Opmerkingen:		



AP type AIR-CAP2802I-E-K9			
Access Point	Antenne:	Intern	Oriëntatie: Horizontaal
	Ruimte:	136	Hoogte: ± 2,6 meter
	Opmerkingen:		



AP type AIR-CAP2802I-E-K9			
Access Point	Antenne:	Intern	Oriëntatie: Horizontaal
	Ruimte:	133	Hoogte: ± 2,6 meter
	Opmerkingen:		



	AP type AIR-CAP2802I-E-K9		
Access Point	Antenne:	Intern	Oriëntatie: Horizontaal
	Ruimte:	Hal V4	Hoogte: ± 2,6 meter
	Opmerkingen:		



	AP type	AIR-CAP2802I-E-K9		
Access Point	Antenne:	Intern	Oriëntatie:	Horizontaal
	Ruimte:	137	Hoogte:	± 2,6 meter
	Opmerkingen:			



AP type AIR-CAP2802I-E-K9			
Access Point	Antenne:	Intern	Oriëntatie: Horizontaal
	Ruimte:	Hal V6	Hoogte: ± 2,6 meter
	Opmerkingen:		



AP type AIR-CAP2802I-E-K9			
Access Point	Antenne:	Intern	Oriëntatie: Horizontaal
	Ruimte:	138	Hoogte: ± 2,6 meter
	Opmerkingen:		



AP type AIR-CAP2802I-E-K9			
Access Point	Antenne:	Intern	Oriëntatie: Horizontaal
	Ruimte:	139	Hoogte: ± 2,6 meter
	Opmerkingen:		




	AP type AIR-CAP2802I-E-K9		
Access Point	Antenne:	Intern	Oriëntatie: Horizontaal
	Ruimte:	141	Hoogte: ± 2,6 meter
	Opmerkingen:		



AP type AIR-CAP2802I-E-K9			
Access Point	Antenne:	Intern	Oriëntatie: Horizontaal
	Ruimte:	142	Hoogte: ± 2,6 meter
	Opmerkingen:		



AP type		AIR-CAP2802I-E-K9	
Access Point	Antenne:	Intern	Oriëntatie: Horizontaal
	Ruimte:	140	Hoogte: ± 2,6 meter
	Opmerkingen:		

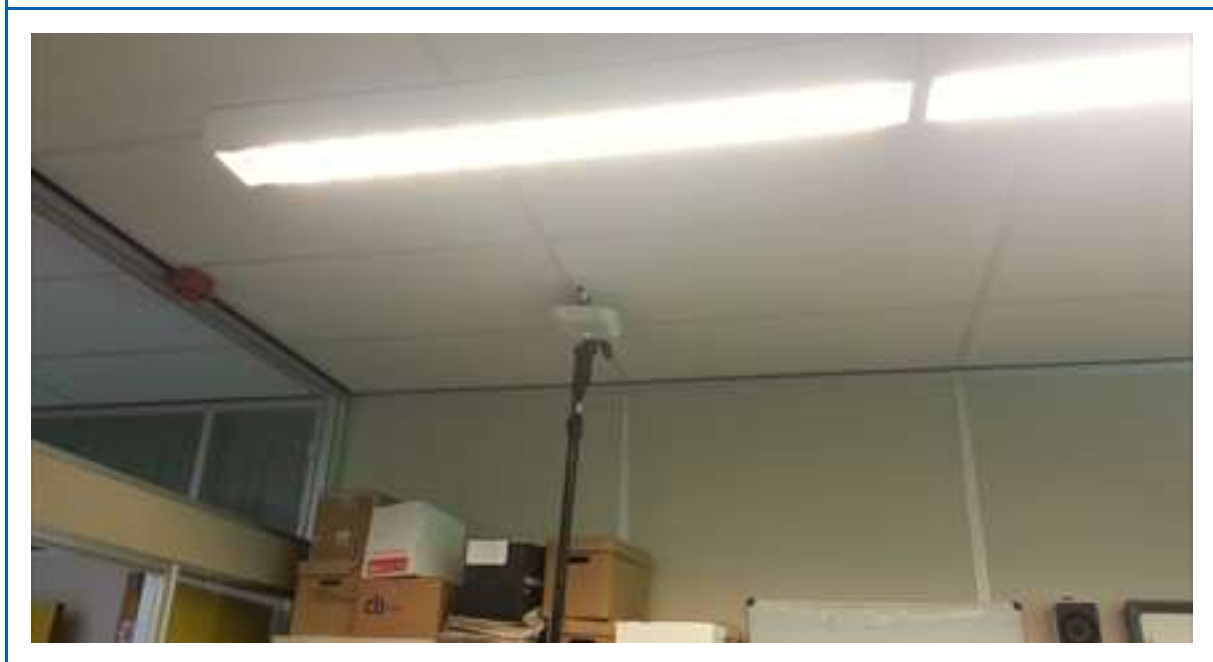


	AP type AIR-CAP2802I-E-K9		
Access Point	Antenne:	Intern	Oriëntatie: Horizontaal
	Ruimte:	147	Hoogte: ± 2,6 meter
	Opmerkingen:		



AP type AIR-CAP2802I-E-K9			
Access Point	Antenne:	Intern	Oriëntatie: Horizontaal
	Ruimte:	146	Hoogte: ± 2,6 meter
	Opmerkingen:		




AP type AIR-CAP2802I-E-K9			
Access Point	Antenne:	Intern	Oriëntatie: Horizontaal
	Ruimte:	145	Hoogte: ± 2,6 meter
	Opmerkingen:		

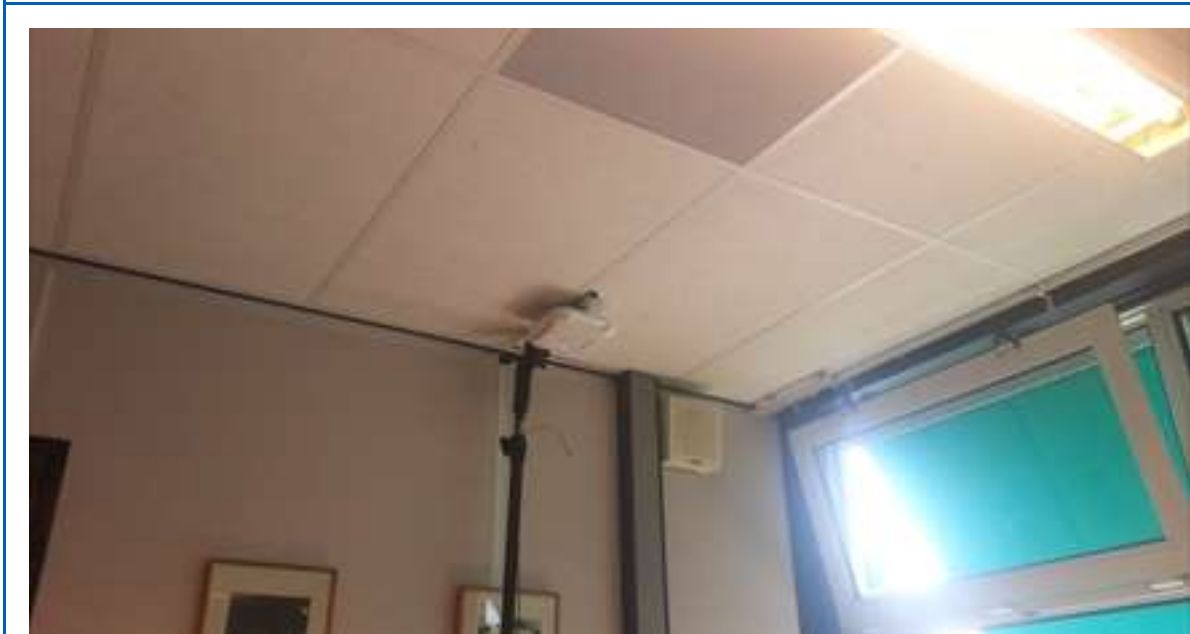


	AP type AIR-CAP2802I-E-K9		
Access Point	Antenne:	Intern	Oriëntatie: Horizontaal
	Ruimte:	144	Hoogte: ± 2,6 meter
	Opmerkingen:		



AP type AIR-CAP2802I-E-K9			
Access Point	Antenne:	Intern	Oriëntatie: Horizontaal
	Ruimte:	Hal V7	Hoogte: ± 2,6 meter
	Opmerkingen:		

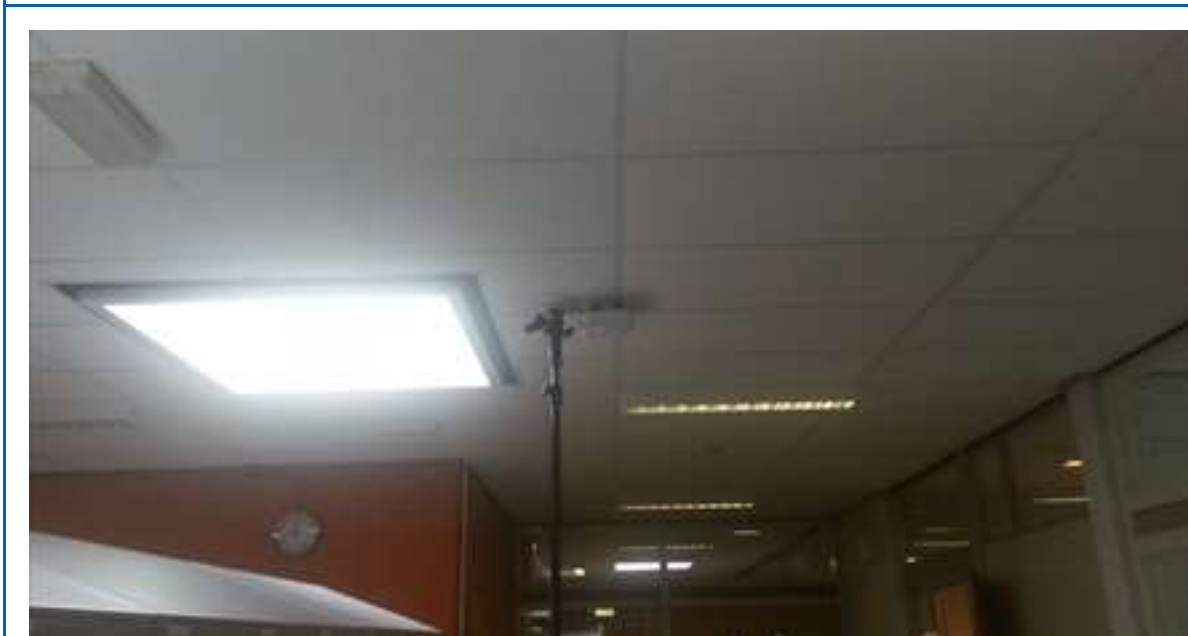

AP type AIR-CAP2802I-E-K9			
Access Point	Antenne:	Intern	Oriëntatie: Horizontaal
	Ruimte:	Hal V6	Hoogte: ± 2,6 meter
	Opmerkingen:		

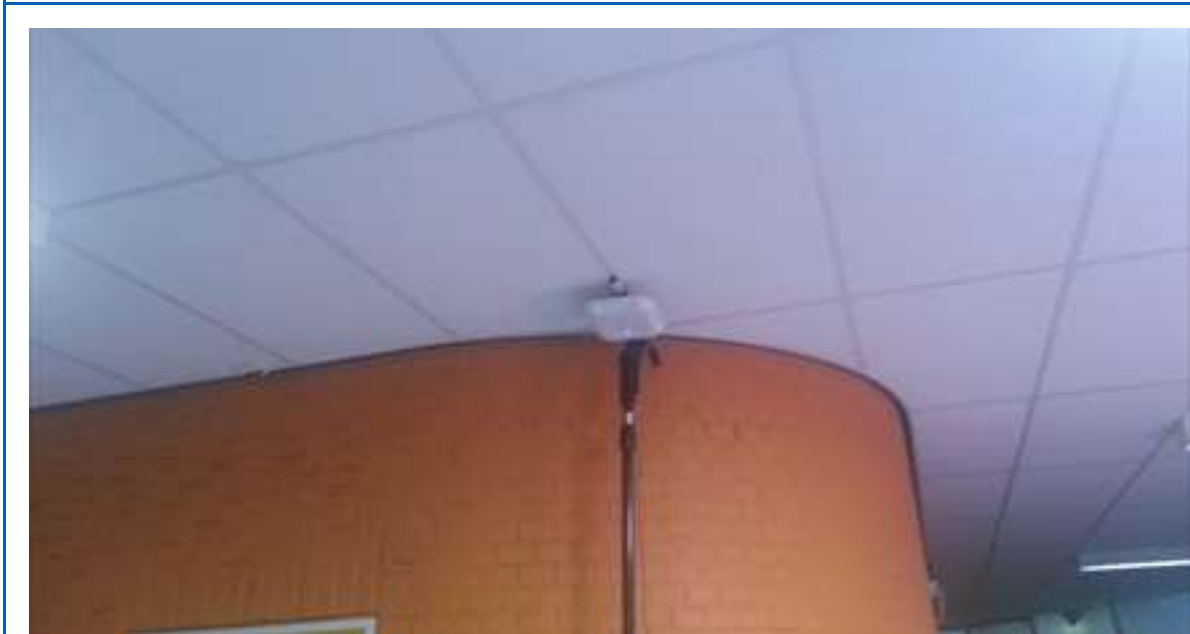


	AP type	AIR-CAP2802I-E-K9		
Access Point	Antenne:	Intern	Oriëntatie:	Horizontaal
	Ruimte:	Hal V4	Hoogte:	± 2,6 meter
	Opmerkingen:			



	AP type AIR-CAP2802I-E-K9		
Access Point	Antenne:	Intern	Oriëntatie: Horizontaal
	Ruimte:	128	Hoogte: ± 2,6 meter
	Opmerkingen:		




AP type AIR-CAP2802I-E-K9			
Access Point	Antenne:	Intern	Oriëntatie: Horizontaal
	Ruimte:	127	Hoogte: ± 2,6 meter
	Opmerkingen:		

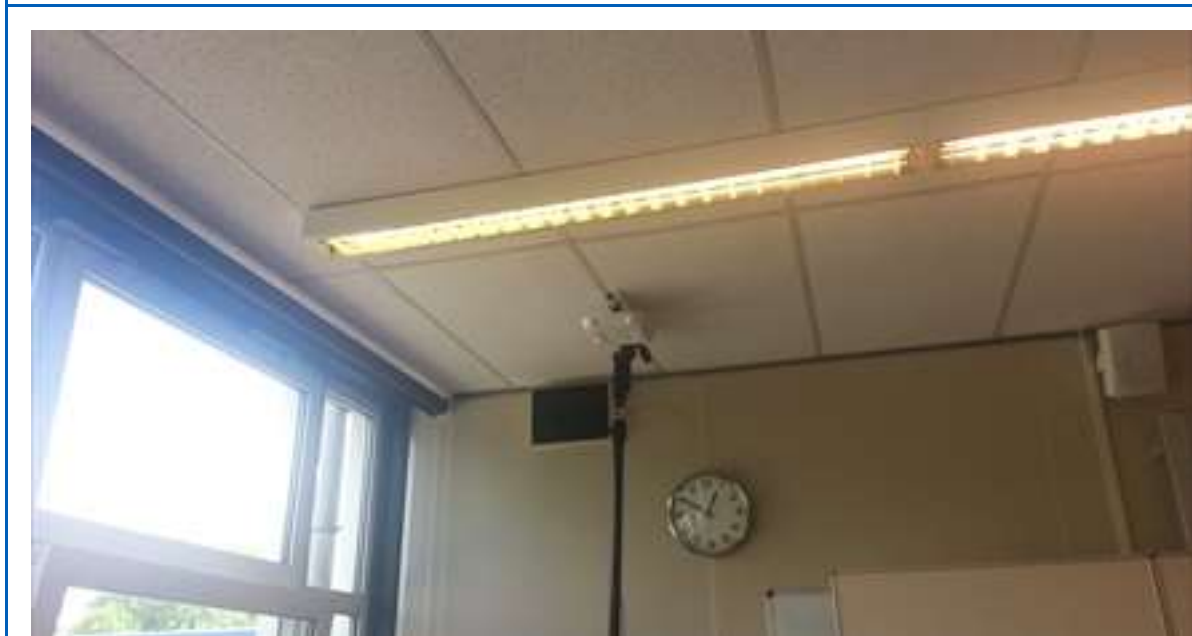

Access Point	AP type	AIR-CAP2802I-E-K9			
	Antenne:	Intern	Oriëntatie:	Horizontaal	
	01-AP029	Ruimte:	Ierarenkamer boven	Hoogte:	± 2,6 meter
	Opmerkingen:				



AP type		AIR-CAP2802I-E-K9	
Access Point	Antenne:	Intern	Oriëntatie: Horizontaal
	Ruimte:	123	Hoogte: ± 2,6 meter
	Opmerkingen:		

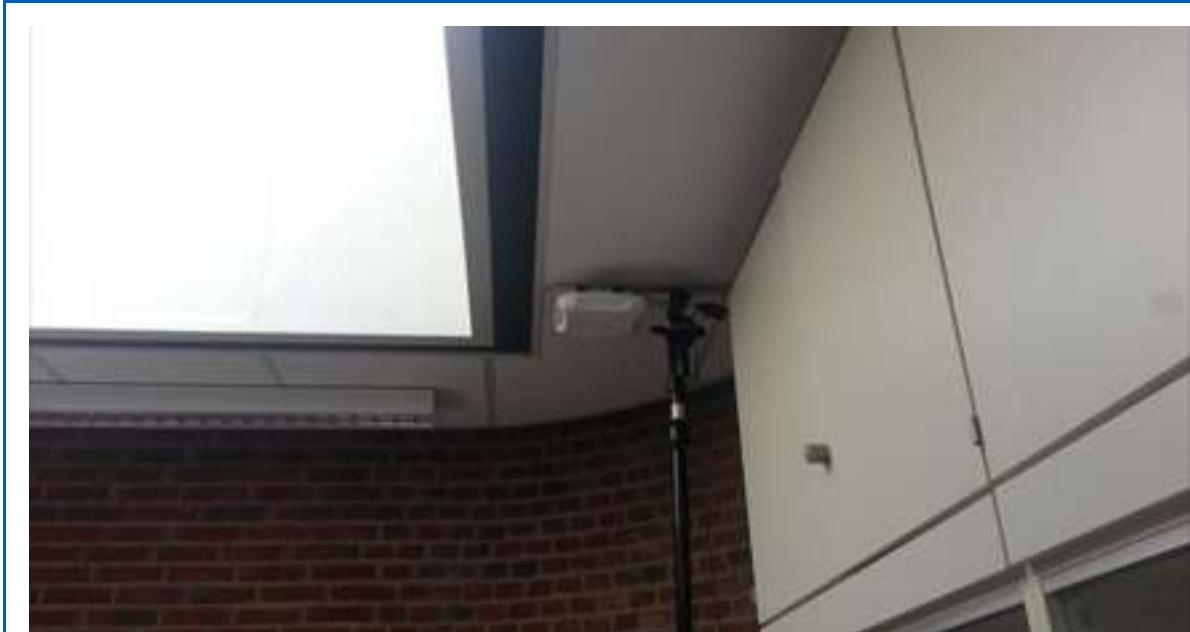


AP type AIR-CAP2802I-E-K9			
Access Point	Antenne:	Intern	Oriëntatie: Horizontaal
	Ruimte:	121	Hoogte: ± 2,6 meter
	Opmerkingen:		



AP type AIR-CAP2802I-E-K9			
Access Point	Antenne:	Intern	Oriëntatie: Horizontaal
	Ruimte:	120	Hoogte: ± 2,6 meter
	Opmerkingen:		



	AP type	AIR-CAP2802I-E-K9		
Access Point	Antenne:	Intern	Oriëntatie:	Horizontaal
	Ruimte:	119	Hoogte:	± 2,6 meter
	Opmerkingen:			

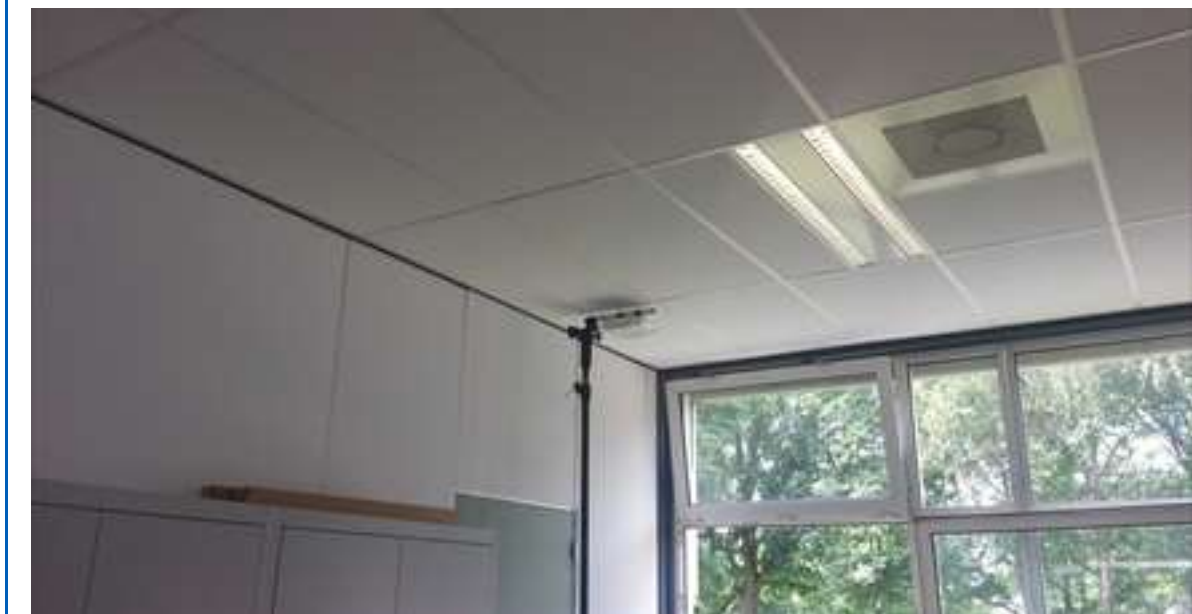

AP type AIR-CAP2802I-E-K9			
Access Point	Antenne:	Intern	Oriëntatie: Horizontaal
	Ruimte:	118	Hoogte: ± 2,6 meter
	Opmerkingen:		




	AP type	AIR-CAP2802I-E-K9		
Access Point	Antenne:	Intern	Oriëntatie:	Horizontaal
	Ruimte:	117	Hoogte:	± 2,6 meter
	Opmerkingen:			



AP type		AIR-CAP2802I-E-K9	
Access Point	Antenne:	Intern	Oriëntatie: Horizontaal
	Ruimte:	115	Hoogte: ± 2,6 meter
	Opmerkingen:		



AP type AIR-CAP2802I-E-K9			
Access Point	Antenne:	Intern	Oriëntatie: Horizontaal
	Ruimte:	114	Hoogte: ± 2,6 meter
	Opmerkingen:		

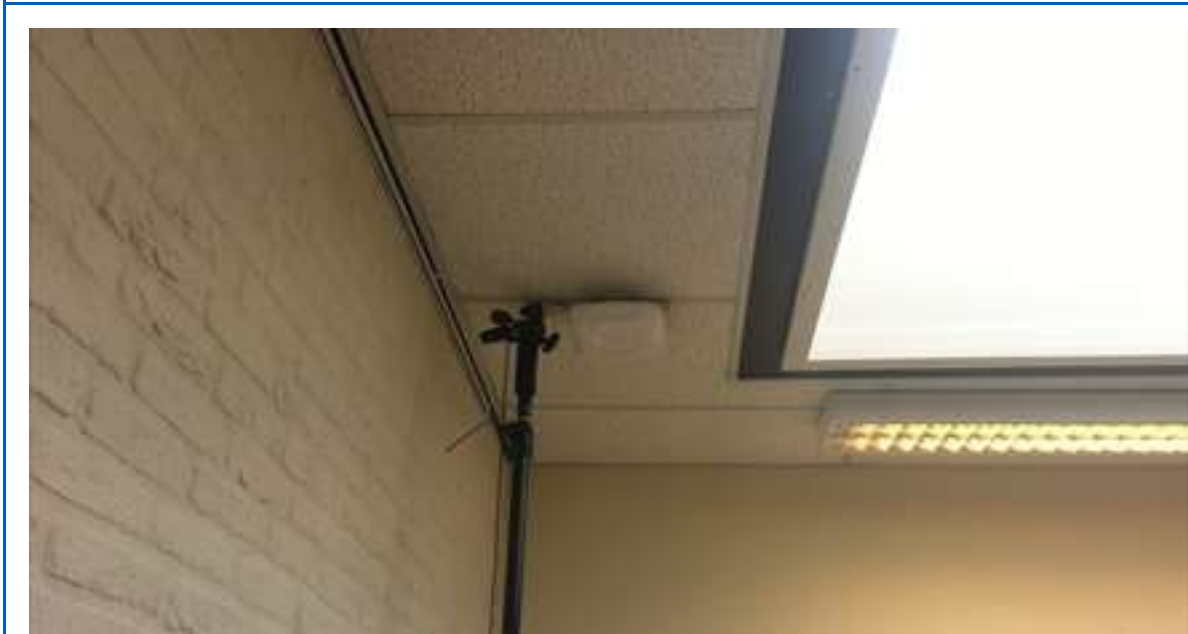

AP type AIR-CAP2802I-E-K9			
Access Point	Antenne:	Intern	Oriëntatie: Horizontaal
	Ruimte:	Docenten	Hoogte: ± 2,6 meter
	Opmerkingen:		



AP type AIR-CAP2802I-E-K9			
Access Point	Antenne:	Intern	Oriëntatie: Horizontaal
	Ruimte:	Docenten	Hoogte: ± 2,6 meter
	Opmerkingen:		



AP type AIR-CAP2802I-E-K9			
Access Point	Antenne:	Intern	Oriëntatie: Horizontaal
	Ruimte:	Rector	Hoogte: ± 2,6 meter
	Opmerkingen:		




AP type AIR-CAP2802I-E-K9			
Access Point	Antenne:	Intern	Oriëntatie: Horizontaal
	Ruimte:	Administratie	Hoogte: ± 2,6 meter
	Opmerkingen:		





AP type		AIR-CAP2802I-E-K9	
Access Point	Antenne:	Intern	Oriëntatie: Horizontaal
	Ruimte:	Hal V1	Hoogte: ± 2,6 meter
	Opmerkingen:		



AP type		AIR-CAP2802I-E-K9	
Access Point	Antenne:	Intern	Oriëntatie: Horizontaal
	Ruimte:	Trappen	Hoogte: ± 2,6 meter
	Opmerkingen:		

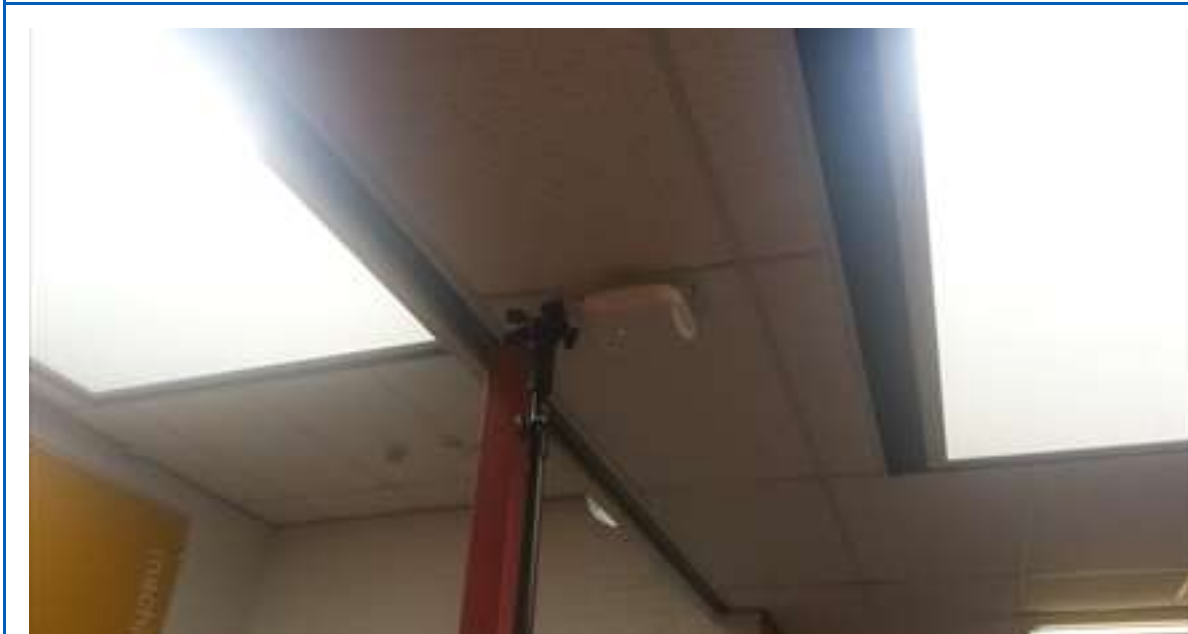

AP type		AIR-CAP2802I-E-K9	
Access Point	Antenne:	Intern	Oriëntatie: Horizontaal
	Ruimte:	75	Hoogte: ± meter
	Opmerkingen:		

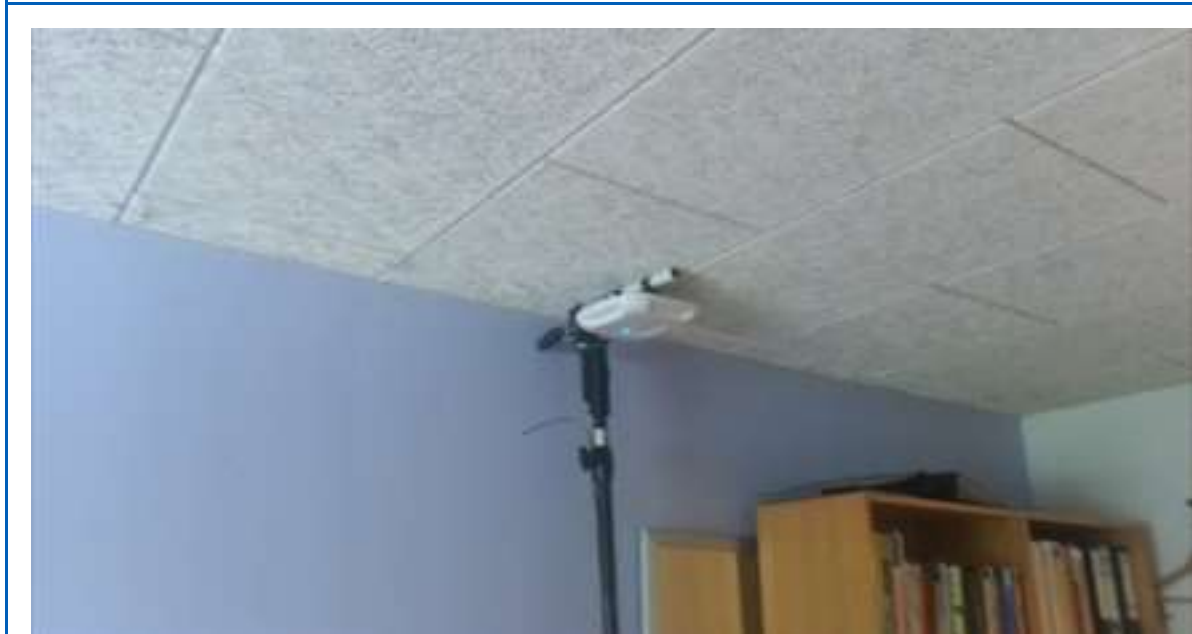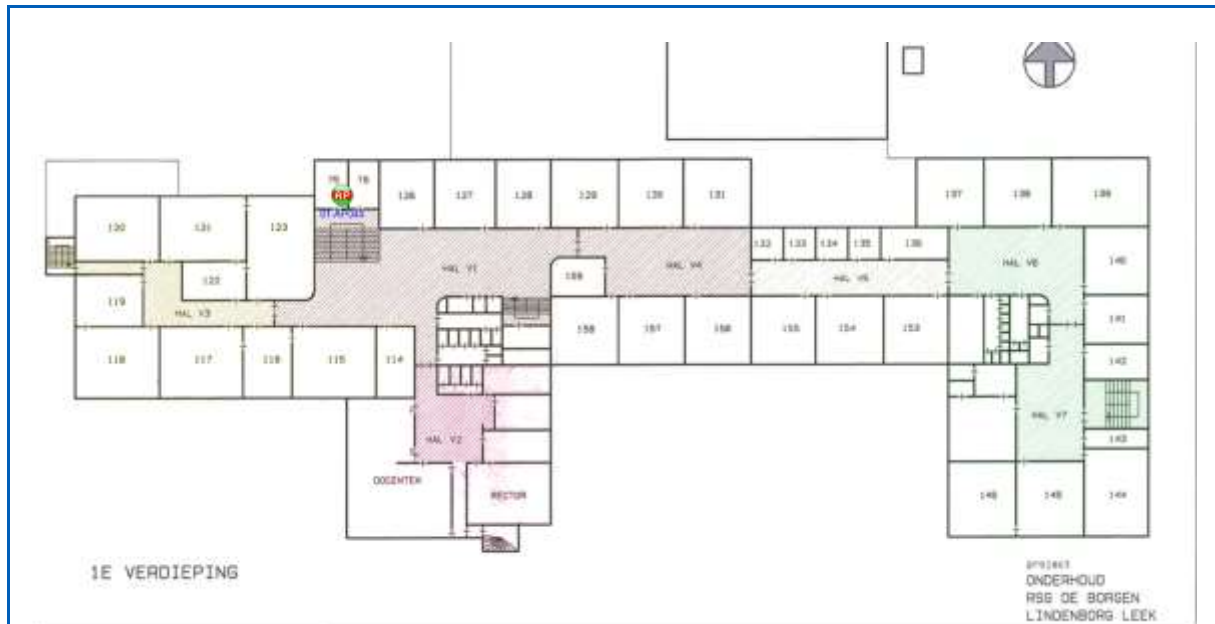

AP type AIR-CAP2802I-E-K9			
Access Point	Antenne:	Intern	Oriëntatie: Horizontaal
	Ruimte:	122	Hoogte: ± meter
	Opmerkingen:		

