




ZUIDGEVEL NIEUW

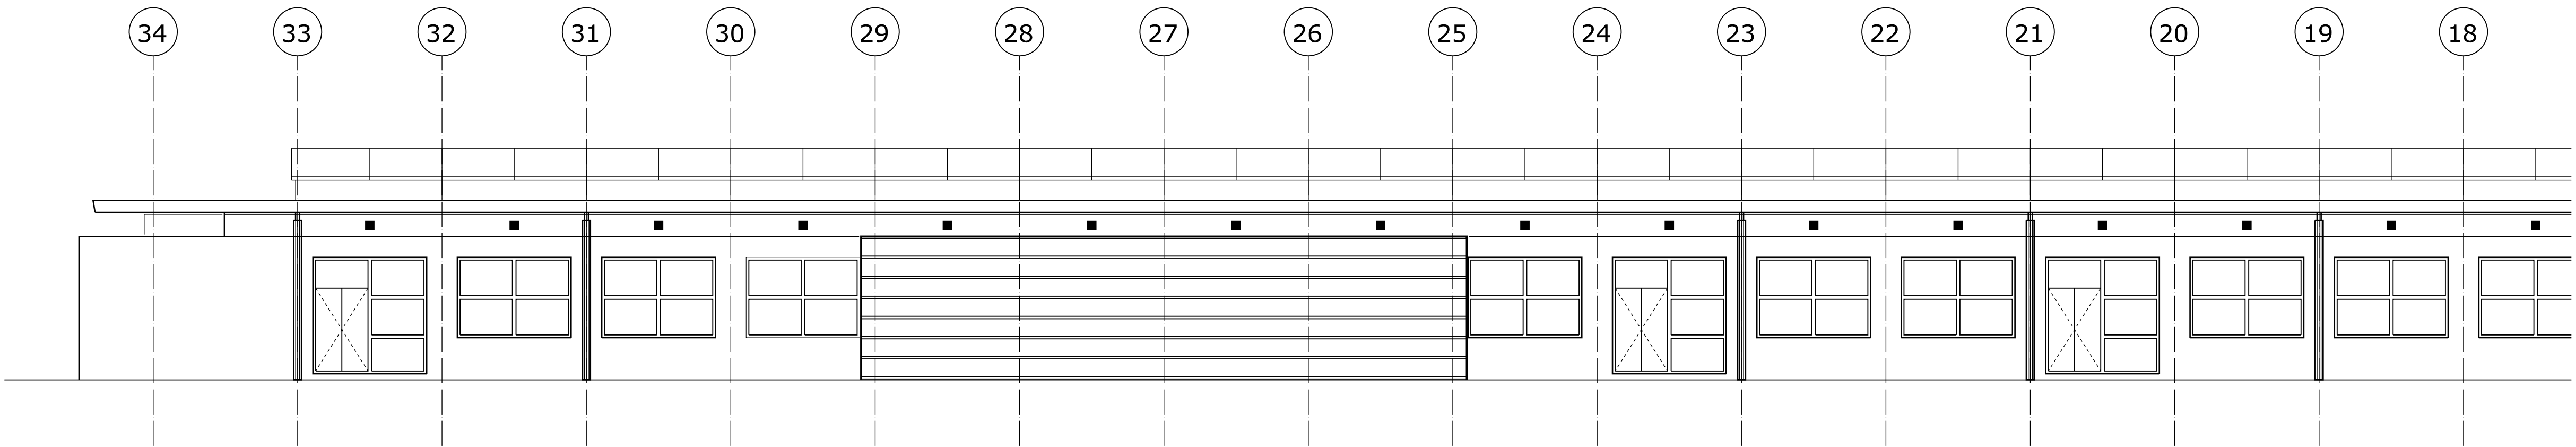

ZUIDGEVEL BESTAAND

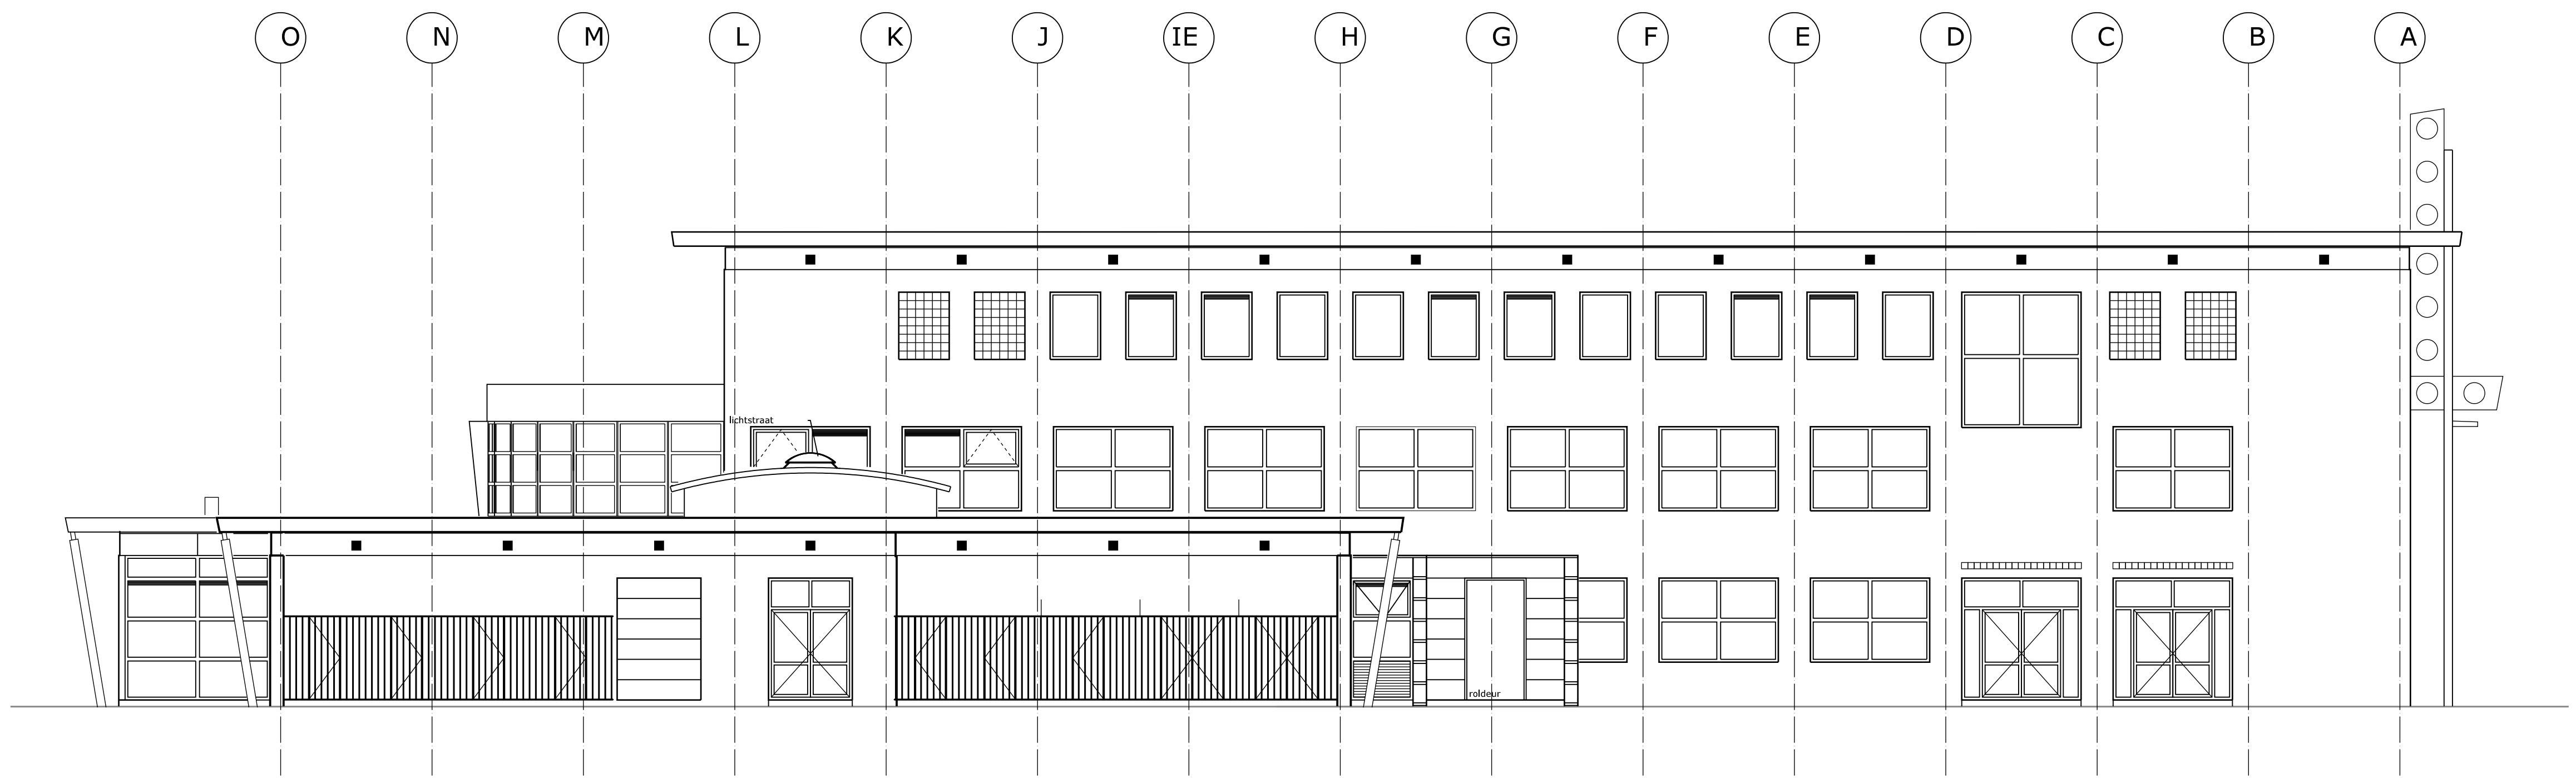

WESTGEVEL NIEUW

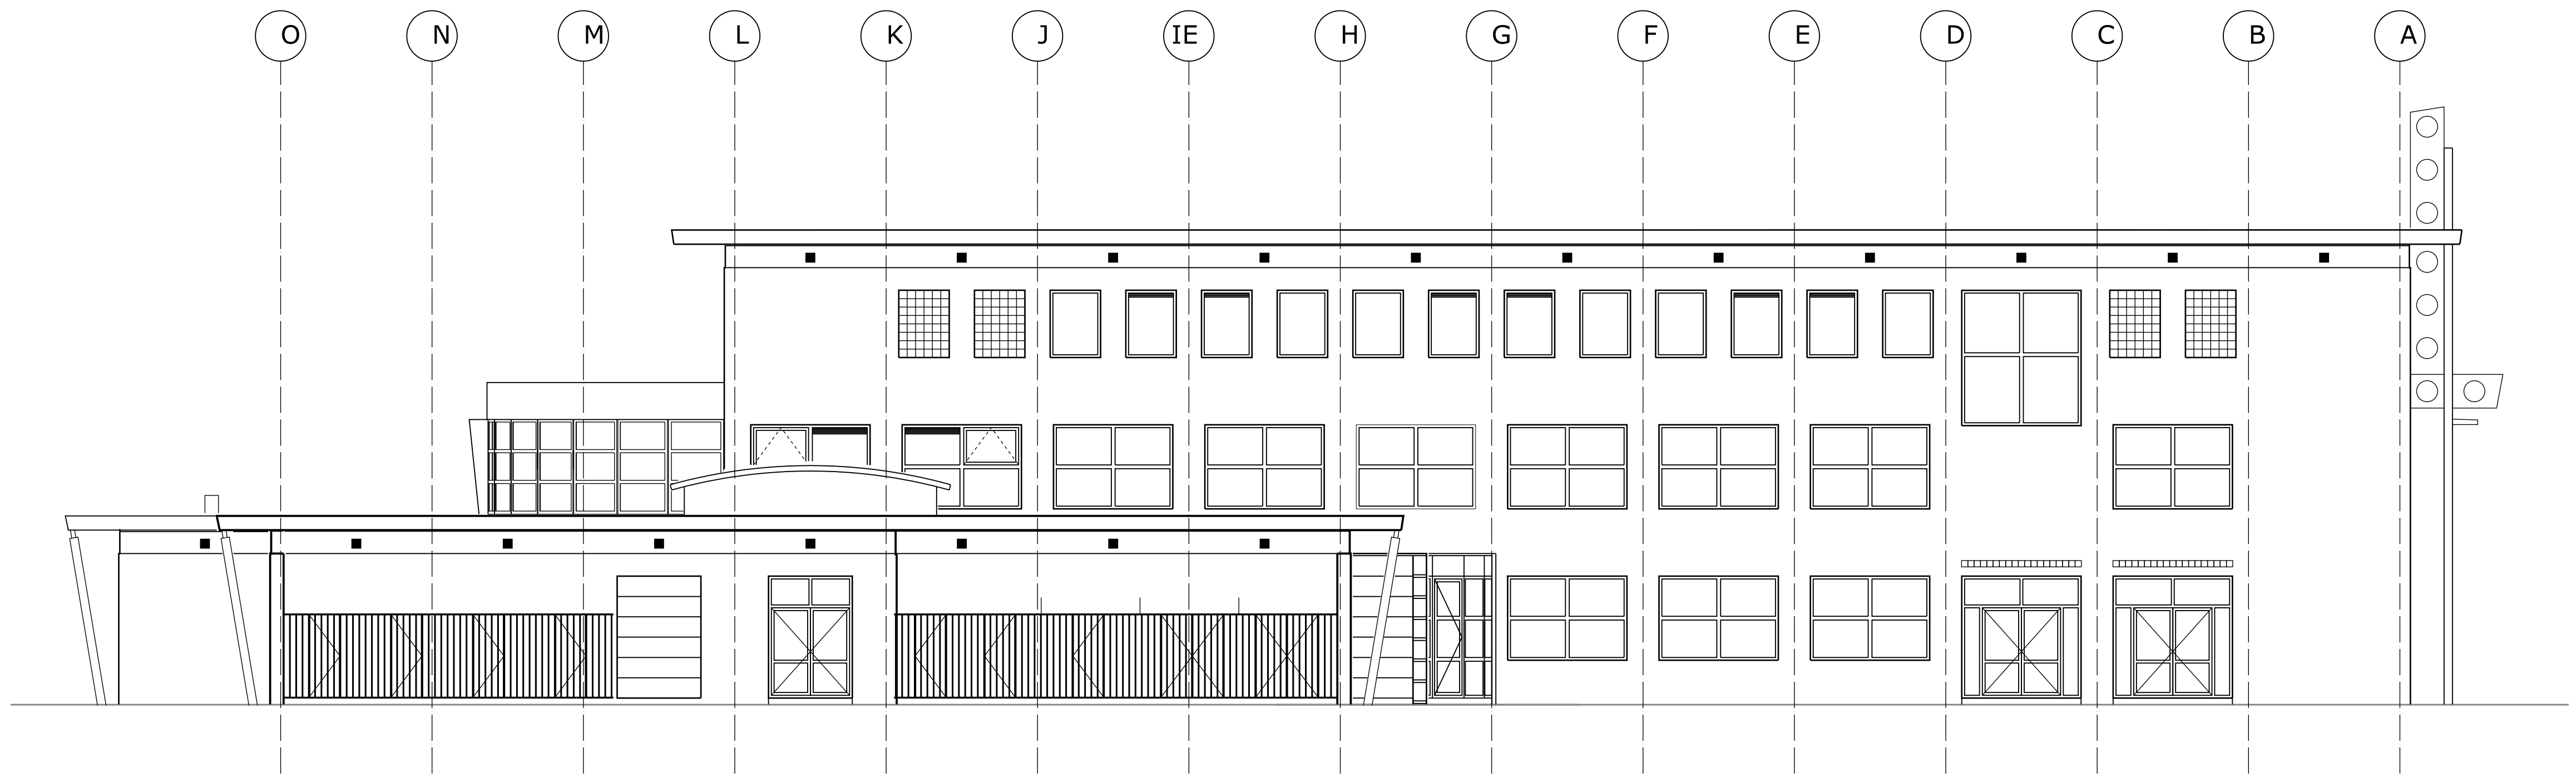

WESTGEVEL BESTAAND

WIJZIGINGEN			
WJZ	GET	DATA	OPMERKINGEN
A	MR	28-05-2001	ORIGINEEL
B			
C			
D			
E			
F			