
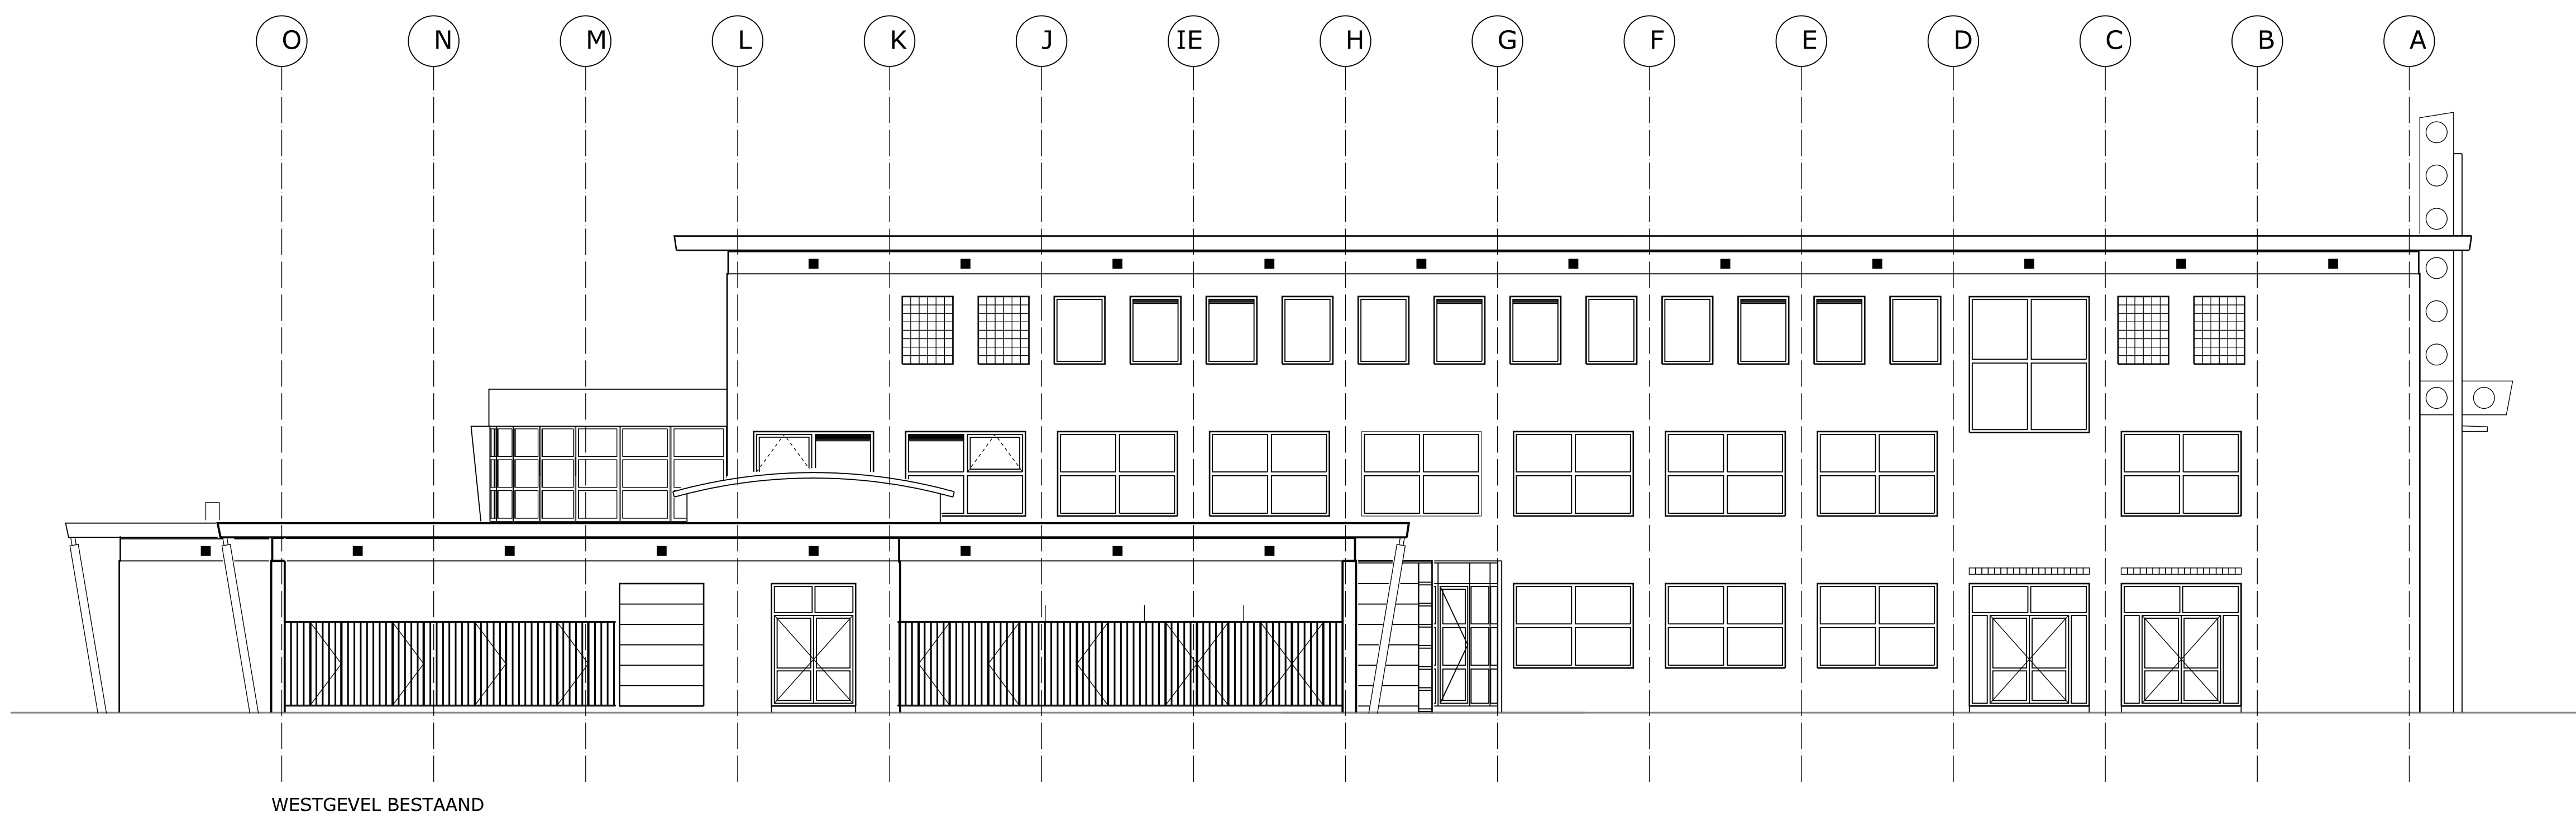


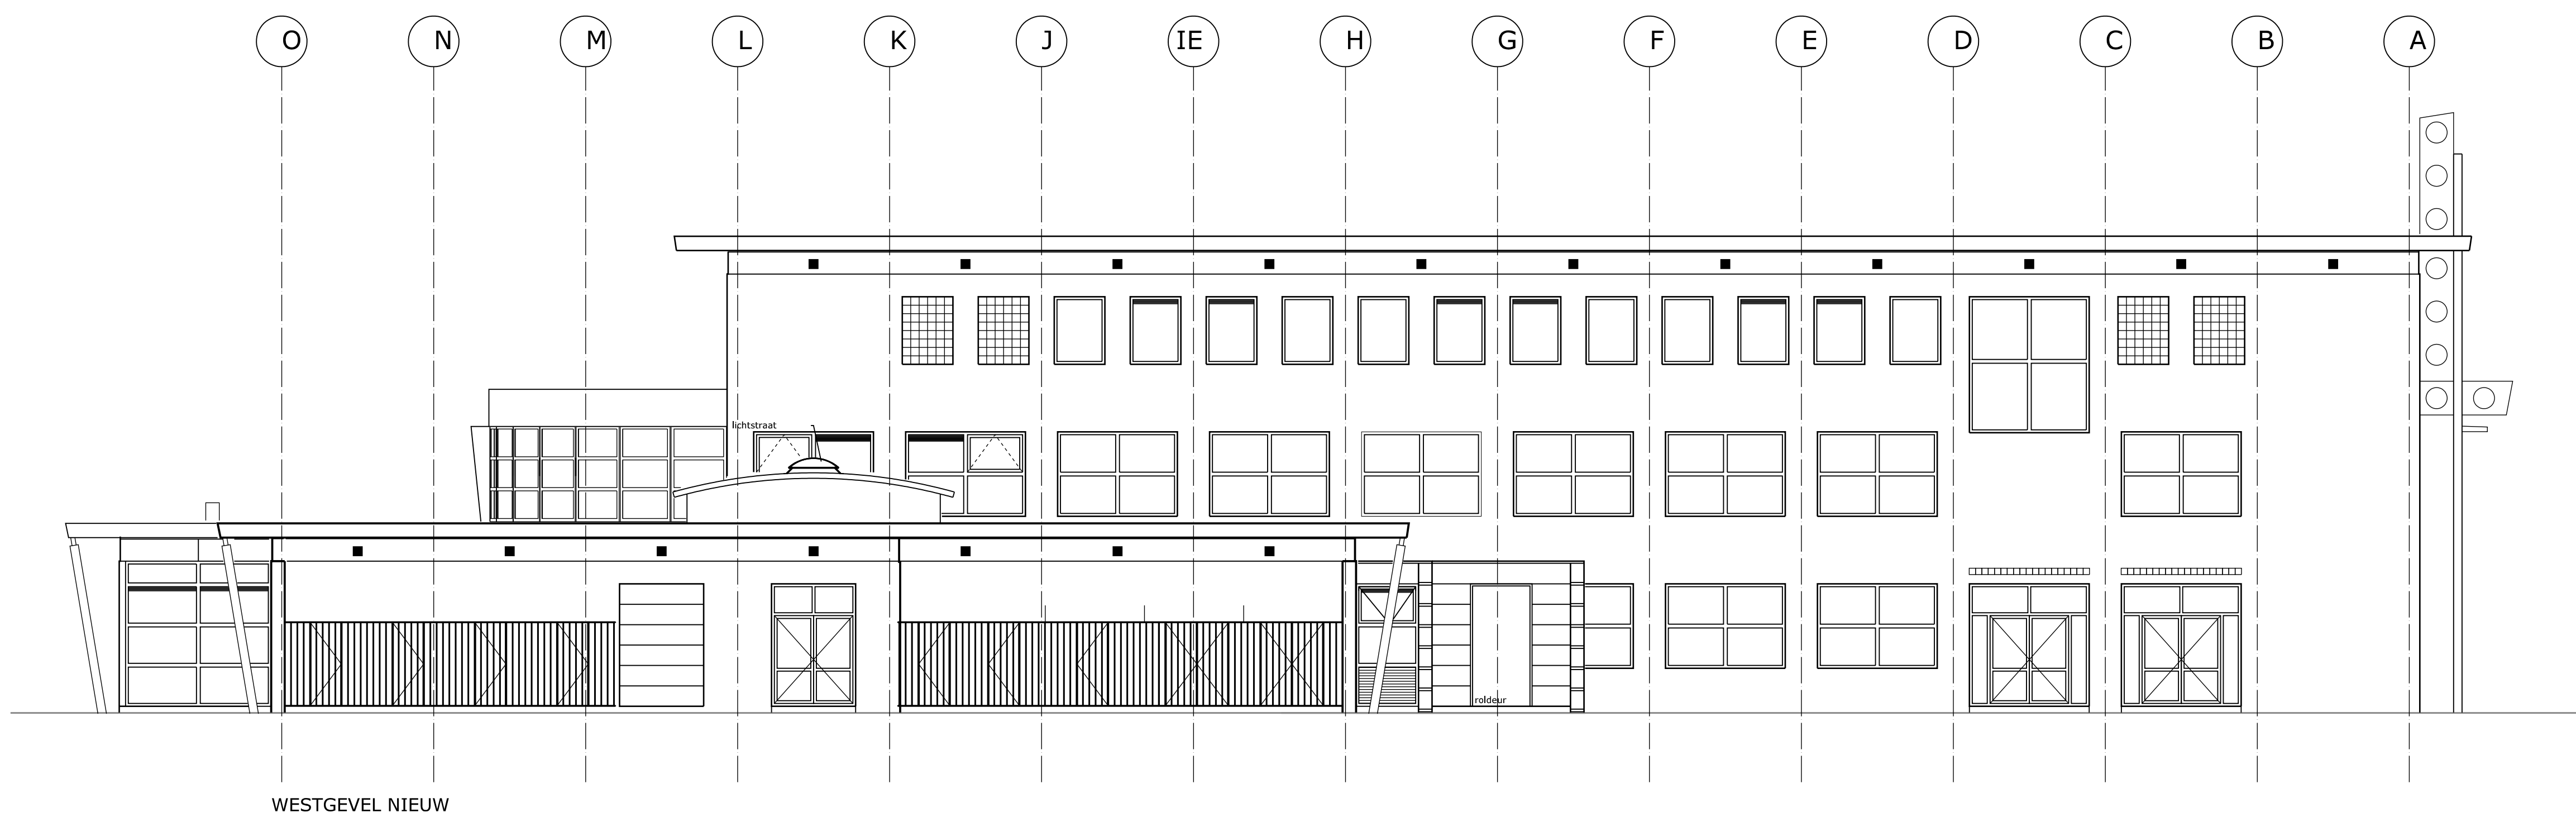

KLEIN architecten

Wijk: Oost
Adres: 9350 AE Leek
Telefoon: 050 24 24 24
E-mail: info@kleinarchitecten.nl

overzicht

project
AANPASSTING
WERKPLAATS
NIJENBORG
opdrachtgever
DE BORG
POSTBUS 208
9350 AE LEEK
ontwerper
GEVELS

REVISIE

formaat
A0
schaal
1:100
getekend
MR
getekend

datum
28-05-2001
projectnummer
20024
tekeningsnummer
R-03

WIJZIGINGEN			
WJZ	GET	DATA	OPMERKINGEN
A	MR	28-05-2001	ORIGINEEL
B			
C			
D			
E			
F			