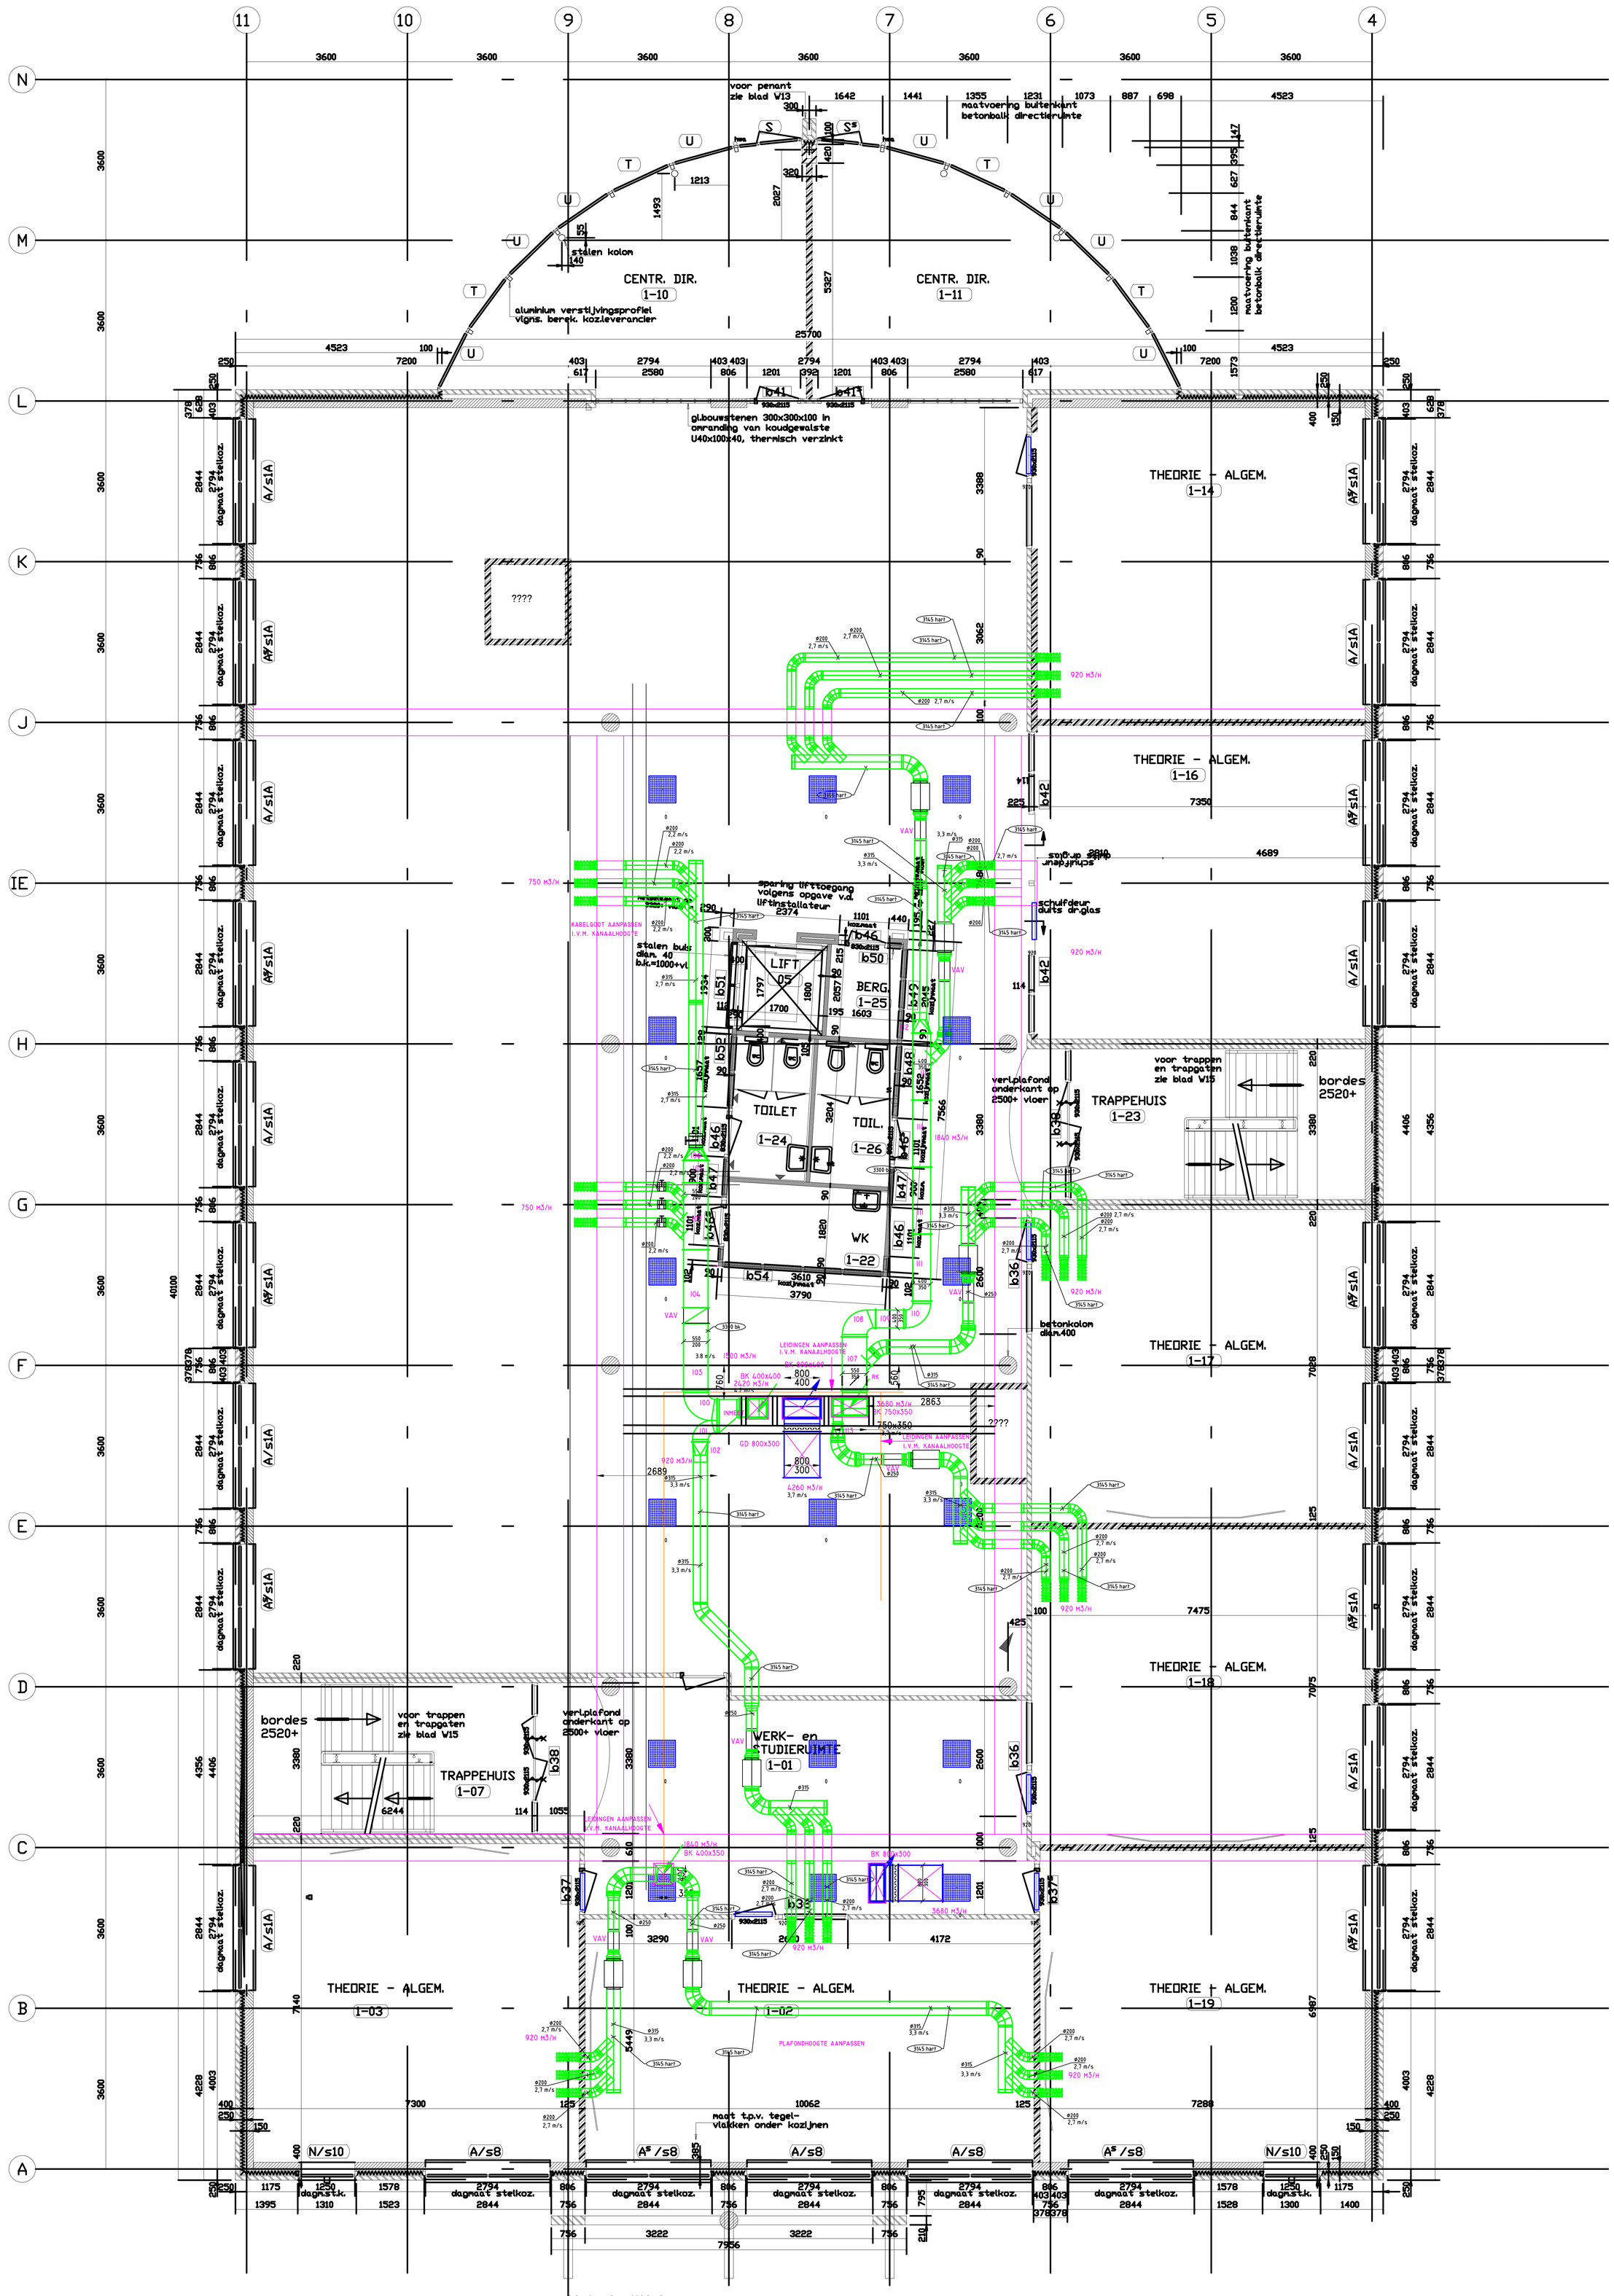

NIVEAU 1

Materiaallijst

Omschrijving	Afmetingen [mm]	Aantal	Art. nr. fabrikant	Leveringsprogramma	Lengte hulpstuk/appendage [mm]
Geluiddemper	800x300	1		Northair	1000
Geluiddemper	800x400	1		Northair	1000
Geperforeerd rooster	600x600	16		Waterloo	
Deurrooster	825x445	7		Waterloo	
Geluiddemper 50 mm, L=600	315	7	rond 315 L= 600	Northair	600
Jalouzieklep	800x300	1		Northair	121
Jalouzieklep	800x400	1		Northair	121
VAV-box WLMS	550x200	1	WLMS	Waterloo Valves	350
VAV/CAV-box WRS ROUND VAV	250	7	WRS-250	Waterloo Valves	420
Inbouwklep Regelklep	550x350	1		Northair	
Brandklep	750x200	1		Northair	
Brandklep	800x400	1		Northair	
Brandklep	750x350	1		Northair	
Brandklep	800x300	1		Northair	
Brandklep	400x350	1		Northair	

F	18-10-2016	JPB	Revisie
E	13-07-2016	JPB	Diverse aanpassingen
D	28-06-2016	JPB	Diverse aanpassingen
C	22-06-2016	JPB	Diverse aanpassingen
B	24-05-2016	JPB	Diverse aanpassingen
A	23-05-2016	JPB	Diverse aanpassingen

Projekt : NIJEBORG LEEK
NIVO I

Onderwerp : MECHANISCHE VENTILATIE

Xref installatie:
Xref bouwkundig:

NORTHAIR
Van 't Hoffstraat 9 - 9351VH - Leek Tel. (050) 5019900 Fax (050) 5019905
www.hollandventilatiegroep.nl - info@hollandventilatiegroep.nl

schaal : 1:50
formaat : A0
d.d. 18-05-2016
get.: J.P.B.
geo.: J.F.
paraaf :
projekt-no. : 0314
sub-no. :
Tekeningnummer
Mv-01