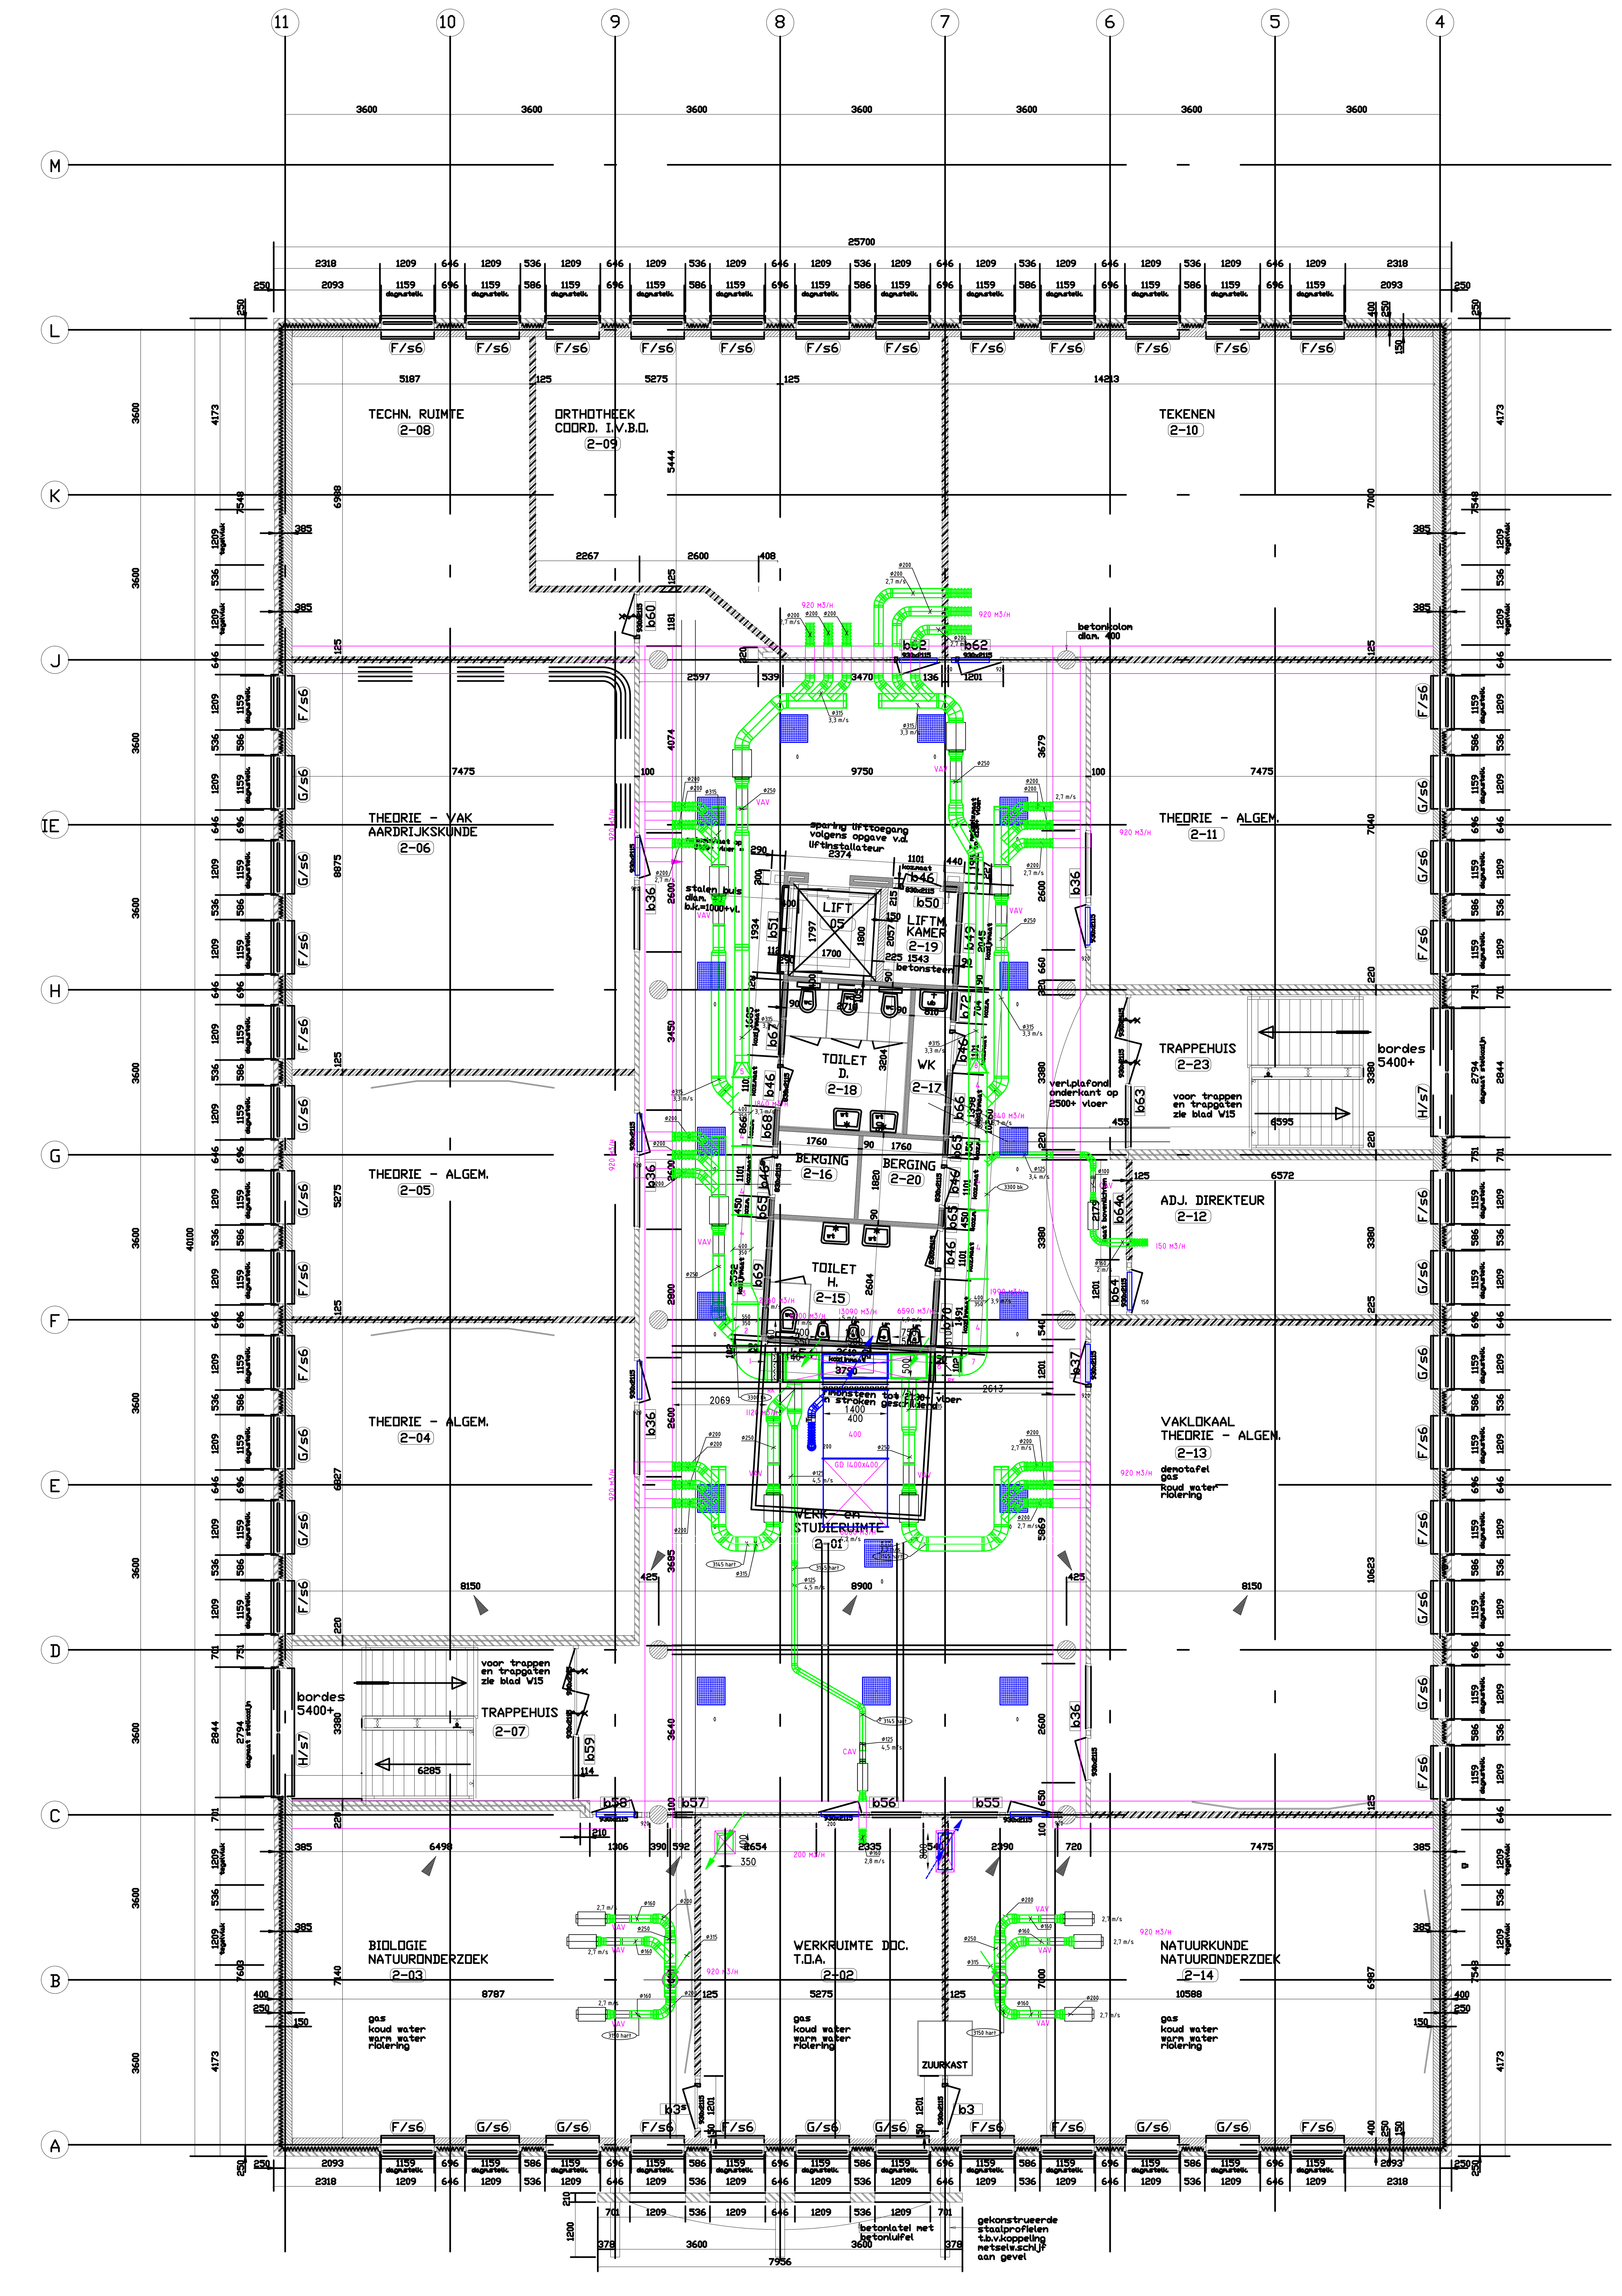

NIVEAU 2

Materiaallijst

Omschrijving	Afmetingen [mm]	Aantal	Art. nr. fabrikant	Leveringsprogramma	Lengte hulpstuk/appendage [mm]
Geperforeerd rooster	600x600	16		Waterloo	
Deurrooster	825x445	11		Waterloo	
Geluiddemper 50 mm, L=600	125	2	rond 125 L= 600	Northair	600
Geluiddemper 50 mm, L=600	200	6	rond 200 L= 600	Northair	600
Geluiddemper 50 mm, L=600	315	7	rond 315 L= 600	Northair	600
Jalouzieklep	1400x400	1		Northair	121
VAV/CAV-box WRS ROUND VAV	100	1	WRS-100	Waterloo Valves	320
VAV/CAV-box WRS ROUND VAV	125	1	WRS-125	Waterloo Valves	320
VAV/CAV-box WRS ROUND VAV	160	6	WRS-160	Waterloo Valves	320
VAV/CAV-box WRS ROUND VAV	250	7	WRS-250	Waterloo Valves	420
Inbouwklep Regelklep	400x350	1		Northair	
Inbouwklep Regelklep	550x350	1		Northair	

G	18-10-2016	JPB	Revisie
F	13-07-2016	JPB	Diverse aanpassingen
E	28-06-2016	JPB	Diverse aanpassingen
D	22-06-2016	JPB	Diverse aanpassingen
C	24-05-2016	JPB	Diverse aanpassingen
B	23-05-2016	JPB	Diverse aanpassingen
A	19-05-2016	JPB	Diverse aanpassingen

Projekt : NIJEBORG LEEK

NIVO 2

Onderwerp : MECHANISCHE VENTILATIE

Xref installatie:
Xref bouwkundig:

NORTHAIR

schaal : 1:50
projekt-no. : 0314
formaat : A0
sub-no. :
d.d. 18-05-2016
get.: J.P.B.
gec.: J.F.
paraaf :
Tekeningnummer Mv-02

Van 't Hoffstraat 9 - 9351VH - Leek Tel. (050) 5019900 Fax (050) 5019905
www.hollandventilatiegroep.nl - info@hollandventilatiegroep.nl