




systemplaraona

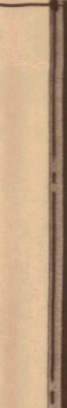

van de constructeur

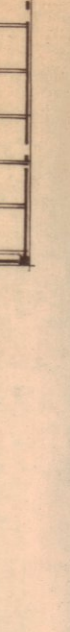

schrootjesplafond (als

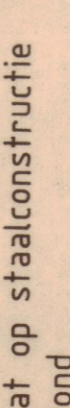

stijl op staalconstructie



de secretaris van Loek

veenkampenweg 32
7822 GT emmen
05910-11212

gatek. (gewijzigd d.d. 28-11-94)