



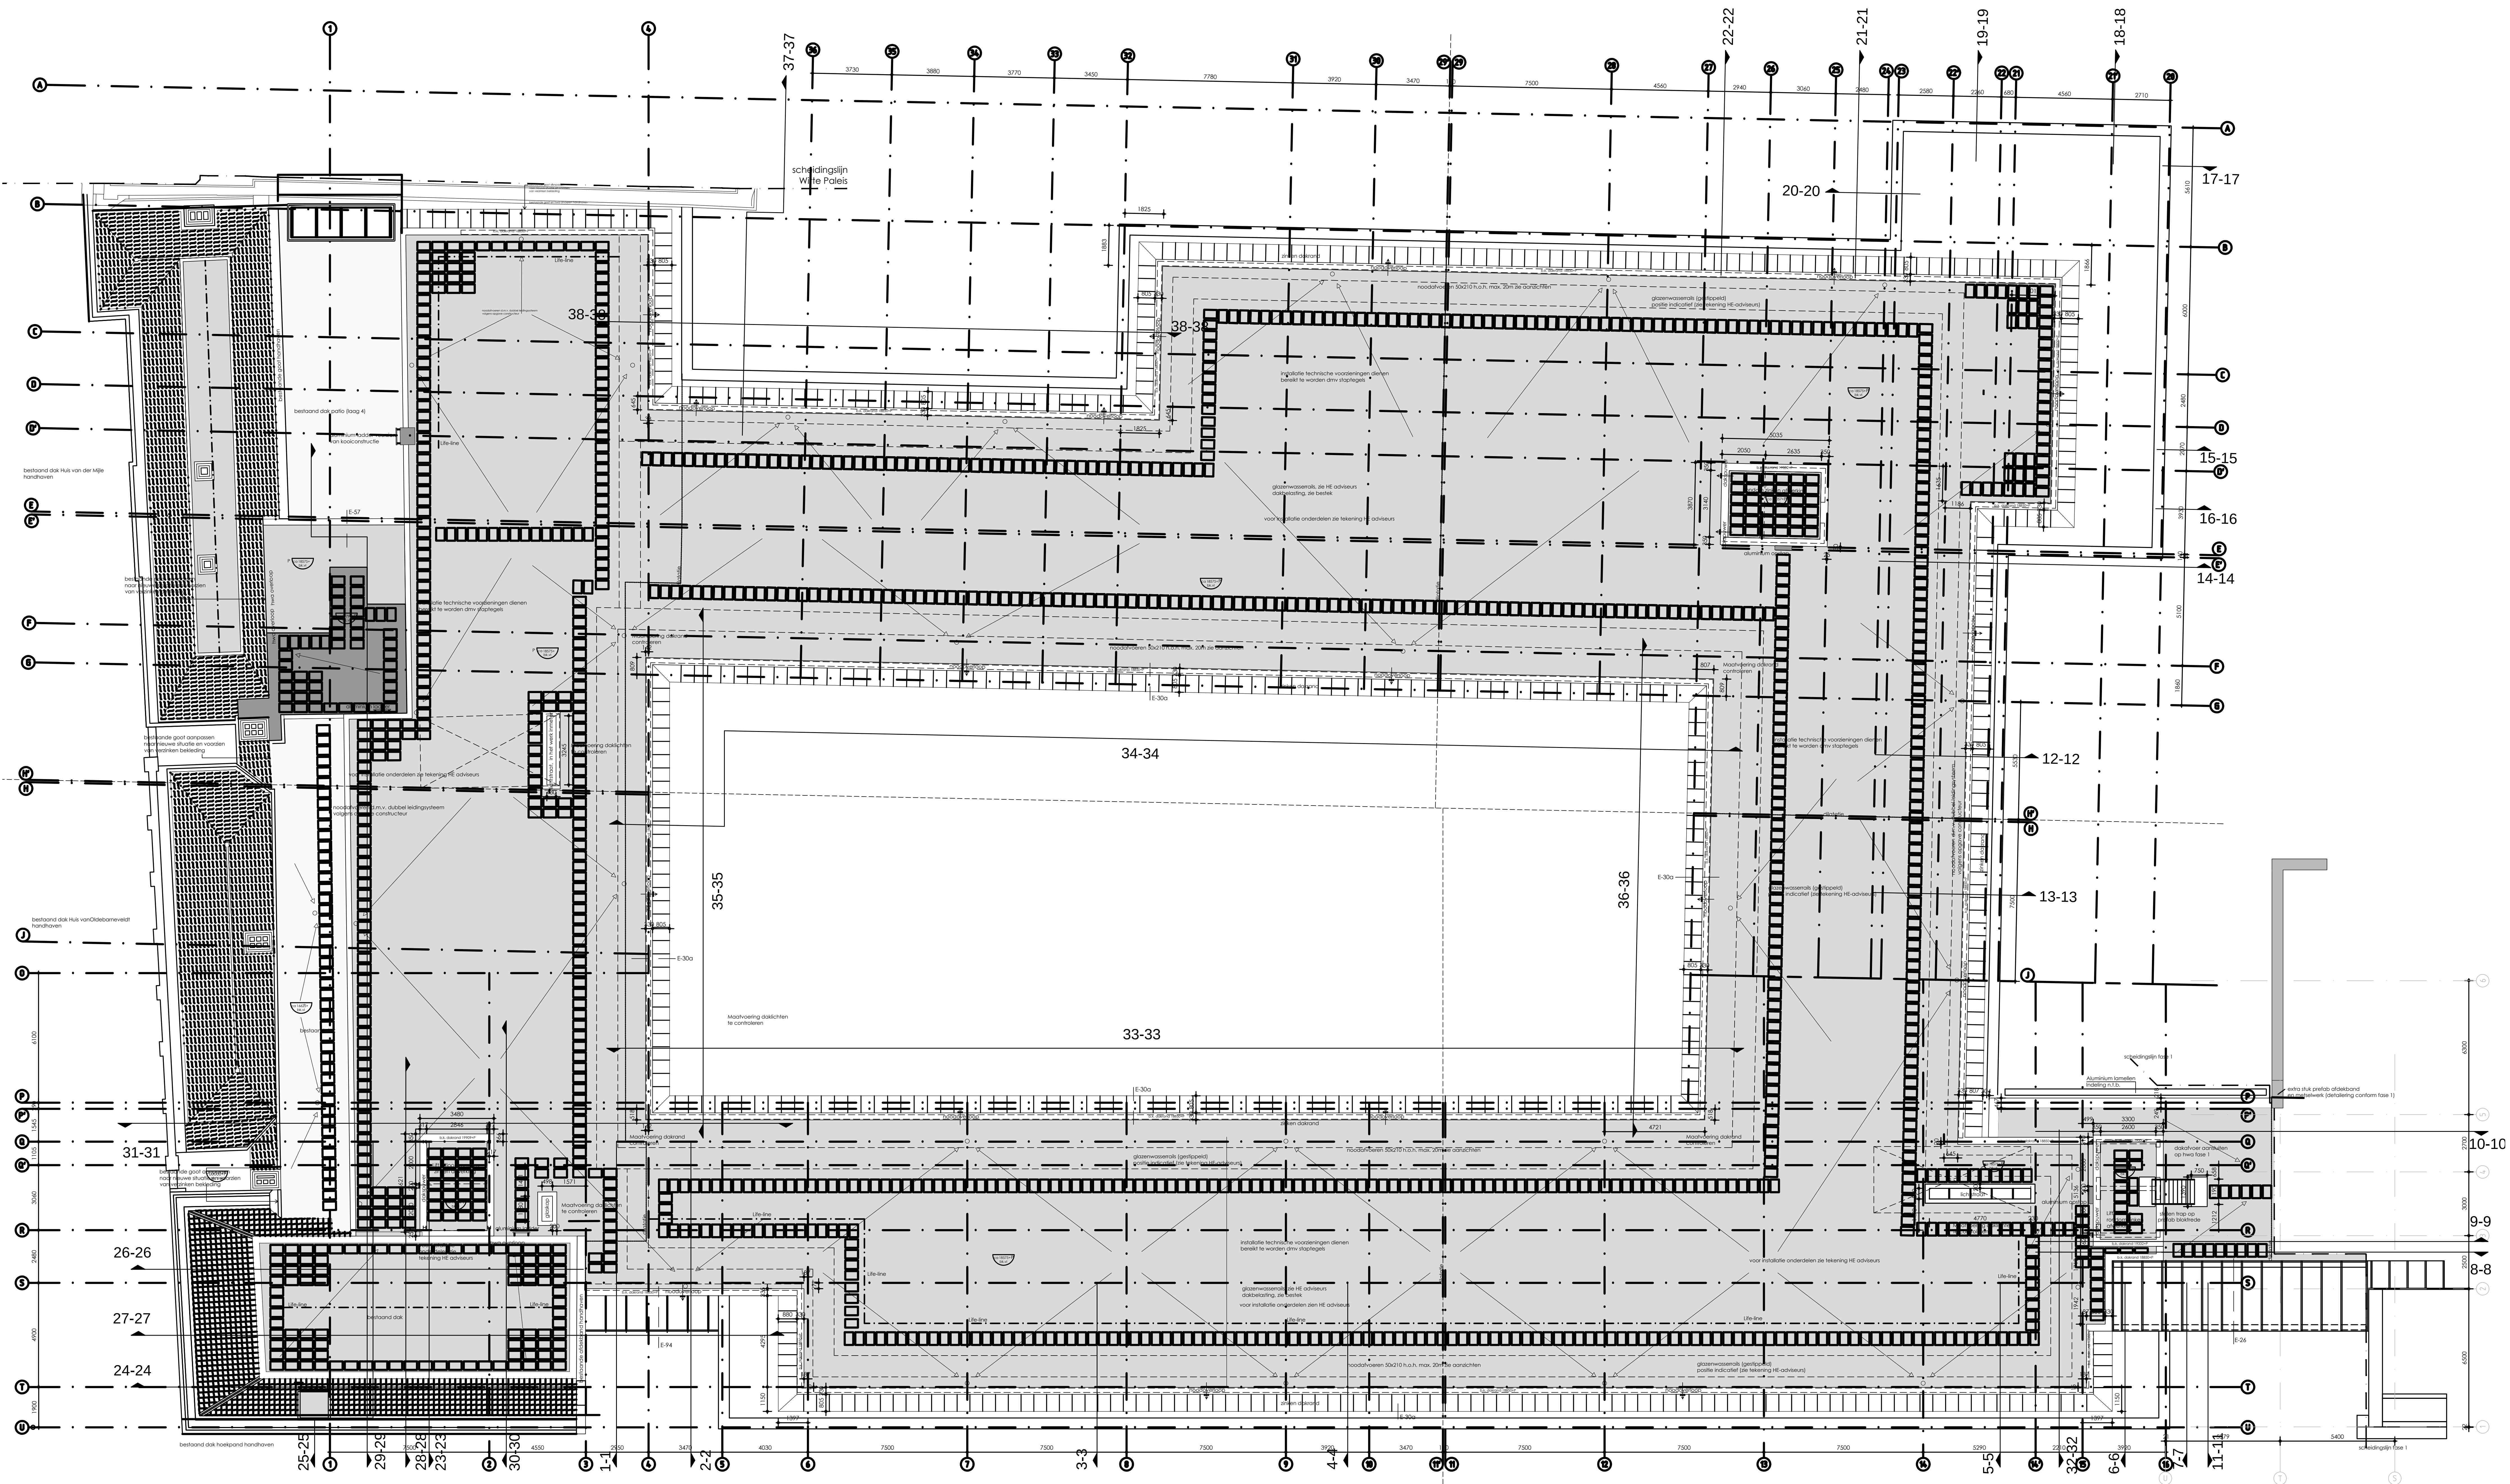

RENNVOOI

- bouwkundig
- gewapend beton
 - gewapend beton nieuw
 - prefab beton - bestaand
 - prefab beton - nieuw
 - kalkzandsteen metselwerk
 - metselwerk - bestaand
 - metselwerk - nieuw
 - gipsplatenwand voorzien van isolatie
 - houtskeletwand
 - natuursteen
 - nooduitgang bordje
 - brandslanghaspel 30 meter
 - WBDO 30min.
 - WBDO 60min.
 - zelfsluitende deur
 - zelfsluitende deur WBDO 30min, enkelzijdig
 - type covetoramkasting
 - bestaand vloerrooster
 - bestaande radiator

alle maten in het werk te controleren

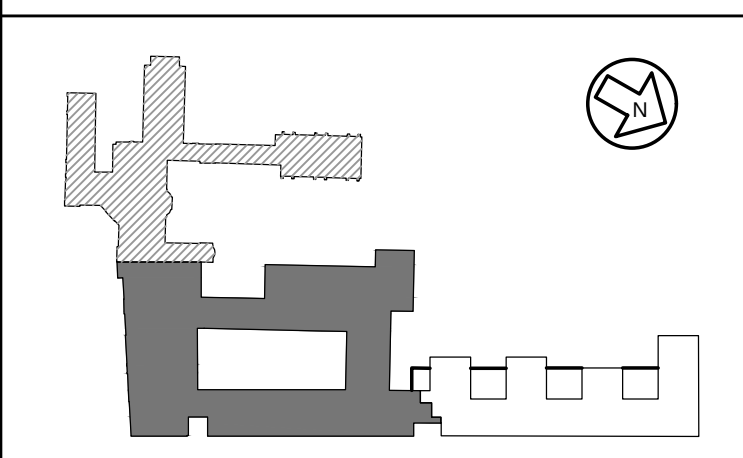

REVISIE

PROJECT	Uitbreiding & Renovatie Raad van State Den Haag		
OPDRACHTGEVER	VROM	Rijksgebouwendienst	
ONTWERPER	Parkstraat Plattelgrond Dak		
SCH. 1:100	AFM. AG+	ST5020 P-022	
SET. MN	SET. MN		
DAI. 27-10-08	D. 01-10-2010	H. -	
A. 20-11-08	E. -	I. -	
B. 18-06-09	F. -	J. -	
C. 18-02-10	G. -	K. -	
BESTAND: RVS Bouwvoorbereiding STAS020A-RV52			
MERKX GIROD			
