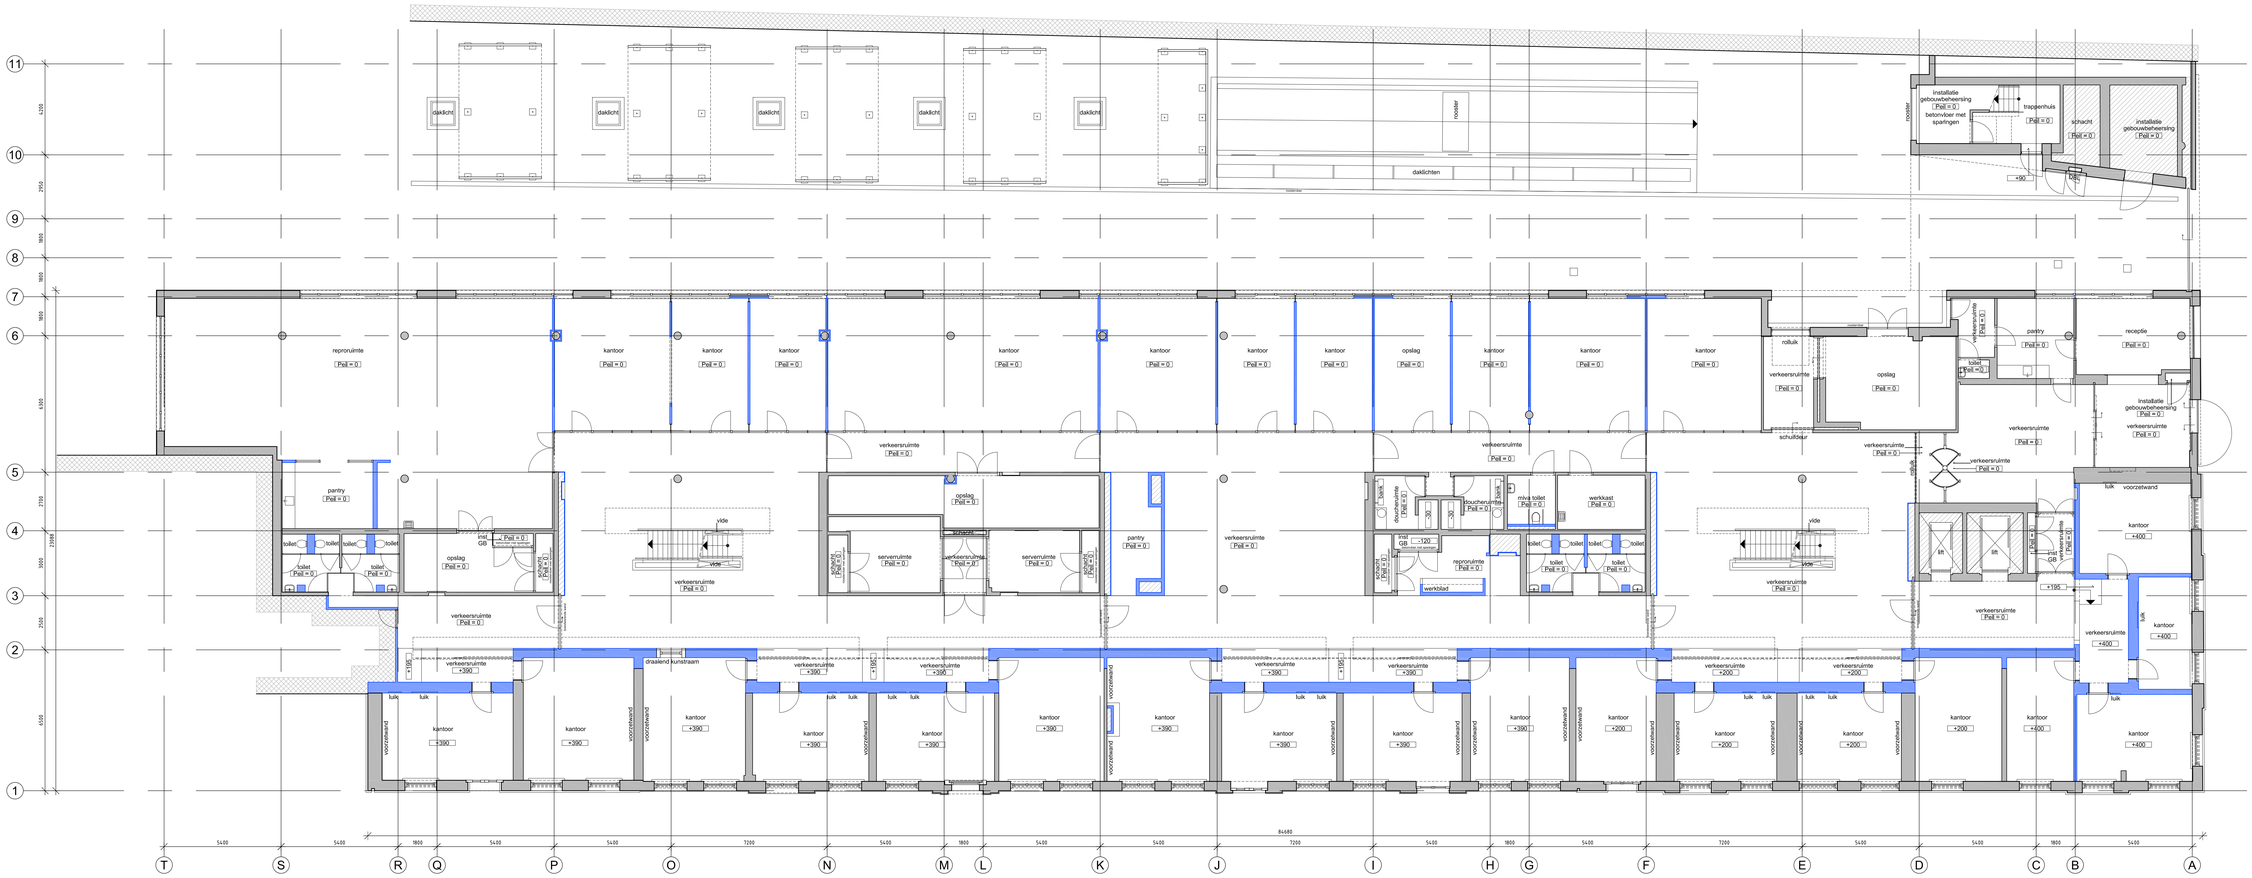

Renvooi

- niet toegankelijke ruimte
- geen exclusief gebruiksrecht Rgd
- BSH brandslanghaspel
- DBL droge blusleiding
- Inst installatie
- GB gebouwbeheersing

Rijksgebouwendienst
Ministerie van Binnenlandse Zaken en Koninkrijksrelaties

Omschrijving en adres van het werk

Kantoorruimte Raad van State

Oranjestraat 15 — 2514 JB 's-Gravenhage

Onderwerp
Plattegrond
Begane grond

Hierbij behoort tek.
Berekeningen
Akkoord
Formaat A0 — Schaal 1:100
Bouwdeel
Bouwlaag 00 — TS-nr. TS601628

Revisie 3 en 4 — Revisie 1 en 2
Getekend
Peildatum 02-03-2011

Adviseur / Leverancier / Tekenbureau
Kontek Engineering
Postbus 1018 / 2340 BA / Oegstgeest
T 071-5191100 / F 071-5154331

Opdrachtgever
RGD Directie Beheer
Postbus 20952
2500 EZ Den Haag

TS-subc.	Dlipl.	Bladnummer	Subcode
_	B	002	_

Werk directory:<dir> DWG-file:<dwg>