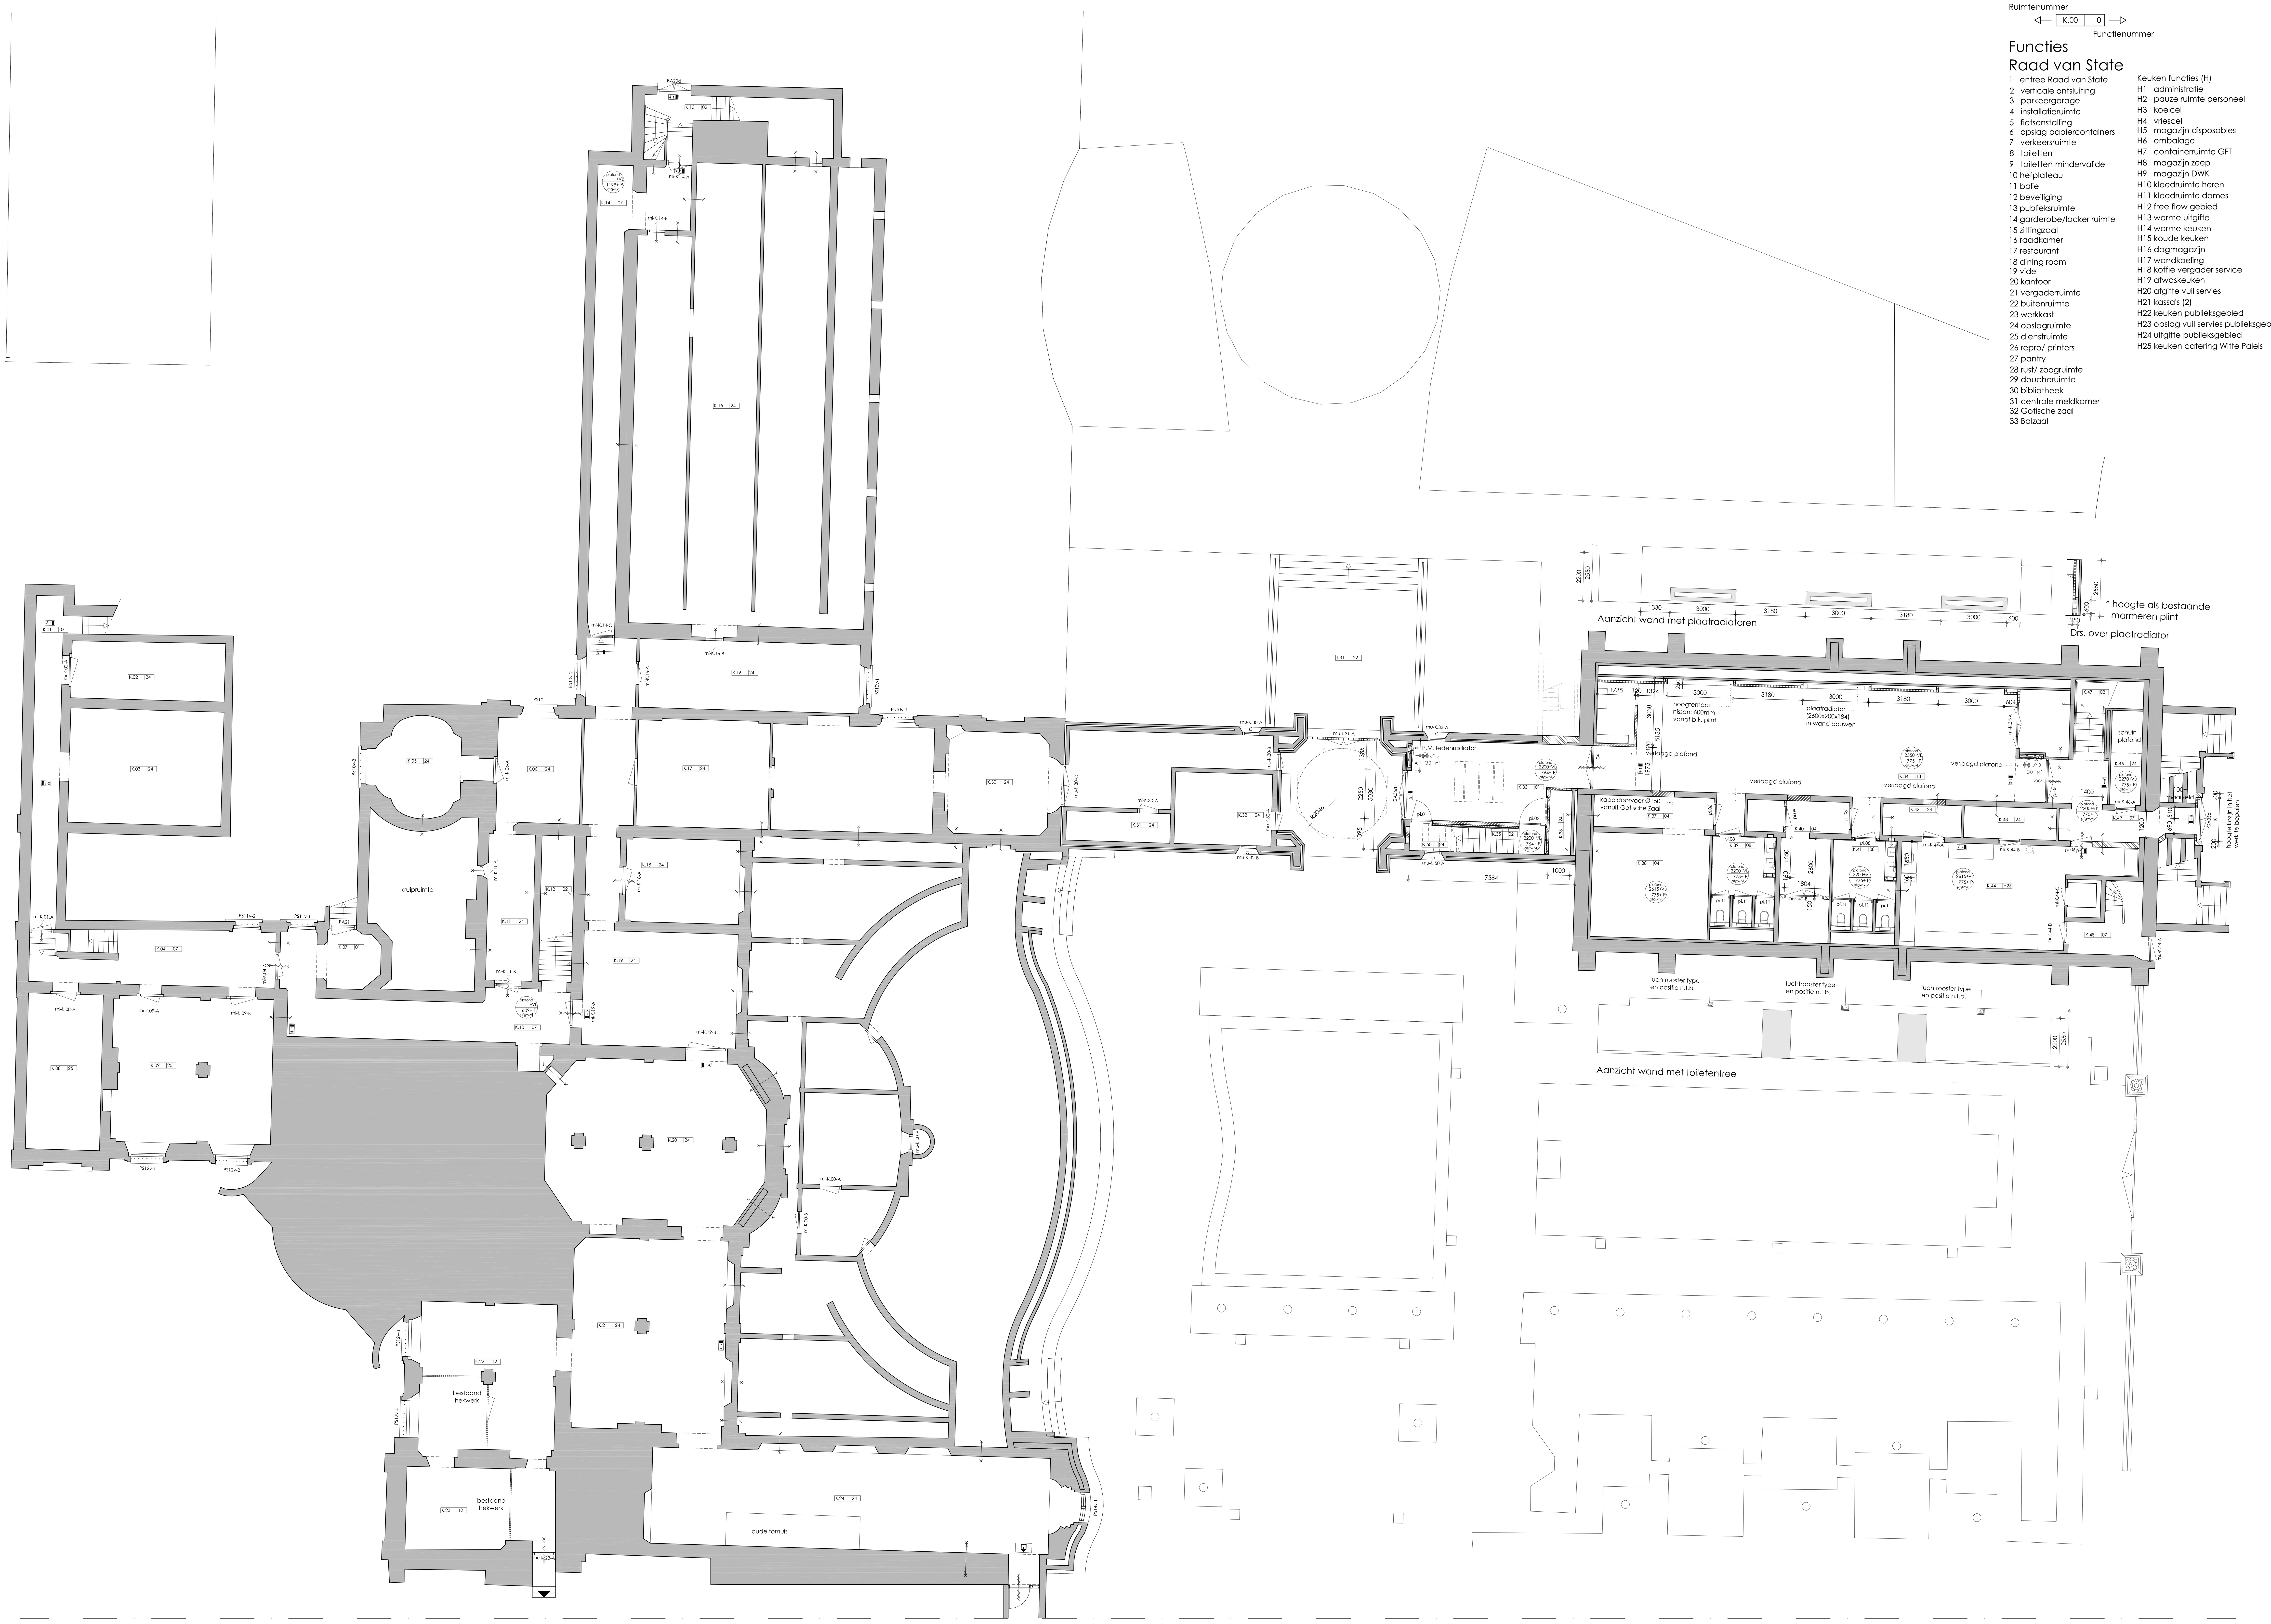

Ruimtenummer

K.00 | 0

Functienummer

Functies
Raad van State

1 entree Raad van State
2 verticale ontsluiting
3 parkeergarage
4 installatieruimte
5 fietsenstalling
6 opslag papiercontainers
7 verkeersruimte
8 toiletten
9 toiletten mindervalide
10 hefplateau
11 balie
12 beveiliging
13 publieksruimte
14 garderobe/locker ruimte
15 zittingzaal
16 raadkamer
17 restaurant
18 dining room
19 vide
20 kantoor
21 vergaderruimte
22 buitenruimte
23 werkkast
24 opslagruimte
25 dienstruimte
26 repro/ printers
27 pantry
28 rust/ zoogruimte
29 doucheruimte
30 bibliotheek
31 centrale meldkamer
32 Gotische zaal
33 Balzaal

Keuken functies (H)
H1 administratie
H2 pauze ruimte personeel
H3 koelcel
H4 vriescel
H5 magazijn disposables
H6 embalage
H7 containerruimte GFT
H8 magazijn zeep
H9 magazijn DWK
H10 kleedruimte heren
H11 kleedruimte dames
H12 free flow gebied
H13 warme uitgifte
H14 warme keuken
H15 koude keuken
H16 dagmagazijn
H17 wandkoeling
H18 koffie vergader service
H19 afwaskeuken
H20 afgifte vuil servies
H21 kassa's (2)
H22 keuken publieksgebied
H23 opslag vuil servies publieksgebied
H24 uitgifte publieksgebied
H25 keuken catering Witte Paleis

RENVOOI
bouwkundig

- wanden bestaand
- nieuw metselwerk gevel
- wanden nieuw
- nieuwe voorzetwand
- nooduitgang bordje
- brandslanghaspel 30 meter
- WBDBO 30min.
- WBDBO 60min.
- zelfsluitende deur
- zelfsluitende deur WBDBO 30min. enkelzijdig
- nr. type convectoromkasting
- bouwkundige ingrepen
- B bestaand vloerrooster.
- bestaande radiator te vervangen.
- kozijn merk

alle maten in het werk te controleren

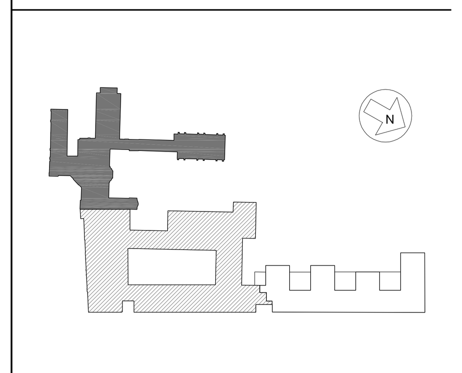

REVISIE

PROJECT	Uitbreiding & Renovatie Raad van State fase 2 Den Haag
OPDRACHTG.	VROM Rijksgebouwendienst Directie Projecten POSTBUS 20952 / IPC 410 2500 EZ Den Haag
ONDERWERP	Witte Paleis Nieuwe situatie Laag 0

SCH.	1:100	STA5020		MON.150	
AFM.	A0				
GET.	DvdL				
GEZ.	–				
DAT.	10–10–2010	D	–	H	–
A	–	E	–	I	–
B	–	F	–	J	–
C	–	G	–	K	–

BESTAND: \Interieur\Revisie\STA5020–MON.150

MERKX GIROD
MERKX + GIROD BV ARCHITECTEN BNI BNA – GIETERSTRAAT 23 – 1015 HB AMSTERDAM
TELEFOON *.31.(0)20.5230052 FAX *.31.(0)20.6201329 E-MAIL ARCH@MERKX–GIROD.NL