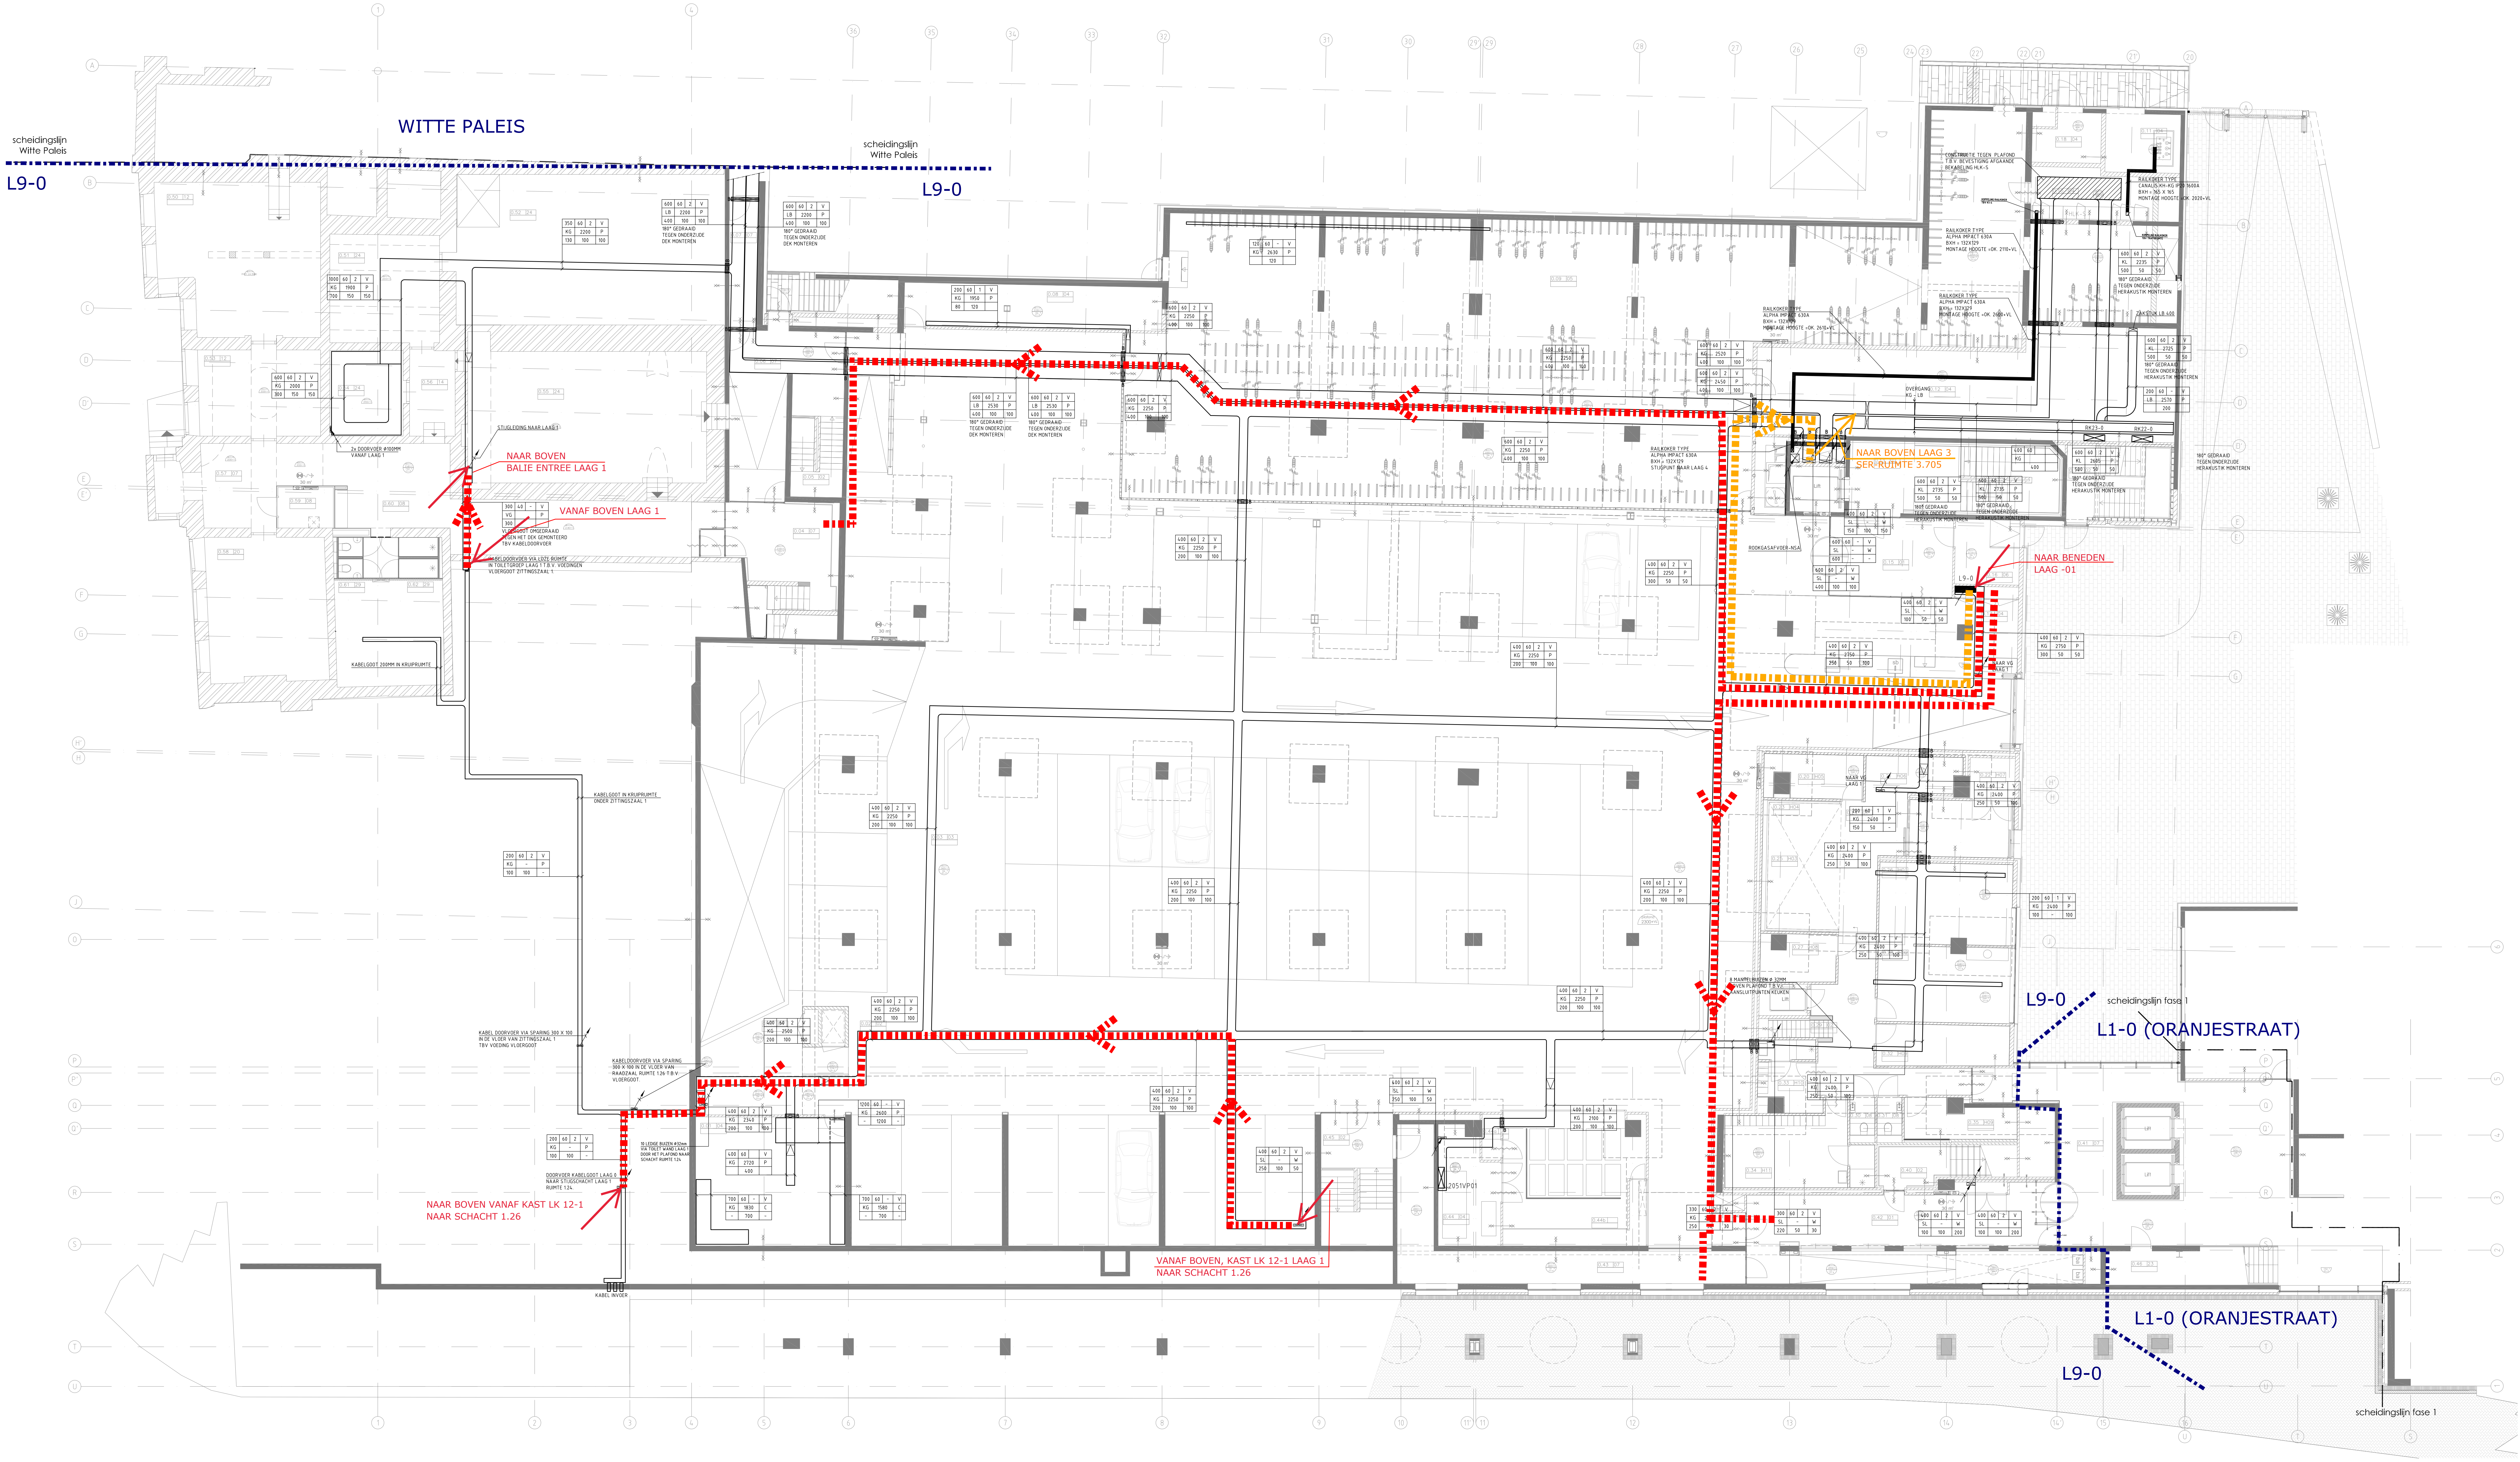
WITTE PALEIS
scheidingslijn Witte Paleis
L9-0
scheidingslijn Witte Paleis
L9-0
NAAR BOVEN BALIE ENTREE LAAG 1
VANAF BOVEN LAAG 1
STIJGLEIDING NAAR LAAG 1
2x DOORVOER Ø100MM VANAF LAAG 1
VLOERGOOT OMGEDRAAID TEGEN HET DEK GEMONTEERD TBV KABELDOORVOER
KABELDOORVOER VIA LOZE RUIMTE IN TOILETGROEP LAAG 1 T.B.V. VOEDINGEN VLOERGOOT ZITTINGSZAAL 1.
KABELGOOT 200MM IN KRUIPRUIMTE
KABELGOOT IN KRUIPRUIMTE ONDER ZITTINGSZAAL 1
180° GEDRAAID TEGEN ONDERZIJDE DEK MONTEREN
RAILKOKER TYPE ALPHA IMPACT 630A BXH = 132X129 MONTAGE HOOGTE =OK. 2610+VL
RAILKOKER TYPE ALPHA IMPACT 630A BXH = 132X129 STIJGPUNT NAAR LAAG 4
CONSTRUCTIE TEGEN PLAFOND T.B.V. BEVESTIGING AFGAANDE BEKABELING HLK-S
RAILKOKER TYPE CANALIS KH-KG IP20 1600A BXH = 165 X 165 MONTAGE HOOGTE =OK. 2020+VL
RAILKOKER TYPE ALPHA IMPACT 630A BXH = 132X129 MONTAGE HOOGTE =OK. 2110+VL
RAILKOKER TYPE ALPHA IMPACT 630A BXH = 132X129 MONTAGE HOOGTE =OK. 2600+VL
ZAKSTUK LB 400
180° GEDRAAID TEGEN ONDERZIJDE HERAKUSTIK MONTEREN
OVERGANG KG - LB
RK23-0
RK22-0
NAAR BOVEN LAAG 3 SER-RUIMTE 3.705
ROOKGASAFVOER-NSA
NAAR BENEDEN LAAG -01
L9-0
NAAR VG LAAG 1
8 MANTELBUIZEN Ø 32MM BOVEN PLAFOND T.B.V. AANSLUITPUNTEN KEUKEN
KABEL DOORVOER VIA SPARING 300 X 100 IN DE VLOER VAN ZITTINGSZAAL 1 TBV VOEDING VLOERGOOT
KABELDOORVOER VIA SPARING 300 X 100 IN DE VLOER VAN RAADZAAL RUIMTE 1.26 T.B.V. VLOERGOOT.
10 LEDIGE BUIZEN Ø32mm VIA TOILET WAND LAAG 1 DOOR HET PLAFOND NAAR SCHACHT RUIMTE 1.24
DOORVOER KABELGOOT LAAG 0 NAAR STIJGSCHACHT LAAG 1 RUIMTE 1.24.
NAAR BOVEN VANAF KAST LK 12-1 NAAR SCHACHT 1.26
KABEL INVOER
VANAF BOVEN, KAST LK 12-1 LAAG 1 NAAR SCHACHT 1.26
2051VP01
L9-0
scheidingslijn fase 1
L1-0 (ORANJESTRAAT)
L1-0 (ORANJESTRAAT)
L9-0
scheidingslijn fase 1
Lift
Lift

RENVOOI SYMBOLENVERKLARING			
───	KABELGOOT / LADDERBAAN	╱	STIJGLEIDING
- - - -	WANDGOOT	╱	DOORGAAND STIJGLEIDING
▨	VLOERGOOT		
▭ B	BRANDSCHEIDING	╱	DOORGAAND ZAKLEIDING
▷	STIJGSTUK / VERVALSTUK		
⊠	KABELGOOT VERTICAAL NAAR BOVEN GAAND		
⊠	KABELGOOT VERTICAAL VAN BENEDEN KOMEND		
VP	VLOERPOT		
╱	ZAKLEIDING		

🟥	ROUTE DALI-STUURKABEL DOOR WANDEN (GEEN BST14i2 MEEGENOMEN)
🟧	ROUTE DATAKABEL DOOR WANDEN

Verklaring kabelgootvlag

330	60	2	V
KG	2700		P
100	70		160

1	2	3	4
5	6		7
8	9		10

1 Breedte goot
2 Hoogte goot
3 Aantal scheidingsschotten
4 Uitvoering
5 Soort
6 Hoogte onderkant goot
7 Bevestiging
8 Compartiment sterkstroom
9 Com[partiment zwakstroom
10 Compartiment data

1	B	Breedte goot
2	H	Hoogte goot
3	S	Scheidingsprofiel
4	V	Verzinkt
	G	Gelakt
	K	Kunststof
	A	Aluminium
	R	Roestvrijstaal
	T	Therminal verzinkt
5	DG	Draadgoot
	KG	Kabelgoot
	KL	Kabelladder
	WG	Wandgoot
	PG	Plintgoot
	ST	Stijggoot
	SL	Stijgladder
	VL	Vloergoot
	FB	Functiebehoud
6	1600	Vanuit afg. vloer
	1600-	Vanuit peil
7	C	Console
	P	Pendel
	W	Wandmontage
	VL	Op vloer of in vloer
8	100	Breedte compartiment
9	70	Breedte compartiment
10	100	Breedte compartiment

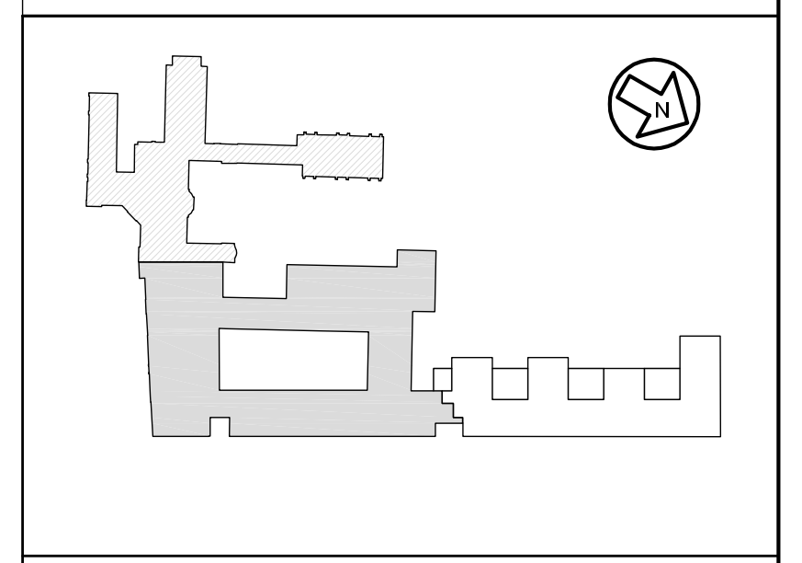

REVISIE
Datum: 20-04-2012
Object nr: OR600721

REVISIE
PAR.: DATUM:

BOUWKUNDIG ONDERLEGGER DWG FILE :Xref-ST5020 P-024 Laag 0 d.d: 01-10-'10

VROM Rijksgebouwendienst

Opdrachtgever
Directie projecten
Koningin Julianalaan 2
2595 AA den Haag

Omschrijving en adres van het werk
Renovatie Raad van State fase 2
Raad van State
Den Haag

Onderwerp
KABELWEGEN
LAAG 0

Hierbij behoort tek.	-		
Berekeningen	-		
Akkoord	-		
Formaat	A0+	Schaal	1:100
Getekend	MZ	Datum	20-04-2012
Bouwdeel	S	OR nr.	600721
Bouwlaag	0	Projectnr.	252020
Discipl. E	Fase R	Bladnummer E-61300-S-0	Subcode

Adviseur
Huygen Elwako Raadgevende Ingenieurs b.v. | Lid ONRI Oostplein 415 | Postbus 42503 | 3006 DA Rotterdam tel. 010 - 411 61 25 | fax 010 - 4119200 info@he-adviseurs.nl | www.he-adviseurs.nl
ADVISEURS

Installateur
Breijer Elektrotechniek
Geyssendorfferweg 5 - 3088 GJ Rotterdam
Postbus 51027 - 3007 GA Rotterdam
Telefoon 010-297 65 30
Fax 010-297 65 78

Gewijzigd

Werk directory OR600721/ E. Elektrotechnische installaties / 2.2
DWG-file E-61300-S-0