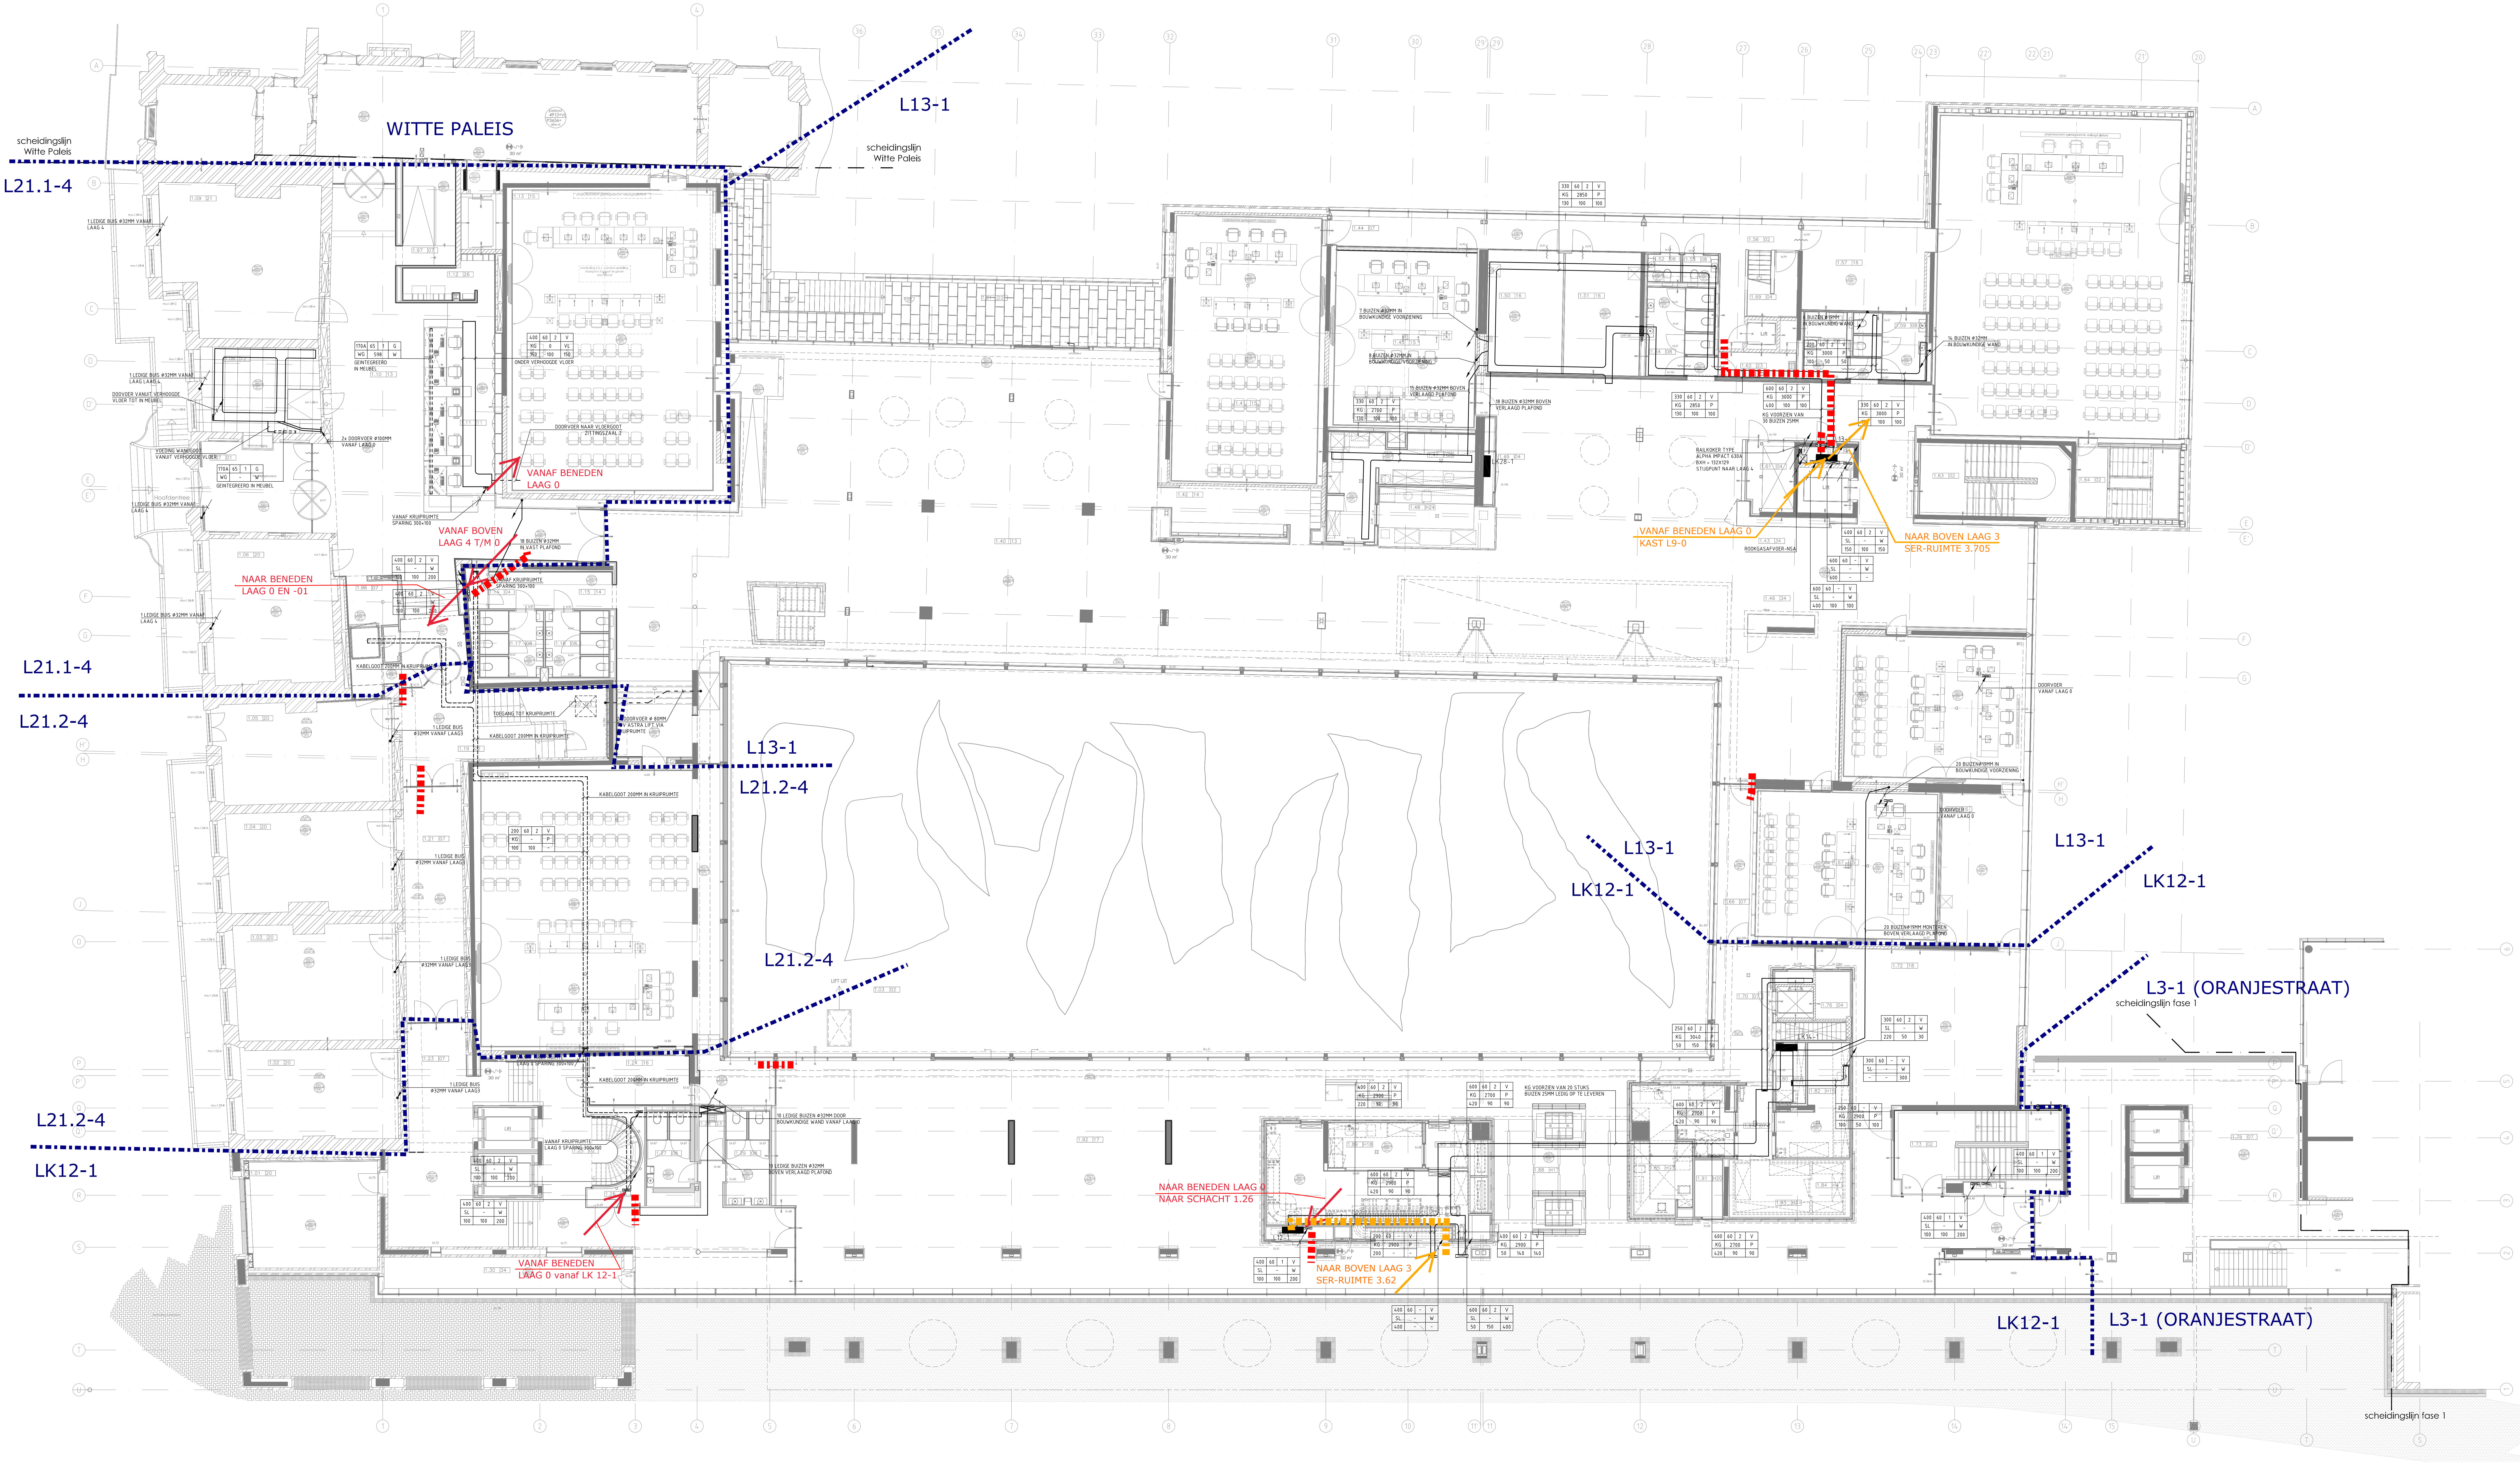
WITTE PALEIS
scheidingslijn Witte Paleis
L21.1-4
L13-1
L21.2-4
LK12-1
L3-1 (ORANJESTRAAT)
scheidingslijn fase 1
VANAF BENEDEN LAAG 0
VANAF BOVEN LAAG 4 T/M 0
NAAR BENEDEN LAAG 0 EN -01
VANAF BENEDEN LAAG 0 vanaf LK 12-1
NAAR BENEDEN LAAG 0 NAAR SCHACHT 1.26
NAAR BOVEN LAAG 3 SER-RUIMTE 3.62
VANAF BENEDEN LAAG 0 KAST L9-0
NAAR BOVEN LAAG 3 SER-RUIMTE 3.705
RAILKOKER TYPE ALPHA IMPACT 630A BXH = 132X129 STIJGPUNT NAAR LAAG 4
ROOKGASAFVOER-NSA
KG VOORZIEN VAN 30 BUIZEN 25MM
KG VOORZIEN VAN 20 STUKS BUIZEN 25MM LEDIG OP TE LEVEREN
7 BUIZEN ø32MM IN BOUWKUNDIGE VOORZIENING
8 BUIZEN ø32MM IN BOUWKUNDIGE VOORZIENING
15 BUIZEN ø32MM BOVEN VERLAAGD PLAFOND
18 BUIZEN ø32MM BOVEN VERLAAGD PLAFOND
6 BUIZEN ø19MM IN BOUWKUNDIG WAND
14 BUIZEN ø32MM IN BOUWKUNDIGE WAND
20 BUIZENø19MM IN BOUWKUNDIGE VOORZIENING
20 BUIZENø19MM MONTEREN BOVEN VERLAAGD PLAFOND
DOORVOER VANAF LAAG 0
18 BUIZEN ø32MM IN VAST PLAFOND
VANAF KRUIPRUIMTE SPARING 300×100
VANAF KRUIPRUIMTE LAAG 0 SPARING 300×100
KABELGOOT 200MM IN KRUIPRUIMTE
TOEGANG TOT KRUIPRUIMTE
2x DOORVOER ø 80MM T.V. ASTRA LIFT VIA KRUIPRUIMTE
DOORVOER NAAR VLOERGOOT ZITTINGSZAAL 2
ONDER VERHOOGDE VLOER
GEINTEGREERD IN MEUBEL
2x DOORVOER ø100MM VANAF LAAG 0
VOEDING WANDGOOT VANUIT VERHOOGDE VLOER
DOORVOER VANUIT VERHOOGDE VLOER TOT IN MEUBEL
1 LEDIGE BUIS ø32MM VANAF LAAG 4
1 LEDIGE BUIS ø32MM VANAF LAAG3
10 LEDIGE BUIZEN ø32MM DOOR BOUWKUNDIGE WAND VANAF LAAG 0
10 LEDIGE BUIZEN ø32MM BOVEN VERLAAGD PLAFOND
LK28-1
LK14-1
LIFT UIT
Lift
Hoofdentree
30 m²

RENVOOI SYMBOLENVERKLARING			
═	KABELGOOT / LADDERBAAN	↗	STIJGLEIDING
┅	WANDGOOT	↗	DOORGAAND STIJGLEIDING
▨	VLOERGOOT		
B	BRANDSCHEIDING	↙	DOORGAAND ZAKLEIDING
▷	STIJGSTUK / VERVALSTUK		
☒	KABELGOOT VERTICAAL NAAR BOVEN GAAND		
☒	KABELGOOT VERTICAAL VAN BENEDEN KOMEND		
VP	VLOERPOT		
↙	ZAKLEIDING		

🟥	ROUTE DALI-STUURKABEL DOOR WANDEN (GEEN BST14i2 MEEGENOMEN)
🟧	ROUTE DATAKABEL DOOR WANDEN

Verklaring kabelgootvlag

330	60	2	V
KG	2700		P
100	70		160

1	2	3	4
5		6	7
8		9	10

1. Breedte goot
2. Hoogte goot
3. Aantal scheidingsschotten
4. Uitvoering
5. Soort
6. Hoogte onderkant goot
7. Bevestiging
8. Compartiment sterkstroom
9. Compartiment zwakstroom
10. Compartiment data

1	B	Breedte goot
2	H	Hoogte goot
3	S	Scheidingsprofiel
4	V	Verzinkt
	G	Gelakt
	K	Kunststof
	A	Aluminium
	R	Roestvrijstaal
	T	Thermal verzinkt
5	DG	Draadgoot
	KG	Kabelgoot
	KL	Kabelladder
	WG	Wandgoot
	PG	Plintgoot
	ST	Stijggoot
	SL	Stijgladder
	VL	Vloergoot
	FB	Functiebehoud
6	1600	Vanuit afg. vloer
	1600-	Vanuit peil
7	C	Console
	P	Pendel
	W	Wandmontage
	VL	Op vloer of in vloer
8	100	Breedte compartiment
9	70	Breedte compartiment
10	100	Breedte compartiment

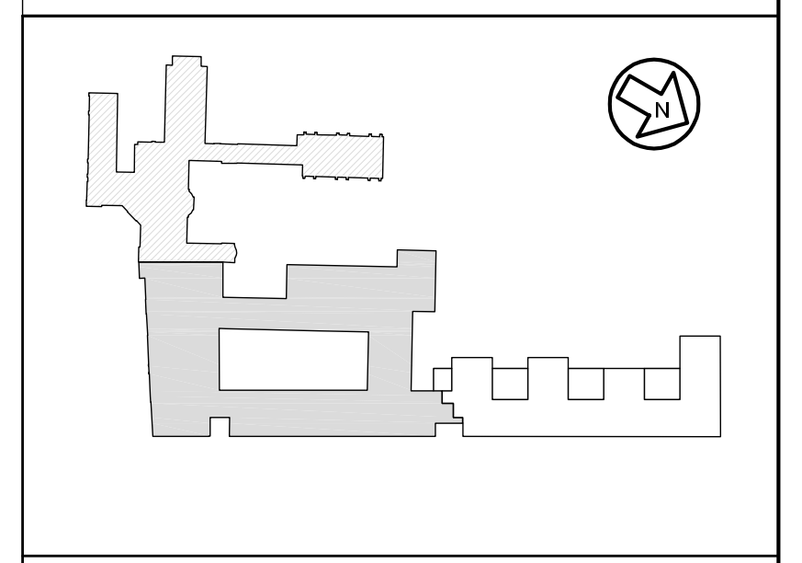

REVISIE
Datum: 20-04-2012
Object nr: OR600721

REVISIE
PAR.: DATUM:

BOUWKUNDIG ONDERLEGGER DWG FILE :Xref-ST5020 P-025 Laag 1 d.d: 01-10-'10

VROM Rijksgebouwendienst

Opdrachtgever
Directie projecten
Koningin Julianalaan 2
2595 AA den Haag

Omschrijving en adres van het werk
Renovatie Raad van State fase 2
Raad van State
Den Haag

Onderwerp
KABELWEGEN
LAAG 1

Hierbij behoort tek.	–		
Berekeningen	–		
Akkoord	–		
Formaat	A0+	Schaal	1:100
Getekend	MZ	Datum	20-04-2012
Bouwdeel	S	OR nr.	600721
Bouwlaag	1	Projectnr.	252020
Discipl.	Fase	Bladnummer	Subcode
E	R	E-61300-S-1	

Adviseur
Huygen Elwako Raadgevende Ingenieurs b.v. | Lid ONRI
Oostplein 415 | Postbus 42503 | 3006 DA Rotterdam
tel. 010 – 411 61 25 | fax 010 – 4119200
info@he-adviseurs.nl | www.he-adviseurs.nl
ADVISEURS

Installateur
Breijer Elektrotechniek
Geyssendorfferweg 5 - 3088 GJ Rotterdam
Postbus 51027 - 3007 GA Rotterdam
Telefoon 010-297 65 30
Fax 010-297 65 78

Gewijzigd

Werk directory OR600721/ E. Elektrotechnische installaties / 2.2
DWG-file E-61300-S-1