



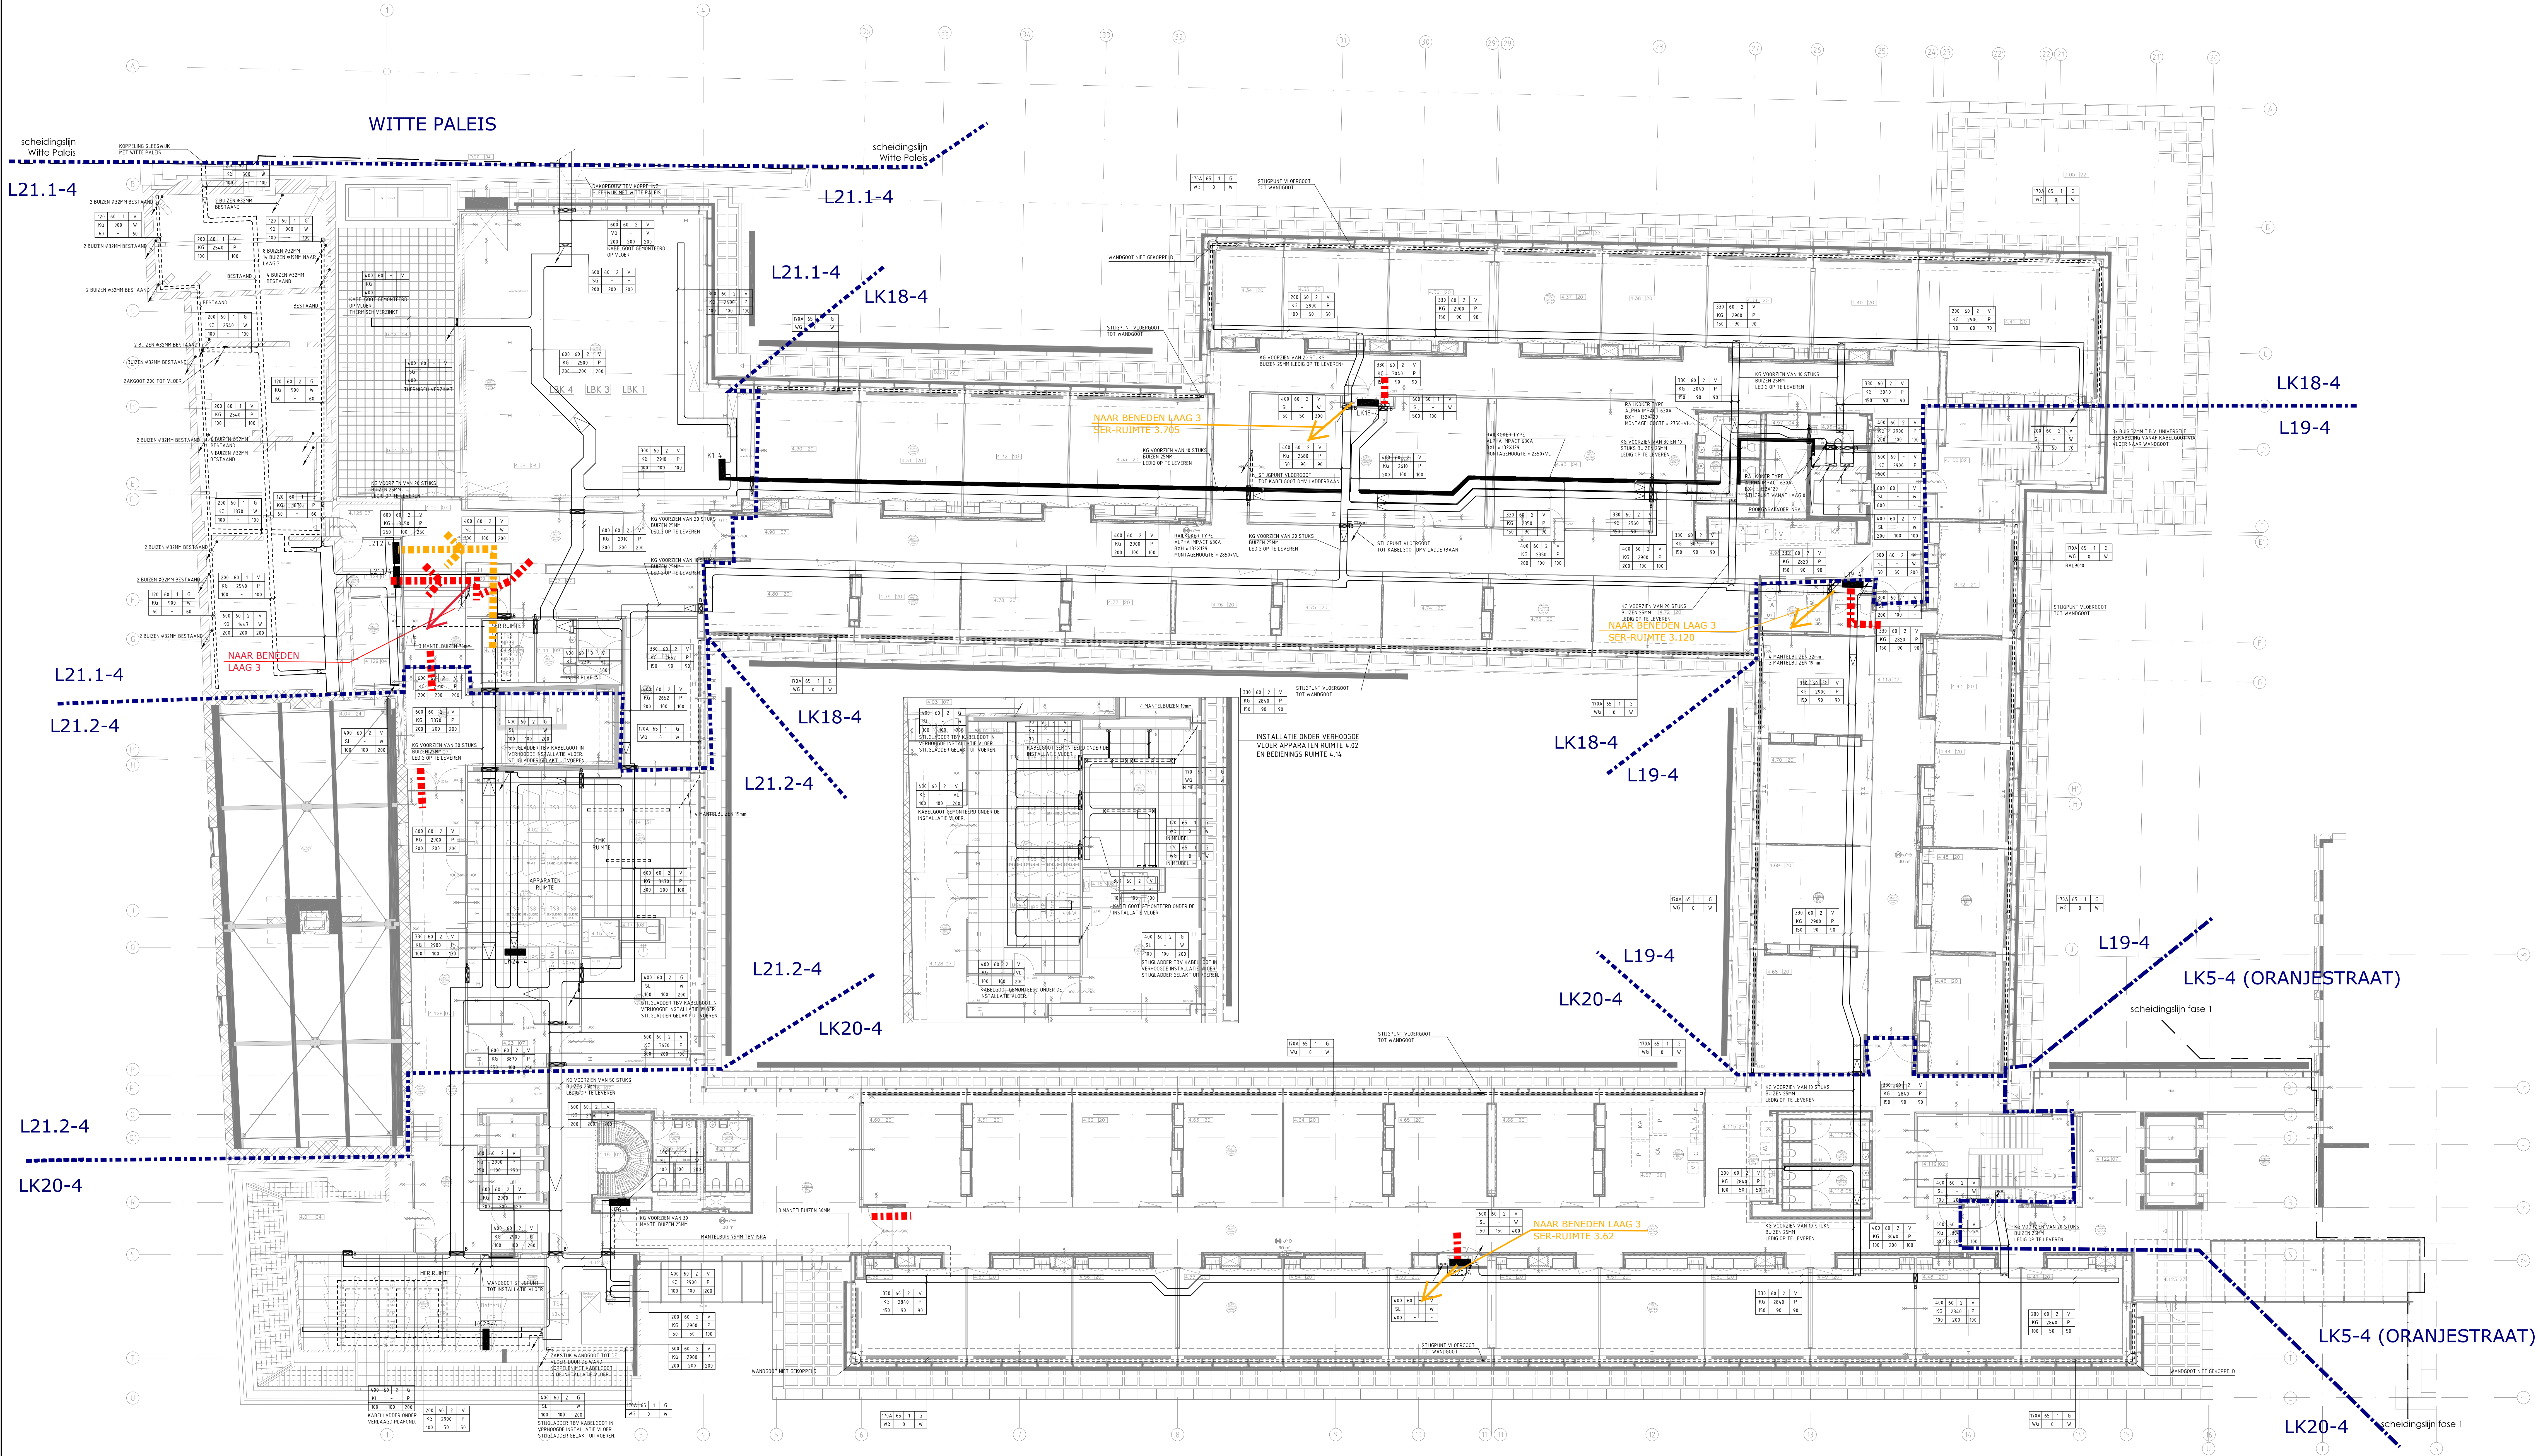

RENOVOOI SYMBOLENVERKLARING	
	KABELDOOT / LAZERBAAN
	WANDDOOT
	VLOERDOOT
	BRANDSCHIEDING
	STUITSKIF / VERVALSTUK
	KABELDOOT VERTICAAL NAAR BOVEN/GAAND
	KABELDOOT VERTICAAL VAN BENEDEN/KOMEND
	VLOERDOOT
	ZAKLEIDING

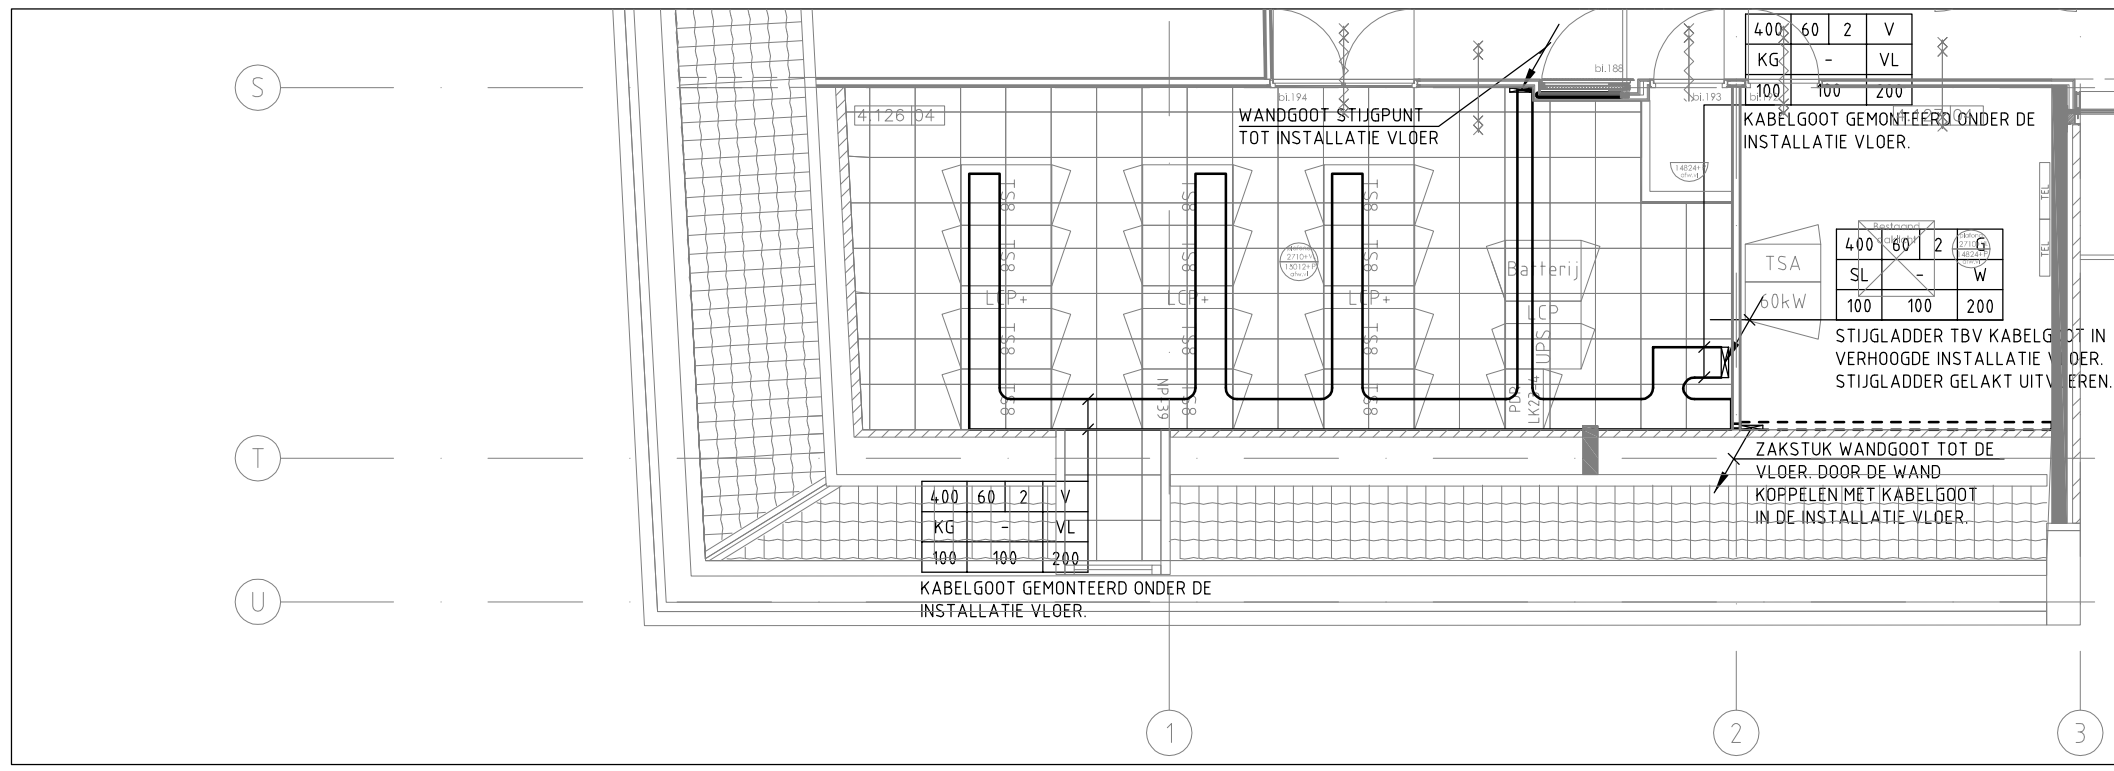

INSTALLATIE ONDER VERHOOGDE
VLOER MER RUIMTE 4.126

ROUTE DALI-STUURKABEL DOOR WANDEN (GEEN BST1412 MEEGENOMEN)

ROUTE DATAKABEL DOOR WANDEN

REVISIE

Datum: 20-04-2012

Object nr: OR600721

VERKLARING kabelgoetvlag

1	2	
---	---	---	---	---	---	---	---	---	----	----	-----	-----	------	------	