

Verduurzaming verlichting

Scope / verlichtingsplattegronden

Raad van State, Kneuterdijk, Den Haag

25 februari 2021



Projectscope

In dit document wordt op plattegronden aangegeven welke delen binnen de scope vallen van de verduurzaming verlichting van het project Raad van State te Den Haag.

Het bestaat uit de volgende bouwdelen:

- Bouwdeel 'Oranjestraat' (fase 1):
- Bouwdeel 'Kneuterdijk' (fase 2):
- Bouwdeel 'Witte paleis'

De plattegronden met de bestaande verlichting van bovengenoemde bouwdelen zijn opgenomen op de volgende bladzijden. Op deze plattegronden is met lichtblauwe markering (zie onderstaande legenda) aangegeven welke delen binnen de scope vallen. Overige niet gemarkeerde delen vallen buiten de projectscope.

Legenda:



= projectscope verduurzaming verlichting RvS Den Haag




= Deze armaturen vallen buiten de projectscope i.v.m. bereikbaarheid armaturen. Wel dient hier een DALI sturing aangebracht te worden voor het toekomstig aansluiten van nieuwe ledarmaturen.


Bouwdeel 'Oranjestraat' (fase 1)

Legenda:


= projectscope verduurzaming verlichting RvS Den Haag

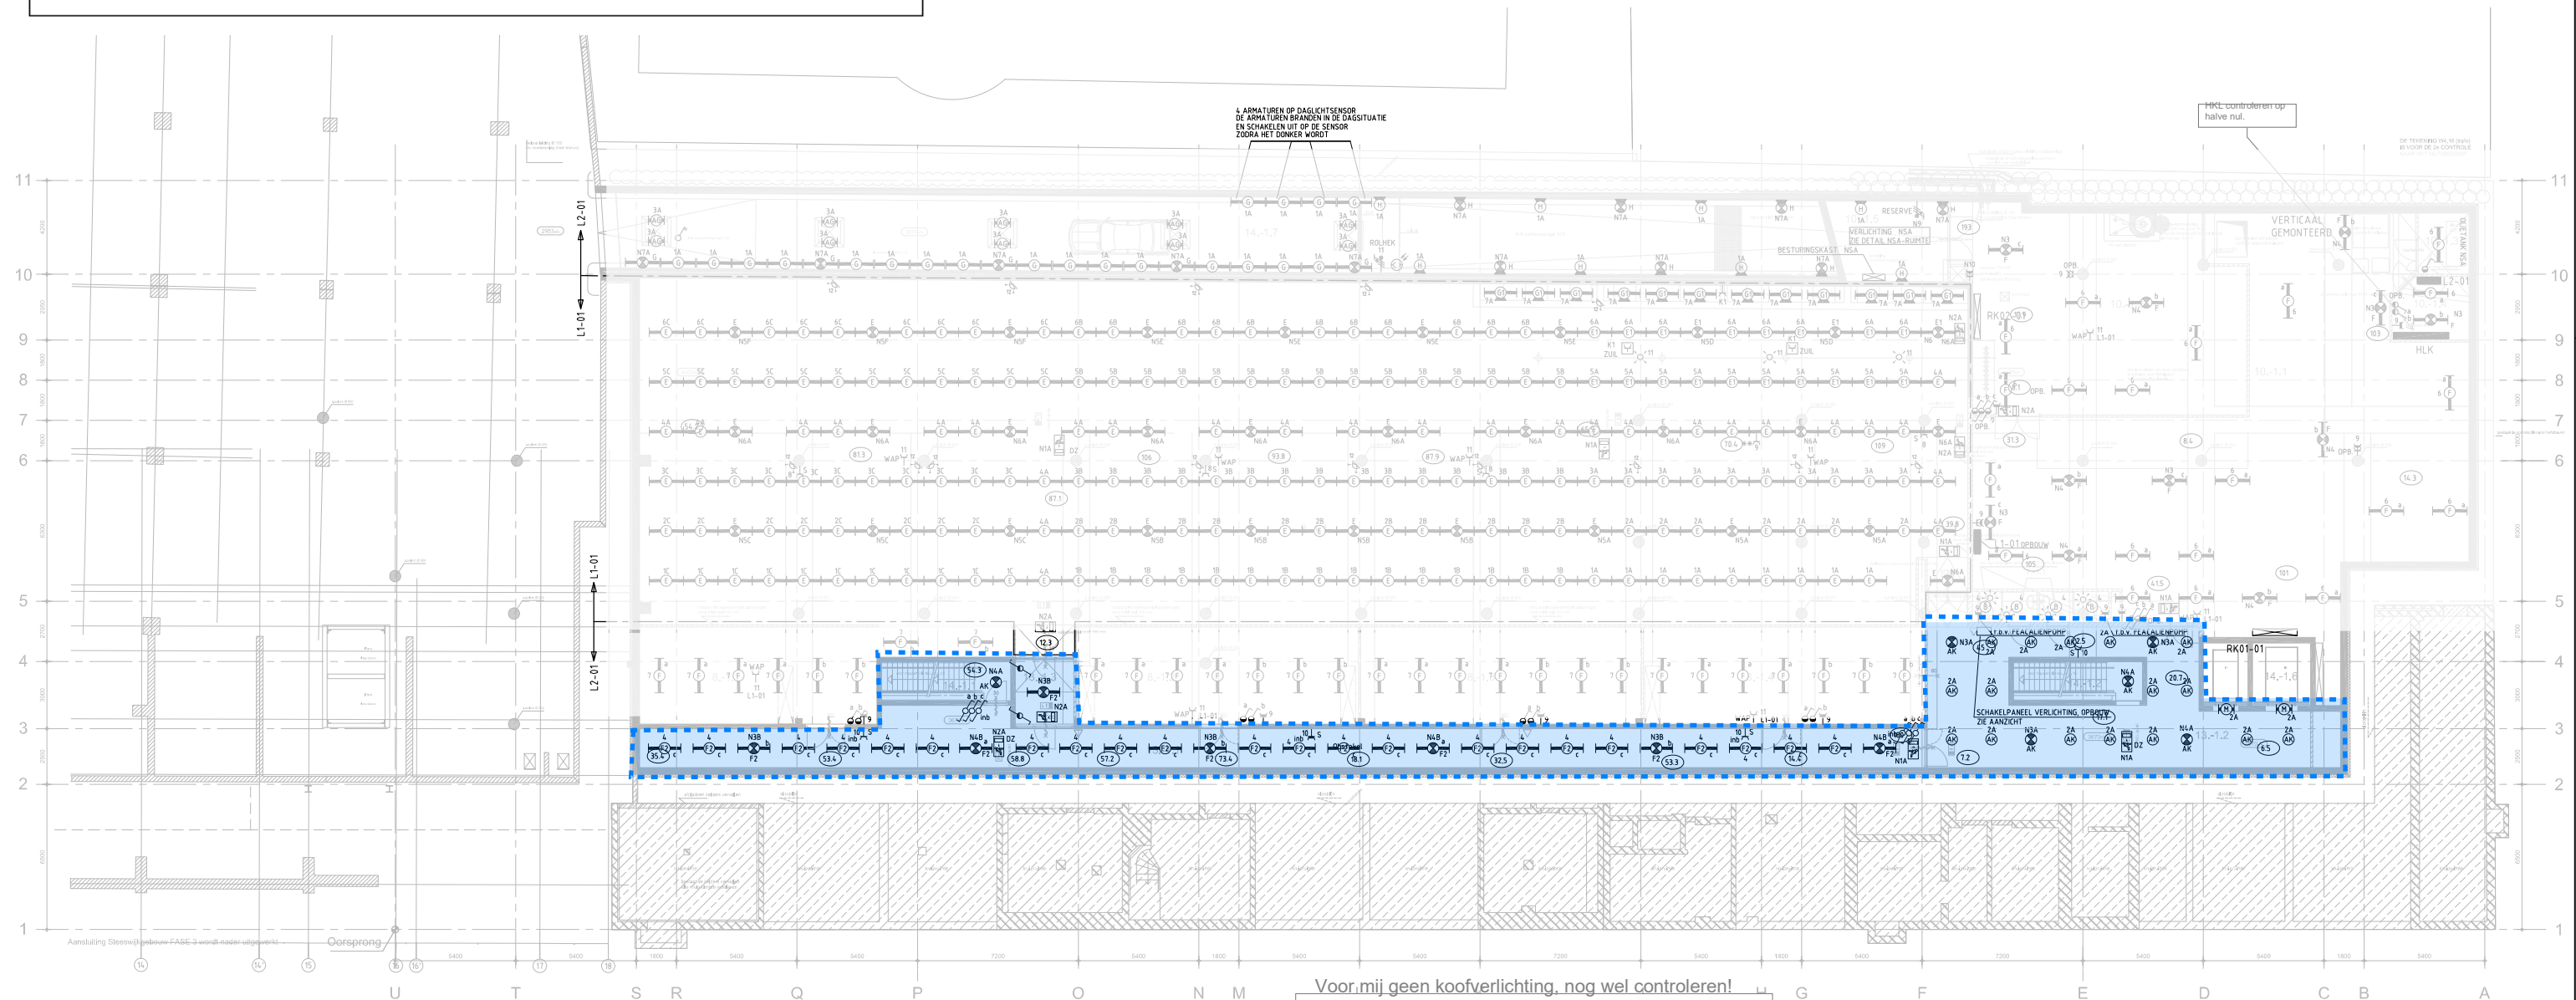

Voor mij geen koofverlichting, nog wel controleren!

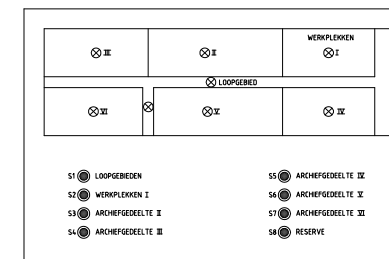


AANZICHT SCHAKELPANEEL VERLICHTING

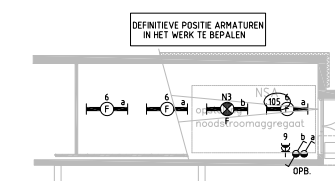

DETAIL NSA-RUIMTE
SCHAAL 1:100

ONDERLEGGER VOLGENS BOUWKUNDIGE
TEKENING MERKX + GIROD
TEK.NR.: W1-1a WIJZ. F 14-11-06
TEK.NR.: W1-1b WIJZ. G 14-11-06

OPMERKING:
- "***" = GEMONTEERD AAN KABELGOOT TBV WIRELESS ACCESS POINT

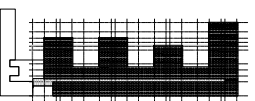



Legenda:



 = projectscope verduurzaming verlichting RvS Den Haag

Legenda:

 = projectscope verduurzaming verlichting RvS Den Haag

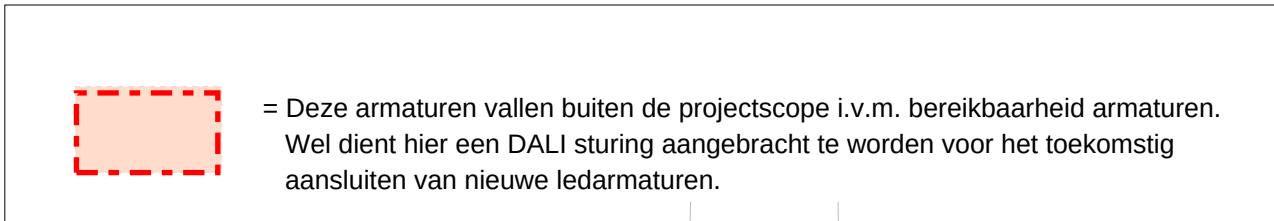


 = Deze armaturen vallen buiten de projectscope i.v.m. bereikbaarheid armaturen. Wel dient hier een DALI sturing aangebracht te worden voor het toekomstig aansluiten van nieuwe ledarmaturen.

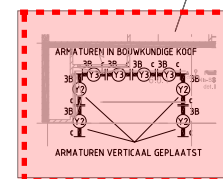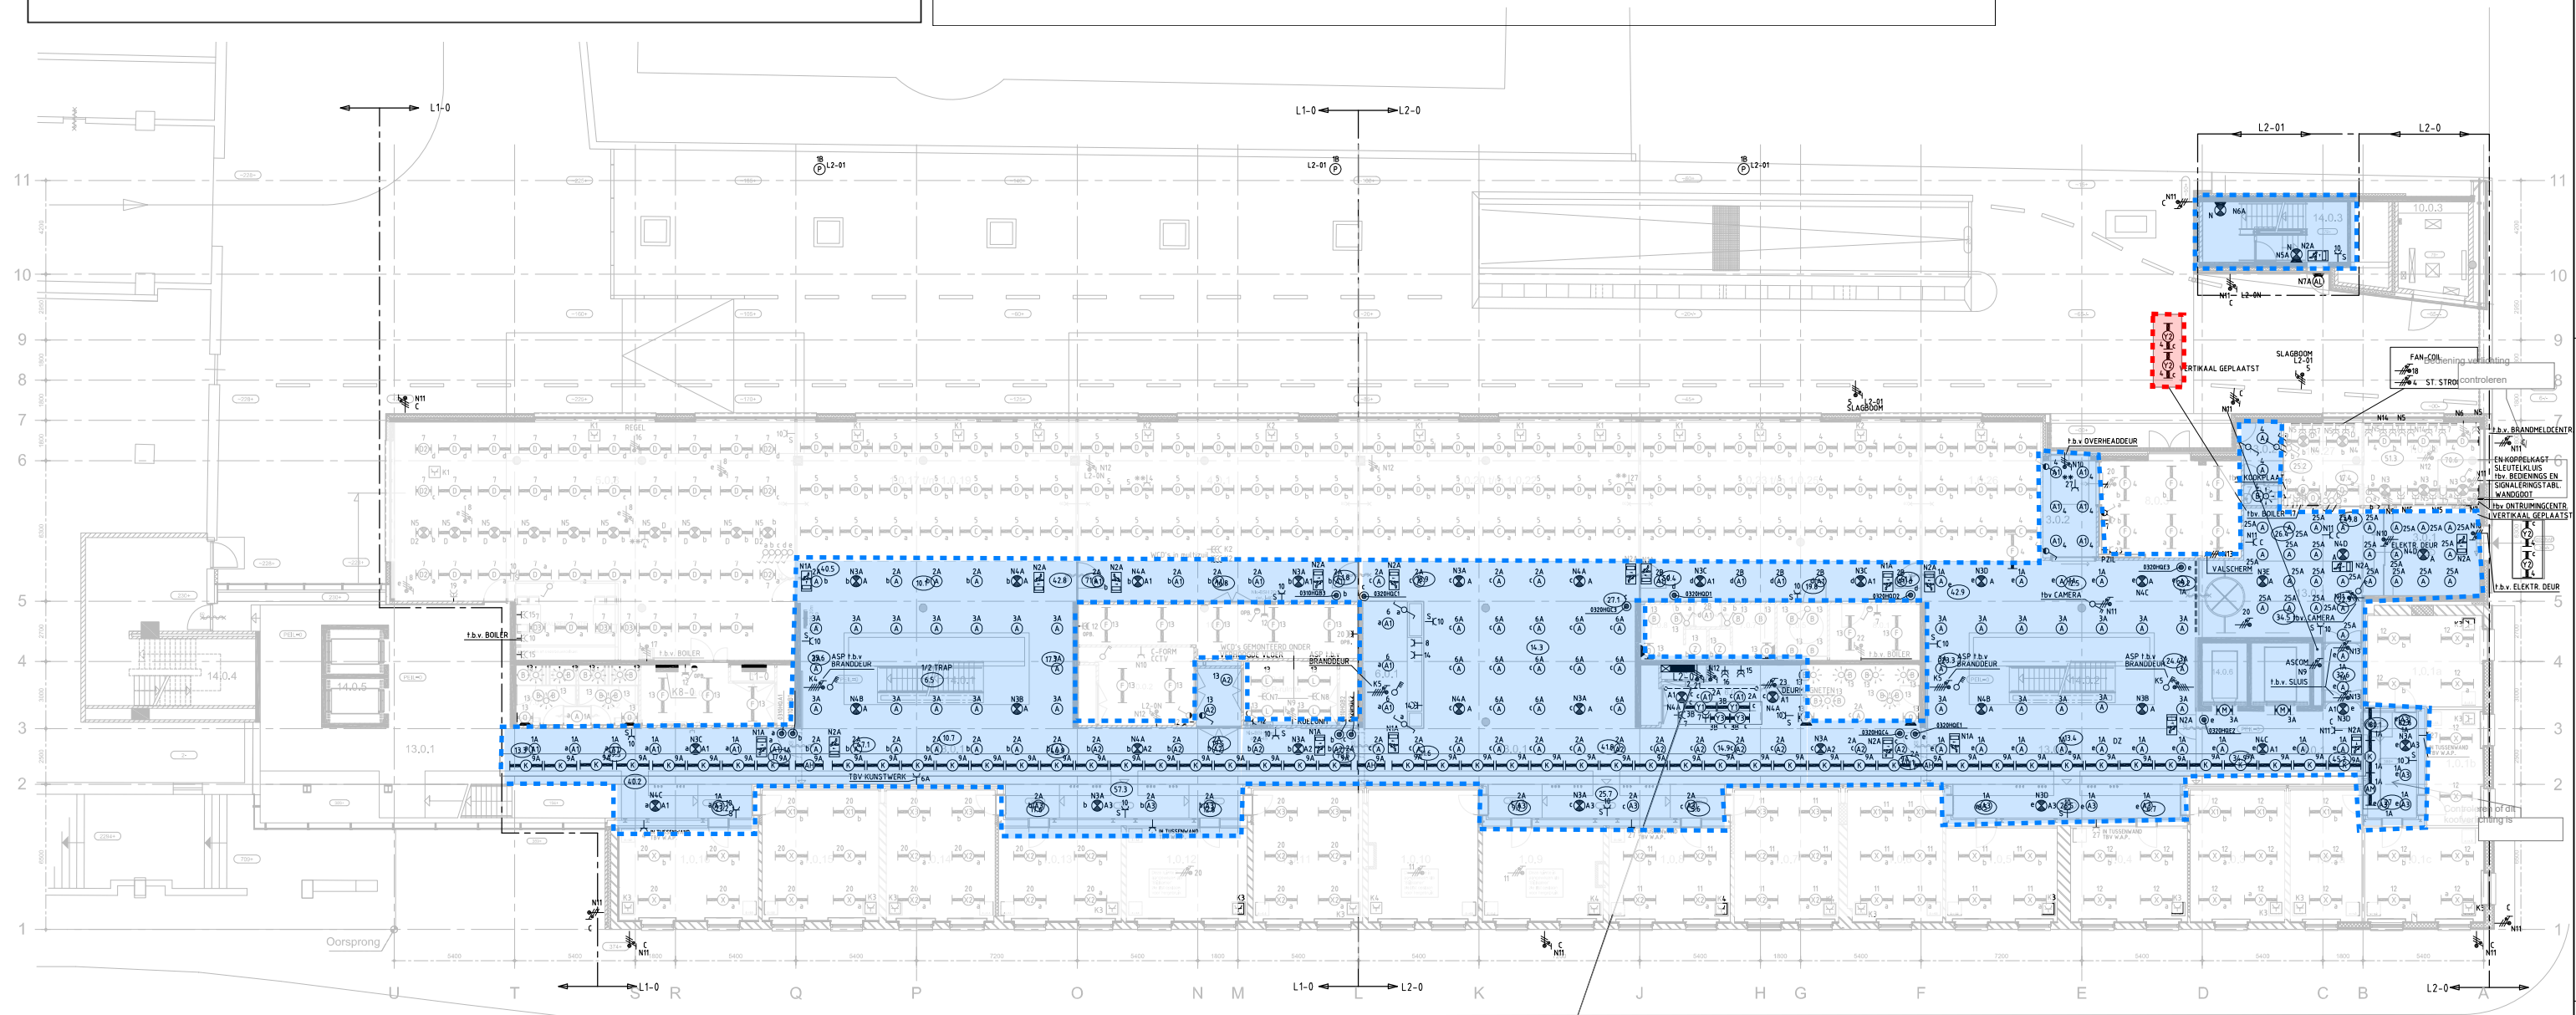

OPMERKING:

- "***" = GEMONTEERD BOVEN VERL. PLAFOND AAN KABELGOOT TBV WIRELESS ACCESS POINT

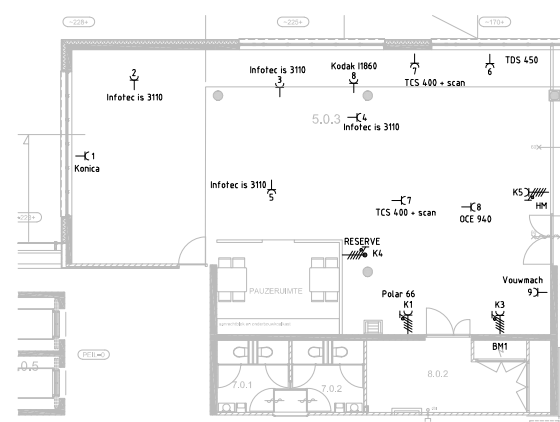


13.0.1 AANSLUITINGEN t.b.v. APPARATUUR REPRORUIMTE VANAF KAST K8-0


ONDERLEGGER VOLGENS BOUWKUNDIGE
TEKENING MERKX + GIROD
TEK.NR.: W1.00a WIJZ. G d.d. 14-11-06
TEK.NR.: W1.00b WIJZ. G d.d. 14-11-06

Legenda:

 = projectscope verduurzaming verlichting RvS Den Haag

 = Deze armaturen vallen buiten de projectscope i.v.m. bereikbaarheid armaturen. Wel dient hier een DALI sturing aangebracht te worden voor het toekomstig aansluiten van nieuwe ledarmaturen.

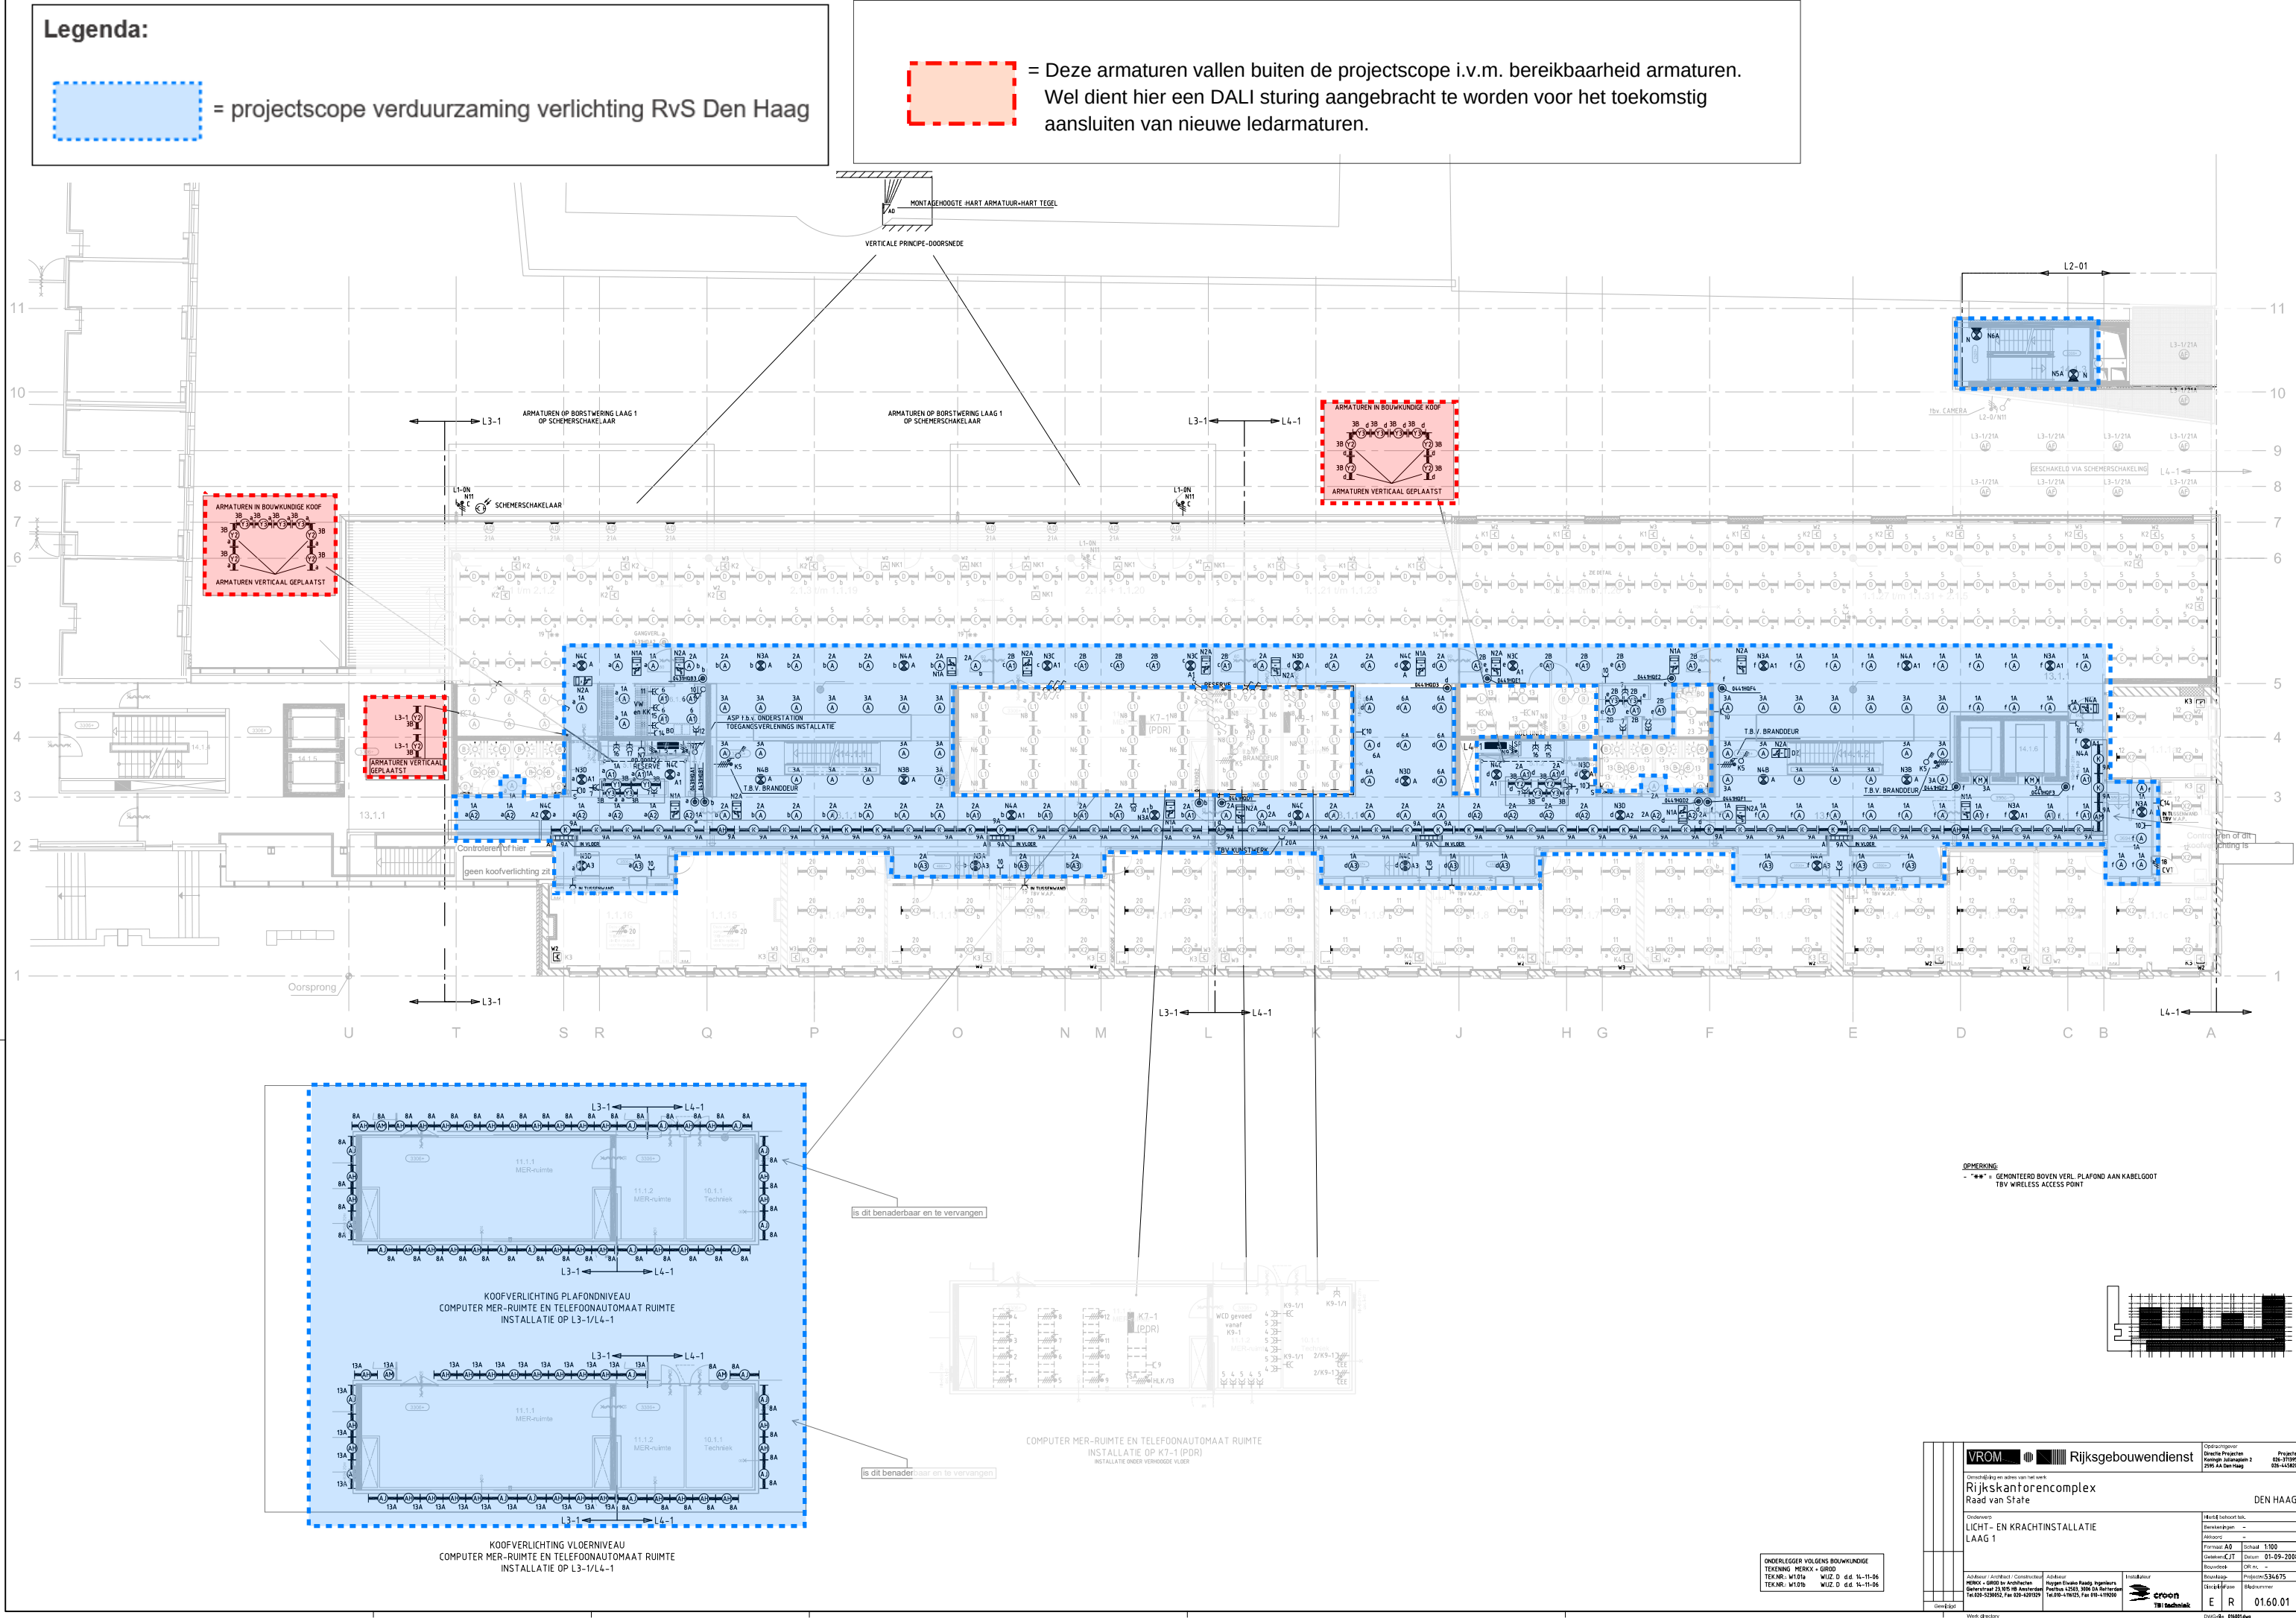

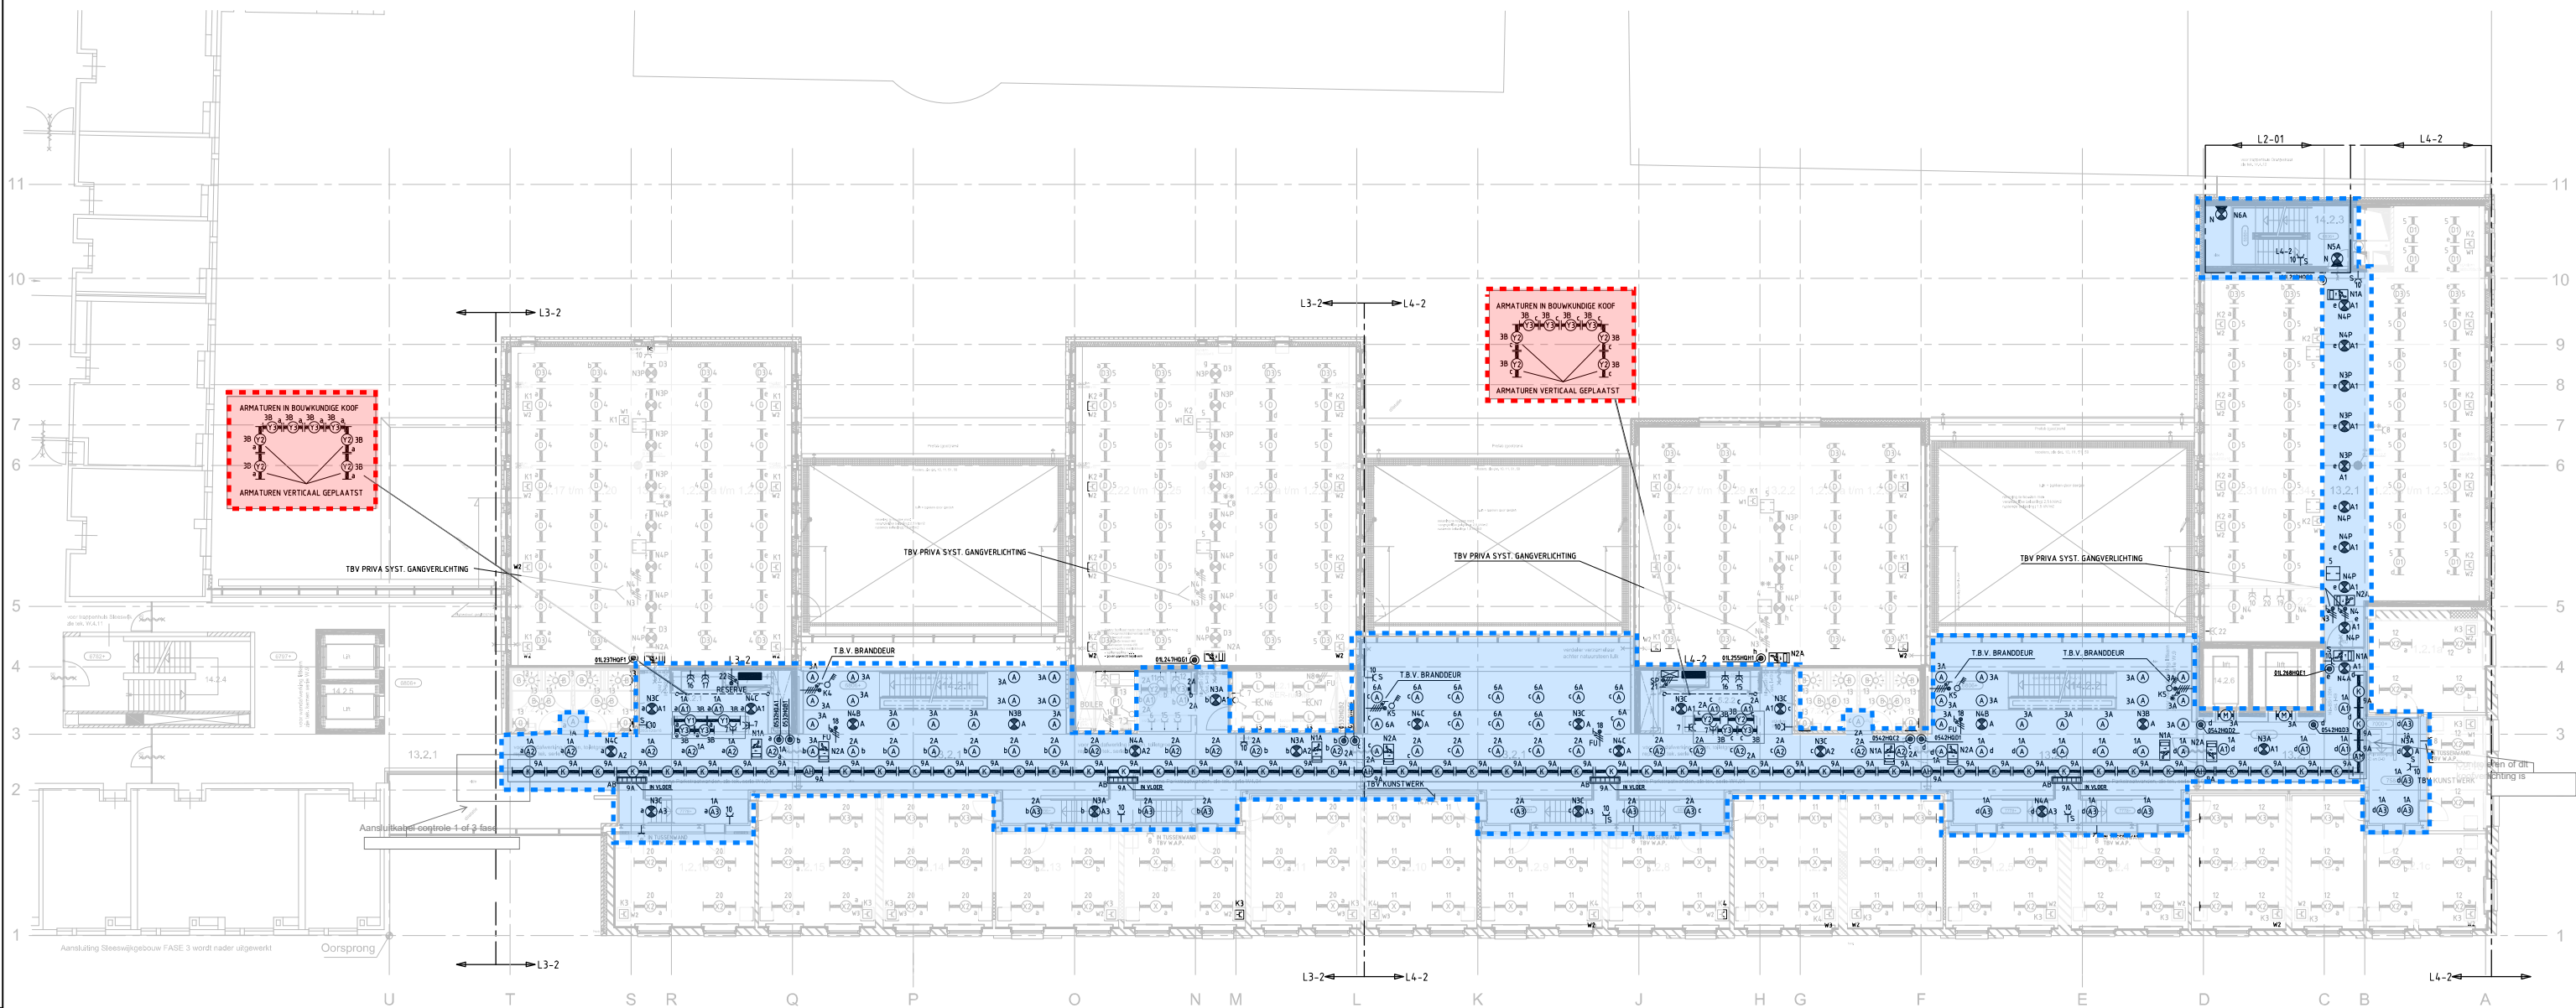

OPMERKING
 - "•••" = GEMONTEERD BOVEN VERL. PLAFOND AAN KABELGOOT
 TBV WIRELESS ACCESS POINT

Legenda:



= projectscope verduurzaming verlichting RvS Den Haag



= Deze armaturen vallen buiten de projectscope i.v.m. bereikbaarheid armaturen. Wel dient hier een DALI sturing aangebracht te worden voor het toekomstig aansluiten van nieuwe ledarmaturen.

ONDERLEGGER VOLGENS BOUWKUNDIGE
 TEKENING MERKX - GROOT
 TEK.NR. W102a WUZ.F d.d. 14-11-06
 TEK.NR. W102b WUZ.F d.d. 14-11-06

			Rijksgebouwendienst		Opdrachtgever Directie Projecten Koninkrijk Infrastructuur 2000 AA Den Haag		Projectnaam Rijkskantorencomplex Raad van State	
Onderwerp LICHT- EN KRACHTINSTALLATIE LAAG 2		Uitgever 		Werkzaamheden Beleidsplan Aanpak Formaat A0 Schaal 1:100 Datum 01-09-2008 Revisies 01-09-2008 02-09-2008		DEN HAAG		
Architect / Architect / Coördinator MERKX - GROOT bv Architect Grootestraat 75 3518 BR Amsterdam Tel:020-525062, Fax: 020-420129		Adviseur Hogen Ende Raad, Ingenieurs Postbus 5205, 3000 AA Rotterdam Tel:010-419025, Fax: 010-419030		Uitgever 		Drukdatum 02.00.01		



Legenda:




= projectscope verduurzaming verlichting RvS Den Haag




= Deze armaturen vallen buiten de projectscope i.v.m. bereikbaarheid armaturen. Wel dient hier een DALI sturing aangebracht te worden voor het toekomstig aansluiten van nieuwe ledarmaturen.

ONDERLEGGER VOLGENS BOUWKUNDIGE
TEKENING MERKX + GIROD
TEK.NR.: W1.03a WIJZ. E d.d. 14-11-06
TEK.NR.: W1.01b WIJZ. E d.d. 14-11-06

	VROM		Rijksgebouwendienst	Opdrachtgever Directie Projecten Koning Willem II 2950 AA Den Haag	Projecten Telfnummer Faxnummer
	Rijkskantorencomplex				
	Raad van State				DEN HAAG
Onderwerp:	LICHT – EN KRACHTINSTALLATIE LAAG 3				
Auftraggeber / Architect / Constructeur	HENRIJ - GEBROUDE Architecten Postbus 23, 205 AB Amsterdam Tel: 020-520892, Fax: 020-420129			Installateur	
				 Croon Technisch	
				Bouwfase	Projectnr/S34675
				De afmeting	Bladmummer
				E	R 03.60.01
				Druk: 01/06/01	

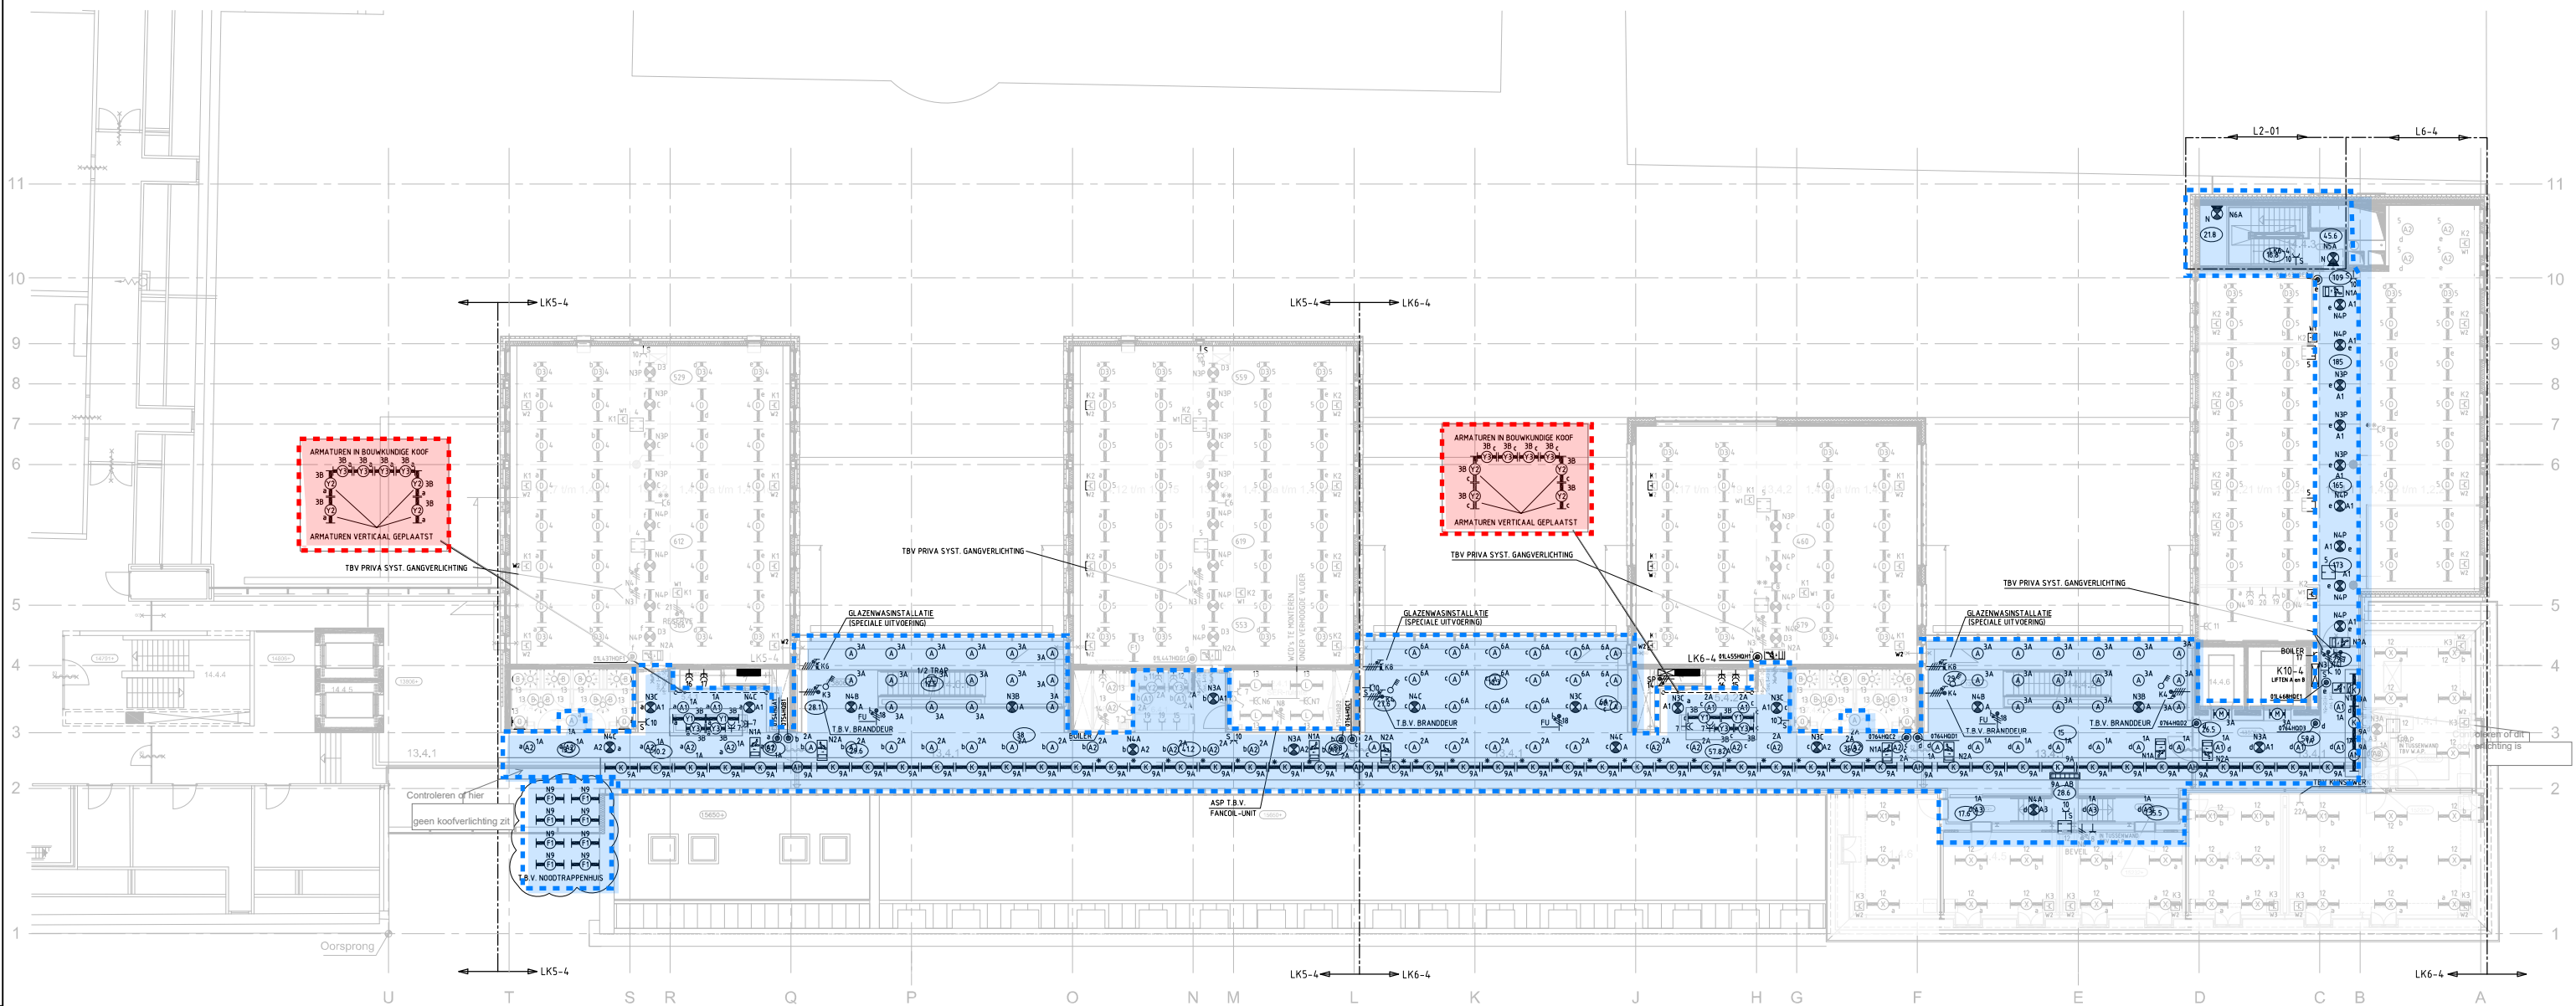

OPMERKING:
- "##" = GEMonteerd BOVEN VERL. PLAFOND AAN KABELGOOT
TBV WIRELESS ACCESS POINT

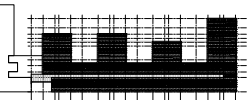

Legenda:



= projectscope verduurzaming verlichting RvS Den Haag





= Deze armaturen vallen buiten de projectscope i.v.m. bereikbaarheid armaturen.
Wel dient hier een DALI sturing aangebracht te worden voor het toekomstig aansluiten van nieuwe ledarmaturen.




ONDERLEGGER VOLGENS BOUWKUNDIGE
TEKENING: HENCK - GRIED
TEK.NR.: W1045 WUZ: E d.d. 14-11-06
TEK.NR.: W1045 WUZ: E d.d. 14-11-06

 	VROM		Rijksgebouwendienst		Opdrachtgever Directie Projecten Kantoor Informatie 2 2001 AA Den Haag		Projectnaam Rijkskantorencomplex Raad van State		DEN HAAG	
	Omschrijving en adres van het werk									
	Rijkskantorencomplex									
	Raad van State									
	Onderwerp									
	LICHT- EN KRACHTINSTALLATIE									
LAAG 4										
Auteur / Architect / Constructeur				Initiator		4e etage		Formaat A0		Schaal 1:100

Bouwdeel 'Kneuterdijk' (fase 2)

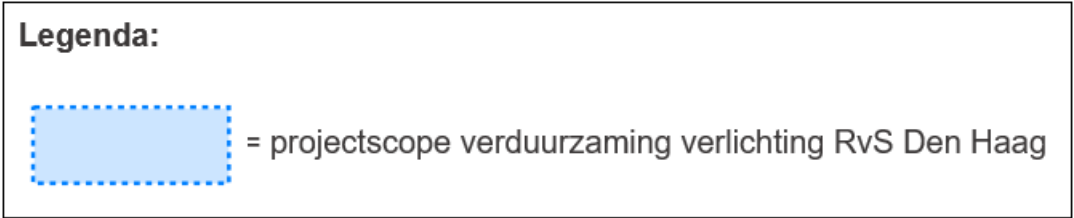

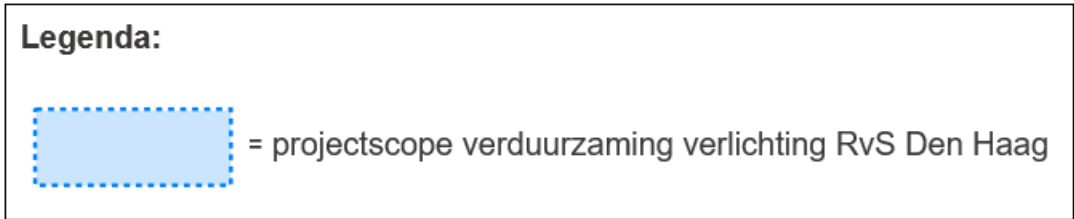


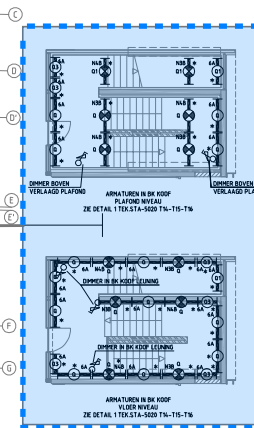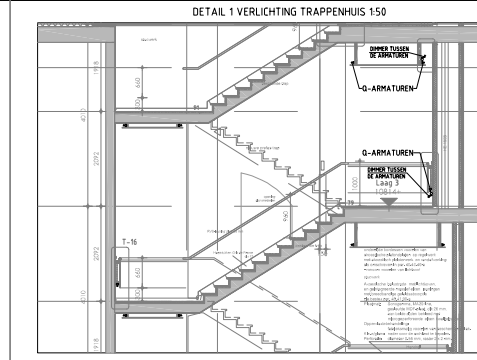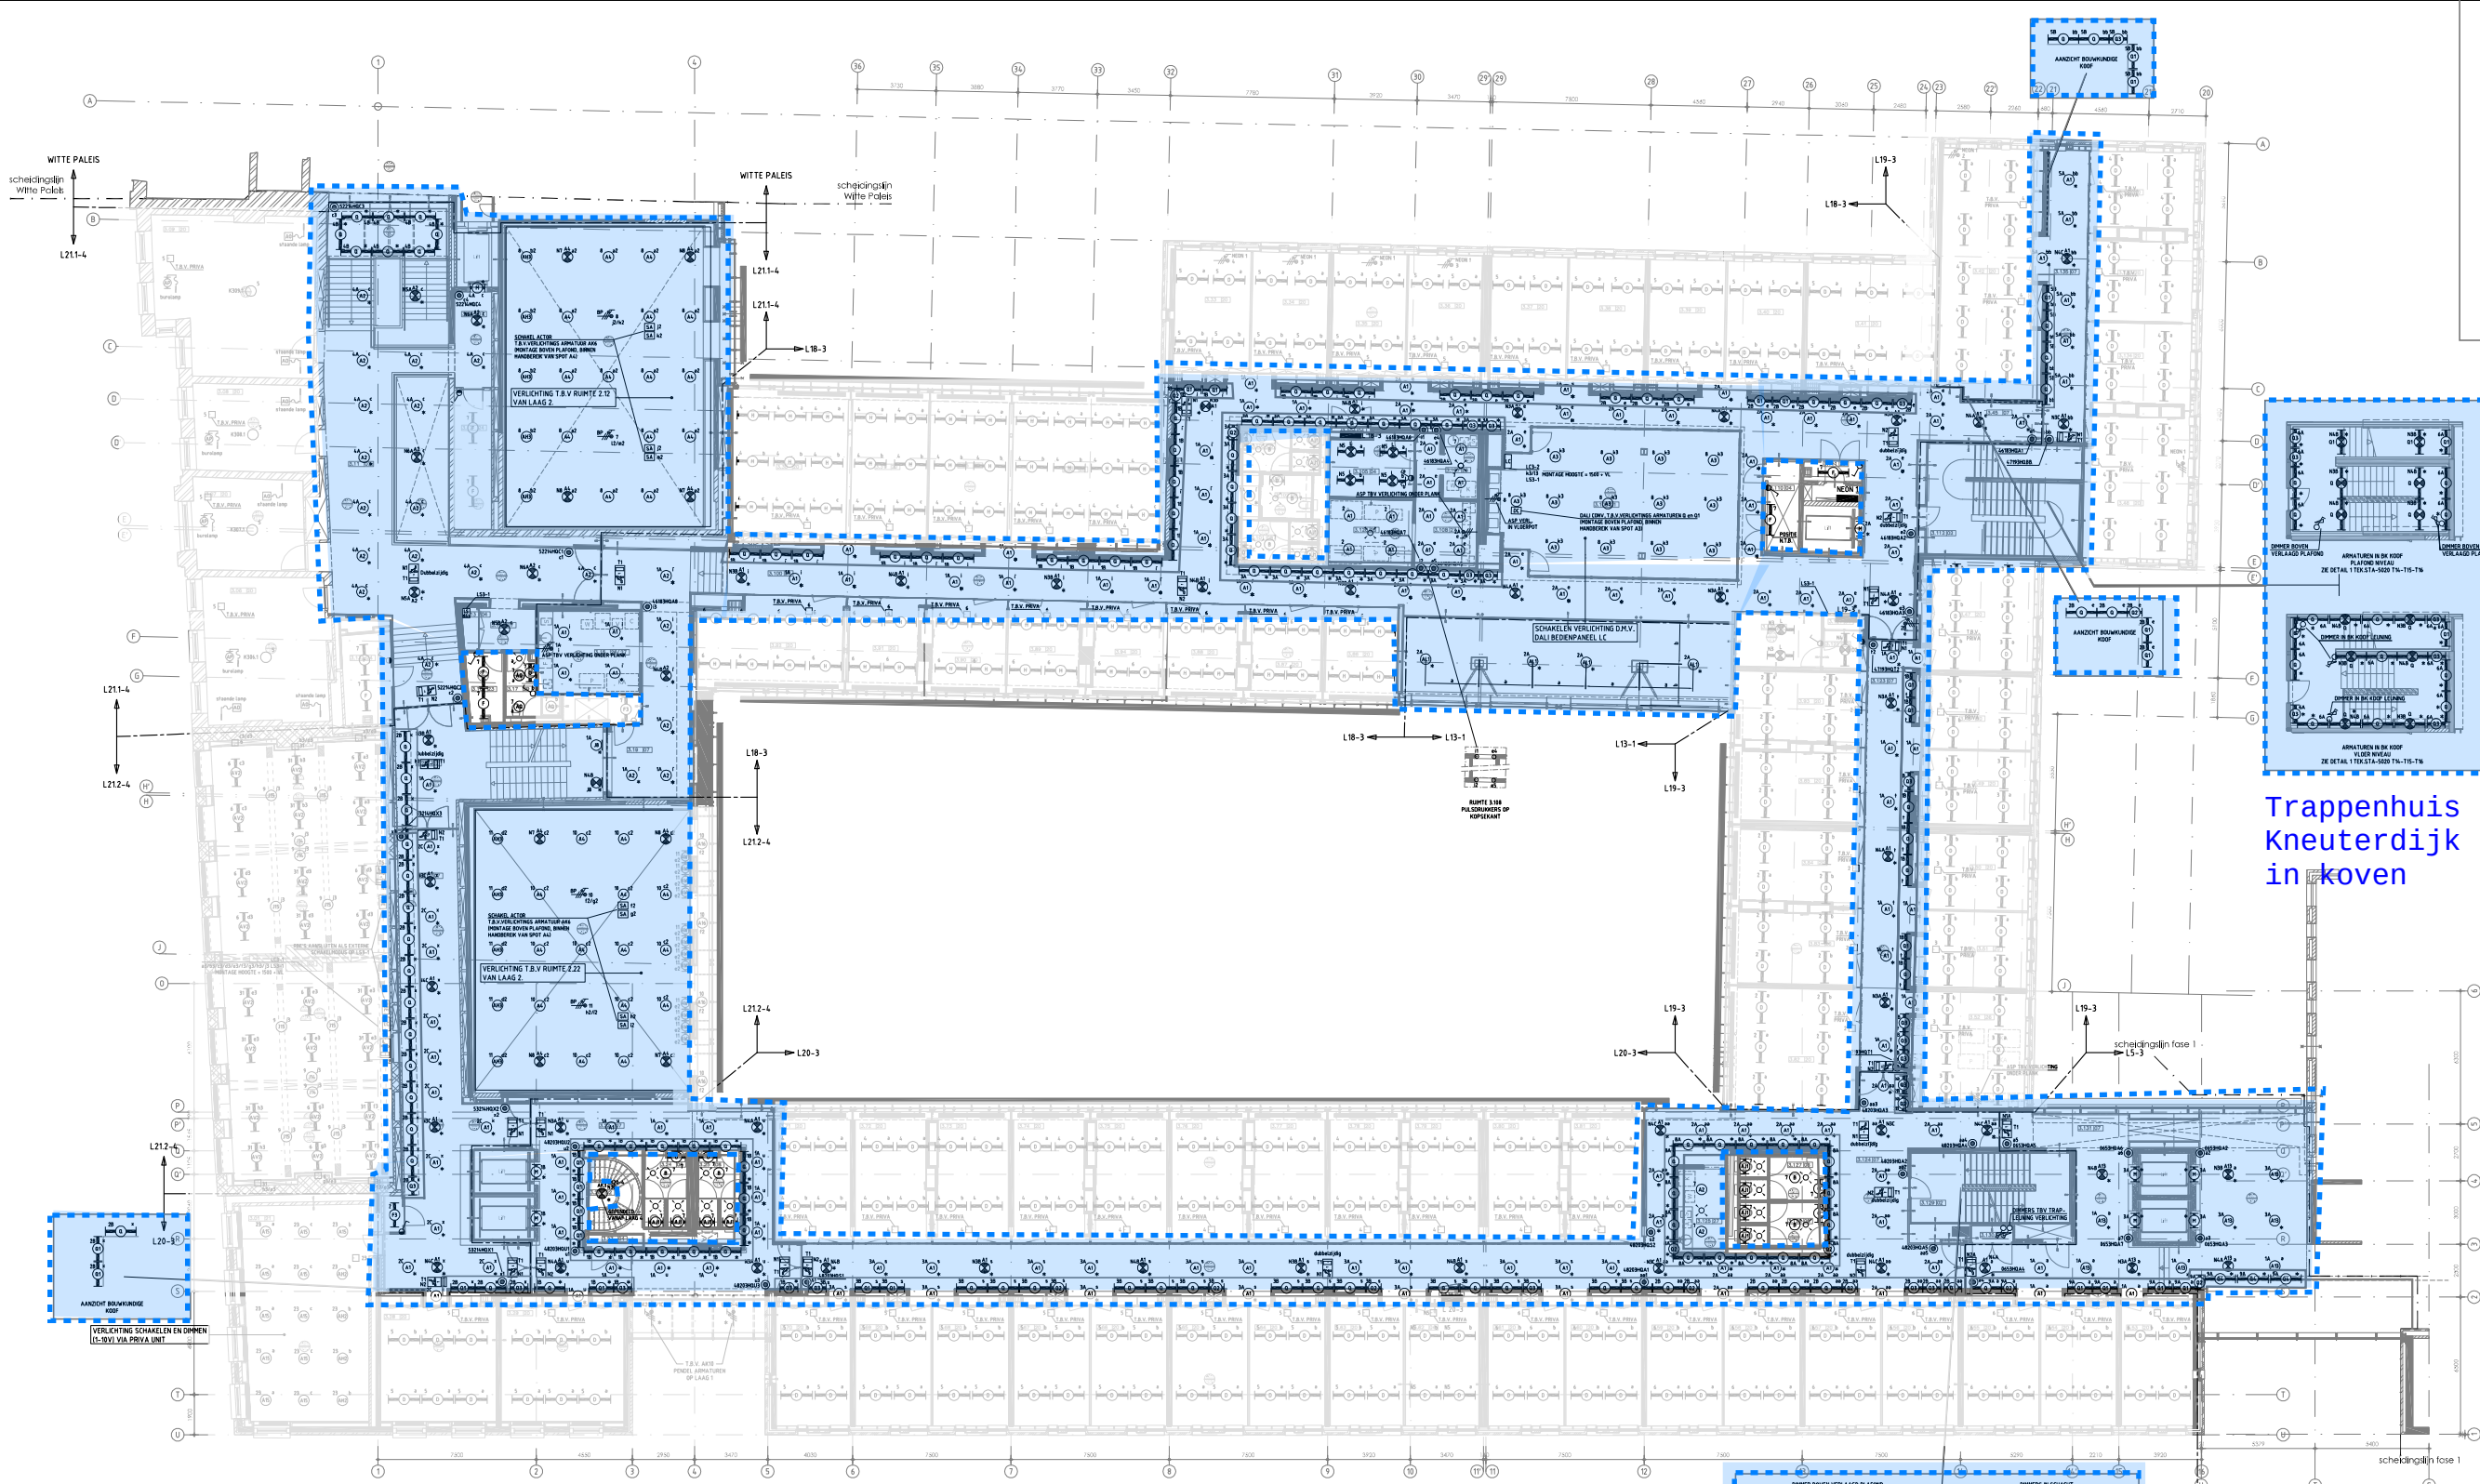

Trappenhuis
Kneuterdijk L-011
in koven

RENOVOOI SYMBOLENVERKLARING		MONTAGE HOOGTES	
	ENKELPOLE SCHAKELAAR		VERLICHTING ARMATURE WAND / OPBOM PL / FLEISCHAMP / HUISBREE
	DUBBELPOLE SCHAKELAAR		VERLICHTING ARMATURE WAND / OPBOM PL / FLEISCHAMP / HUISBREE
	ENKELPOLE SCHAKELAAR / SLAAVASTE UITVOERING		VERLICHTING ARMATURE WAND / OPBOM (LI) VERLICHTING ARMATURE WAND / OPBOM (LI)
	DUBBELPOLE SCHAKELAAR / SLAAVASTE UITVOERING		VERLICHTING ARMATURE WAND / OPBOM (LI) VERLICHTING ARMATURE WAND / OPBOM (LI)
VERKLARING ARMATUUR	
	GRONDPILNOMMER
	RELASCODE
	SCHAKELCODE
	ARMATUURCODE
	CENTRAAL GESCHAKELD
VERKLARING PULSDRUKKER	
	CODEERING PULSDRUKKER
	SCHAKELCODE

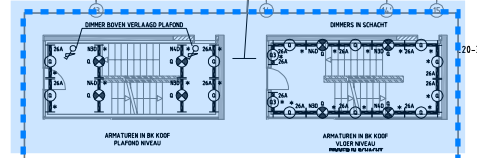

Trappenhuis
Kneuterdijk L-011 in koven

REVISIE

Datum: 20-04-2012

Object nr: OR600721

REVISIE

PAR:

DATUM

VROM

Rijksgebouwendienst

Renovatie Raad van State fase 2

Raad van State

VERLICHTINGSINSTALLATIE


LAAG 3

Breijer


E-43000-S-1

Legenda:

= projectscope verduurzaming verlichting RvS Den Haag

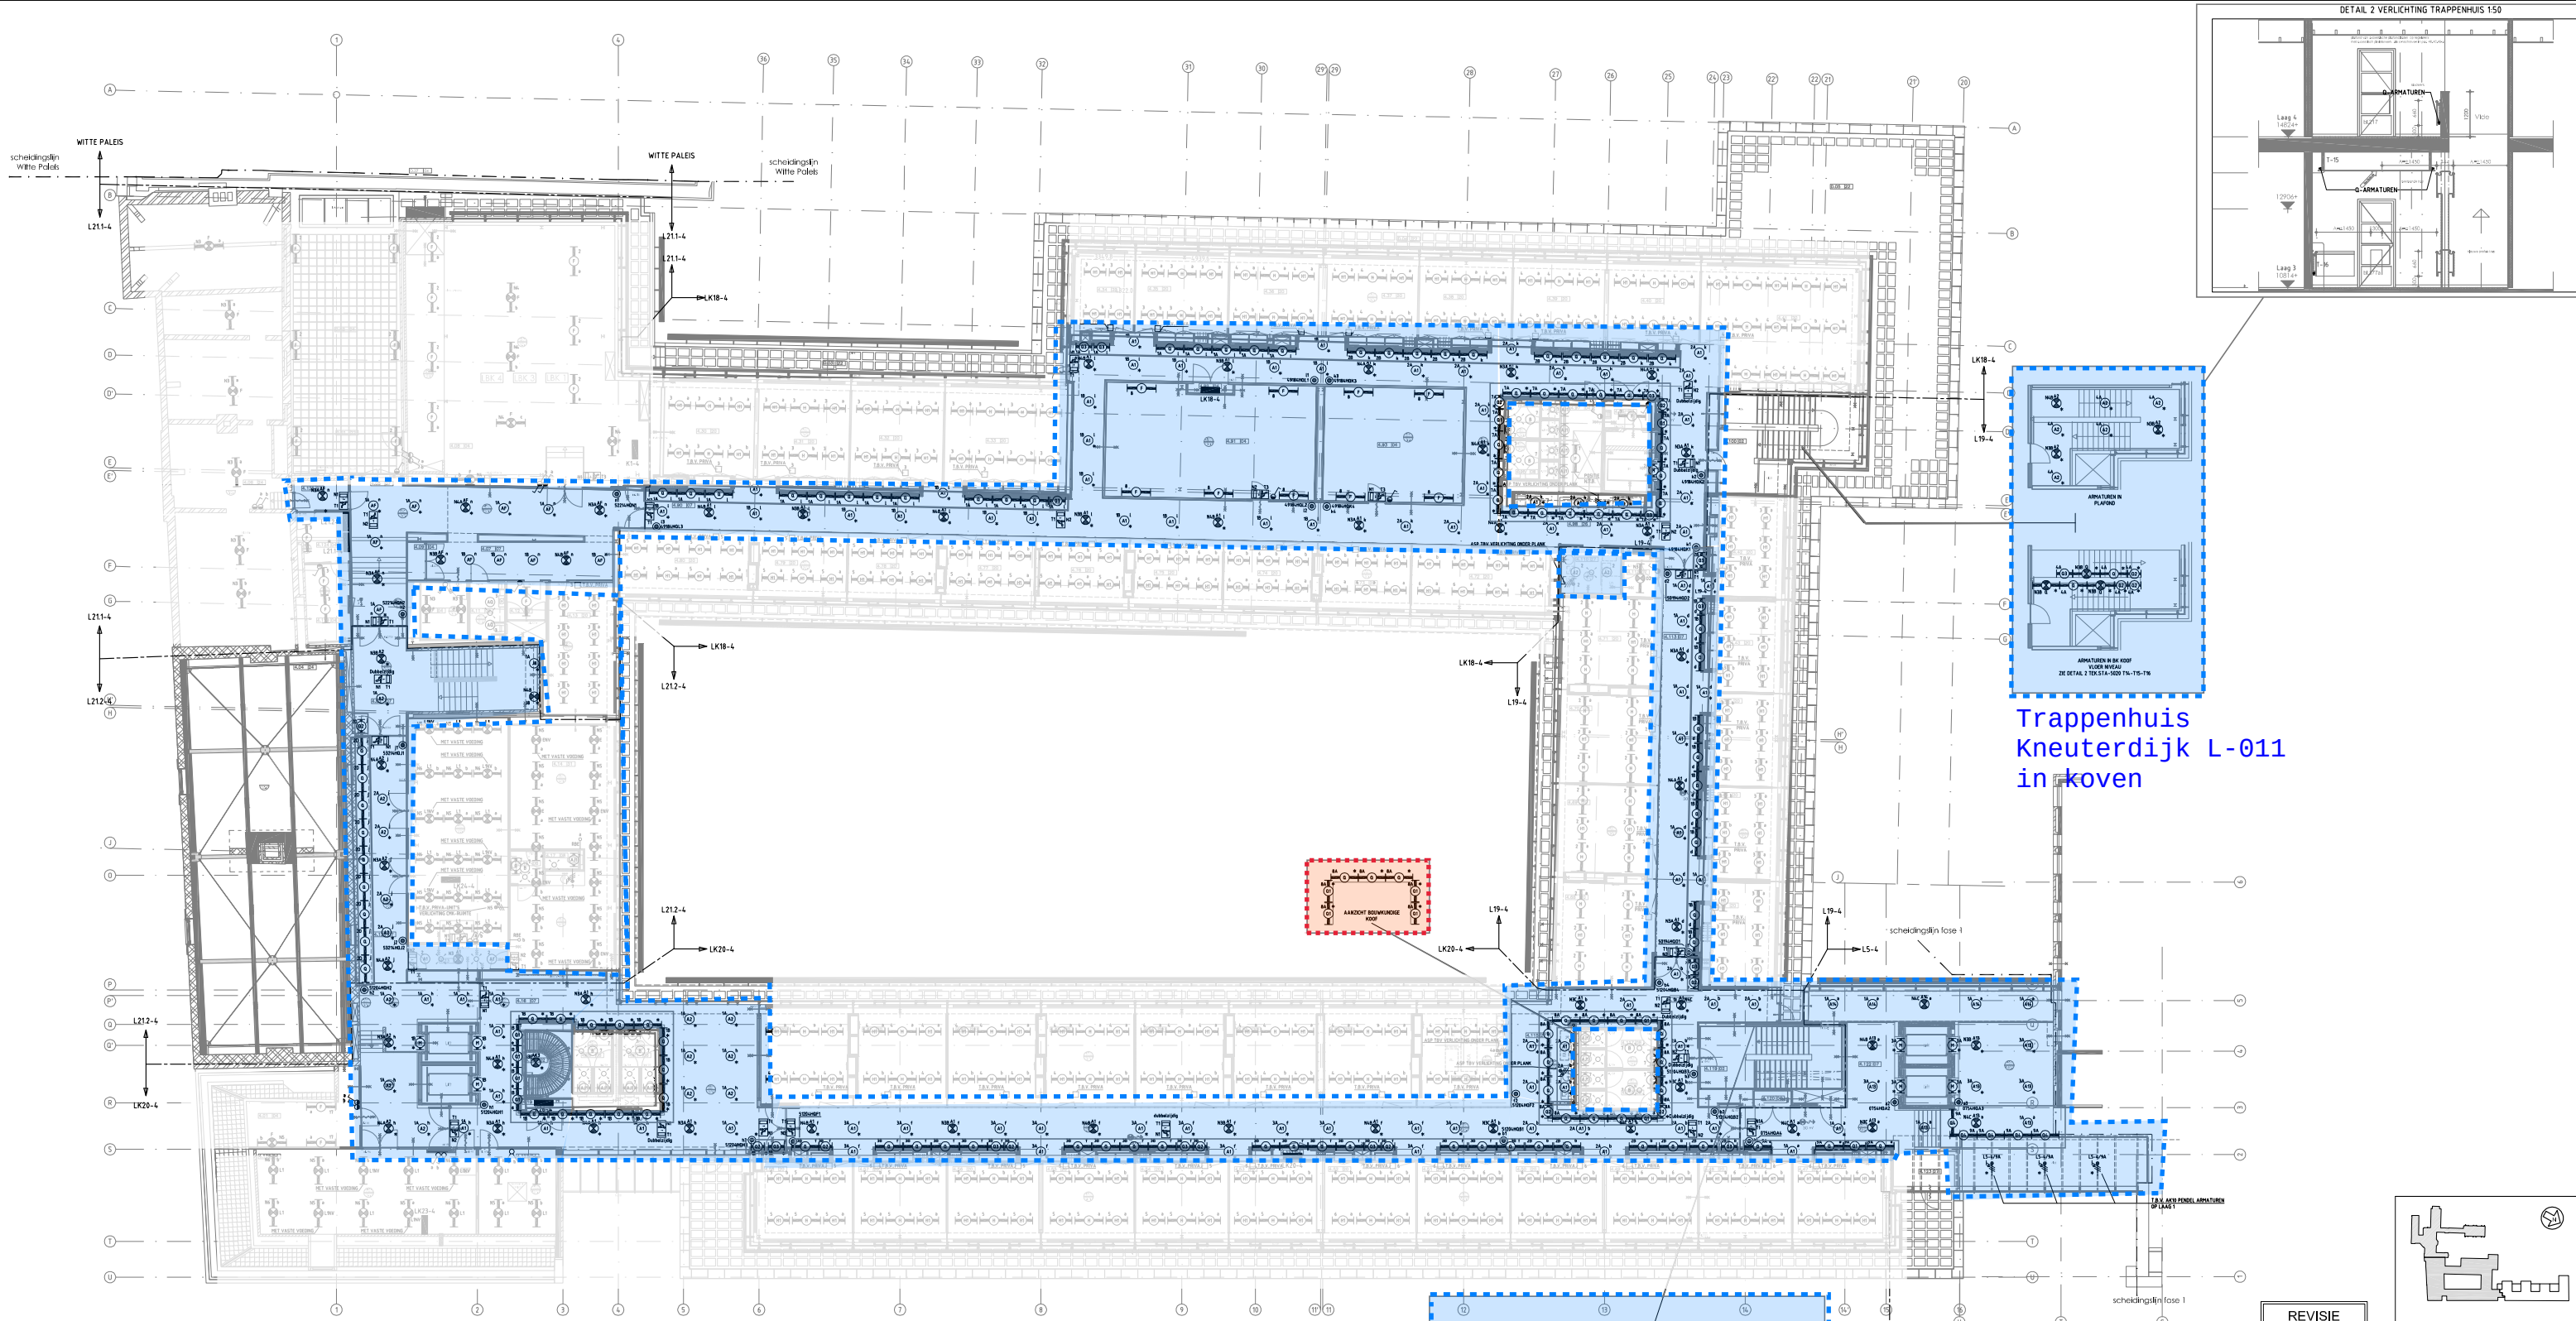

Trappenhuis
Kneuterdijk L-011
in koven

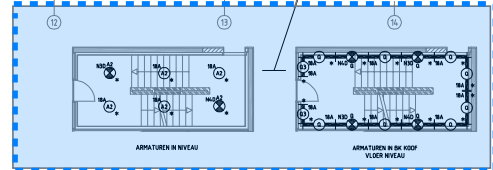

Trappenhuis
Kneuterdijk L-011 in koven

RENOVOOI SYMBOLENVERKLARING		MONTAGE HOOGTES	
VERKLARING ARMATUUR	
	GRIPPELNUMMER
	RELASCODE
	SCHAKELCODE
	ARMATUURCODE
	CENTRAAL GESCHAKELD
VERKLARING PULSDRUKKER	
	CODERING PULSDRUKKER
	SCHAKELCODE

REVISIE

Datum: 20-04-2012

Object nr: OR600721

REVISIE

PAR:

DATUM

VROM

Rijksgebouwendienst

Renovatie Raad van State fase 2

Raad van State

VERLICHTINGSINSTALLATIE

LAAG 4

Breijer


E-4300-S-4

Legenda:

= projectscope verduurzaming verlichting RvS Den Haag

= Deze armaturen vallen buiten de projectscope i.v.m. bereikbaarheid armaturen. Wel dient hier een DALI sturing aangebracht te worden voor het toekomstig aansluiten van nieuwe ledarmaturen.

Bouwdeel 'Witte paleis'

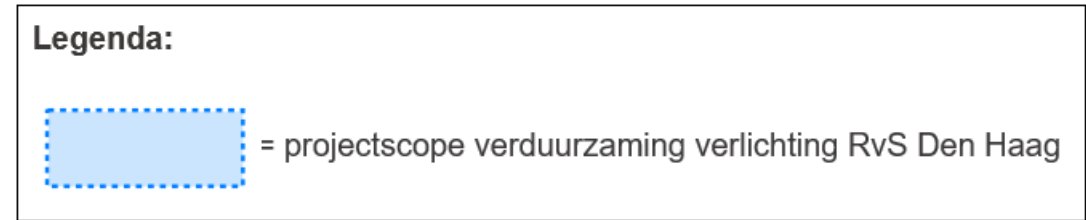

RENOVOI SYMBOLENVERKLARING			MONTAGE HOOGTES		




	Omschrijving: VERLICHTINGSINSTALLATIE LAAG 0, WITTE PALEIS		

Legenda:




= projectscope verduurzaming verlichting RvS Den Haag

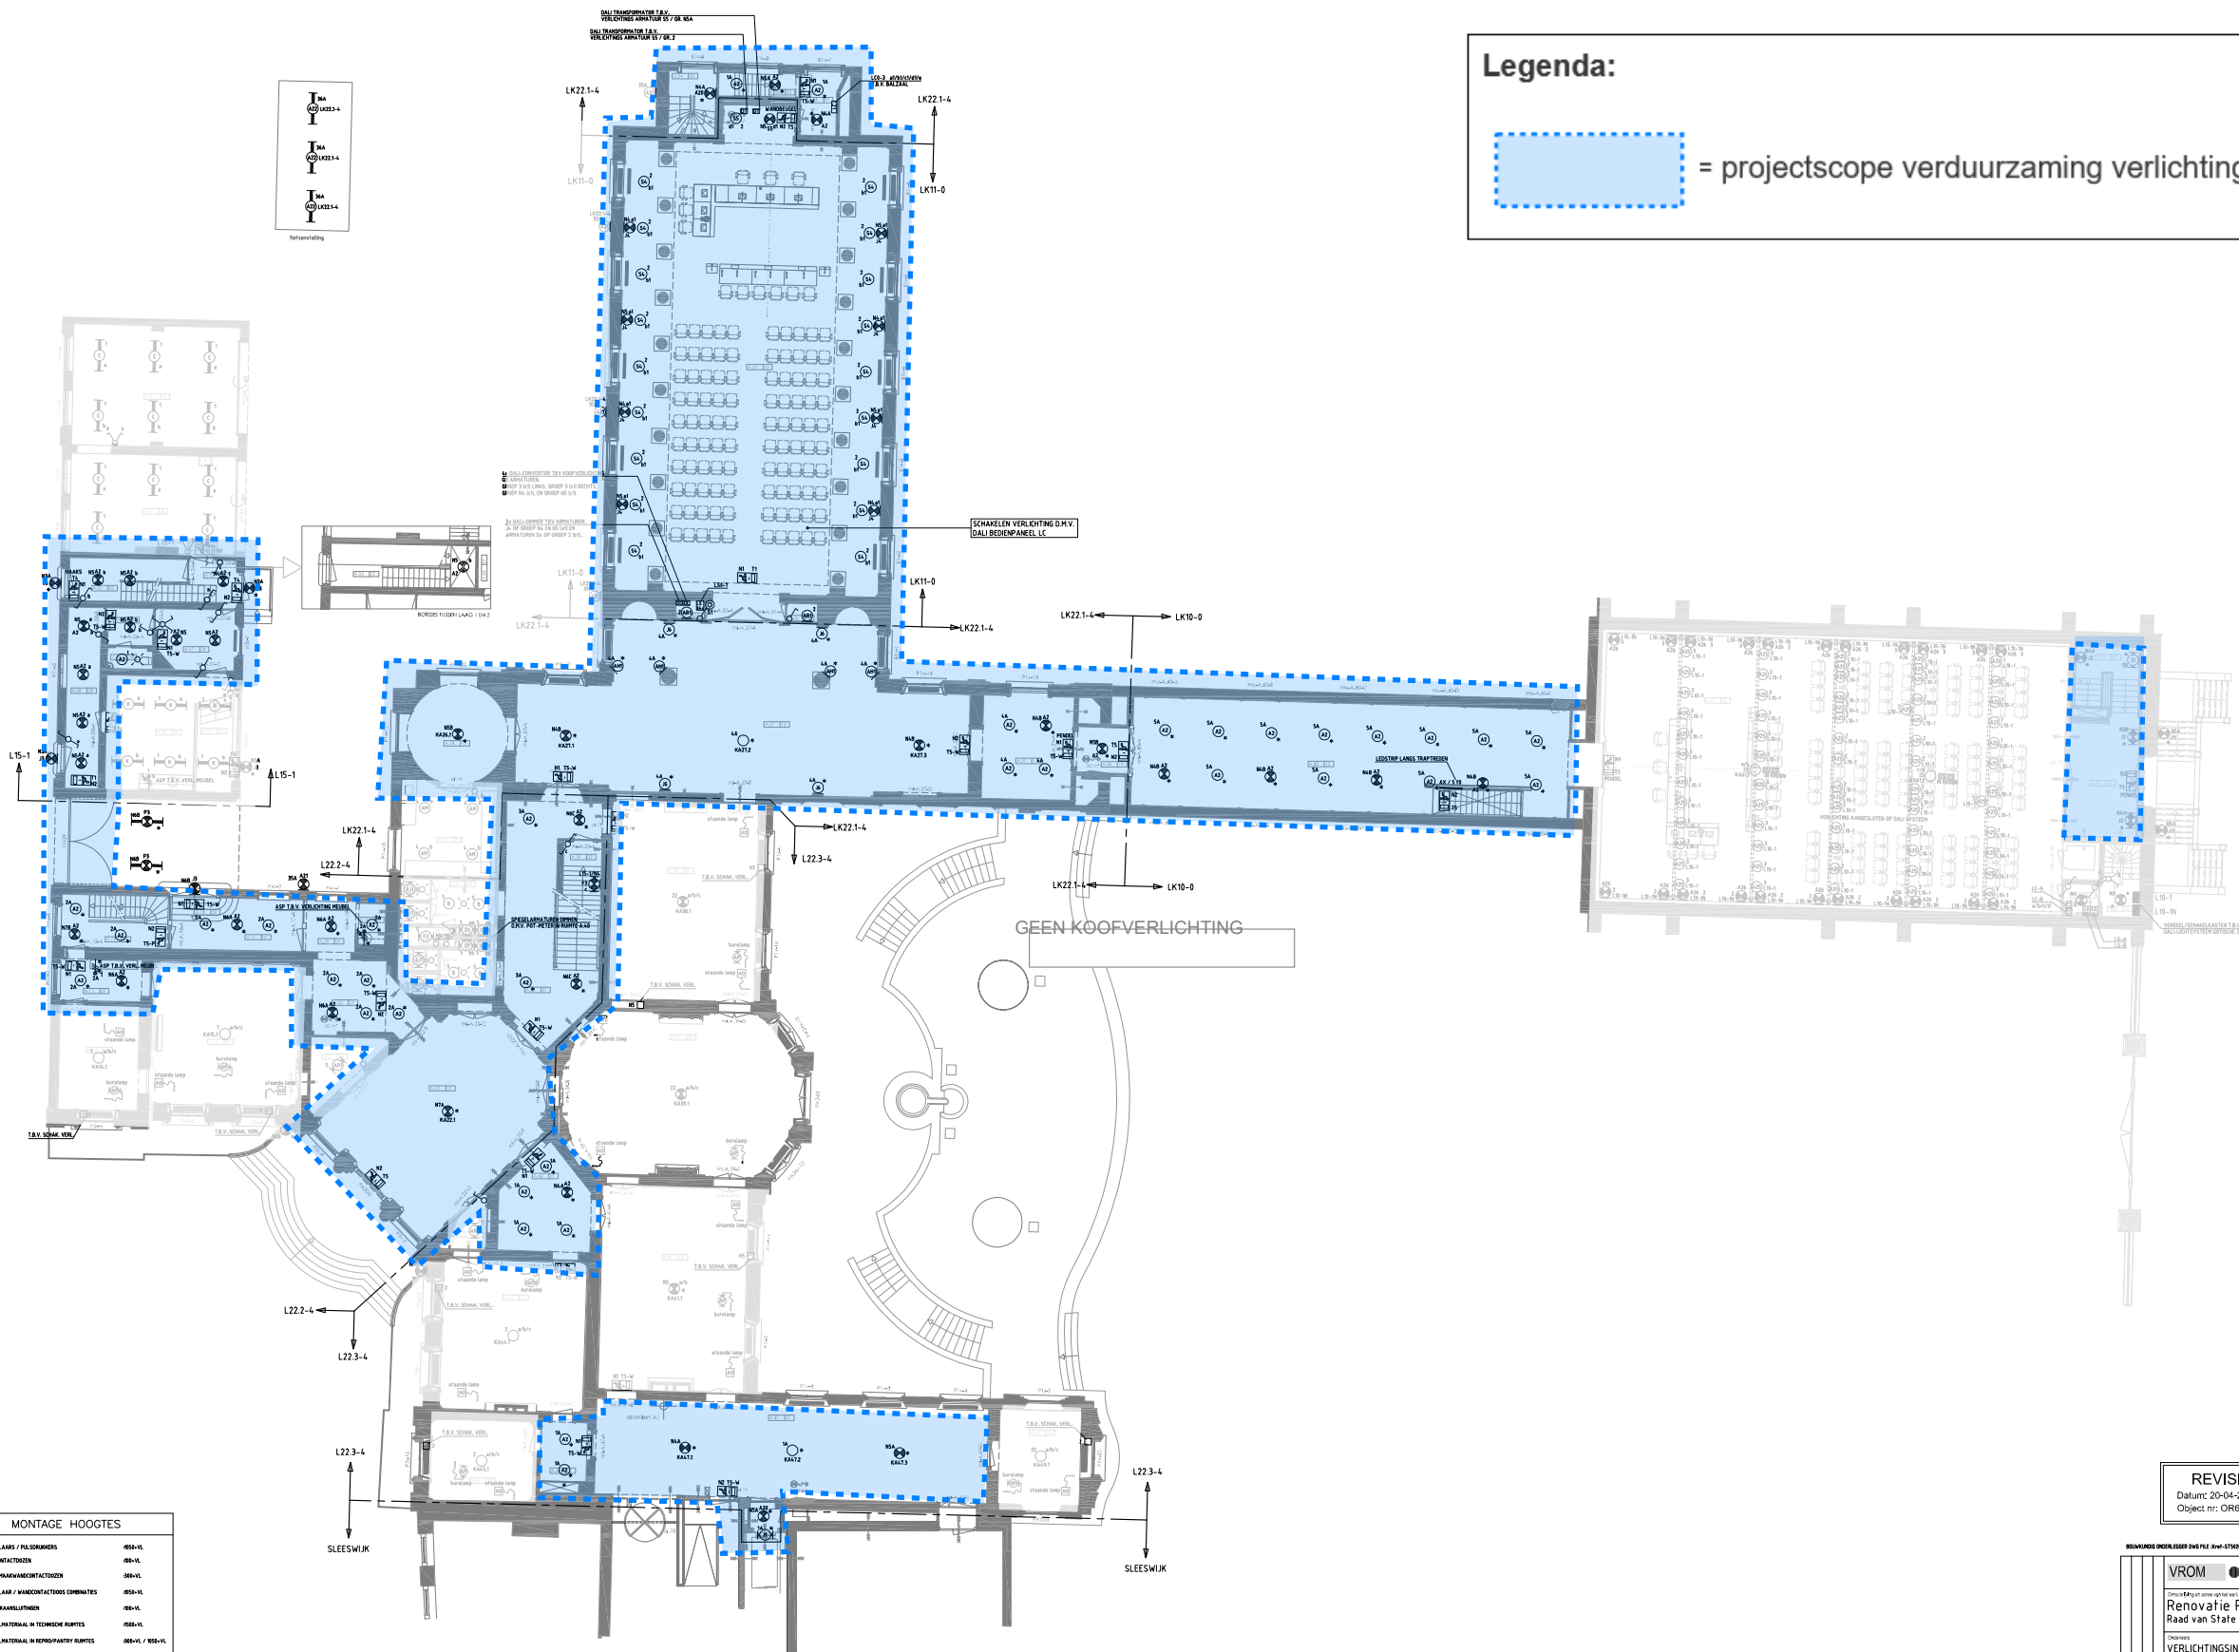

VERKLARING ARMATUUR	
	GROEPNUMMER
	RELATIECODE
	SCHAKELCODE
	ARMATUURCODE
	CENTRAAL GESCHAKELD
VERKLARING PULSDRUKKER	
	CODERING PULSDRUKKER
	SCHAKELCODE

RENVOOI SYMBOLENVERKLARING		MONTAGE HOOGTES	

REVISIE
Datum: 20-04-2012
Object nr: OR600721

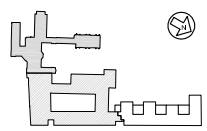

REVISIE

PAR:

DATUM

REVISIEOMSCHRIJVING: DMS FILE: Rev-07500-000111 Log: 1-00-20-00-00


VROM		Rijksgebouwendienst		Directie projecten Technische afdeling 2 2000 AA den Haag	
Concessieplan aan advieswet					
Renovatie Raad van State fase 2				Den Haag	
Raad van State					
Onderwerp					
VERLICHTINGSINSTALLATIE LAAG 1, WITTE PALEIS					
Aanleiding					
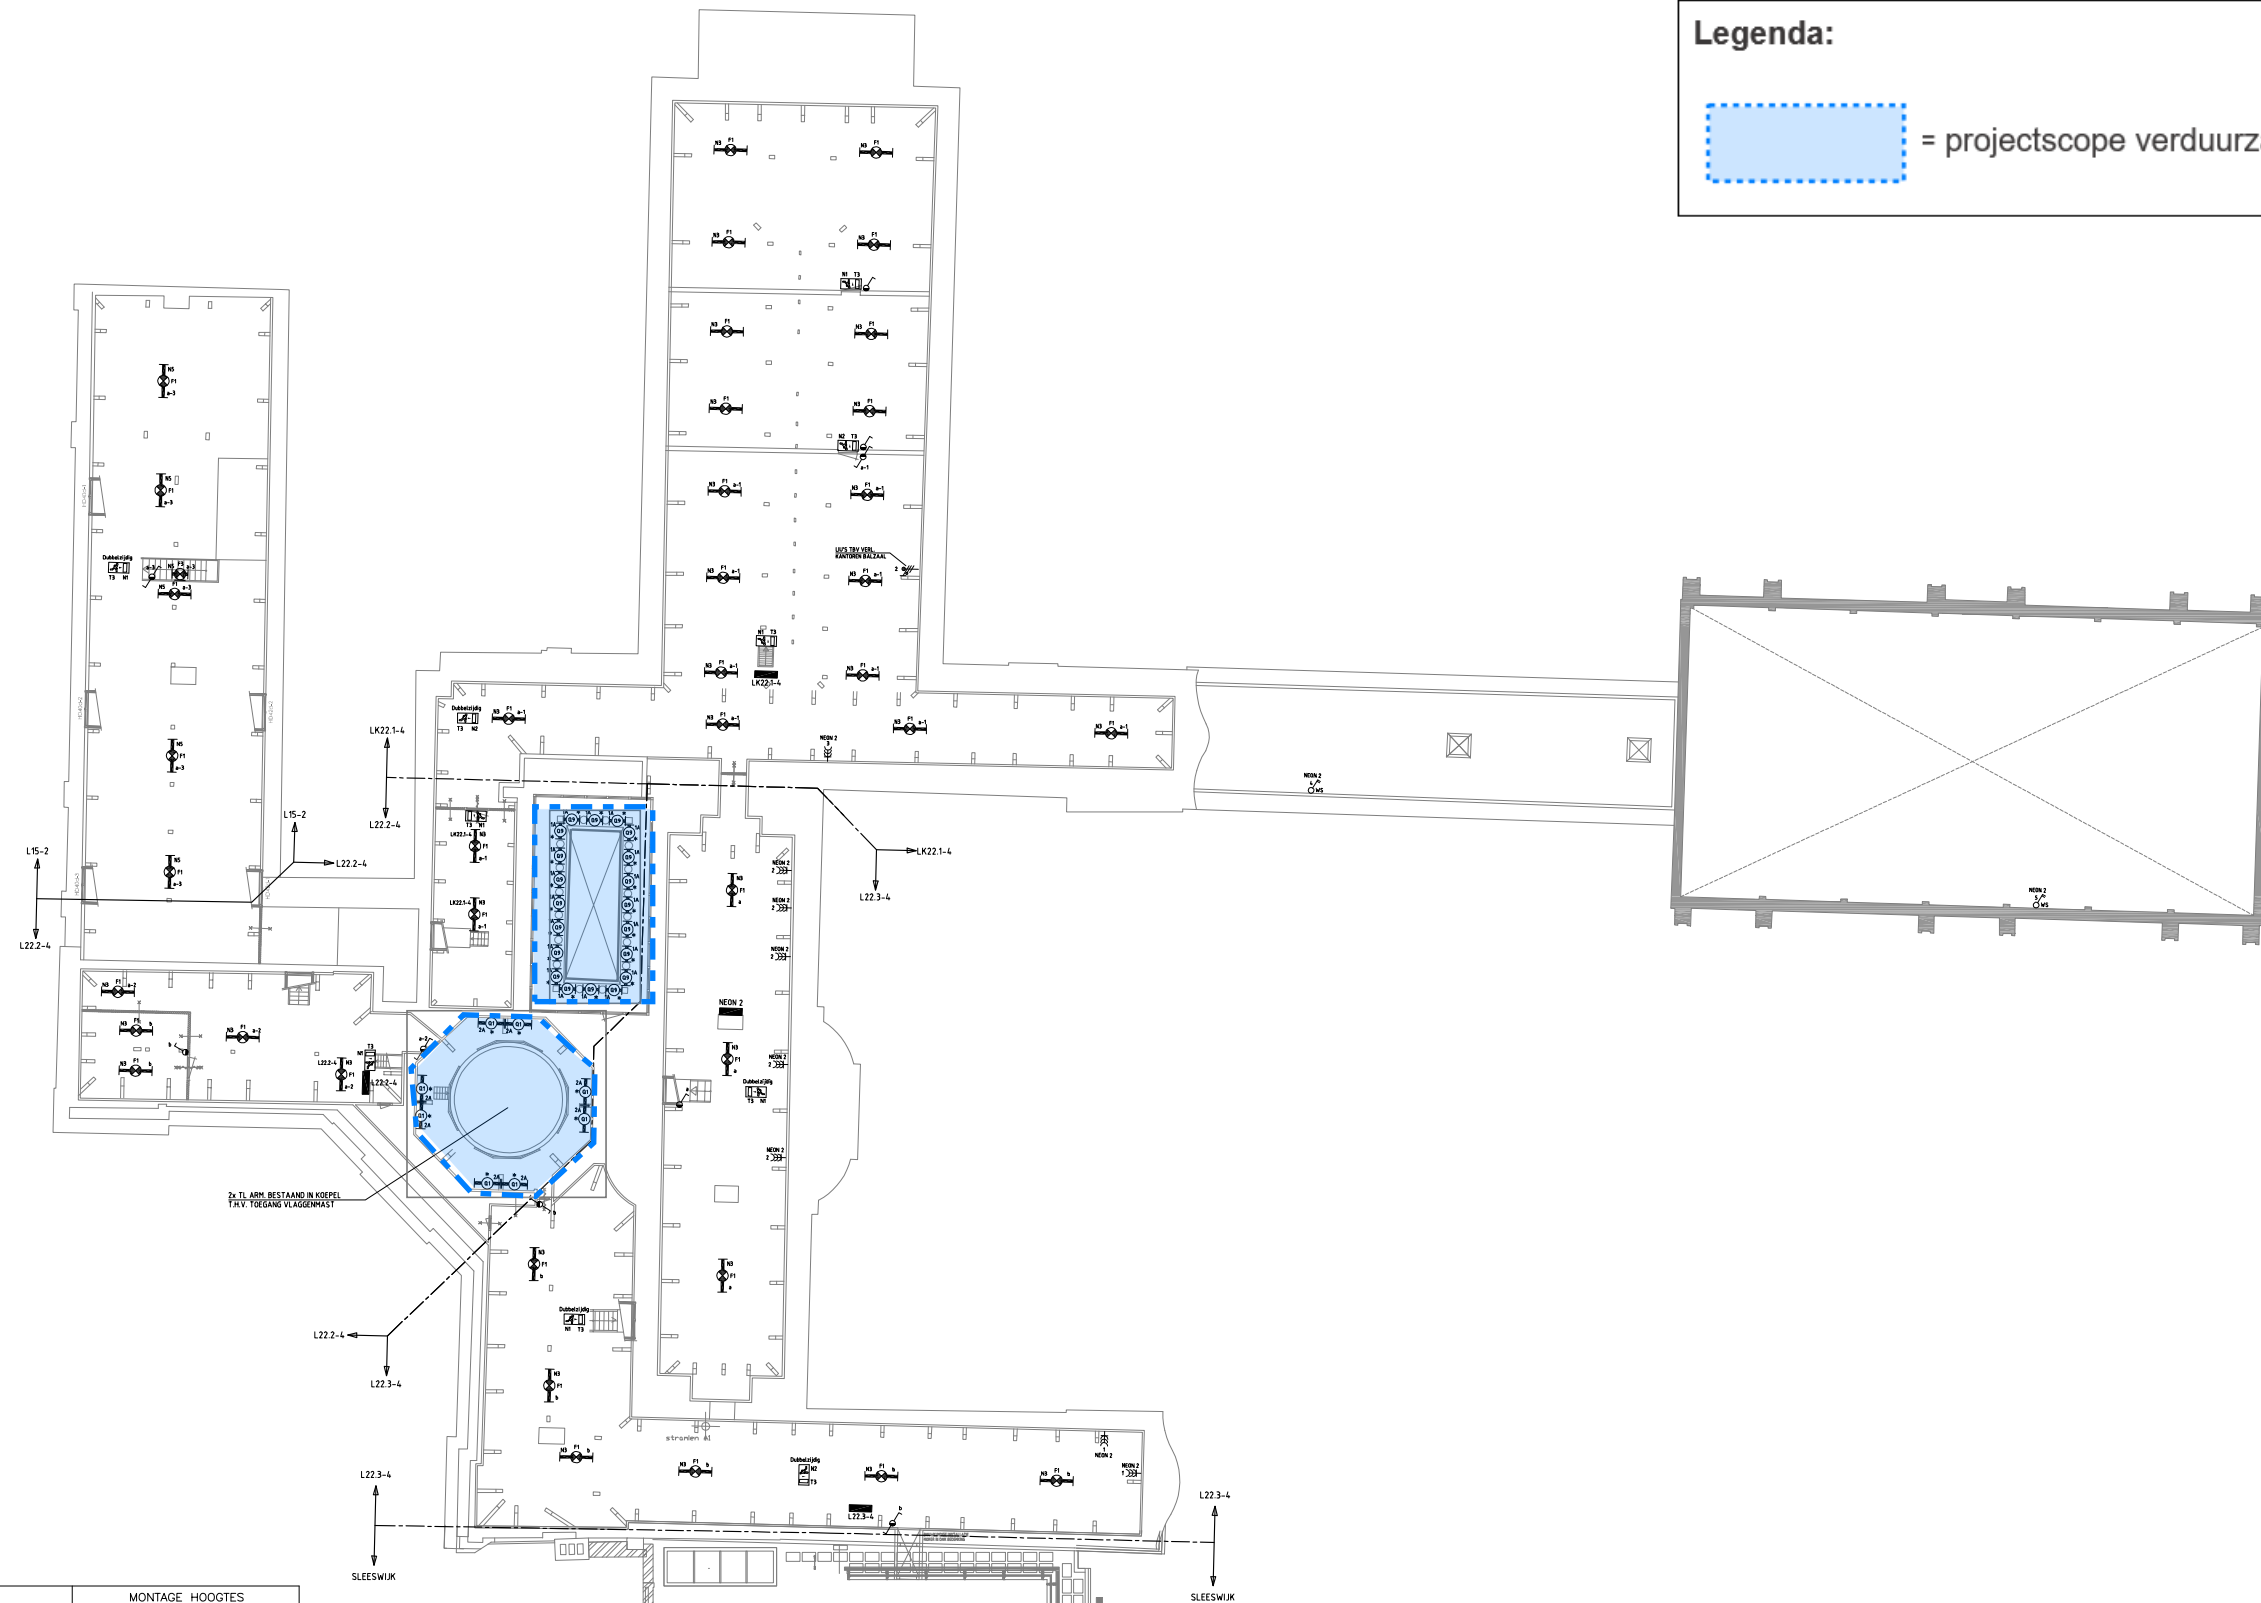

VERKLARING ARMATUUR

The diagram shows a relay assembly with a central circle containing the letter 'A'. Five lines point from labels on the right to different parts of the assembly: 'GROEPNUMMER' points to the top, 'RELAISCODE' points to the top-left, 'SCHAKELCODE' points to the top-right, 'ARMATUURCODE' points to the bottom-right, and 'CENTRAAL GESCHAKELD' points to the bottom-left.

VERKLARING PULSDRUKKER

The diagram shows a pulse switch with a circle containing a stylized 'P'. Two lines point from labels on the right to the switch: 'CODERING PULSDRUKKER' points to the top, and 'SCHAKELCODE' points to the bottom.

RENVOOI SYMBOLENVERKLARING			MONTAGE HOOGTES		
	ROOKDETECTIE				


REVISIE
Datum: 20-04-2012
Object nr: OR600721



REVISIE

PAR: _____ DATUM: _____

BRUNINGEN ONDERHOUD 0461 FAX 047-47200-000 FAX 047-48 10 00		FAK:		DATUM:	
VROM		Rijksgebouwendienst			
Omschrijving van de aanvraag:					
Renovatie Raad van State fase 2					
Raad van State					
VERLICHTINGEN TEGELTALIE					
LAAG 3, WITTE PALEIS					



