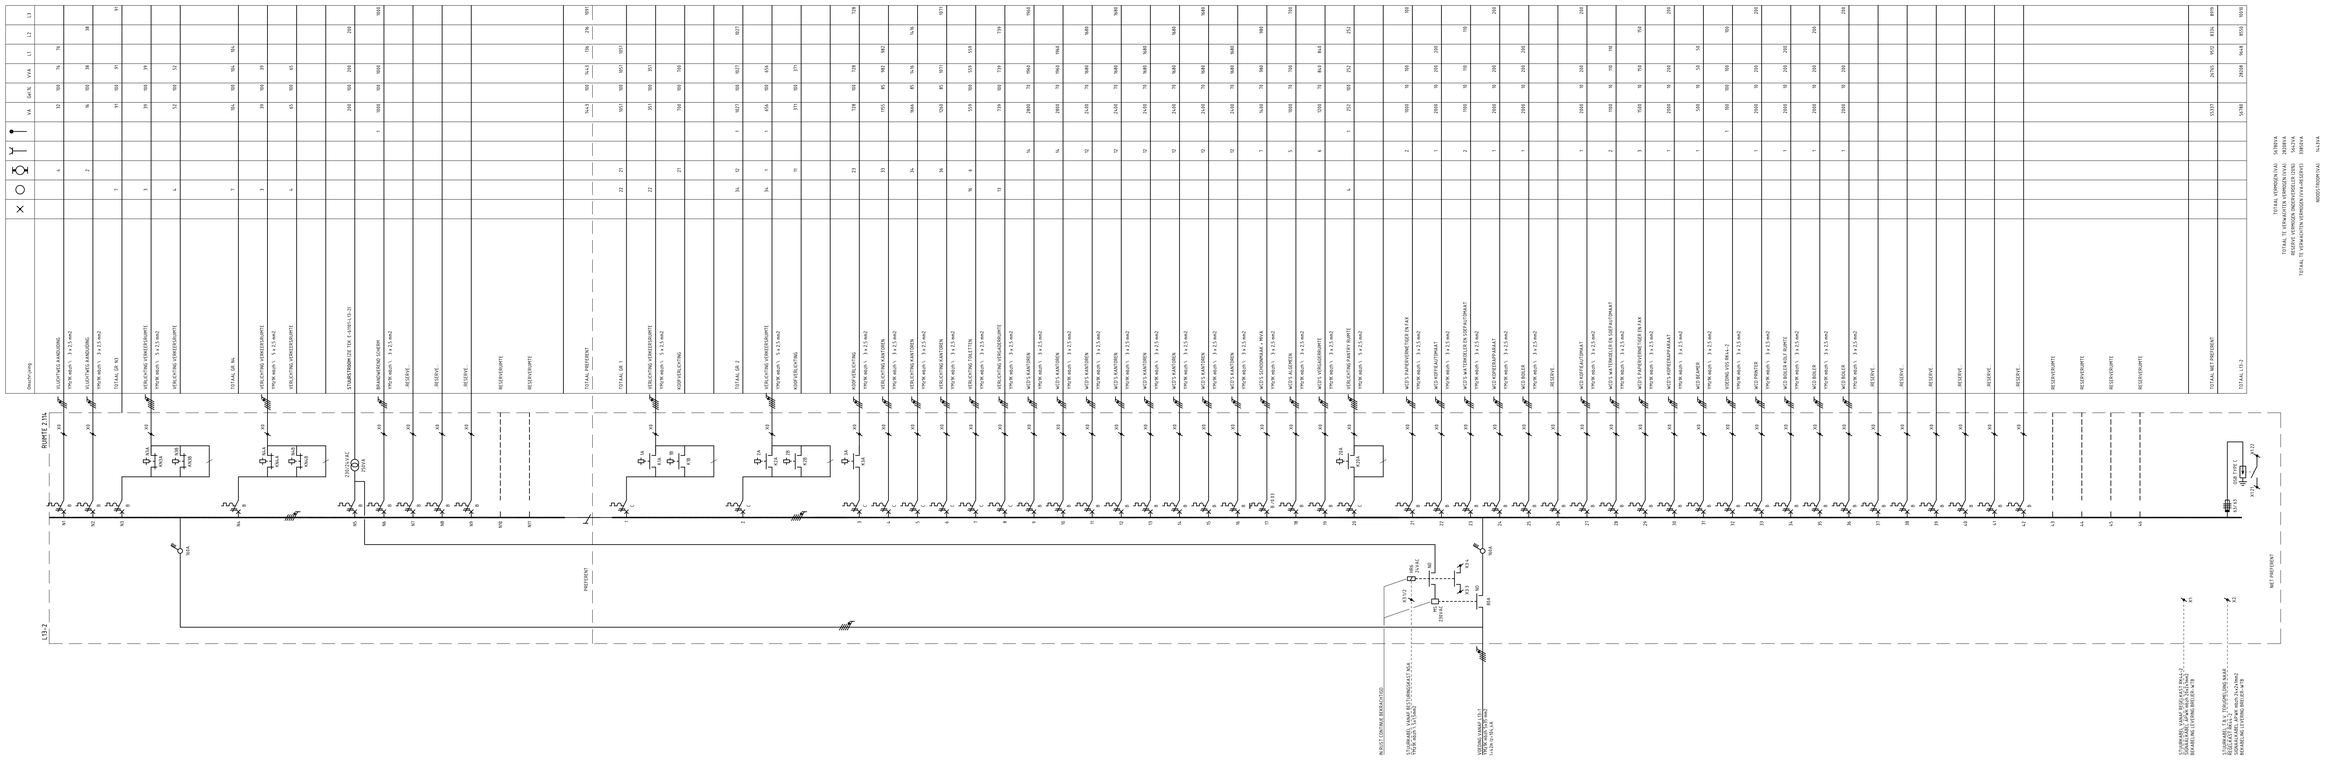

REVISIE
Datum: 20-04-2012
Object nr: OR600721

REVISIE
PAR.: DATUM:

VROM Rijksgebouwendienst

Opdrachtgever
Directie Projecten
POSTBUS 20951 / IPC 410
2500 EZ Den Haag

Omschrijving en adres van het werk:
Renovatie Raad van State fase 2
Raad van State
Den Haag

Onderwerp:
INSTALLATIESCHEMA
VERDEELKAST L13-2

Herbij behoort tek. –
Berekeningen –
Akkoord –

Formaat	A1++	Schaal	N.V.T.
Getekend	MZ	Datum	20-04-2012
Bijvoeldnr.	5	OR nr.	600721
Revisieblad	2	Projectnr.	252020

Adviseur: Huisman Elektro Raadgevende Ingenieurs B.V. / T.H.E. (IMS) Stadsplein 101 / Postbus 4000 / 3500 JA Houten / Tel. 030-6344444 / Fax 030-6344400 / info@the-ingenieurs.nl / www.the-ingenieurs.nl

Installateur: Breijer Elektrotechniek, Dissiumstraat 1 / 3068 GV Rotterdam / Postbus 23 / 3000 AA Rotterdam / Telefoon 010-4811400 / Fax 010-4811410

Discipl.	Fase	Bladnummer	Subcode
E	R	E-61100-L13-2	

Gewijzigd:

Work directory: OR600721\V E Elektrotechnische installaties / 2.2

DWG-file: E-61100-L13-2