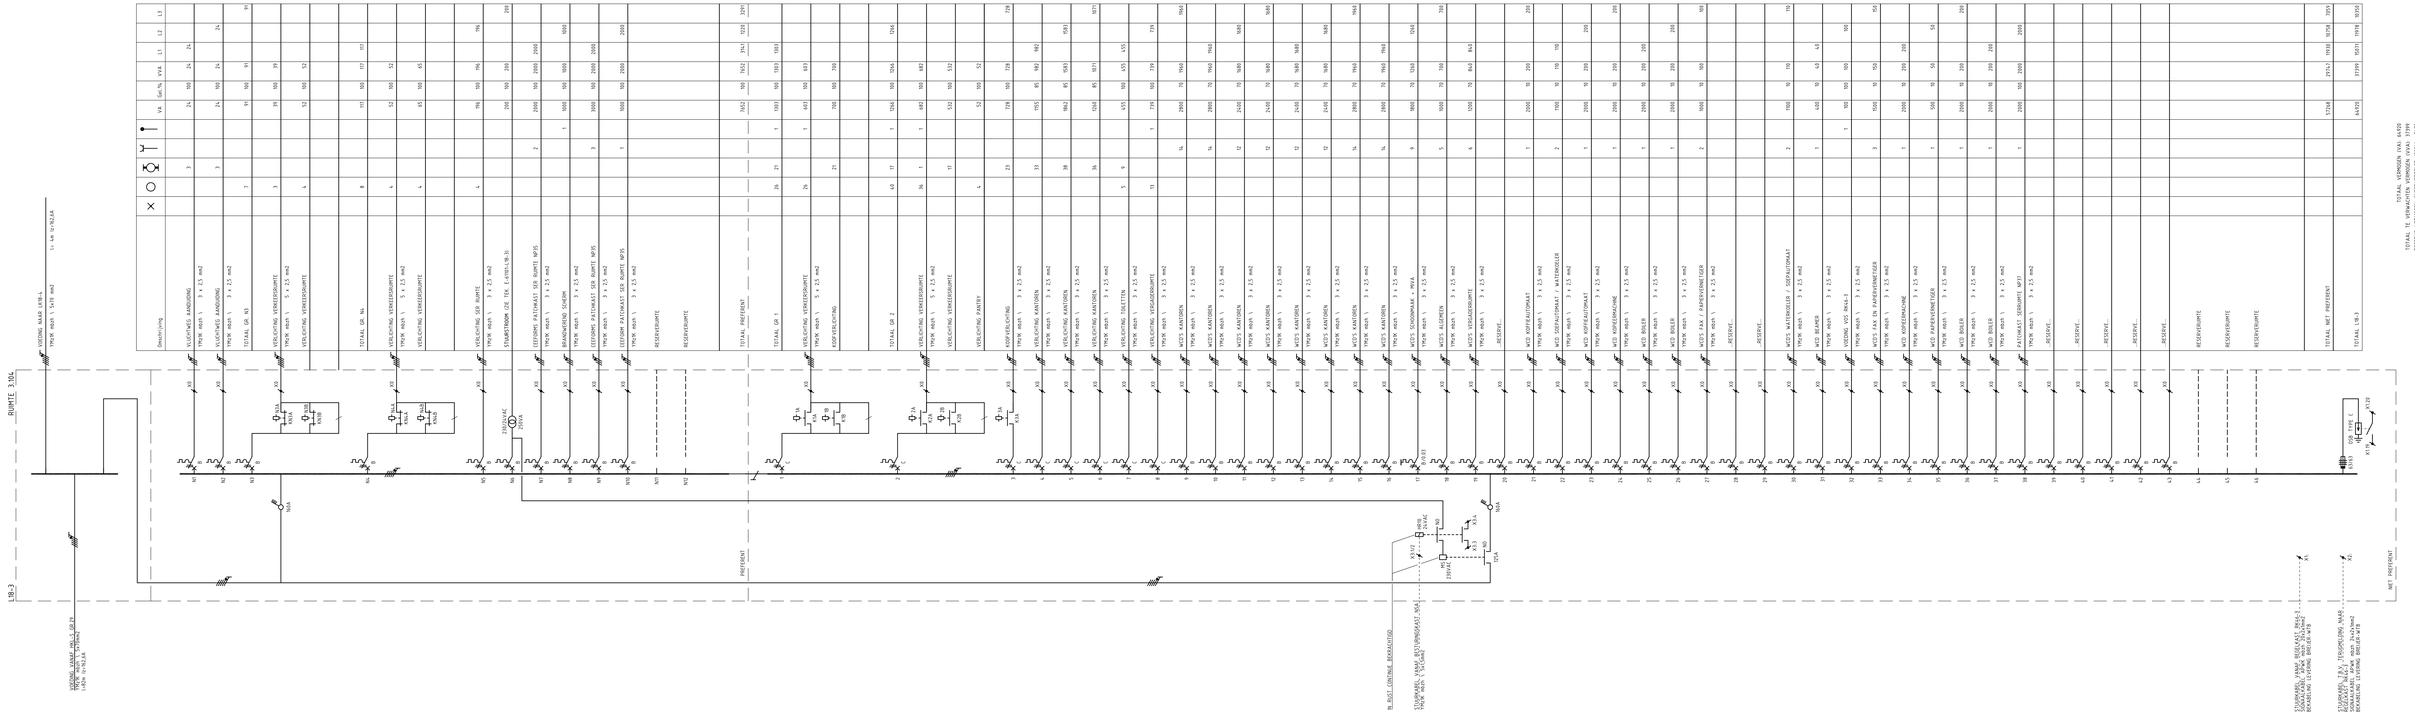

Opmerking:

INDIEN NIET NADER AANGEGEVEN INSTALLATIEAUTOMATEN 16A.
VOOR STUURSTROOMSCHEMA ZIE TEKENING E-61101-L18-3.
VOOR KLEMMENSTROKEN ZIE TEKENING E-61102-L18-3.
OSB VOORZIEN VAN DEFECTSIGNALERING.
ALLE AFGAANDE BEKABELING HALOGEENVRIJ EN LOW SMOKE.
BESCHERMINGSGRAAD IP21.

REVISIE
Datum: 20-04-2012
Object nr: OR600721

REVISIE
PAR.: DATUM:

VROM — Rijksgebouwendienst

Opdrachtgever
Directie Projecten
POSTBUS 20952 / IPC 410
2500 EZ Den Haag

Omschrijving en adres van het werk:
Renovatie Raad van State fase 2
Raad van State — Den Haag

Onderwerp:
INSTALLATIESCHEMA
VERDEELKAST L18-3

Hertitel behoort tek. –
Berekeningen –
Akkoord –
Formaat A1+ | Schaal N.V.T.
Getekend MZ | Datum 20-04-2012
Bijwerkblad S. | OR nr. 600721
Revisieblad 3 | Projectnr. 252020


Installateur: Breijer Elektrotechniek, Dissenterstraat 2, 3089 GA Rotterdam, Postbus 2, 3089 ZG Rotterdam, Telefoon 010-420 44 00, Fax 010-420 44 01

Onderdeel E | Fase R | Bladnummer E-61100-L18-3 | Subcode

Gewijzigd:

Werk directory: OR600721/ E Elektrotechnische installaties / 2.2
DWG-file: E-61100-L18-3