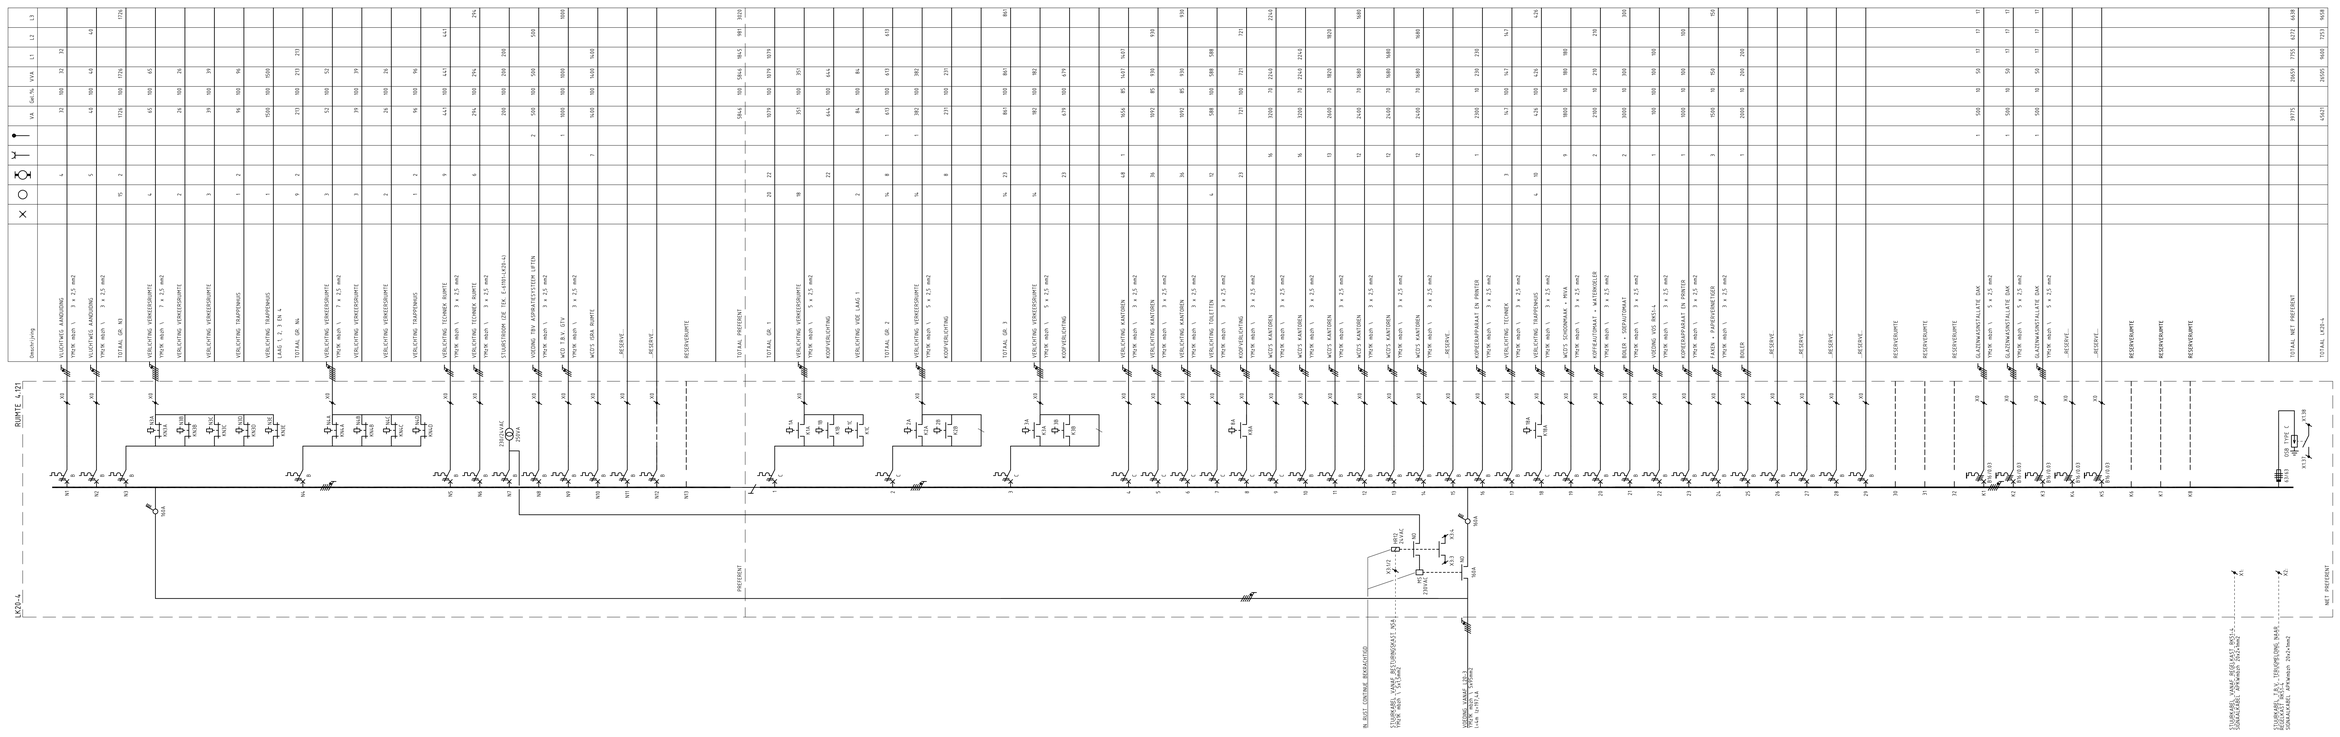

TOTAAL VERMOGEN (VA): 454,97kVA
TOTAAL TE VERWACHTEN VERMOGEN (VVA): 269,91kVA
RESERVE VERMOGEN ONDERVERDELER (20%): 53,97kVA
TOTAAL TE VERWACHTEN VERMOGEN LK20-4 (VVVO): 215,94kVA
NOODSTROOM (VA): 384,6kVA

Opmerking:

INDIEN NIET NADER AANGEGEVEN INSTALLATIEAUTOMATEN 16A.
VOOR STUURSTROOMSCHEMA ZIE TEKENING E-61101-LK20-4.
VOOR KLEMMENSTROKEN ZIE TEKENING E-61102-LK20-4.
OSB VOORZIEN VAN DEFECTSIGNALERING.
ALLE AFGAANDE BEKABELING HALOGEENVRIJ EN LOW SMOKE.
BESCHERMINGSGRAAD IP21.

REVISIE
Datum: 20-04-2012
Object nr: OR600721

REVISIE
PAR.: DATUM:

VROM — Rijksgebouwendienst

Opdrachtgever
Directie Projecten
POSTBUS 20952 / IPC 410
2500 EZ Den Haag

Omschrijving en adres van het werk:
Renovatie Raad van State fase 2
Raad van State — Den Haag

Onderwerp:
INSTALLATIESCHEMA
VERDEELKAST LK20-4

Herbij behoort tek. –
Berekeningen –
Akkoord –

Formaat	A1++	Schaal	N.V.T.
Getekend	MZ	Datum	20-04-2012
Beoordeel.	S.	Dif-nr.	600721
Bouwdeel	4	Projectnr.	252020

Discipl.	Fase	Bladnummer	Subcode
E	R	E-61100-LK20-4	

Adviseur: Huisman Zwarts Raadgevende Ingenieurs b.v. t.a.v. (IBR) Stadsplein 101 / Postbus 4000 / 3500 GA Nieuwegein, Tel. 030-2886888 / Fax 030-2886889 / Email info@hzri.nl / www.hzri.nl — IBR ADVISEURS

Installateur: Breijer Elektrotechniek, Dissenterstraat 7, 3069 GJ Rotterdam, Postbus 23, 3000 AE Rotterdam, Telefoon 010-4251400, Fax 010-4251410

Gewijzigd:

Werk directory: OR600721\V E Elektrotechnische installaties / 2.2

DWG-file: E-61100-LK20-4