


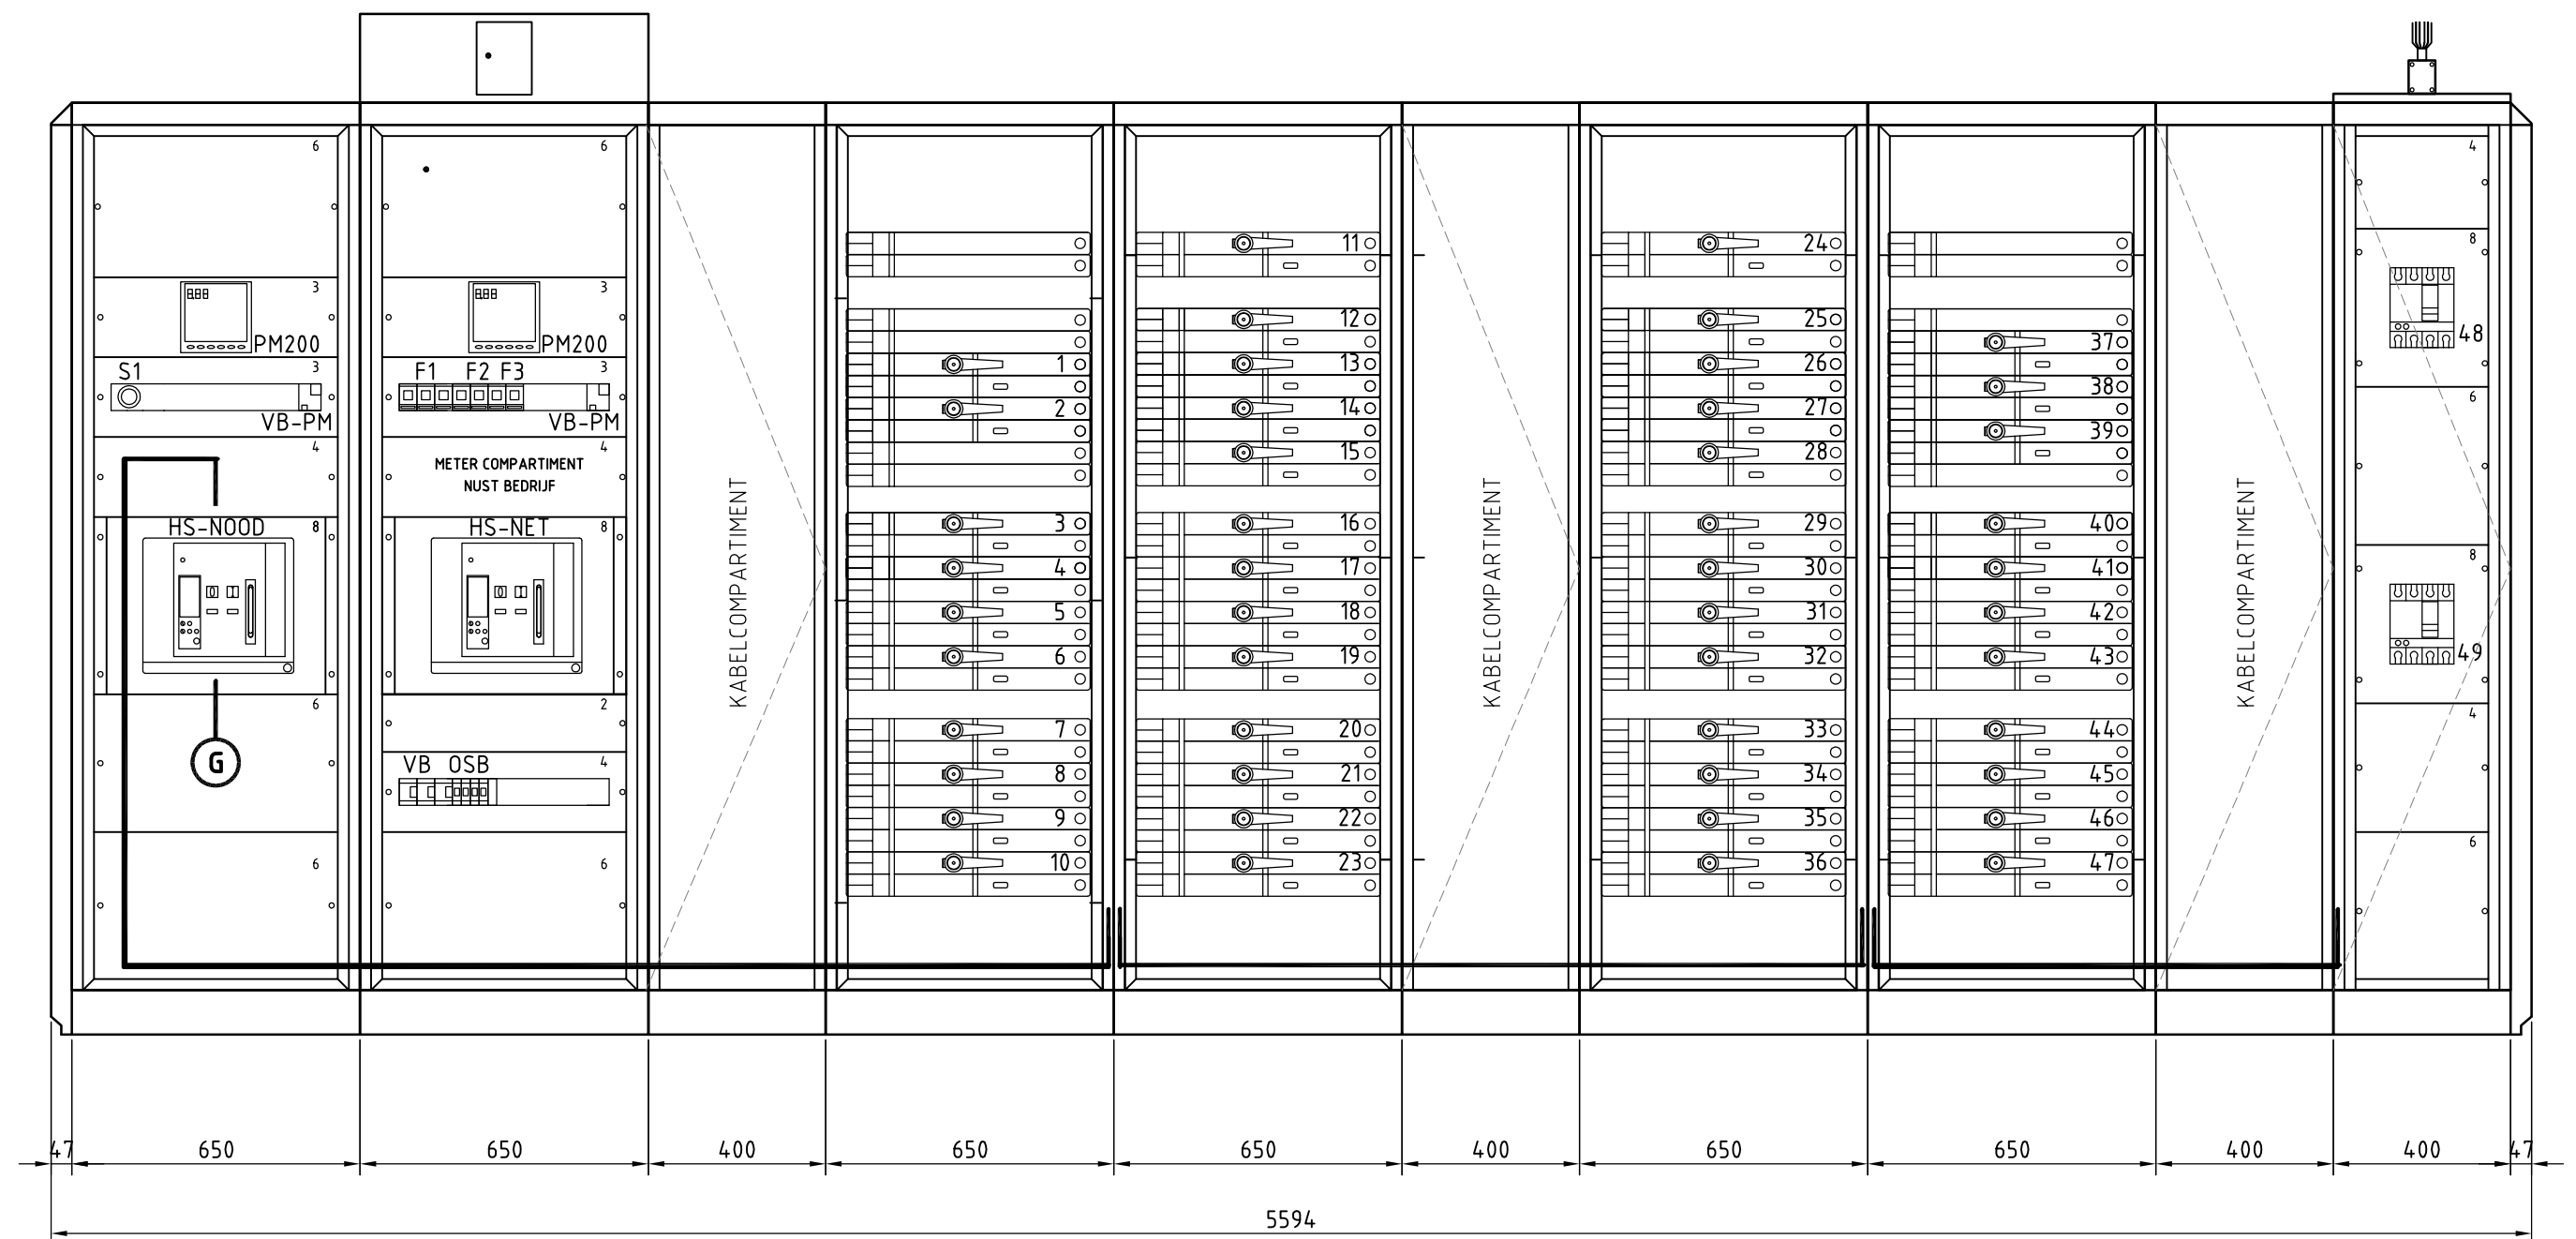

VOORAANZICHT HLK-S

REVISIE

Datum: 20-04-2012
Object nr: OR600721

REVISIE

PAR.: DATUM:

OPMERKINGEN:

- VOOR INSTALLATIESCHEMA HOOFDVERDEELKAST ZIE TEKENING E-61100-HLK-S
- TRAFOS ACHTER AFDEKPLAAT GEMONTEERD, NIET IN ZICHT

VROM  Rijksgebouwendienst

Omschrijving en adres van het werk
Renovatie Raad van State fase 2
Raad van State Den Haag

Onderwerp
KASTAANZICHT
HOOFDVERDEELKAST HLK-S

Adviseur
 ADVISEURS
Huygen Elwako Raadgevende Ingenieurs b.v. | Lid ONRI
Oostplein 415 | Postbus 42503 | 3006 DA Rotterdam
tel. 010 - 411 61 25 | fax 010 - 4119200
info@he-adviseurs.nl | www.he-adviseurs.nl

Installateur
 Breijer
Elektrotechniek
Geysendorfferweg 5 - 3088 GJ Rotterdam
Postbus 51027 - 3007 GA Rotterdam
Telefoon 010 - 297 65 30
Fax 010 - 297 65 78

Formaat	A3	Schaal	N.V.T
Getekend	MZ	Datum	20-04-2012
Bouwdeel	S	OR nr.	600721
Bouwlaag	0	Projectnr.	252020
Discipl.	E	Fase	R
Bladnummer	E-61103-HLK-S		
Subcode			