


1530

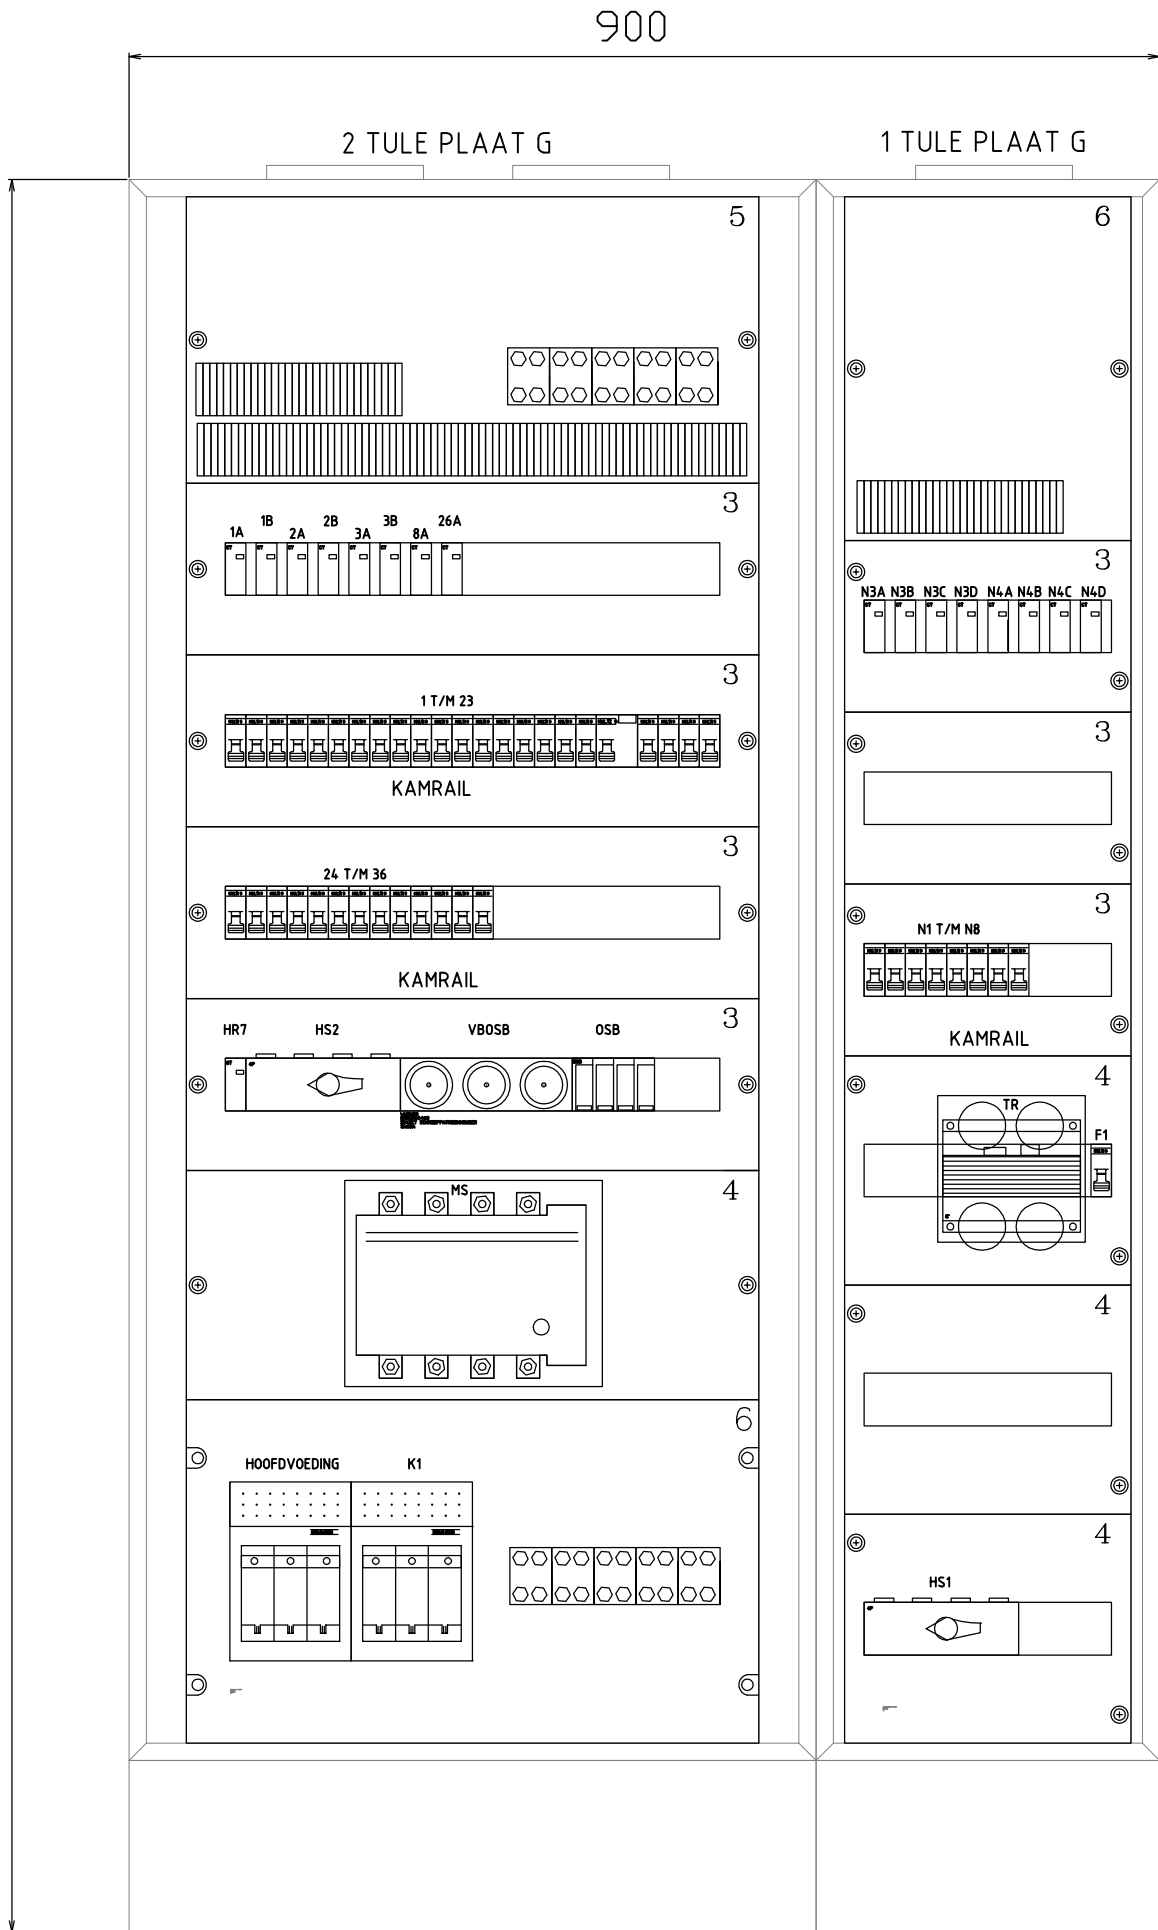

SPECIFICATIES;

- FRABRIKAAT: MERLIN-GERIN
- TYPE: PRISMA G + BLINDE DEUR
- AFMETINGEN: BxHxD: 900x1530x205
- KORTSLUITVASTHEID- VAN DE AUTOMATEN: MIN. 6KA
- IP-WAARDE: IP-30
- BEKABELING: VOEDINGSKABEL - BOVENINVOER
AFGAANDE BEKABELING - BOVENINVOER
TULE PLAAT G
- INVOERING:
- PREFERENT GEDEELTE VOORZIEN VAN RODE AFDEKPLATEN
- TRANSFORMATOR GEMONTEERD ONDER DIN-RAIL
- MAGNEETSCHAKELAAR ZIT ONDER EEN AFDEKPLAAT UIT HET ZICHT

AANTAL	CODERING	OMSCHRIJVING	SPANNING (V)	STROOM (A)	Ik	FABRIKAAT	TYPE
32	N1 T/M N8, 9 T/M 18 20 T/M 25, 27, 29 T/M 36	INSTALLATIE AUTOMAAT DPNN B		16	6	MERLIN GERIN	19254
11	1 T/M 8, 26, 28, 31	INSTALLATIE AUTOMAAT DPNN C		16	6	MERLIN GERIN	19268
3		TULEPLAAT TBV AFGAANDE KABELS				ENSTO	R8513
1	VBO5B	DIAZET SCHROEFFPATROONHOUDER		3x63	6	WHONER	66866463
1	F1	INSTALLATIE AUTOMAAT DPNN B		10	6	MERLIN GERIN	19252
1	19	INSTALLATIE AUTOMAAT DPNN VIGI B		16/30m		MERLIN GERIN	19756
2	HS1, HS2	INS SCHAKELAAR 4P		160		MERLIN GERIN	28913
8	N3A, N3B, N3C, N3D N4A, N4B, N4C, N4D	CT MAGNEETSCHAKELAARS 2V	24	25		FINDER	22.24.8.024.4000
2	K1 HOOFDVOEDING	FUPACT PATROONLASTSCHEIDER		3x160		MERLIN GERIN	49084
9	1A, 1B, 2A, 2B, 3A, 3B, 8A, 26A, HR7	CT MAGNEETSCHAKELAARS 2P	24	25		FINDER	22.22.8.024.4000
1	MS	VERMOGENS RELAIS 4P 230V		200		TELEMECANIQUE	LC1F1154 + LX9FF220
1	KAST	PRISMA PLUS G STAAND + BLINDE DEUR				MERLIN GERIN	08202 + 08222
1	KOKER	PRISMA PLUS G STAAND KOKER + BLINDE DEUR				MERLIN GERIN	08272 + 08282
1	OSB	DEHN GUARD OVERSPANNINGSBEVEILIGING 275FM				DEHN	952405 FM
1	TR	TRAFO 250VA				BELPA	TR17268
14	X	AANSLUITKLEMMEN 4mm				TELEMECANIQUE	AB1VV435U
1	x	AANSLUITKLEMMEN TBV K1				ENSTO	R1200, R1201, R1202
1	x	AANSLUITKLEMMEN TBV HOOFDVOEDING				ENSTO	R1203, R1204, R1205

REVISIE

Datum: 20-04-2012

Object nr: OR600721

REVISIE

PAR.:

DATUM:

Gewijzigd	VROM  Rijksgebouwendienst		Formaat	A3	Schaal	N.V.T.
	Omschrijving en adres van het werk Renovatie Raad van State fase 2 Raad van State Den Haag		Getekend	MZ	Datum	20-04-2012
			Bouwdeel	S	OR nr.	600721
	Onderwerp KAST AANZICHT VERDEELKAST L12-2		Bouwlaag	2	Projectnr.	252020
			Discipl.	Fase	Bladnummer	Subcode
Adviseur		Installeur	E	R	E-61103-L12-2	
 ADVISEURS Huygen Elwako Raadgevende Ingenieurs b.v. Lid ONRI Oostplein 415 Postbus 42503 3006 DA Rotterdam tel. 010 - 411 61 25 fax 010 - 4119200 info@he-adviseurs.nl www.he-adviseurs.nl		 Breijer Elektrotechniek Geysendorfferweg 5 - 3088 GJ Rotterdam Postbus 51027 - 3007 GA Rotterdam Telefoon 010 - 297 65 30 Fax 010 - 297 65 78				