


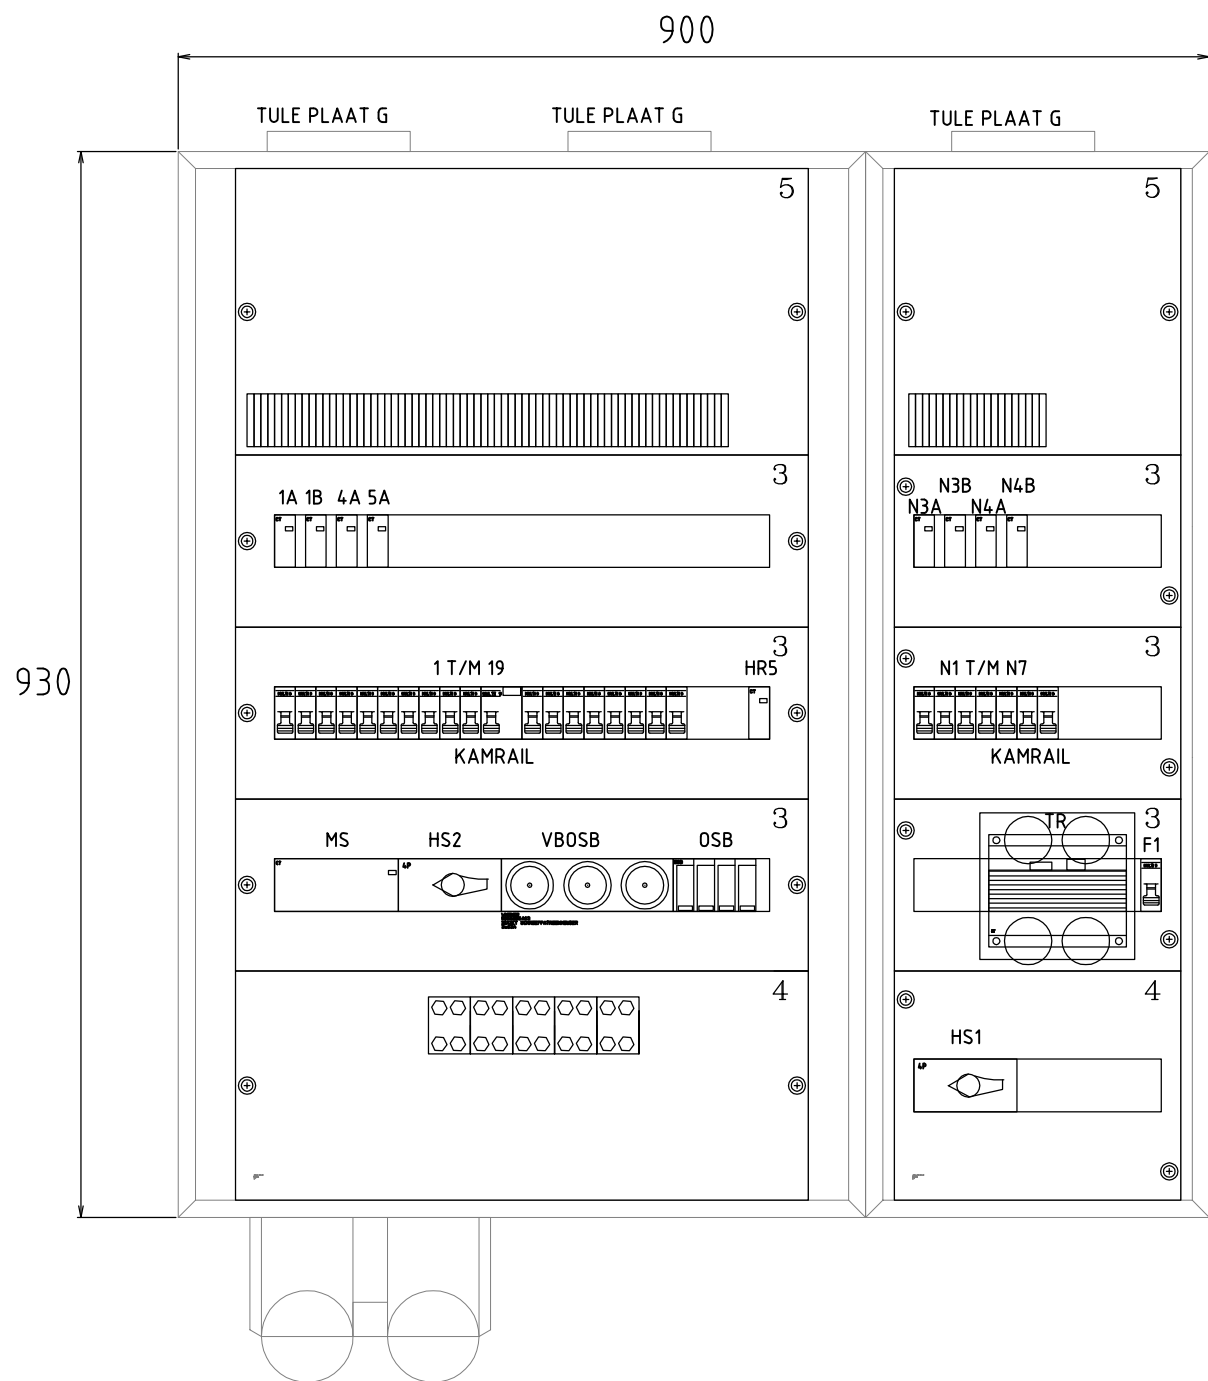

SPECIFICATIES;

- FRABRIKAAT: MERLIN-GERIN
- TYPE: PRISMA G + BLINDE DEUR
- AFMETINGEN: BxHxD: 900x930x205
- KORTSLUITVASTHEID- VAN DE AUTOMATEN: MIN. 6KA
- IP-WAARDE: IP-30
- BEKABELING: VOEDINGSKABEL - ONDERINVOER
AFGAANDE BEKABELING - BOVENINVOER
TULE PLAAT G
- INVOERING:
- PREFERENT GEDEELTE VOORZIEN VAN RODE AFDEKPLATEN
- TRANSFORMATOR GEMONTEERD ONDER DIN-RAIL

AANTAL	CODERING	OMSCHRIJVING	SPANNING (V)	STROOM (A)	Ik	FABRIKAAT	TYPE
19	N1 T/M N7, 8, 9, 10 12 T/M 19	INSTALLATIE AUTOMAAT DPNN B		16	6	MERLIN GERIN	19254
1	VBOSB	DIAZET SCHROEFPATROONHOUDER		3x63		WHONER	66866463
6	1 T/M 6	INSTALLATIE AUTOMAAT DPNN C		16	6	MERLIN GERIN	19268
1	F1	INSTALLATIE AUTOMAAT DPNN B		10	6	MERLIN GERIN	19252
1	11	INSTALLATIE AUTOMAAT DPNN VIGI B		16/30m	6	MERLIN GERIN	19756
2	HS1, HS2	INS SCHAKELAAR 4P		63		MERLIN GERIN	28903
4	HR5, 1A, 1B, 4A, 5A	CT MAGNEETSCHAKELAARS 2P	24	25		FINDER	22.22.8.024.4000
4	N3A, N3B, N4A, N4B	CT MAGNEETSCHAKELAARS 2V	24	25		FINDER	22.24.8.024.4000
1	MS	CTM MAGNEETSCHAKELAAR 4P 4M		100		MERLIN GERIN	15978
1	KAST	PRISMA PLUS G + BLINDE DEUR				MERLIN GERIN	08106
1	KOKER	PRISMA PLUS G KOKER + BLINDE DEUR				MERLIN GERIN	08176
1	OSB	DEHN GUARD OVERSPANNINGSBEVEILIGING 275FM				DEHN	952405 FM
1	TR	TRAFO 250VA				BELPA	TR17268
9	X	AANSLUITKLEMMEN 4mm				TELEMECANIQUE	AB1VV435U
1	x	AANSLUITKLEMMEN				ENSTO	R1200, R1201, R1202
1	x	DUBBELE KABELINVOER				MERLIN GERIN	08897

REVISIE

Datum: 20-04-2012
Object nr: OR600721

REVISIE

PAR.: DATUM:

VROM  Rijksgebouwendienst		Formaat	A3	Schaal	N.V.T.
		Getekend	MZ	Datum	20-04-2012
		Bouwdeel	S	OR nr.	600721
		Bouwlaag	2	Projectnr.	252020
Omschrijving en adres van het werk		Onderwerp			
Renovatie Raad van State fase 2		KAST AANZICHT			
Raad van State		VERDEELKAST L17-2			
Den Haag					
Adviseur		Installeur		Discipl.	Fase
 Huygen Elwako Raadgevende Ingenieurs b.v. Lid ONRI Oostplein 415 Postbus 42503 3006 DA Rotterdam tel. 010 - 411 61 25 fax 010 - 4119200 info@he-adviseurs.nl www.he-adviseurs.nl ADVISEURS		 Breijer Elektrotechniek Geysendorfferweg 5 - 3088 GJ Rotterdam Postbus 51027 - 3007 GA Rotterdam Telefoon 010 - 297 65 30 Fax 010 - 297 65 78		E	R
Gewijzigd				Bladnummer	
				Subcode	
				E-61103-L17-2	