


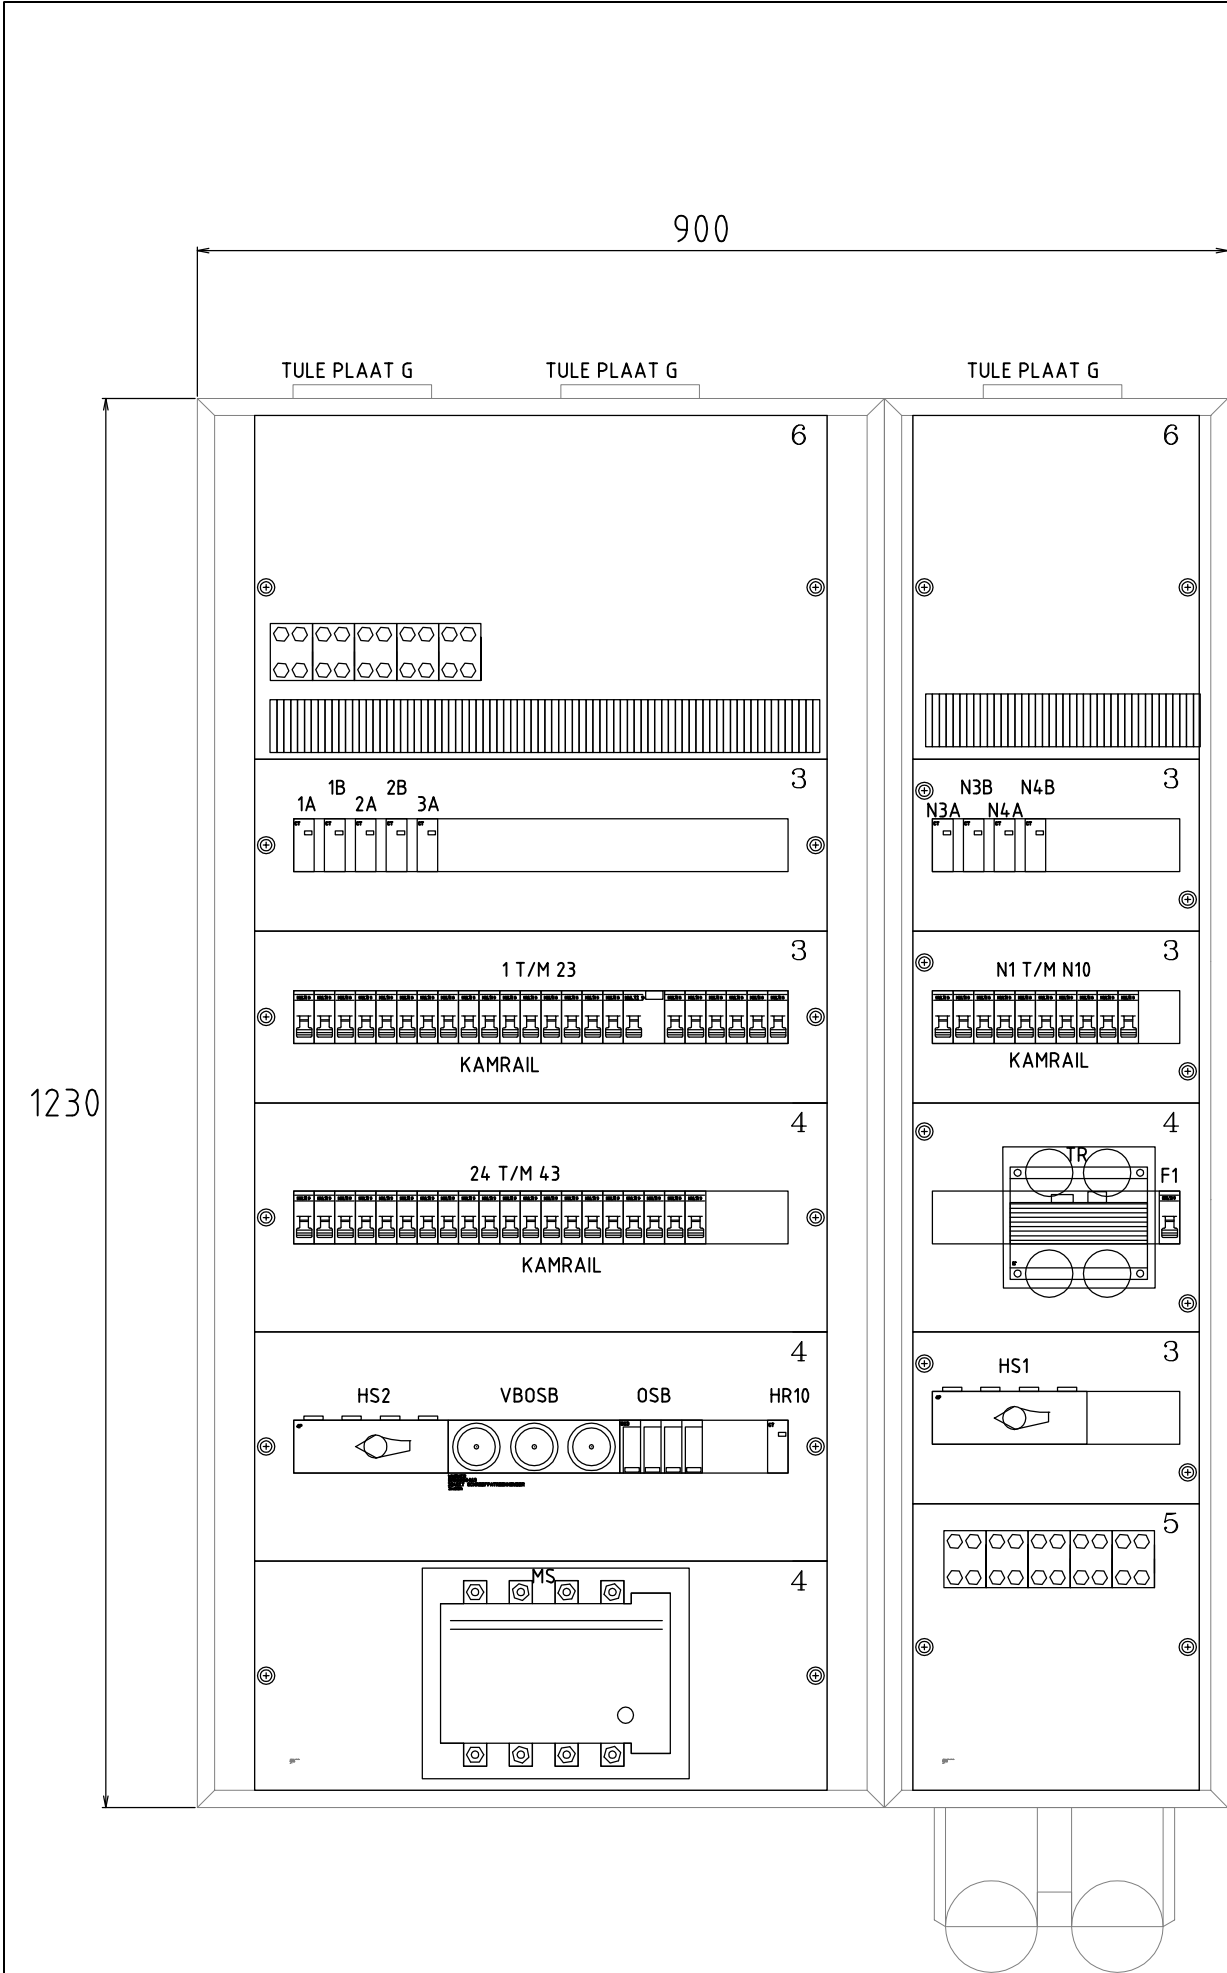

SPECIFICATIES:

- FRABRIKAAT: MERLIN-GERIN
 - TYPE: PRISMA G + BLINDE DEUR
 - AFMETINGEN: BxHxD: 900x1230x205
 - KORTSLUITVASTHEID-VAN DE AUTOMATEN: MIN. 6KA
 - IP-WAARDE: IP-30
 - BEKABELING: VOEDINGSKABEL - ONDERINVOER
AFGAANDE BEKABELING - BOVENINVOER
 - INVOERING: TULE PLAAT G
- PREFERENT GEDEELTE VOORZIEN VAN RODE AFDEKPLATEN
- TRANSFORMATOR GEMONTEERD ONDER DIN-RAIL
- MAGNEET-SCHAKELAAR ZIT ONDER EEN AFDEKPLAAT UIT HET ZICHT

AANTAL	CODERING	OMSCHRIJVING	SPANNING (V)	STROOM (A)	Ik	FABRIKAAT	TYPE
44	N1 T/M N10, 8 T/M 16, 18 T/M 43	INSTALLATIE AUTOMAAT DPNN B		16	6	MERLIN GERIN	19254
1	F1	INSTALLATIE AUTOMAAT DPNN B		10	6	MERLIN GERIN	19252
8	1 T/M 8	INSTALLATIE AUTOMAAT DPNN C		16	6	MERLIN GERIN	19268
1	17	INSTALLATIE AUTOMAAT DPNN VIGI B		16/30m	6	MERLIN GERIN	19756
1	VB0SB	DIAZET SCHROEFFPATROONHOUDER		3x63		WHONER	66866463
2	HS1, HS2	INS SCHAKELAAR 4P		160		MERLIN GERIN	28913
6	1A, 1B, 2A, 2B, 3A, HR10	CT MAGNEETSCHAKELAARS 2P	24	25		FINDER	22.22.8.024.4000
1	MS	VERMOGENS RELAIS 4P 230V		200		TELEMECANIQUE	LC1F1154 + LX9FF220
4	N3A, N3B, N4A, N4B	CT MAGNEETSCHAKELAARS 2V	24	25		FINDER	22.24.8.024.4000
1	KAST	PRISMA PLUS G + BLINDE DEUR				MERLIN GERIN	08108 + 08128
1	KOKER	PRISMA PLUS G KOKER + BLINDE DEUR				MERLIN GERIN	08178 + 08188
1	OSB	DEHN GUARD OVERSPANNINGSBEVEILIGING 275FM				DEHN	952405 FM
1	TR	TRAFO 250VA				BELPA	TR17268
12	X	AANSLUITKLEMMEN 4mm				TELEMECANIQUE	AB1VV435U
2	x	AANSLUITKLEMMEN				ENSTO	R1203, R1204, R1205
1	x	DUBBELE KABELINVOER				MERLIN GERIN	08897

REVISIE

Datum: 20-04-2012
Object nr: OR600721

REVISIE

PAR.: DATUM:

Gewijzigd	VROM  Rijksgebouwendienst		Formaat A3	Schaal N.V.T.
	Omschrijving en adres van het werk Renovatie Raad van State fase 2 Raad van State Den Haag		Getekend MZ	Datum 20-04-2012
	Onderwerp KAST AANZICHT VERDEELKAST L18-3		Bouwdeel S	OR nr. 600721
	Adviseur  ADVISEURS Huygen Elwako Raadgevende Ingenieurs b.v. Lid ONRI Oostplein 415 Postbus 42503 3006 DA Rotterdam tel. 010 - 411 61 25 fax 010 - 4119200 info@he-adviseurs.nl www.he-adviseurs.nl		Bouwlaag 3	Projectnr. 252020
Installeur  Breijer Elektrotechniek Geysendorfferweg 5 - 3088 GJ Rotterdam Postbus 51027 - 3007 GA Rotterdam Telefoon 010 - 297 65 30 Fax 010 - 297 65 78	Discipl. Fase Bladnummer Subcode E R E-61103-L18-3			