


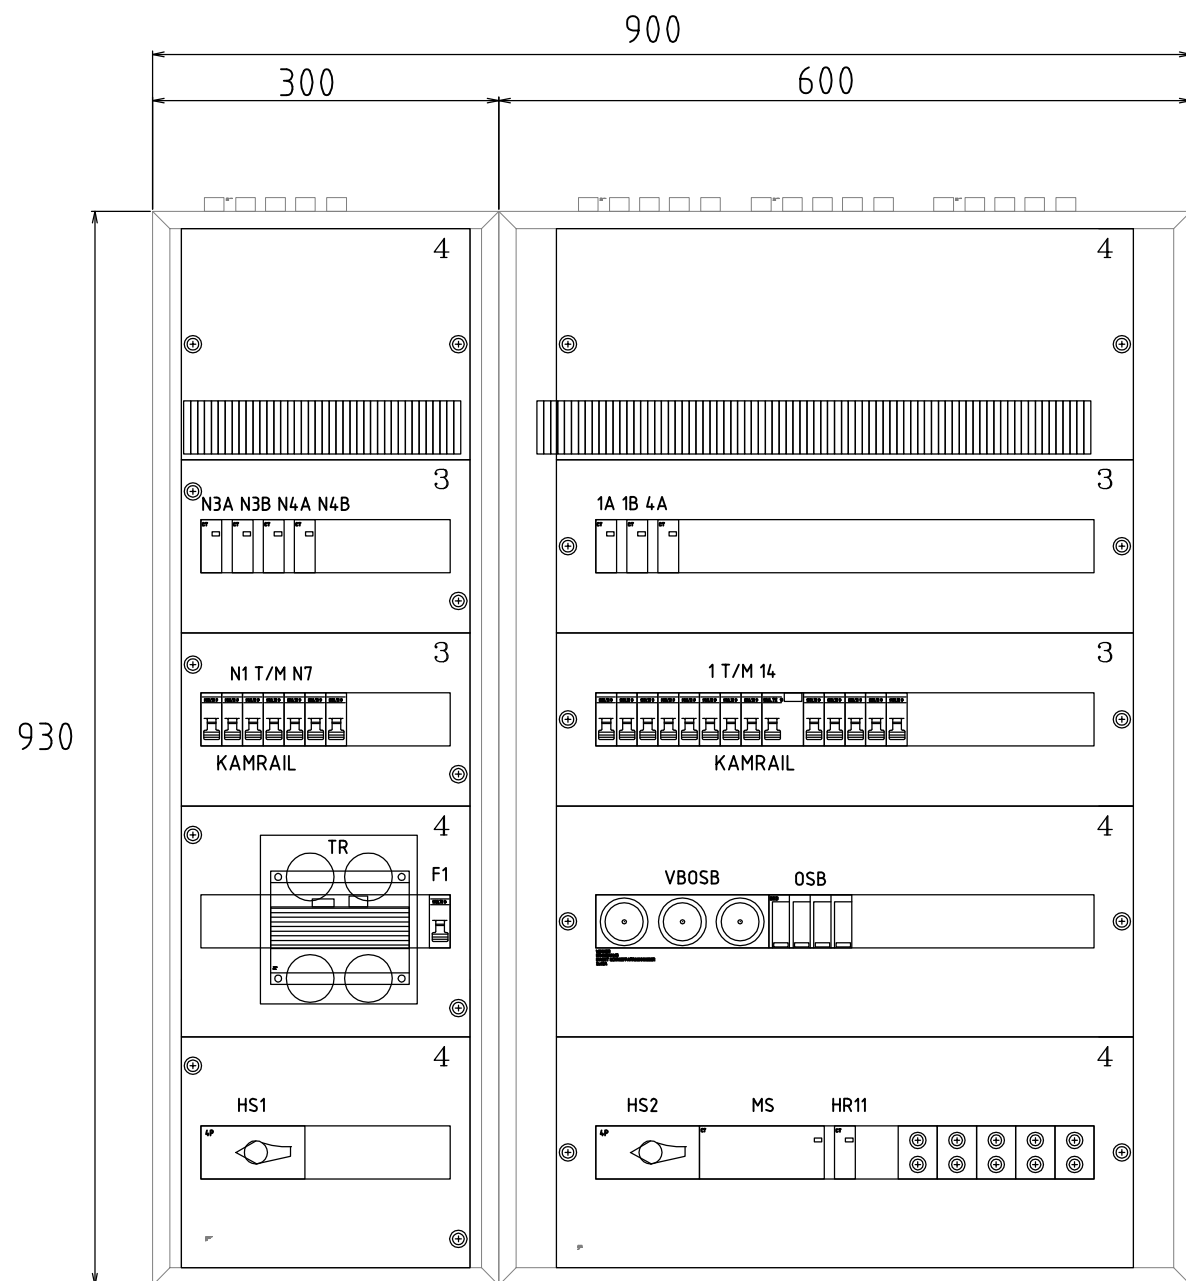

SPECIFICATIES;

- FRABRIKAAT: MERLIN-GERIN
- TYPE: PRISMA G
- AFMETINGEN: BxHxD: 900x930x205
- KORTSLUITVASTHEID- VAN DE AUTOMATEN: MIN. 6KA
- IP-WAARDE: IP-30
- BEKABELING: VOEDINGSKABEL - ONDERINVOER
- INVOERING: AFGAANDE BEKABELING - BOVENINVOER
- MAGNEETSCHAKELAAR ZIT ONDER EEN AFDEKPLAAT UIT HET ZICHT

AANTAL	CODERING	OMSCHRIJVING	SPANNING (V)	STROOM (A)	Ik	FABRIKAAT	TYPE
1	F1	INSTALLATIE AUTOMAAT DPNB		10	6	MERLIN GERIN	19252
4	1 T/M 4	INSTALLATIE AUTOMAAT DPNB C		16	6	MERLIN GERIN	19268
1	VB OSB	DIAZET SCHROEFPATROONHOUDER		3x63		WHONER	66866463
16	N1 T/M N9, 5 T/M 8 10 T/M 14	INSTALLATIE AUTOMAAT DPNB		16	6	MERLIN GERIN	19254
1	9	INSTALLATIE AUTOMAAT DPNB VIGI B		16/30m	6	MERLIN GERIN	19756
2	HS1, HS2	INTERPACT SCHAKELAAR 4P		63		MERLIN GERIN	28903
4	N3A, N3B, N4A, N4B	CT MAGNEETSCHAKELAARS 2V	24	25		FINDER	22.24.80244000
4	1A, 1B, 4A, HR11	CT MAGNEETSCHAKELAARS 2P	24	25		FINDER	22.22.80244000
1	KAST	PRISMA PLUS G				MERLIN GERIN	08106
1	KOKER	PRISMA PLUS G KOKER				MERLIN GERIN	08176
1	OSB	DEHN GUARD OVERSPANNINGSBEVEILIGING 275FM				DEHN	952405 FM
1	TR	TRAFO KLASSE 1 160VA				LEGRAND	TR42304
65	X	AANSLUITKLEMMEN 4mm				TELEMECANIQUE	AB1VV435U
1	x	AANSLUITBLOKKEN				ENSTO	R1203, R1204, R1205

REVISIE

Datum: 20-04-2012
Object nr: OR600721

REVISIE

PAR.: DATUM:

					VROM  Rijksgebouwendienst		Formaat A3		Schaal N.V.T.	
					Omschrijving en adres van het werk Renovatie Raad van State fase 2 Raad van State Den Haag		Getekend MZ		Datum 20-04-2012	
							Bouwdeel S		OR nr. 600721	
					Bouwlaag 4		Projectnr. 252020			
					Adviseur		Installeur			Breijer Elektrotechniek Geysendorfferweg 5 - 3088 GJ Rotterdam Postbus 51027 - 3007 GA Rotterdam Telefoon 010 - 297 65 30 Fax 010 - 297 65 78
					 ADVISEURS Huygen Elwako Raadgevende Ingenieurs b.v. Lid ONRI Oostplein 415 Postbus 42503 3006 DA Rotterdam tel. 010 - 411 61 25 fax 010 - 4119200 info@he-adviseurs.nl www.he-adviseurs.nl					
Gewijzigd										