


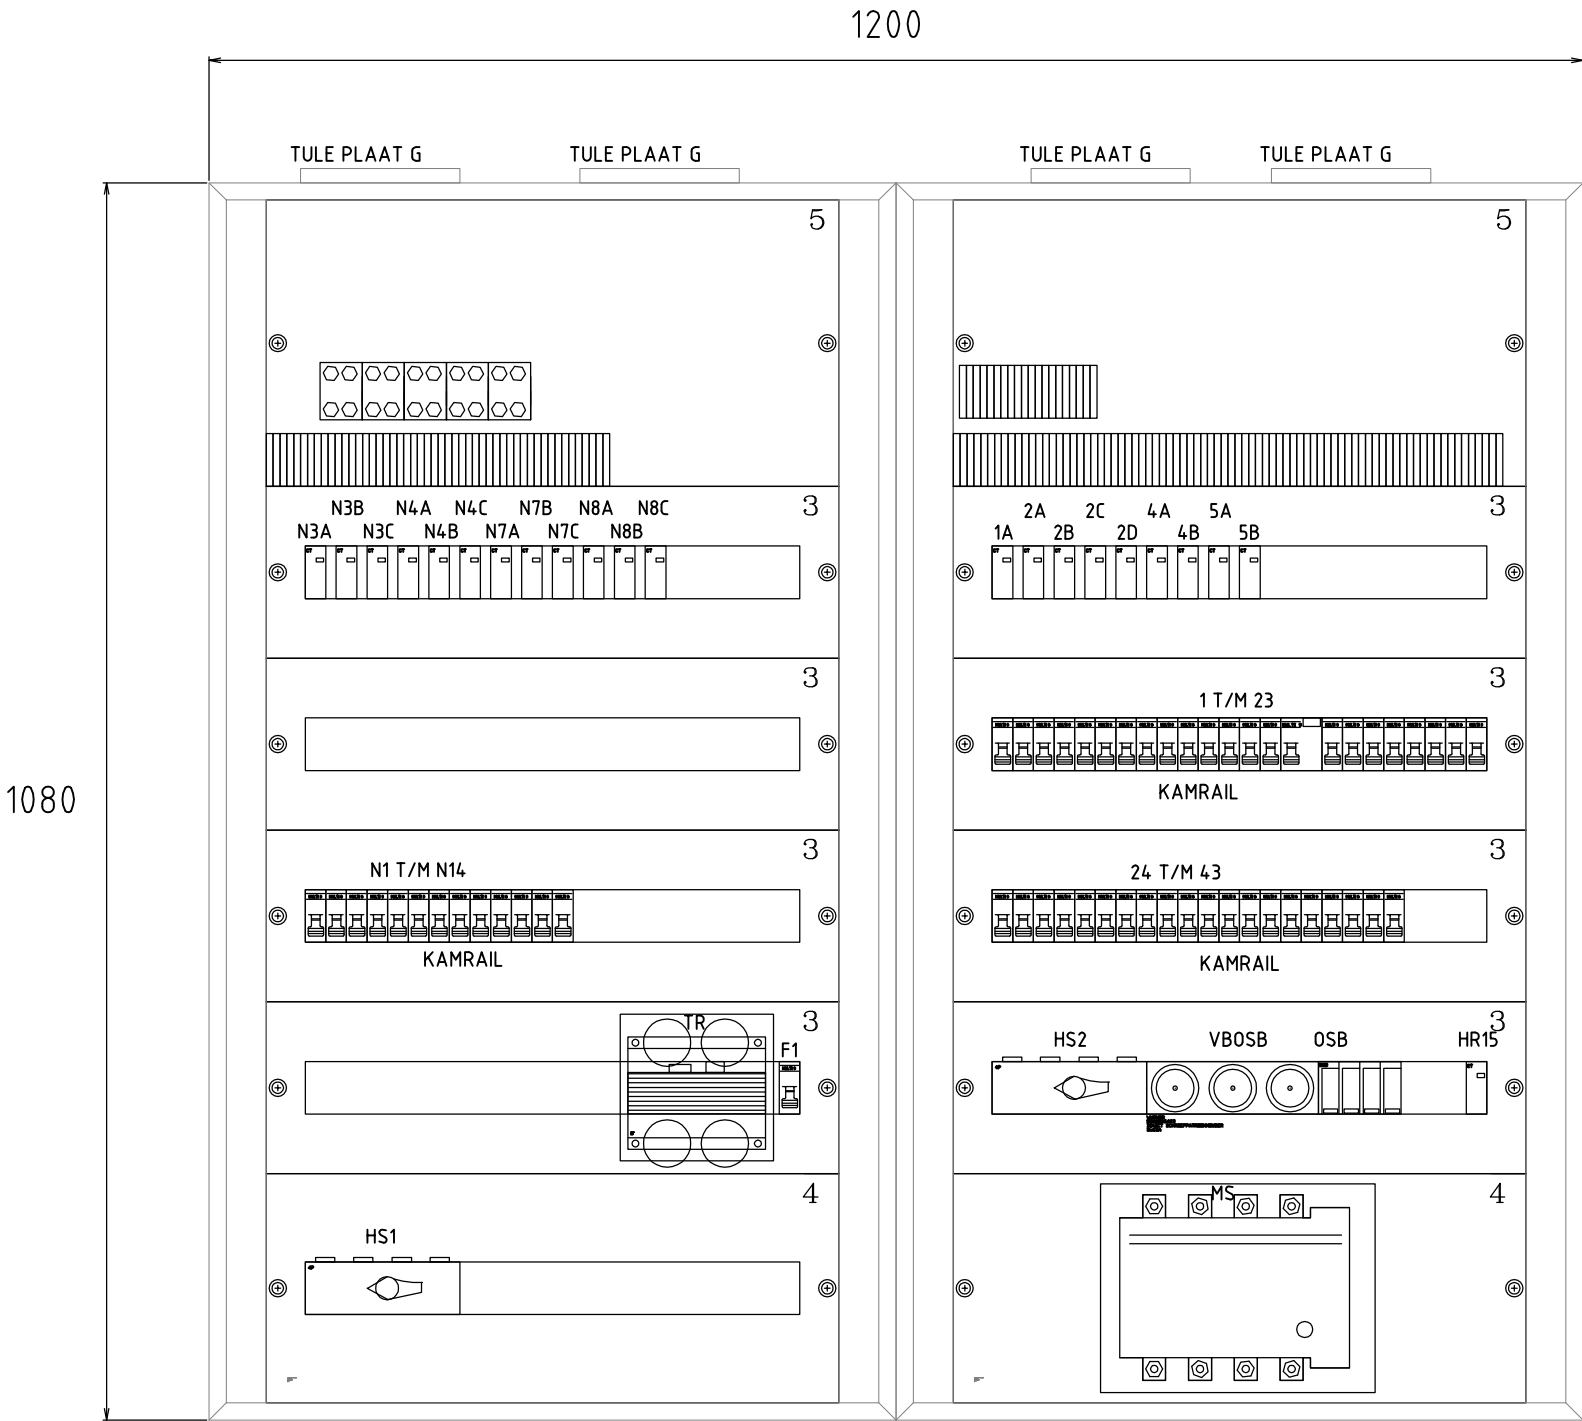

SPECIFICATIES;

- FRABRIKAAT: MERLIN-GERIN
 - TYPE: PRISMA G
 - AFMETINGEN: BxHxD: 1200x1080x205
 - KORTSLUITVASTHEID- VAN DE AUTOMATEN: MIN. 6KA
 - IP-WAARDE: IP-30
 - BEKABELING: VOEDINGSKABEL - BOVENINVOER
 - INVOERING: AFGAANDE BEKABELING - BOVENINVOER
 - TULE PLAAT G
- PREFERENT GEDEELTE VOORZIEN VAN RODE AFDEKPLATEN
- TRANSFORMATOR GEMONTEERD ONDER DIN-RAIL
- MAGNEETSCHAKELAAR ZIT ONDER EEN AFDEKPLAAT UIT HET ZICHT

AANTAL	CODERING	OMSCHRIJVING	SPANNING (V)	STROOM (A)	Ik	FABRIKAAT	TYPE
37	N1 T/M N13, 16 18 T/M 27, 29, 30, 32 T/M 43	INSTALLATIE AUTOMAAT DPNN B		16	6	MERLIN GERIN	19254
17	1 T/M 14, 17, 28, 31	INSTALLATIE AUTOMAAT DPNN C		16	6	MERLIN GERIN	19268
1	VBOSB	DIAZET SCHROEFFPATROONHOUDER		3x63		WHONER	66866463
1	I5	INSTALLATIE AUTOMAAT DPNN VIGI B		16/30m	6	MERLIN GERIN	19756
1	F1	INSTALLATIE AUTOMAAT DPNN B		10	6	MERLIN GERIN	19252
2	HS1, HS2	INS SCHAKELAAR 4P		160		MERLIN GERIN	28913
10	K	CT MAGNEETSCHAKELAARS 2P	24	25		FINDER	22.22.8.024.4000
12	K	CT MAGNEETSCHAKELAARS 2V	24	25		FINDER	22.24.8.024.4000
1	MS	VERMOGENS RELAIS 4P 230V		200		TELEMECANIQUE	LC1F1154 + LX9FF220
2	KAST	PRISMA PLUS G + BLINDE DEUR				MERLIN GERIN	08107 + 08127
1	OSB	DEHN GUARD OVERSPANNINGSBEVEILIGING 275FM				DEHN	952405 FM
1	TR	TRAF0 250VA				BELPA	TR17268
15	X	AANSLUITKLEMMEN 4mm				TELEMECANIQUE	AB1VV435U
1	x	AANSLUITKLEMMEN				ENSTO	R1200, R1201, R1202

REVISIE

Datum: 20-04-2012
Object nr: OR600721

REVISIE

PAR.: DATUM:

Gewijzigd	VROM  Rijksgebouwendienst		Formaat	A3	Schaal	N.V.T.
	Omschrijving en adres van het werk Renovatie Raad van State fase 2 Raad van State Den Haag		Getekend	MZ	Datum	20-04-2012
			Bouwdeel	S	OR nr.	600721
			Onderwerp KAST AANZICHT VERDEELKAST L21.2-4	Bouwlaag	4	Projectnr.
Adviseur  ADVISEURS Huygen Elwako Raadgevende Ingenieurs b.v. Lid ONRI Oostplein 415 Postbus 42503 3006 DA Rotterdam tel. 010 - 411 61 25 fax 010 - 4119200 info@he-adviseurs.nl www.he-adviseurs.nl		Installeur  Breijer Elektrotechniek Geysendorfferweg 5 - 3088 GJ Rotterdam Postbus 51027 - 3007 GA Rotterdam Telefoon 010 - 297 65 30 Fax 010 - 297 65 78	Discipl.	Fase	Bladnummer	Subcode
			E	R	E-61103-L21.2-4	