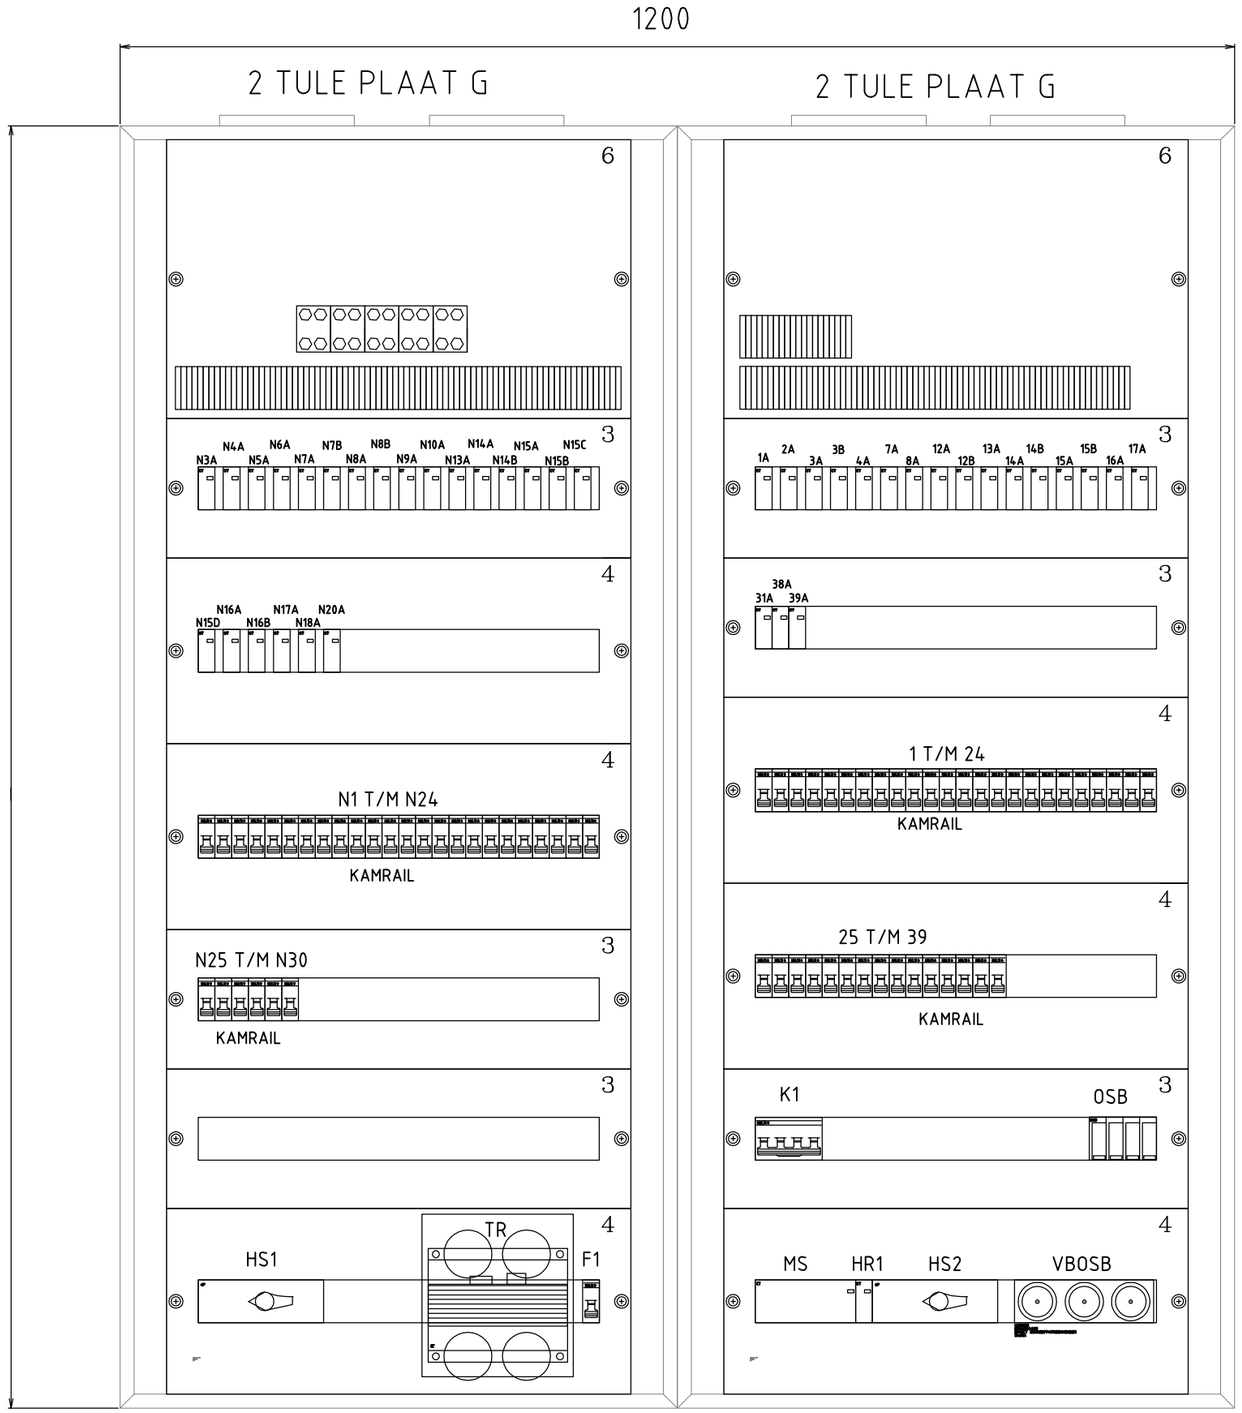

SPECIFICATIES;

- FRABRIKAAT: MERLIN-GERIN
- TYPE: PRISMA G + BLINDE DEUR
- AFMETINGEN: BxHxD: 1200x1380x205
- KORTSLUITVASTHEID-VAN DE AUTOMATEN: MIN. 6KA
- IP-WAARDE: IP-30
- BEKABELING: VOEDINGSKABEL - BOVENINVOER
  AFGAANDE BEKABELING - BOVENINVOER
- INVOERING: TULE PLAAT G

- PREFERENT GEDEELTE VOORZIEN VAN RODE AFDEKPLATEN
- TRANSFORMATOR GEMONTEERD ONDER DIN-RAIL

AANTAL	CODERING	OMSCHRIJVING	SPANNING (V)	STROOM (A)	Ik	FABRIKAAT	TYPE
52	N1 T/M N30, 9, 10, 11 20 T/M 30, 32 T/M 39	INSTALLATIE AUTOMAAT DPNN B		16	6	MERLIN GERIN	19254
1	K1	INSTALLATIE AUTOMAAT C60N B		16	6	MERLIN GERIN	24023
1	VBOSB	DIAZET SCHROEFPATROONHOUDER		3x63		WHONER	66866463
17	1 T/M 8, 12 T/M 19, 31	INSTALLATIE AUTOMAAT DPNN C		16	6	MERLIN GERIN	19268
1	F1	INSTALLATIE AUTOMAAT DPNN B		10	6	MERLIN GERIN	19252
2	HS1, HS2	INS SCHAKELAAR 4P		160		MERLIN GERIN	28913
18	HR1, 1A, 2A, 3A, 3B, 4A, 7A, 8A 12A, 12B, 13A, 14A, 14B, 15A,	CT MAGNEETSCHAKELAARS 2P	24	25		FINDER	22.22.8.024.4000
	15B, 16A, 17A, 31A						
22	N3A, N4A, N5A, N6A, N7A, N7B, N8A, N8B, N9A, N10A, N13A,	CT MAGNEETSCHAKELAARS 2V	24	25		FINDER	22.24.8.024.4000
	N14A, N14B, N15A, N15B, N15C, N15D, N16A, N16B, N17A, N18A,						
	N20A						
1	MS	CT MAGNEETSCHAKELAAR 4P 4M		100		MERLIN GERIN	15978
2	KAST	PRISMA PLUS G + BLINDE DEUR				MERLIN GERIN	08108 + 08128
1	OSB	DEHN GUARD M TNS 275 FM				DEHN	952405FM
1	TR	TRAFO 250VA				BELPA	TR17268
17	X	AANSLUITKLEMMEN 4mm				TELEMECANIQUE	AB1VV435U
5	x	AANSLUITKLEMMEN				ENSTO	R1200, R1201, R1202

REVISIE
Datum: 20-04-2012
Object nr: OR600721

REVISIE
PAR.: DATUM:

Gewijzigd

VROM Rijksgebouwendienst

Omschrijving en adres van het werk
Renovatie Raad van State fase 2
Raad van State Den Haag

Onderwerp
KAST AANZICHT
VERDEELKAST LK9-0

Adviseur
Huygen Elwako Raadgevende Ingenieurs b.v. | Lid ONRI
Oostplein 415 | Postbus 42503 | 3006 DA Rotterdam
tel. 010 – 411 61 25 | fax 010 – 4119200
info@he-adviseurs.nl | www.he-adviseurs.nl
ADVISEURS

Installeur
Breijer
Elektrotechniek
Geyssendorfferweg 5 - 3088 GJ Rotterdam
Postbus 51027 - 3007 GA Rotterdam
Telefoon 010 - 297 65 30
Fax 010 - 297 65 78

Formaat	A3	Schaal	N.V.T.
Getekend	MZ	Datum	20-04-2012
Bouwdeel	S	OR nr.	600721
Bouwlaag	0	Projectnr.	252020

Discipl.	Fase	Bladnummer	Subcode
E	R	E-61103-LK9-0	

Werk directory OR600721/ E. Elektrotechnische installaties / 2.2

DWG-file E-61103-LK9-0