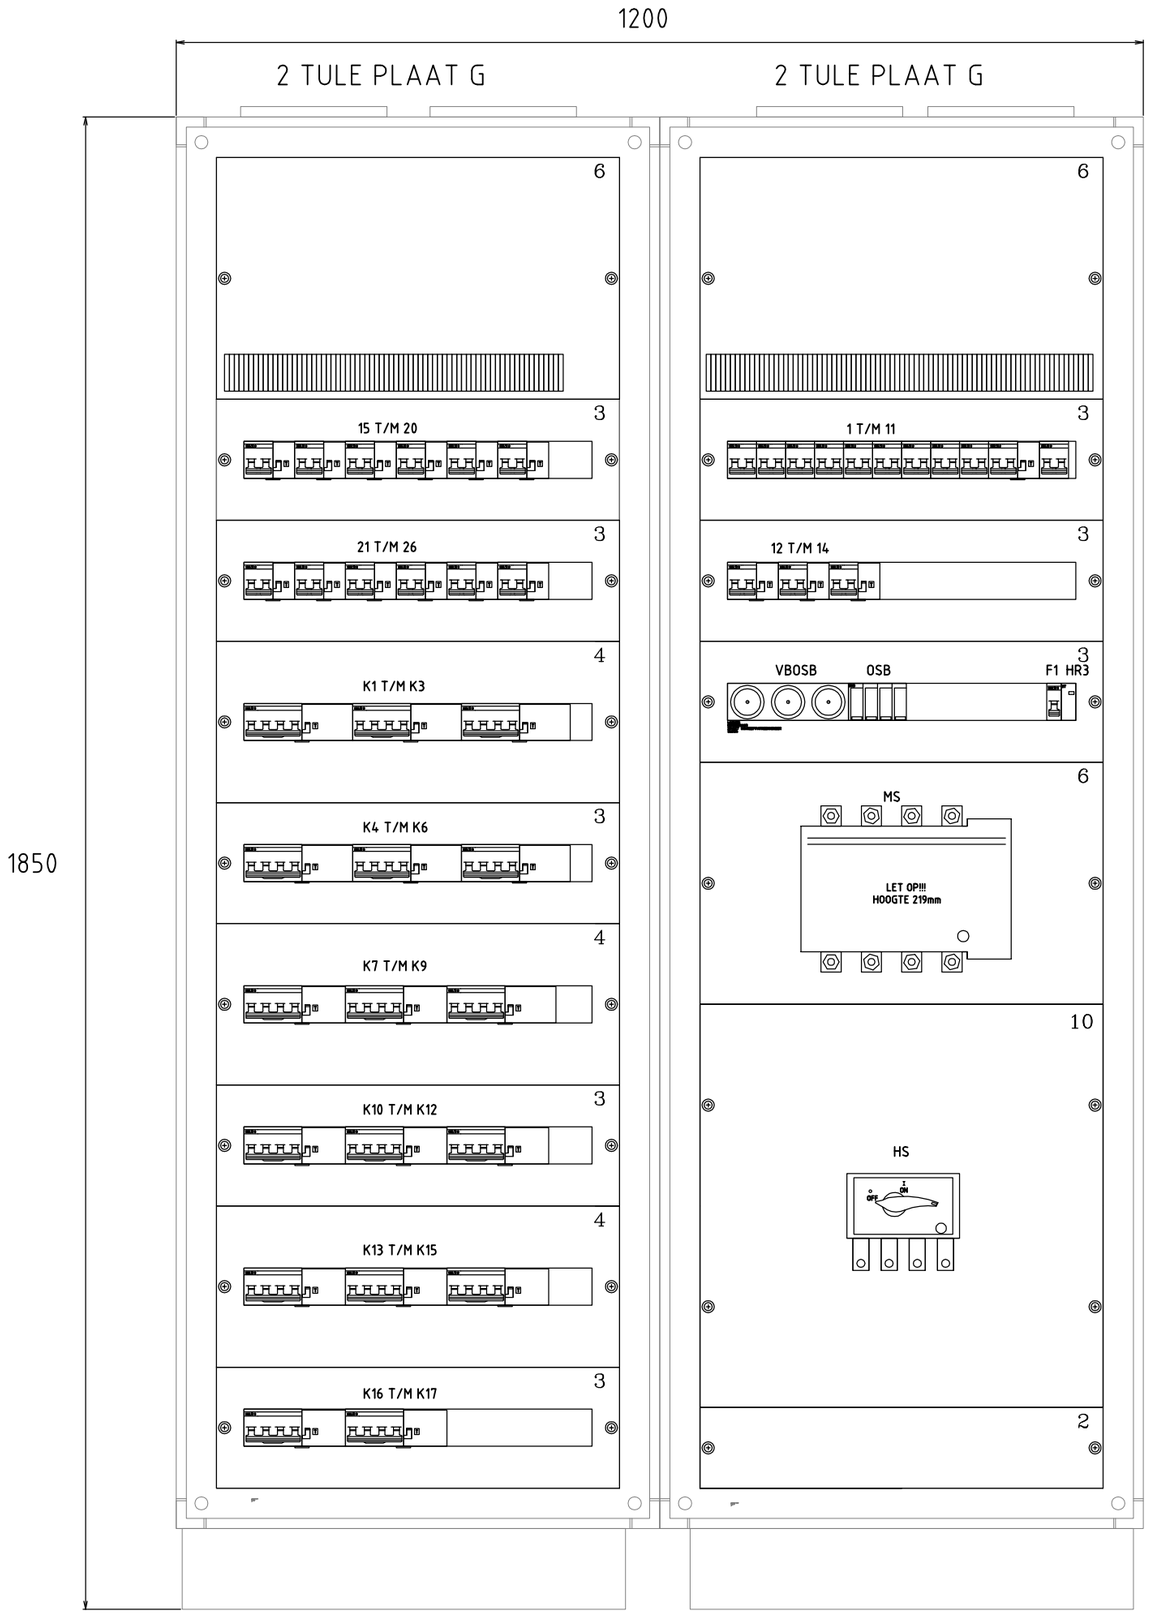

SPECIFICATIES;

- FRABRIKAAT: MERLIN-GERIN
- TYPE: PRISMA G + BLINDE DEUR
- AFMETINGEN: BxHxD: 1200x1850x205
- KORTSLUITVASTHEID-VAN DE AUTOMATEN: MIN. 6KA
- IP-WAARDE: IP-30
- BEKABELING: VOEDINGSKABEL - ONDERINVOER
  AFGAANDE BEKABELING - BOVENINVOER
- INVOERING: TULE PLAAT G

- PREFERENT GEDEELTE VOORZIEN VAN RODE AFDEKPLATEN
- TRANSFORMATOR GEMONTEERD ONDER DIN-RAIL

AANTAL	CODERING	OMSCHRIJVING	SPANNING (V)	STROOM (A)	Ik	FABRIKAAT	TYPE
16	10, 12 T/M 26	VIGI AANBOUW C60 2P		25/30m		MERLIN GERIN	26679
26	1 T/M 26	INSTALLATIE AUTOMAAT 1P+N B		16	6	MERLIN GERIN	23990
8	K1, K8, K9, K11, K12 K14, K15, K16	INSTALLATIE AUTOMAAT C60H 4P B		16	10	MERLIN GERIN	24753
1	K6	INSTALLATIE AUTOMAAT C60H 4P B		20	10	MERLIN GERIN	24754
2	K2, K5	INSTALLATIE AUTOMAAT C60H 4P B		25	10	MERLIN GERIN	24755
4	K3, K4, K7, K13	INSTALLATIE AUTOMAAT C60H 4P B		32	10	MERLIN GERIN	24756
1	K17	INSTALLATIE AUTOMAAT C60H 4P C		32	10	MERLIN GERIN	
1	K10	INSTALLATIE AUTOMAAT C60H 4P B		63	10	MERLIN GERIN	24759
11	K1, K8, K9, K11, K12, K14 K15, K16, K6, K2, K5	VIGI AANBOUW C60 4P		25/30m		MERLIN GERIN	26693
5	K3, K4, K7, K13, K10	VIGI AANBOUW C60 4P		63/30m		MERLIN GERIN	26727
4		TULEPLAAT TBV AFGAANDE KABELS				ENSTO	R8513
1	HS	INS SCHAKELAAR		400		MERLIN GERIN	31111
1	VBOSB	DIAZET SCHROEFPATROONHOUDER		3x63		WHONER	66866463
1	F1	INSTALLATIE AUTOMAAT DPNN B		6		MERLIN GERIN	19250
1	HR3	CT MAGNEETSCHAKELAARS 2P	24	25		FINDER	22.22.8.024.4000
1	MS	VERMOGENS RELAIS 4P 230V		400		TELEMECANIQUE	LC1F3304 + LX9FF220
1	KAST	PRISMA GK KAST + BLINDE DEUR				MERLIN GERIN	08309 + 08329
1	KAST	PRISMA GK EXTENSIE + BLINDE DEUR				MERLIN GERIN	08312 + 08329
1	OSB	DEHN GUARD OVERSPANNINGSBEVEILIGING 275FM				DEHN	952405 FM
15	X	AANSLUITKLEMMEN 4mm				MERLIN GERIN	AB1VV435U

REVISIE
Datum: 20-04-2012
Object nr: OR600721

REVISIE
PAR.: DATUM:

Gewijzigd

VROM Rijksgebouwendienst

Omschrijving en adres van het werk
Renovatie Raad van State fase 2
Raad van State Den Haag

Onderwerp
KAST AANZICHT
VERDEELKAST LK14-1

Adviseur
Huygen Elwako Raadgevende Ingenieurs b.v. | Lid ONRI
Oostplein 415 | Postbus 42503 | 3006 DA Rotterdam
tel. 010 – 411 61 25 | fax 010 – 4119200
info@he-adviseurs.nl | www.he-adviseurs.nl
ADVISEURS

Installateur
Breijer
Elektrotechniek
Geyssendorfferweg 5 - 3088 GJ Rotterdam
Postbus 51027 - 3007 GA Rotterdam
Telefoon 010 - 297 65 30
Fax 010 - 297 65 78

Formaat	A3	Schaal	N.V.T.
Getekend	MZ	Datum	20-04-2012
Bouwdeel	S	OR nr.	600721
Bouwlaag	1	Projectnr.	252020

Discipl.	Fase	Bladnummer	Subcode
E	R	E-61103-LK14-1	

Werk directory OR600721/ E. Elektrotechnische installaties / 2.2

DWG-file E-61103-LK14-1