


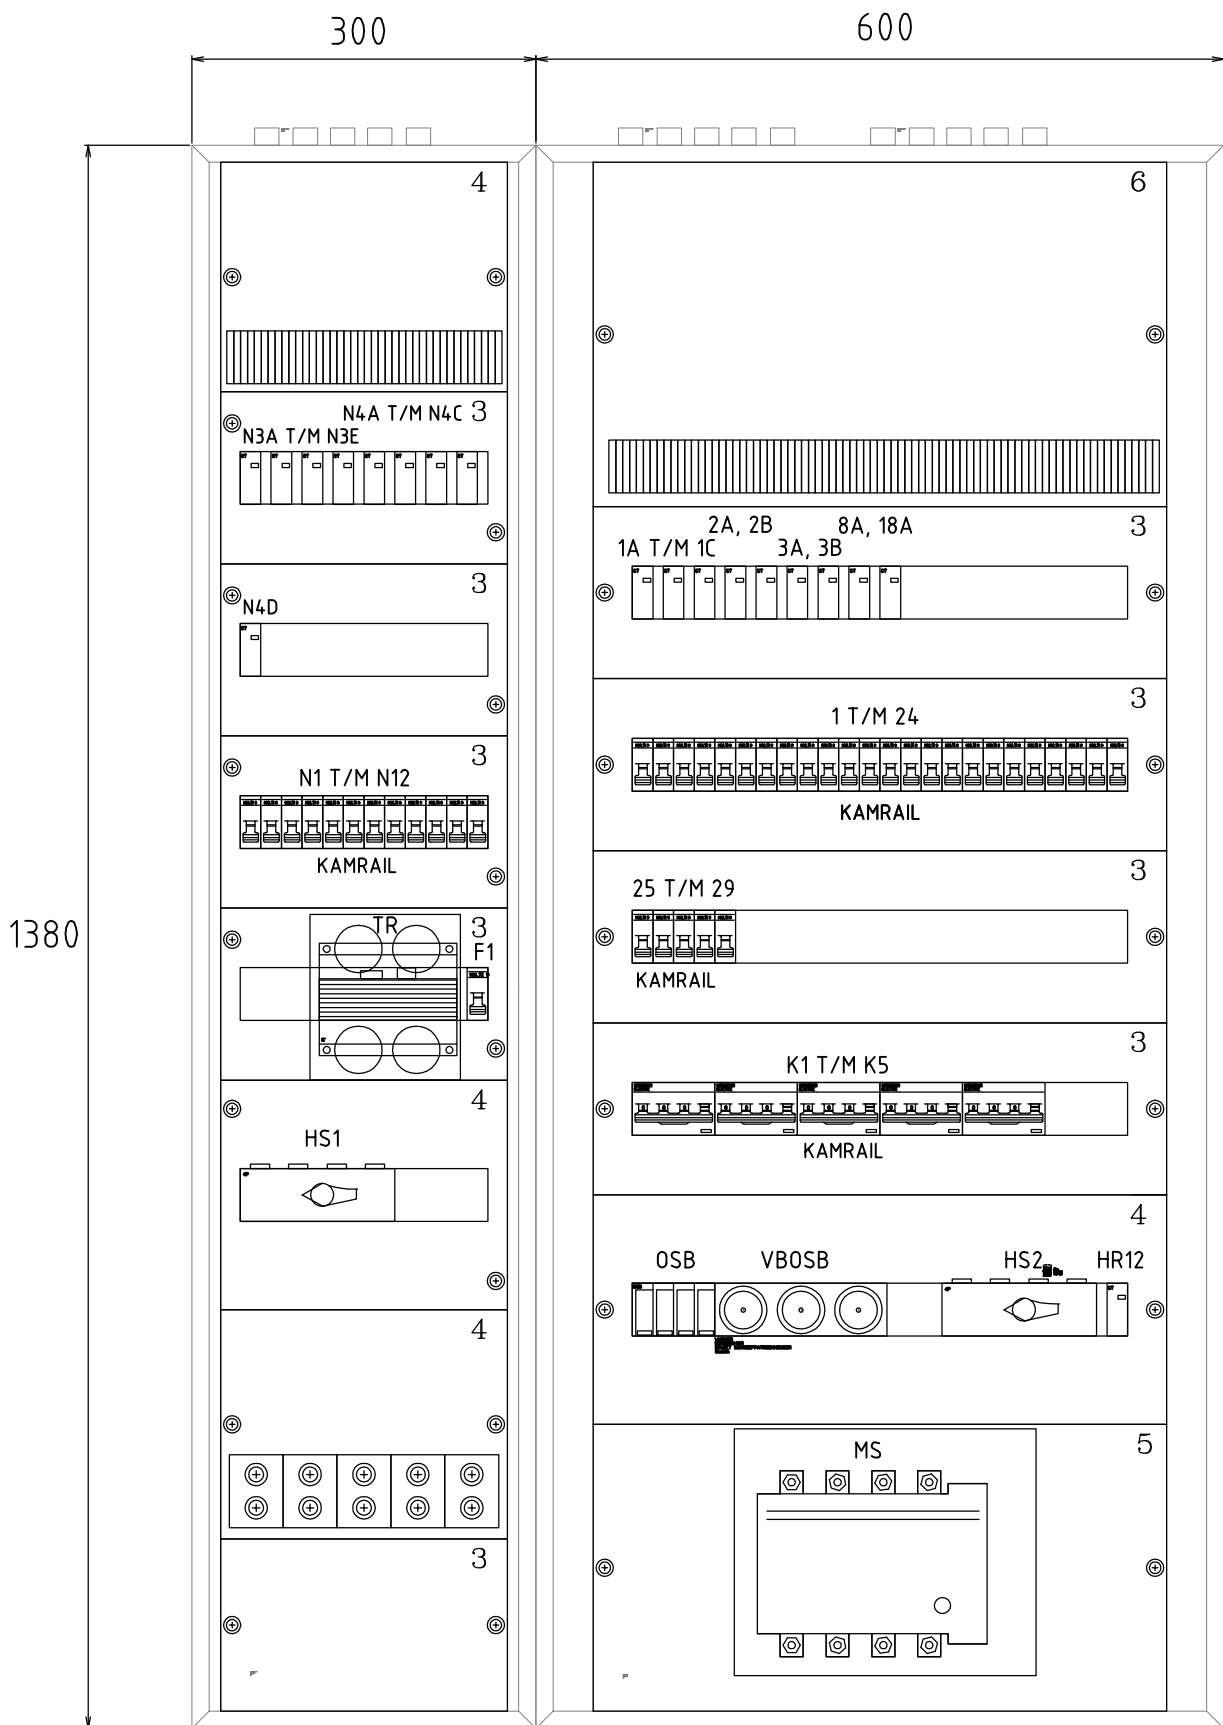

SPECIFICATIES;

- FRABRIKAAT: MERLIN-GERIN
 - TYPE: PRISMA G
 - AFMETINGEN: BxHxD: 900x1380x205
 - KORTSLUITVASTHEID-VAN DE AUTOMATEN: MIN. 6KA
 - IP-WAARDE: IP-30
 - BEKABELING: VOEDINGSKABEL - ONDERINVOER
 - INVOERING: AFGAANDE BEKABELING - BOVENINVOER
 - WARTELS
- PREFERENT GEDEELTE VOORZIEN VAN RODE AFDEKPLATEN
- TRANSFORMATOR GEMONTEERD ONDER DIN-RAIL
- MAGNEETSCHAKELAAR ZIT ONDER EEN AFDEKPLAAT UIT HET ZICHT

AANTAL	CODERING	OMSCHRIJVING	SPANNING (V)	STROOM (A)	Ik	FABRIKAAT	TYPE
30	10 T/M 7, 19 T/M 29 N1 T/M N11	INSTALLATIE AUTOMAAT DPNN B		16	6	MERLIN GERIN	19254
10	1 T/M 9, 18	INSTALLATIE AUTOMAAT DPNN C		16	6	MERLIN GERIN	19268
1	F1	INSTALLATIE AUTOMAAT DPNN B		6	6	MERLIN GERIN	19250
5	K1 T/M K5	DCP N VIGI AARDLEKAUTOMAAT 4P B		16/30m	6	MERLIN GERIN	MGN19744
1	VB OSB	DIAZET SCHROEFFPATROONHOUDER		3X63		WHONER	66866463
2	HS1, HS2	INS SCHAKELAAR 4P		160		MERLIN GERIN	28913
9	N3A T/M N3E N4A T/M N4D	CT MAGNEETSCHAKELAARS 2V	24	25		FINDER	22.24.80244000
10	1A T/M 1C, 2A, 2B, 3A, 3B 8A, 18A, HR12	CT MAGNEETSCHAKELAARS 2P	24	25		FINDER	22.22.80244000
1	MS	VERMOGENS RELAIS 4P 230V		200		TELEMECANIQUE	LC1F1154 + LX9FF220
1	KAST	PRISMA PLUS G				MERLIN GERIN	08109
1	KOKER	PRISMA PLUS G KOKER				MERLIN GERIN	08179
1	OSB	DEHN GUARD OVERSPANNINGSBEVEILIGING 275FM				DEHN	952405 FM
1	TR	TRAFO 250VA				BELPA	TR17268
148	X	AANSLUITKLEMMEN 4mm				TELEMECANIQUE	AB1VV435U
1	x	AANSLUITBLOKKEN				ENSTO	R1203, R1204, R1205

REVISIE

Datum: 20-04-2012
Object nr: OR600721

REVISIE

PAR.: DATUM:

VROM  Rijksgebouwendienst		Formaat	A3	Schaal	N.V.T.
		Getekend	MZ	Datum	20-04-2012
		Bouwdeel	S	OR nr.	600721
		Bouwlaag	4	Projectnr.	252020
Omschrijving en adres van het werk		Onderwerp			
Renovatie Raad van State fase 2		KAST AANZICHT			
Raad van State		VERDEELKAST LK20-4			
Den Haag					
Adviseur		Installeur		Discipl.	Fase
 Huygen Elwako Raadgevende Ingenieurs b.v. Lid ONRI Oostplein 415 Postbus 42503 3006 DA Rotterdam tel. 010 - 411 61 25 fax 010 - 4119200 info@he-adviseurs.nl www.he-adviseurs.nl		 Breijer Elektrotechniek Geysendorfferweg 5 - 3088 GJ Rotterdam Postbus 51027 - 3007 GA Rotterdam Telefoon 010 - 297 65 30 Fax 010 - 297 65 78		E	R
Bladnummer		Subcode			
E-61103-LK20-4					
Gewijzigd					