Verklaring kabelgootvlag

330	60	2	V
KG	2700		P
100	70		160

1	2	3	4
5	6		7
8	9		10

1 Breedte goot
2 Hoogte goot
3 Aantal scheidingsschotten
4 Uitvoering
5 Soort
6 Hoogte onderkant goot
7 Bevestiging
8 Compartiment sterkstroom
9 Com[partiment zwakstroom
10 Compartiment data

1	B	Breedte goot
2	H	Hoogte goot
3	S	Scheidingsprofiel
4	V	Verzinkt
	G	Gelakt
	K	Kunststof
	A	Aluminium
	R	Roestvrijstaal
	T	Therminal verzinkt
	DG	Draadgoot
5	KG	Kabelgoot
	KL	Kabelladder
	WG	Wandgoot
	PG	Plintgoot
	ST	Stijggoot
	SL	Stijgladder
	VL	Vloergoot
	FB	Functiebehoud
6	1600	Vanuit afg. vloer
	1600-	Vanuit peil
7	C	Console
	P	Pendel
	W	Wandmontage
	VL	Op vloer of in vloer
8	100	Breedte compartiment
9	70	Breedte compartiment
10	100	Breedte compartiment

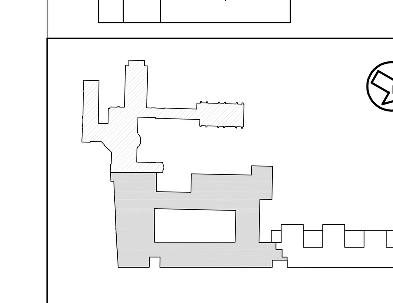

REVISIE

Datum: 20-04-2012
Object nr: OR600721

REVISIE

PAR.: DATUM:

RENVOOI SYMBOLENVERKLARING

Symbool	Omschrijving	Symbool	Omschrijving
	KABELGOOT / LADDERBAAN		STIJGLEIDING
	WANDGOOT		DOORGAAND STIJGLEIDING
	VLOERGOOT		
B	BRANDSCHEIDING		DOORGAAND ZAKLEIDING
	STIJGSTUK / VERVALSTUK		
	KABELGOOT VERTICAAL NAAR BOVEN GAAND		
	KABELGOOT VERTICAAL VAN BENEDEN KOMEND		
VP	VLOERPOT		
	ZAKLEIDING		

BOUWKUNDIG ONDERLEGGER DWG FILE :Xref-ST5020 P-025 Laag 1 d.d: 01-10-'10

VROM Rijksgebouwendienst

Opdrachtgever
Directie projecten
Koningin Julianalaan 2
2595 AA den Haag

Omschrijving en adres van het werk

Renovatie Raad van State fase 2

Raad van State
Den Haag

Onderwerp
KABELWEGEN
LAAG 1

Hierbij behoort tek.	–
Berekeningen	–
Akkoord	–

Formaat	A0+	Schaal	1:100
Getekend	MZ	Datum	20-04-2012
Bouwdeel	S	OR nr.	600721
Bouwlaag	1	Projectnr.	252020

Discipl.	Fase	Bladnummer	Subcode
E	R	E-61300-S-1	

Gewijzigd

Adviseur
Huygen Elwako Raadgevende Ingenieurs b.v. | Lid ONRI
Oostplein 415 | Postbus 42503 | 3006 DA Rotterdam
tel. 010 – 411 61 25 | fax 010 – 4119200
info@he–adviseurs.nl | www.he–adviseurs.nl
ADVISEURS

Installateur
Breijer
Elektrotechniek
Geyssendorfferweg 5 - 3088 GJ Rotterdam
Postbus 51027 - 3007 GA Rotterdam
Telefoon 010 - 297 65 30
Fax 010 - 297 65 78

Werk directory OR600721/ E. Elektrotechnische installaties / 2.2
DWG-file E-61300-S-1