



2 LEDIGE PLATZ
VANAFLA

1 LEDIGE PLATZ

1 LEOSE BUS Ø30

LB	3660
50	50

190° GEODRA
TEGEND ENDEP

1

scheidingslijn fase 1

scheidingslijn fase


Verklaring kabelgootvlag

330	60	2	V
KG	2700	P	
180	70	160	

- 1 Breedte goot
- 2 Hoogte goot
- 3 Aantal scheidschotten
- 4 Gifwissing
- 5 Leert
- 6 Hoogte onderkant goot
- 7 Bevestiging
- 8 Compartment ariëksroom
- 9 Compartment zwakroom
- 10 Compartment data

1	2	3	4
5	6	7	
8	9	10	


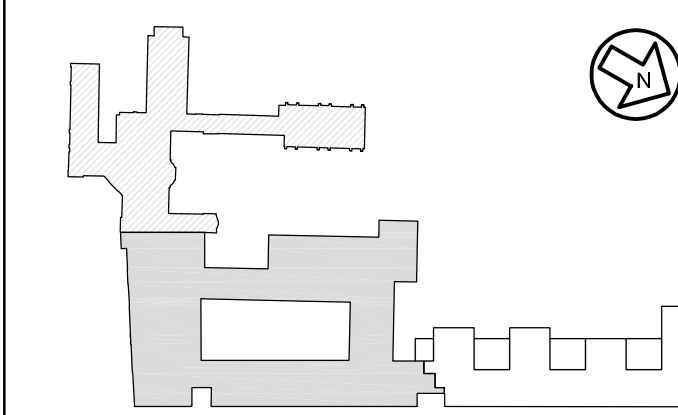

REVISIE

PAR: _____
DATUM: _____

REVISIE
Datum: 20-04-2012
Object nr: OR600721

[illegible]