
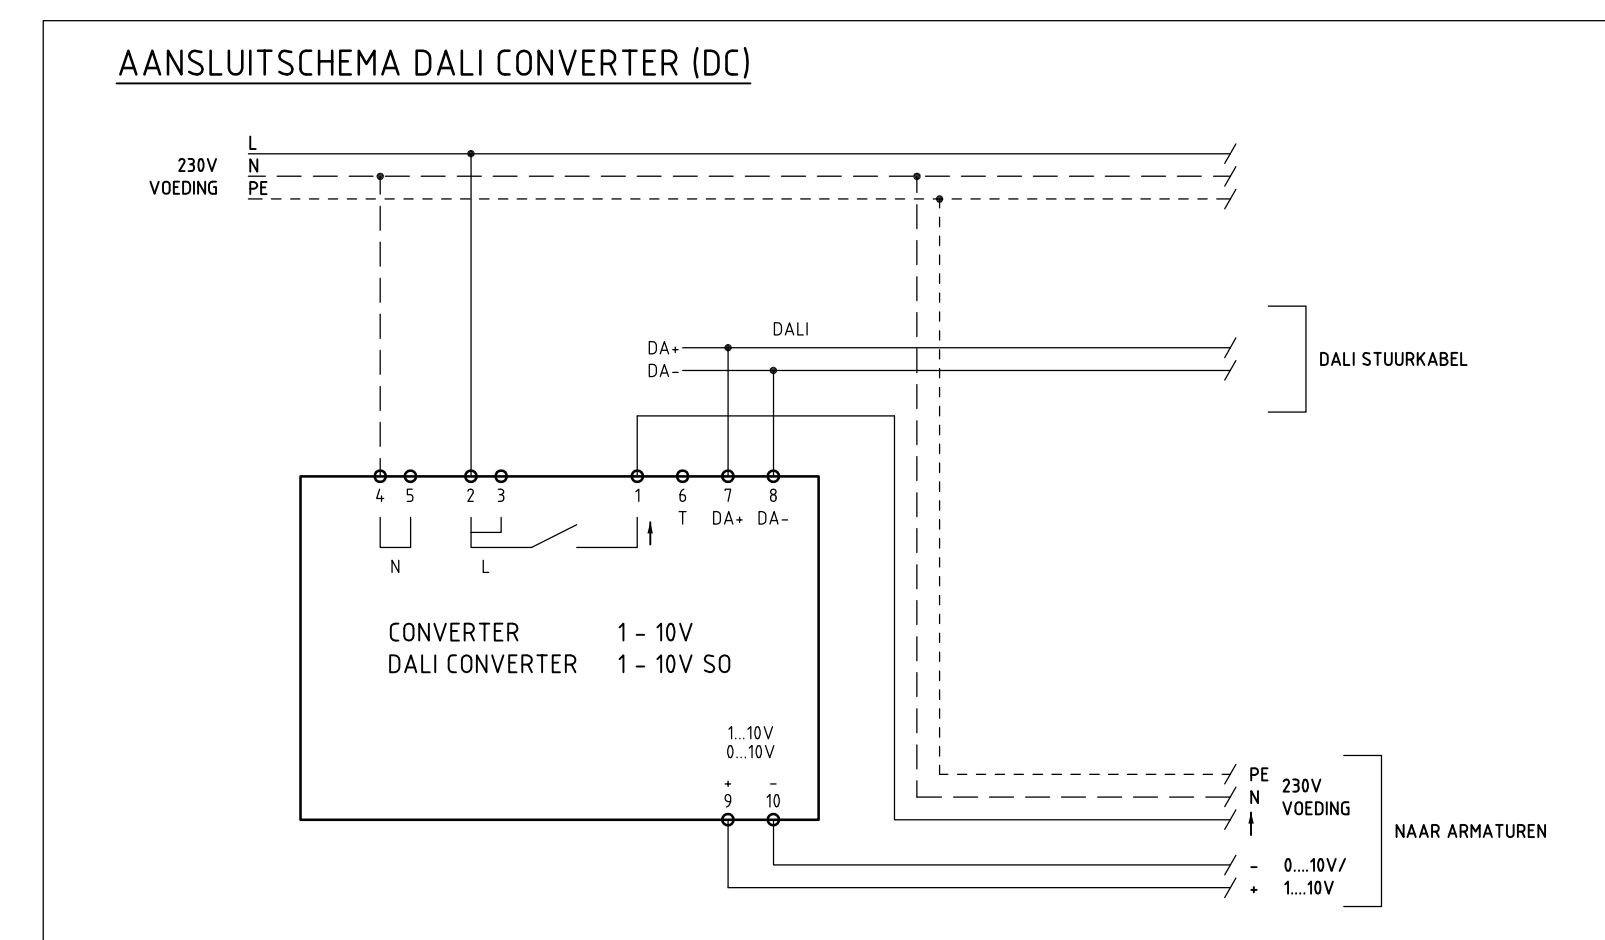
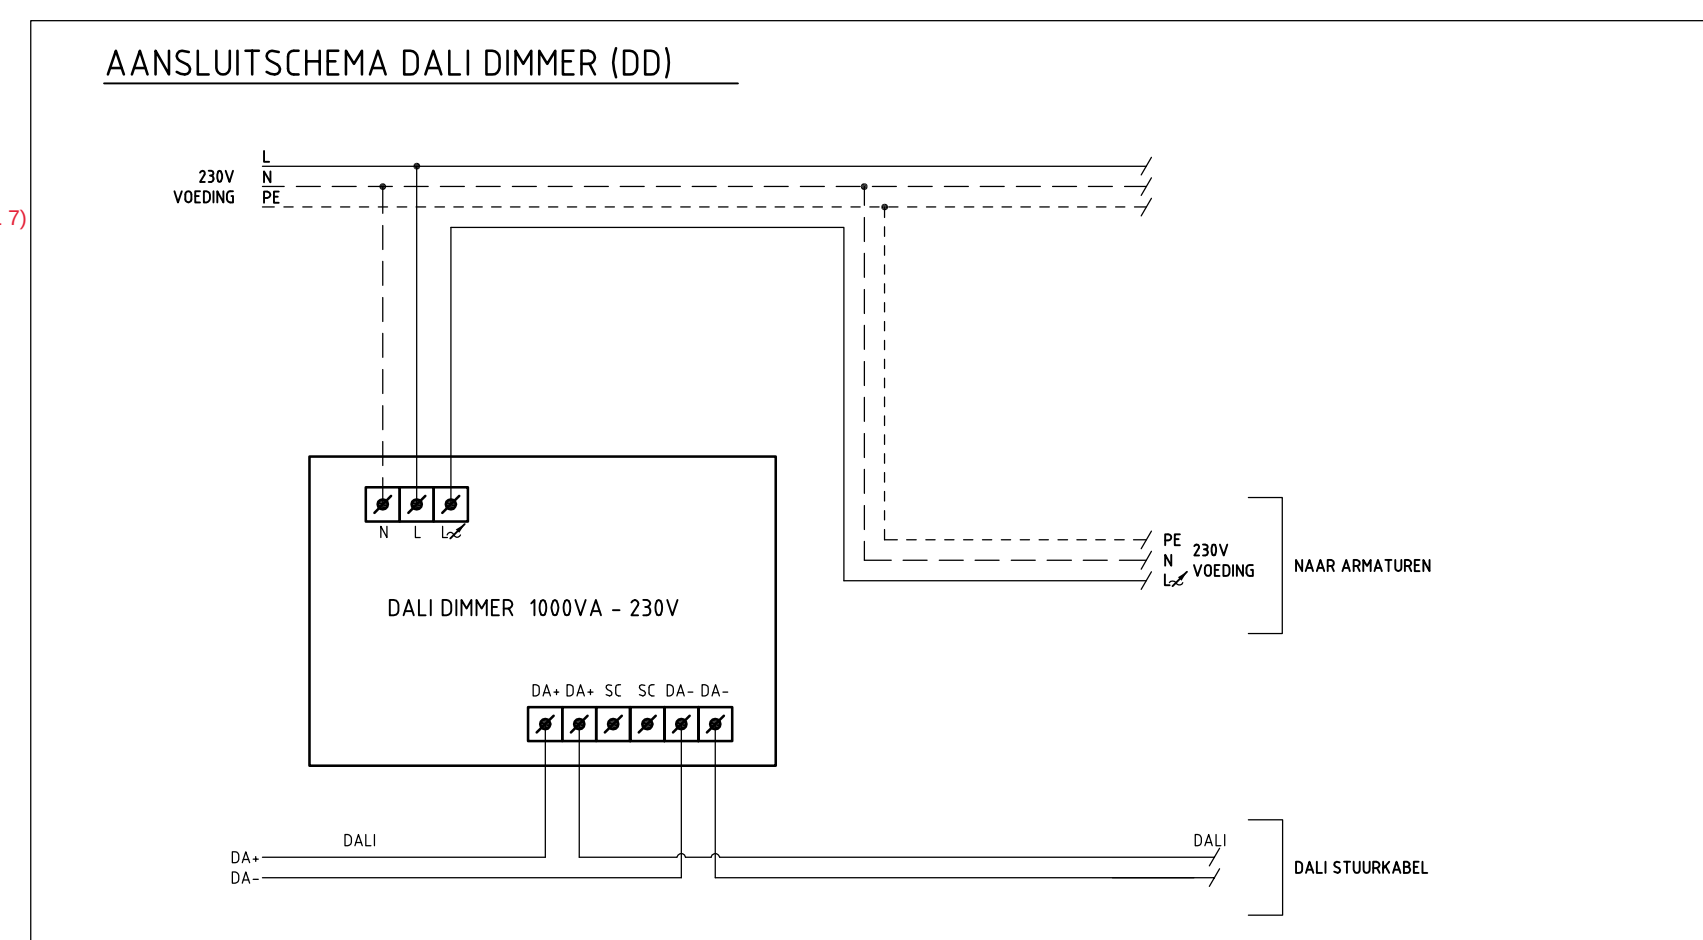
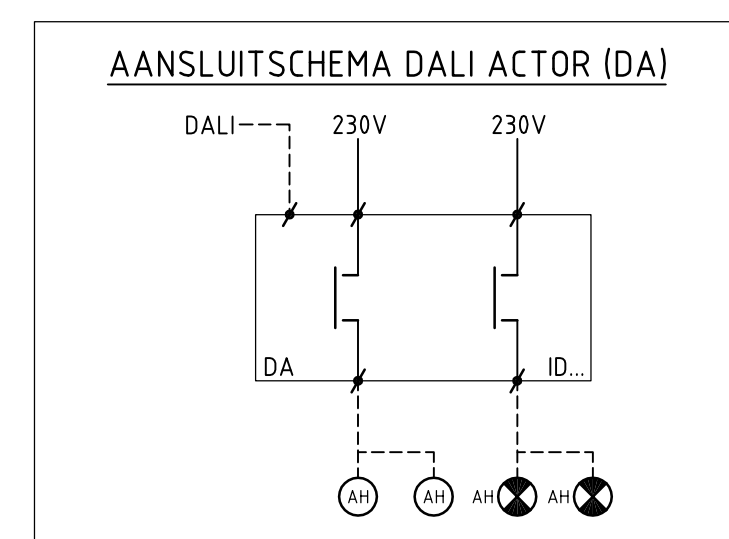
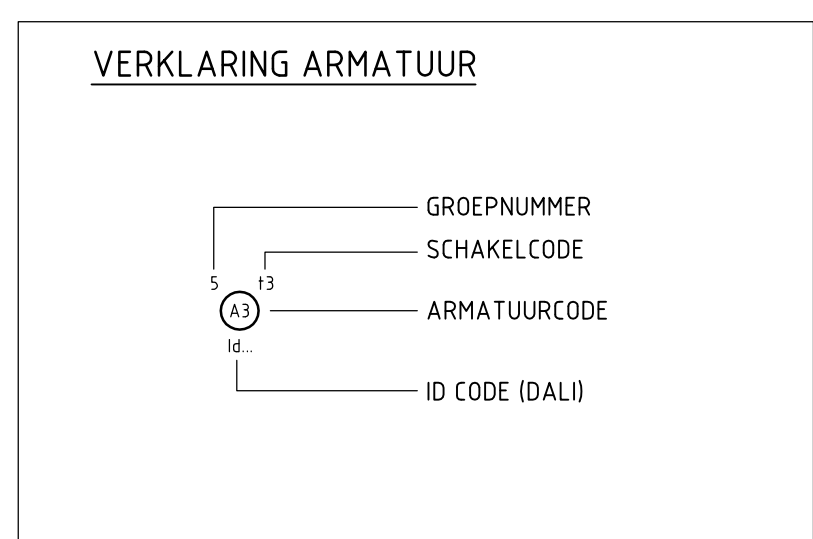
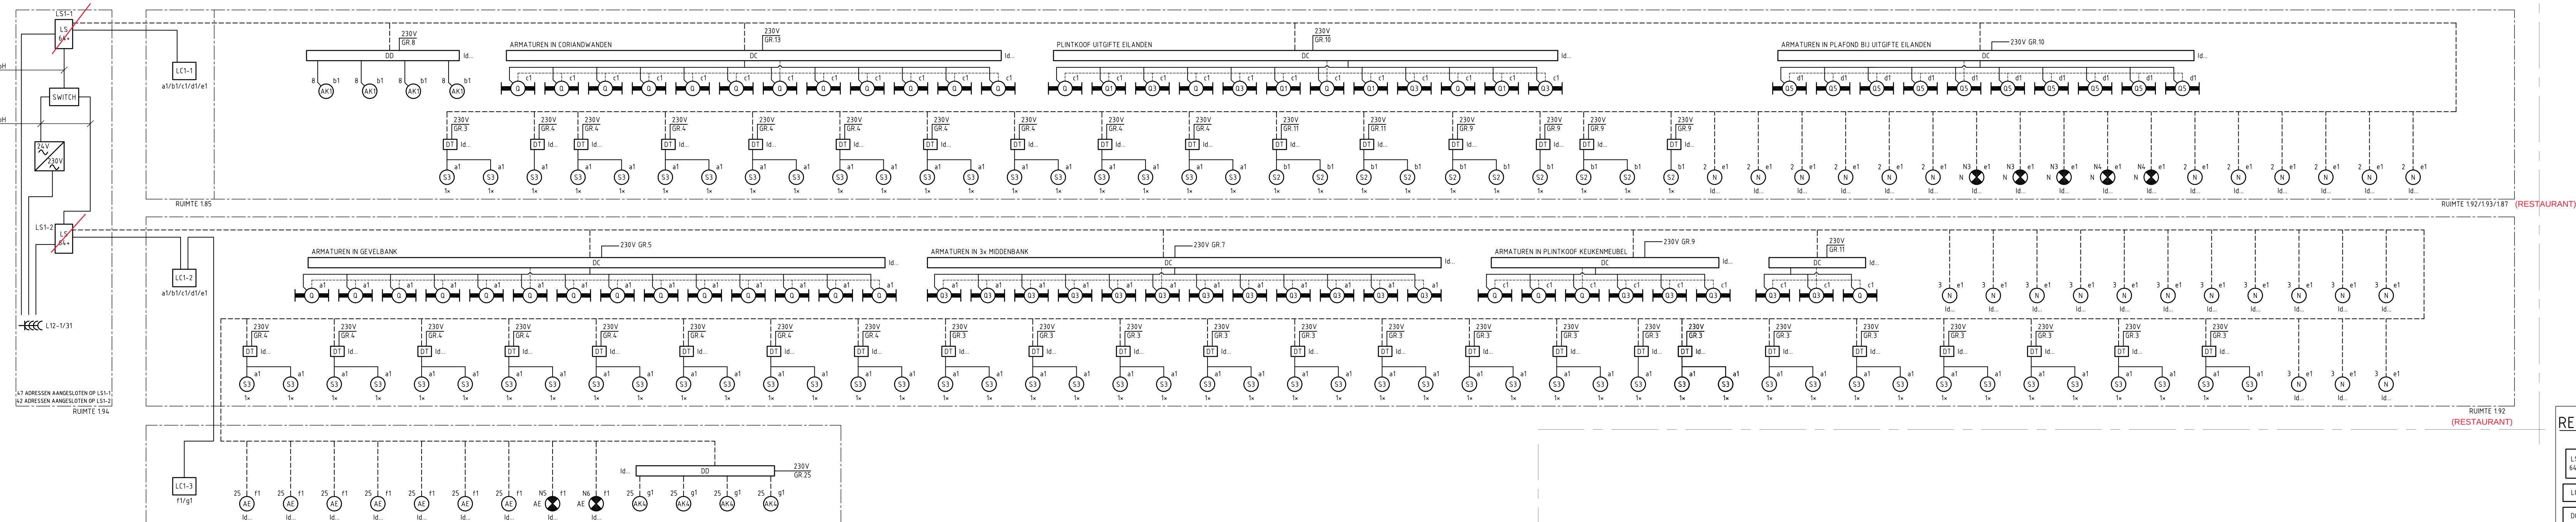
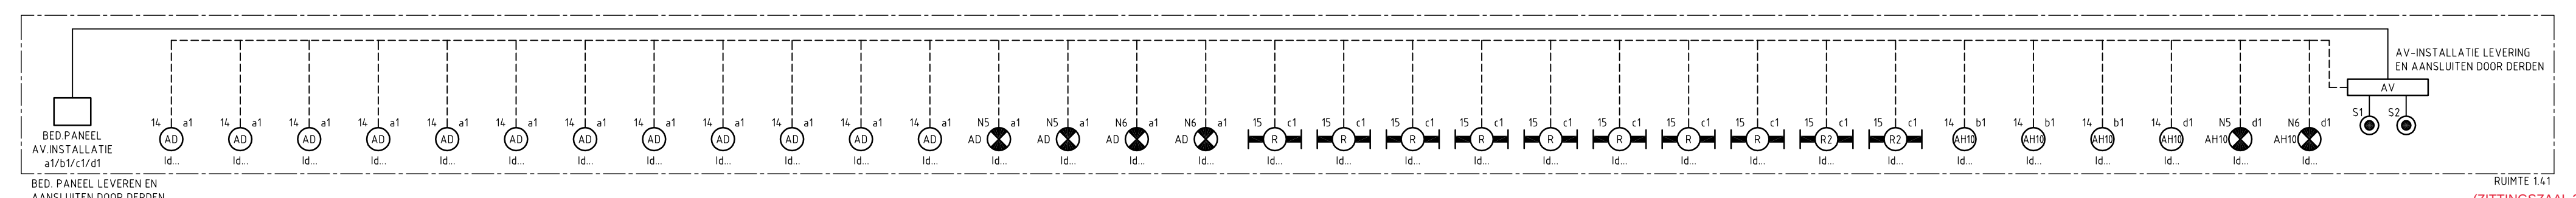
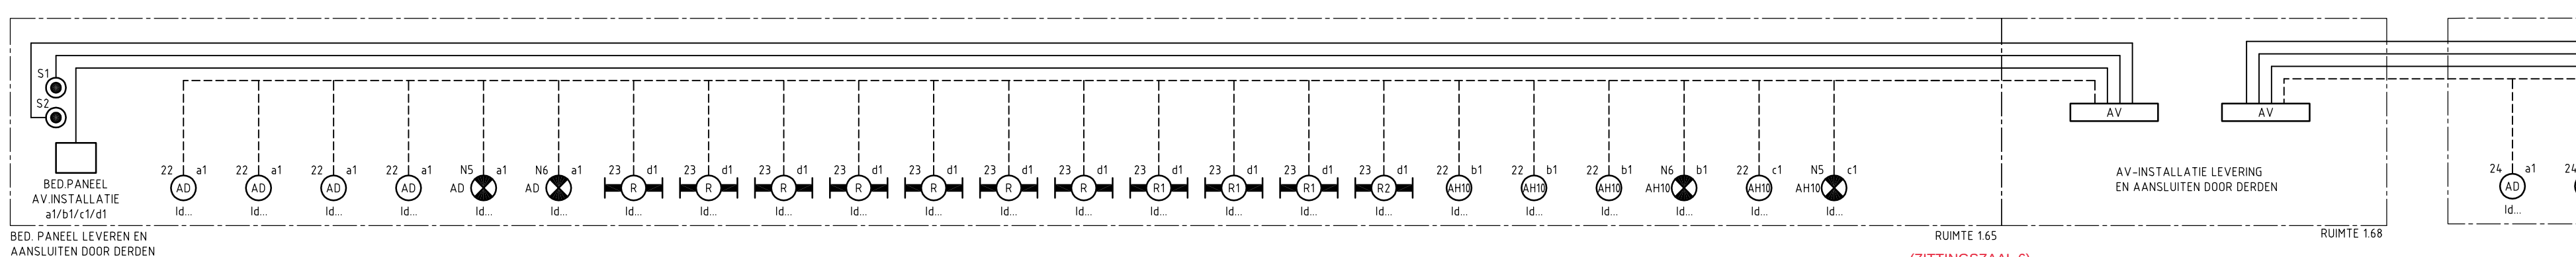
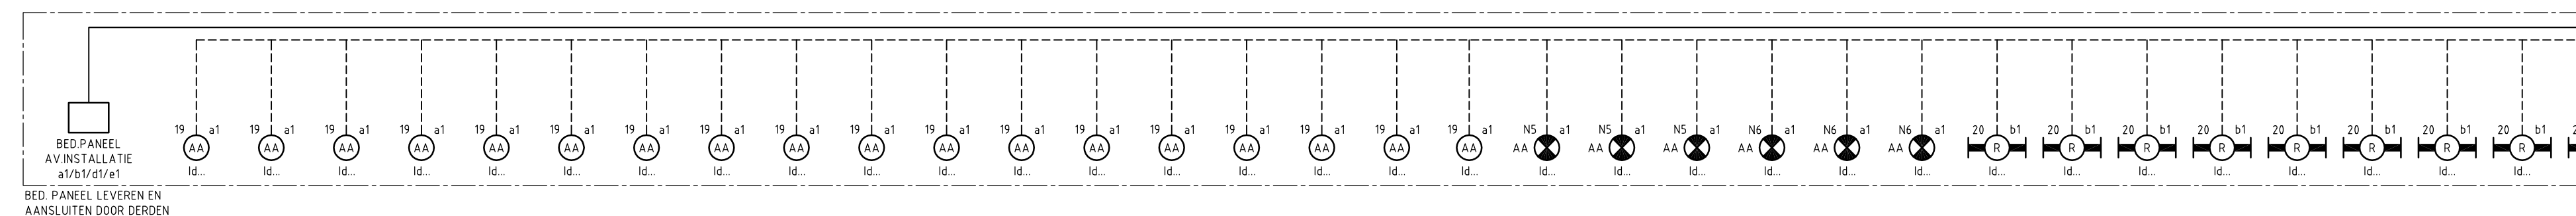
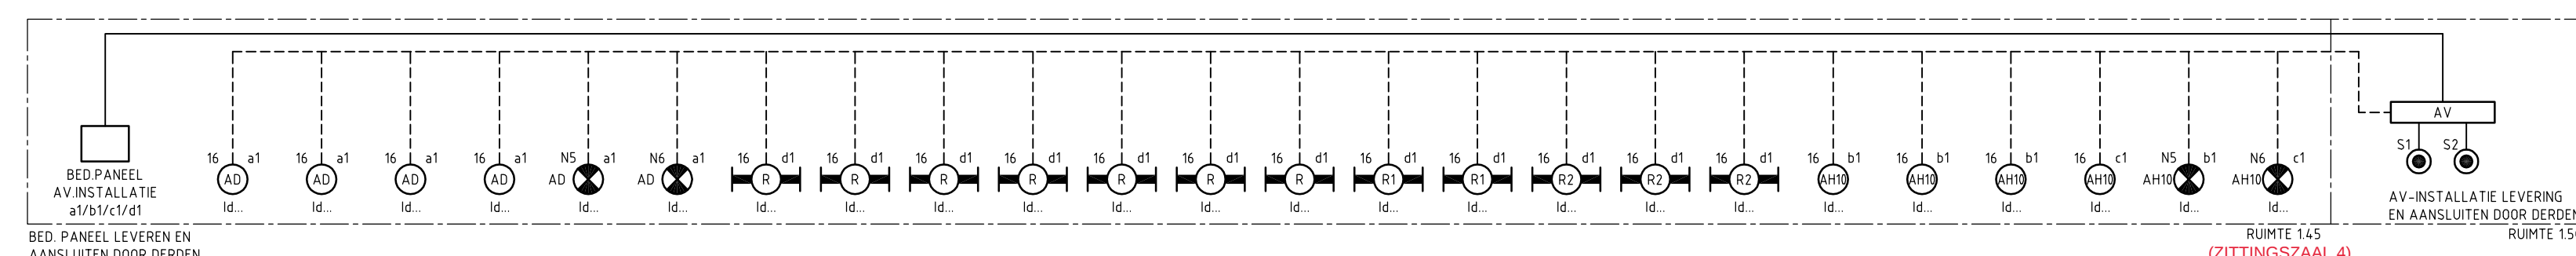
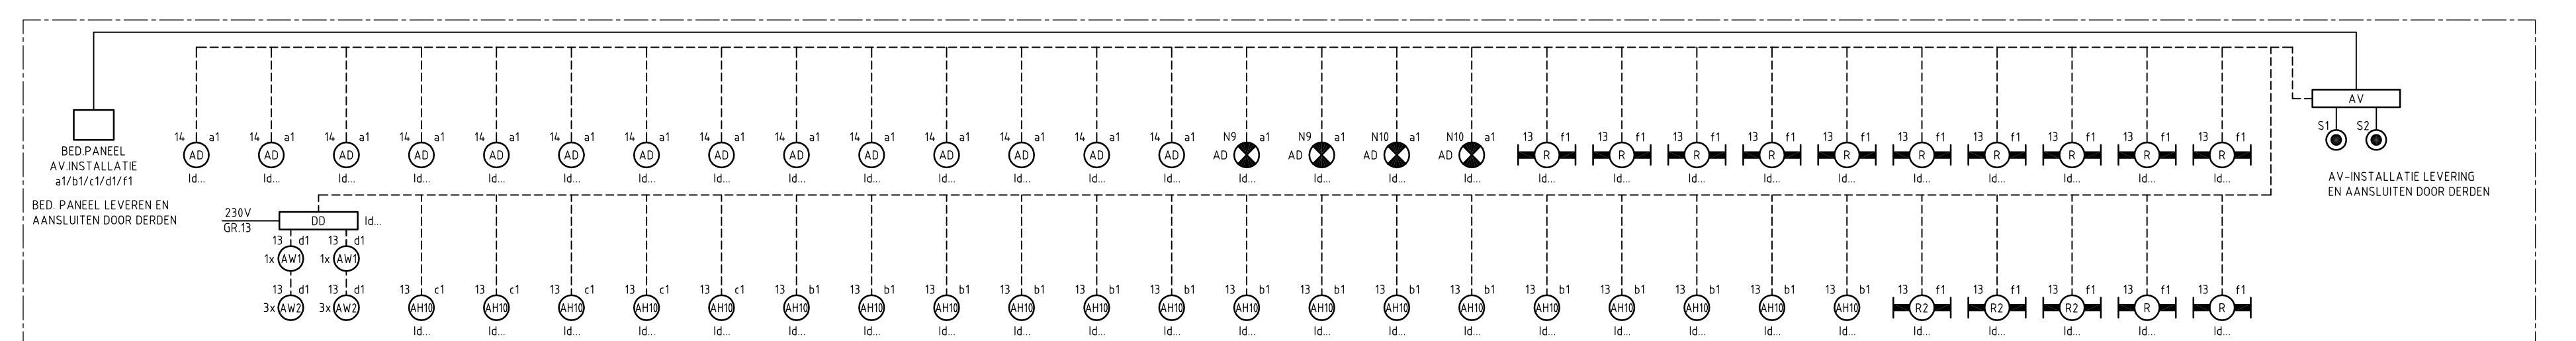
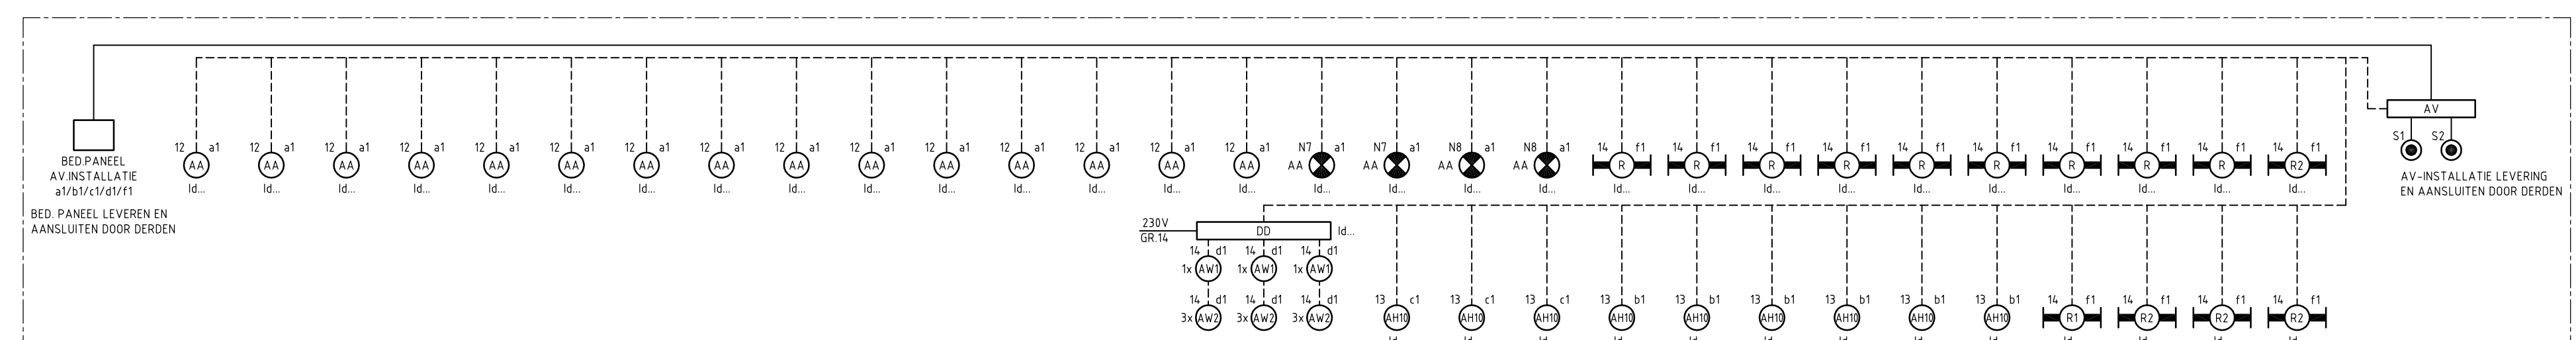
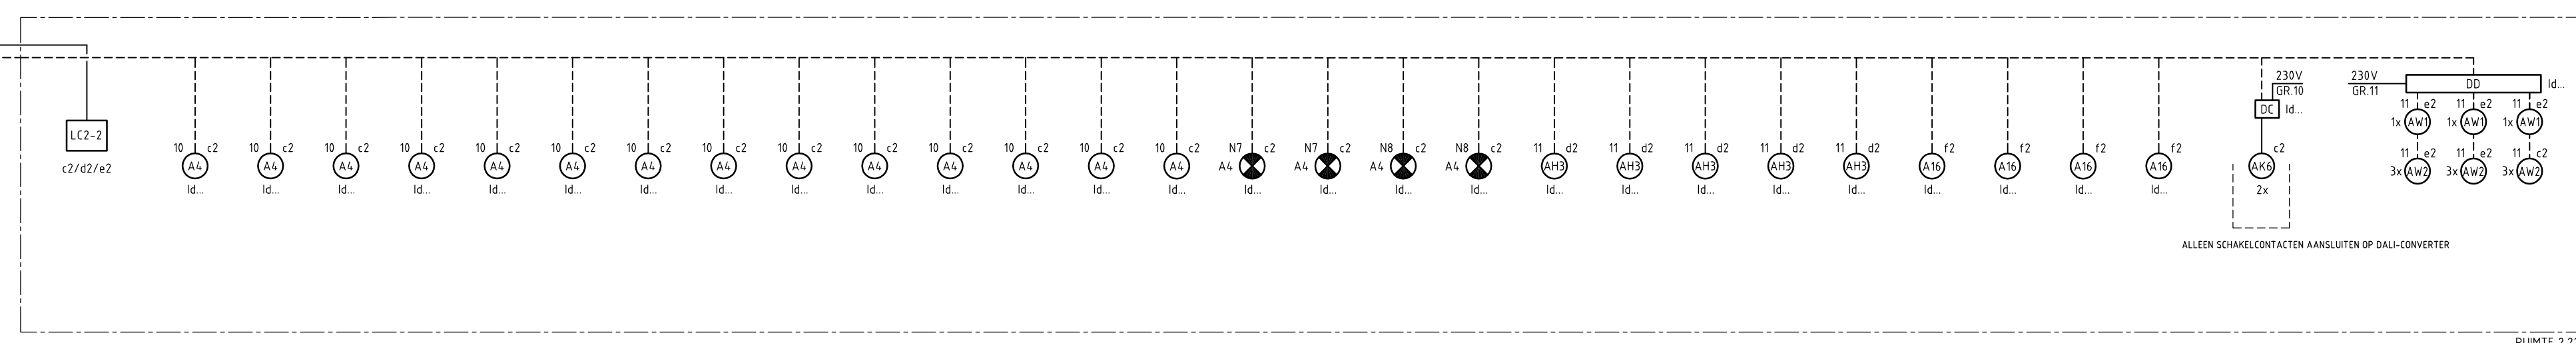
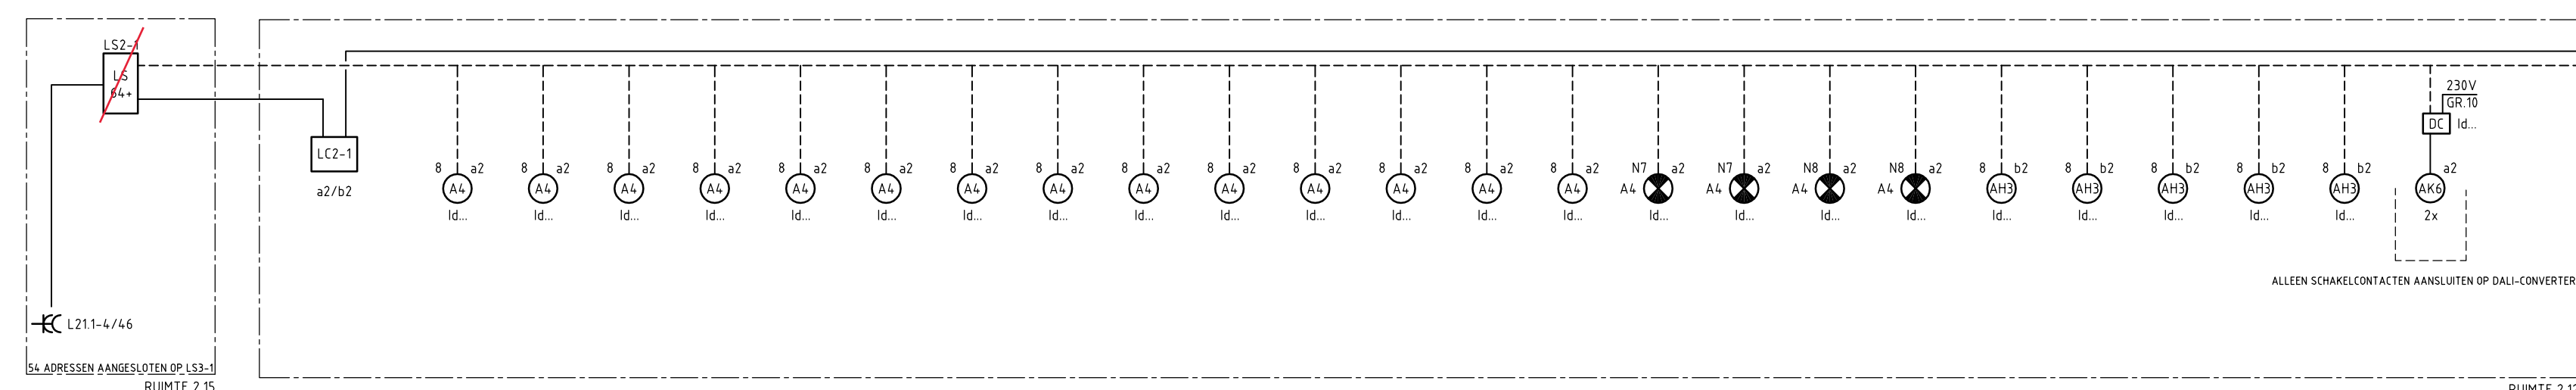
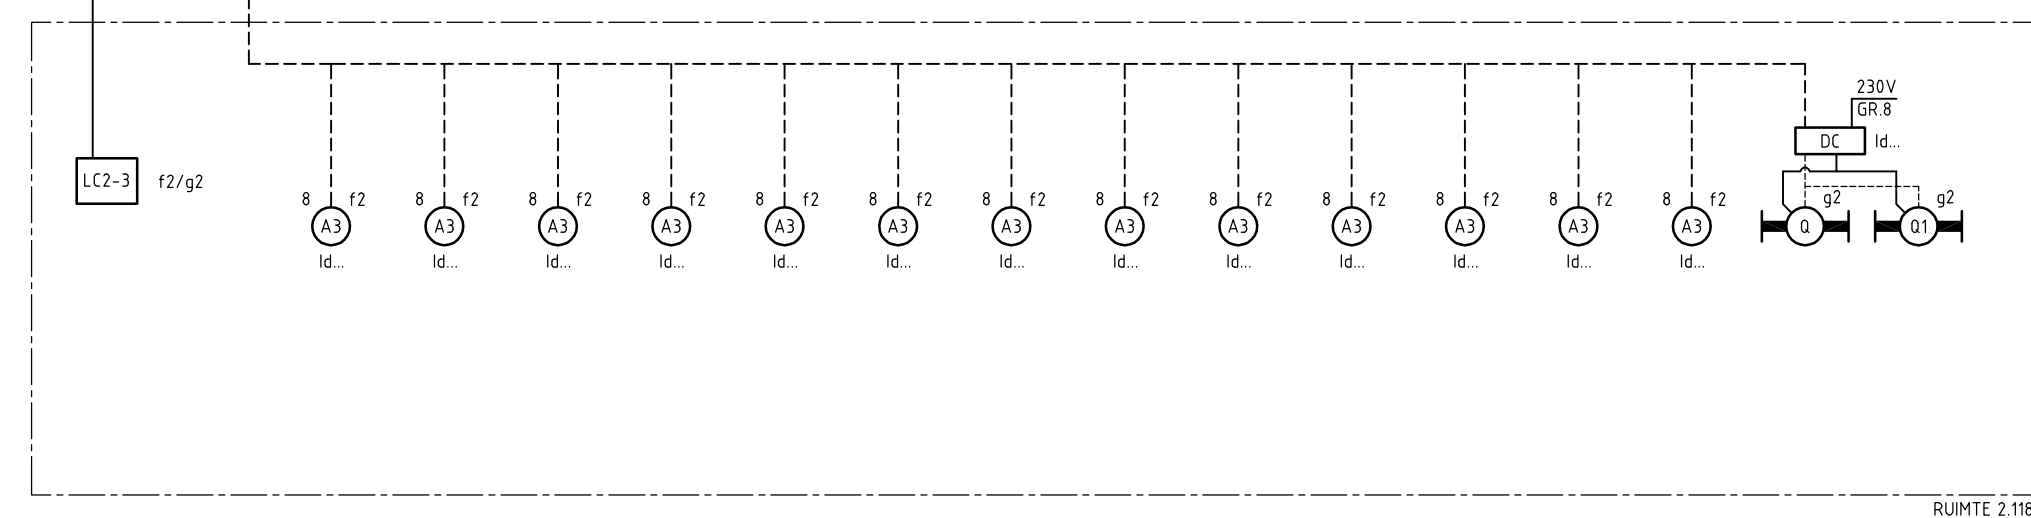
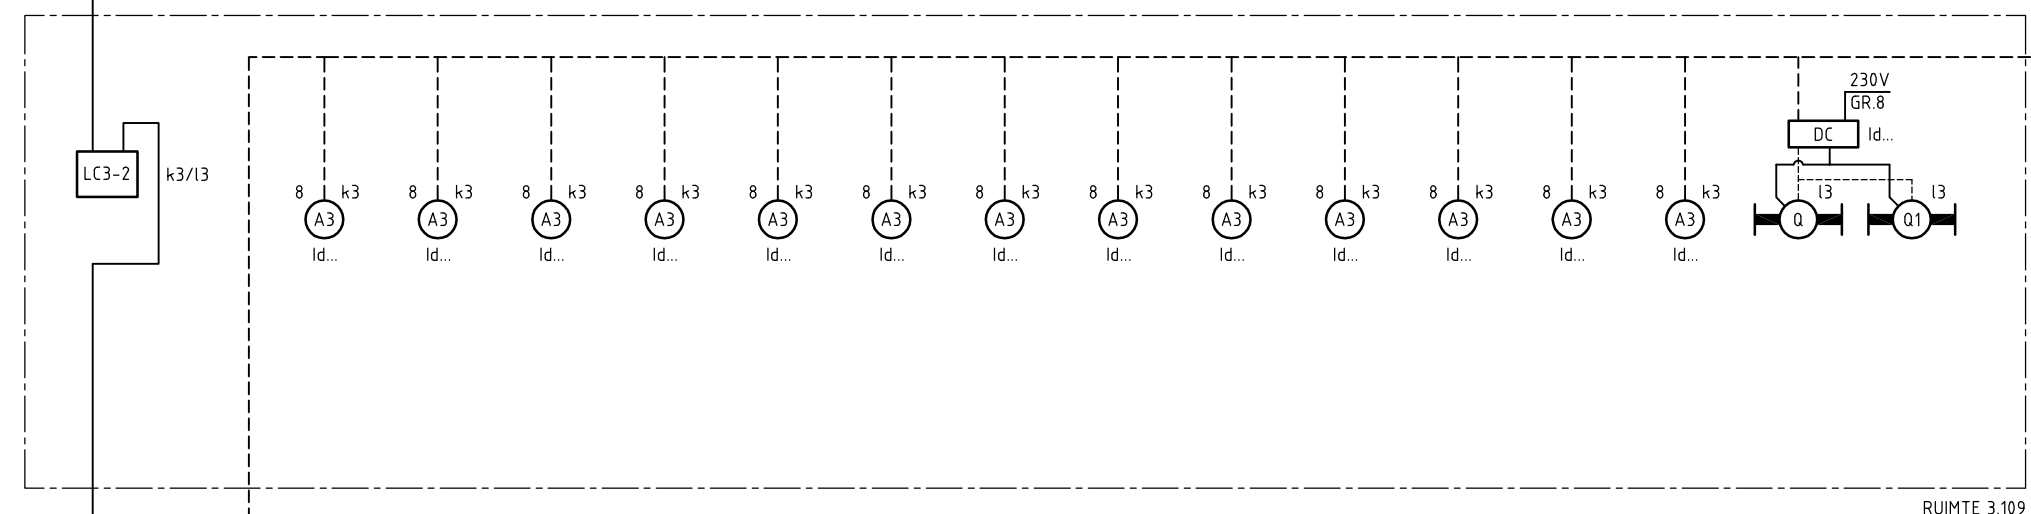


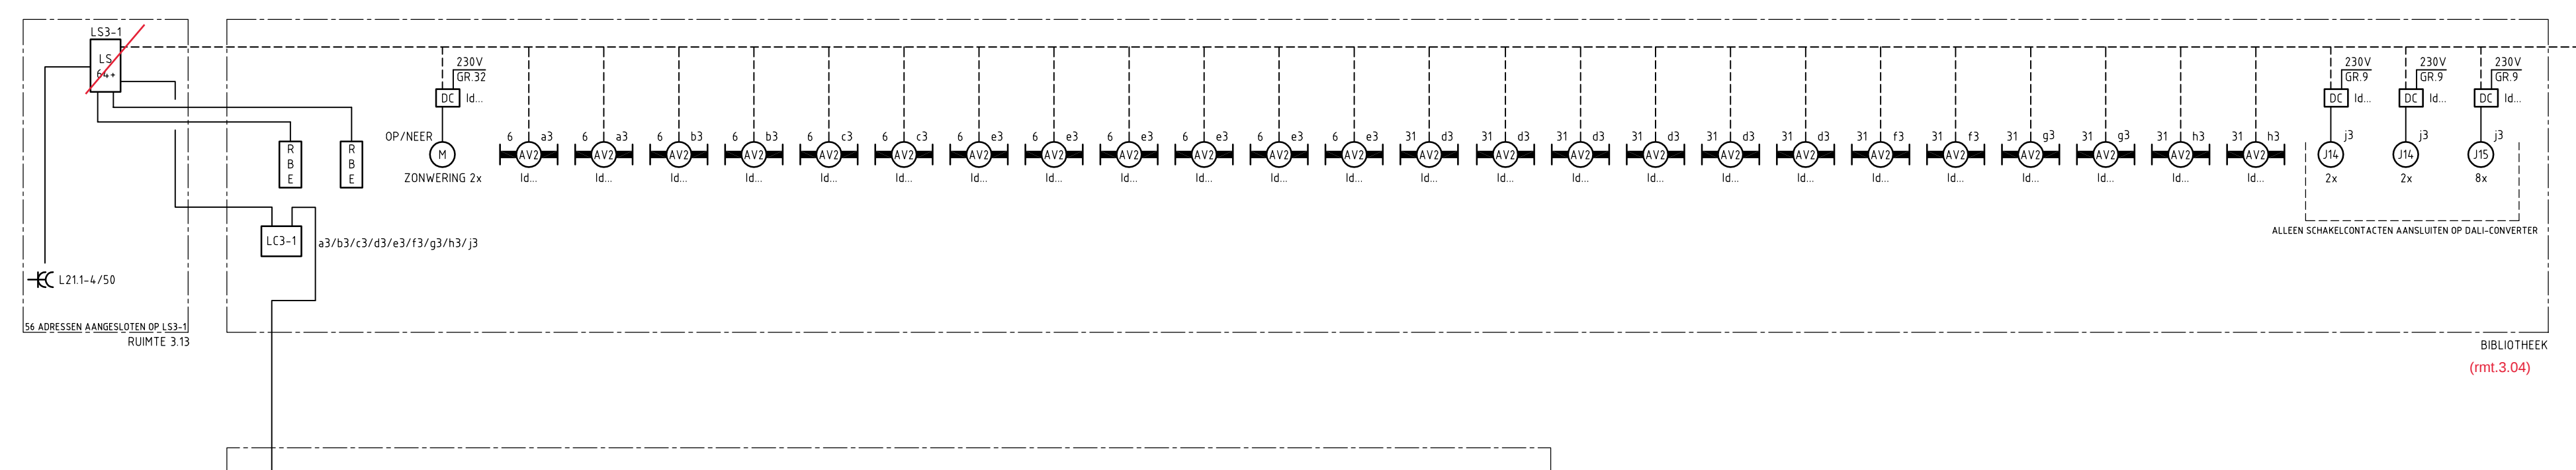

- ## RENVOOI:
- | | |
|----|---|
| LS | = LIGHT SERVER 64. |
| LC | = LIGHT CHANGER (BEDIENPANEEL) |
| DL | = DALI CONVERTOR 230V/1-10V (BOVEN PLAFOND) |
| DA | = DALI ACTOR |
| DT | = DALI TRANSFORMATOR |
| DO | = DALI DIMMER |
| R | = RUIMTE BEDEENENHEID |
| P | = PULSDRUKKER |
- = STUURKABEL JY(st)Y mbzh 2x2x0,8mm2 (AFGESCHERMD)
- = DALI STUURKABEL (R54#5) mbzh 2x1,5mm2
- = 0-10V signaalkabel mbzh 2x 0,8mm2

OPMERKING/WIJZIGING RIJKSVASTGOEDBEDRIJF T.B.V.
CONTRACT 17791:

-Alle dali licht servers en dali light changers zijn vervangen voor een lichtmanagementsysteem van Helvar.

REVISIE
Datum: 20-04-2012
Object nr: OR600721

OPMERKING: - VOOR 230V VOEDING ZIE PLATTEGROND TEKENINGEN VERLICHTING.
- VOOR BLOKSCHEMA DALI WITTE PALEIS ZIE TEKENING E-63001-WP

VROM Rijksgebouwendienst

Omschrijving en adres van het werk Renovatie Raad van State fase 2 Raad van State	www.wa.nl/renovatie
Onderwerp	Identiteit Raad van State

Formaat	A0+	Schaal	N.V.T.

--	---	--	--	--