


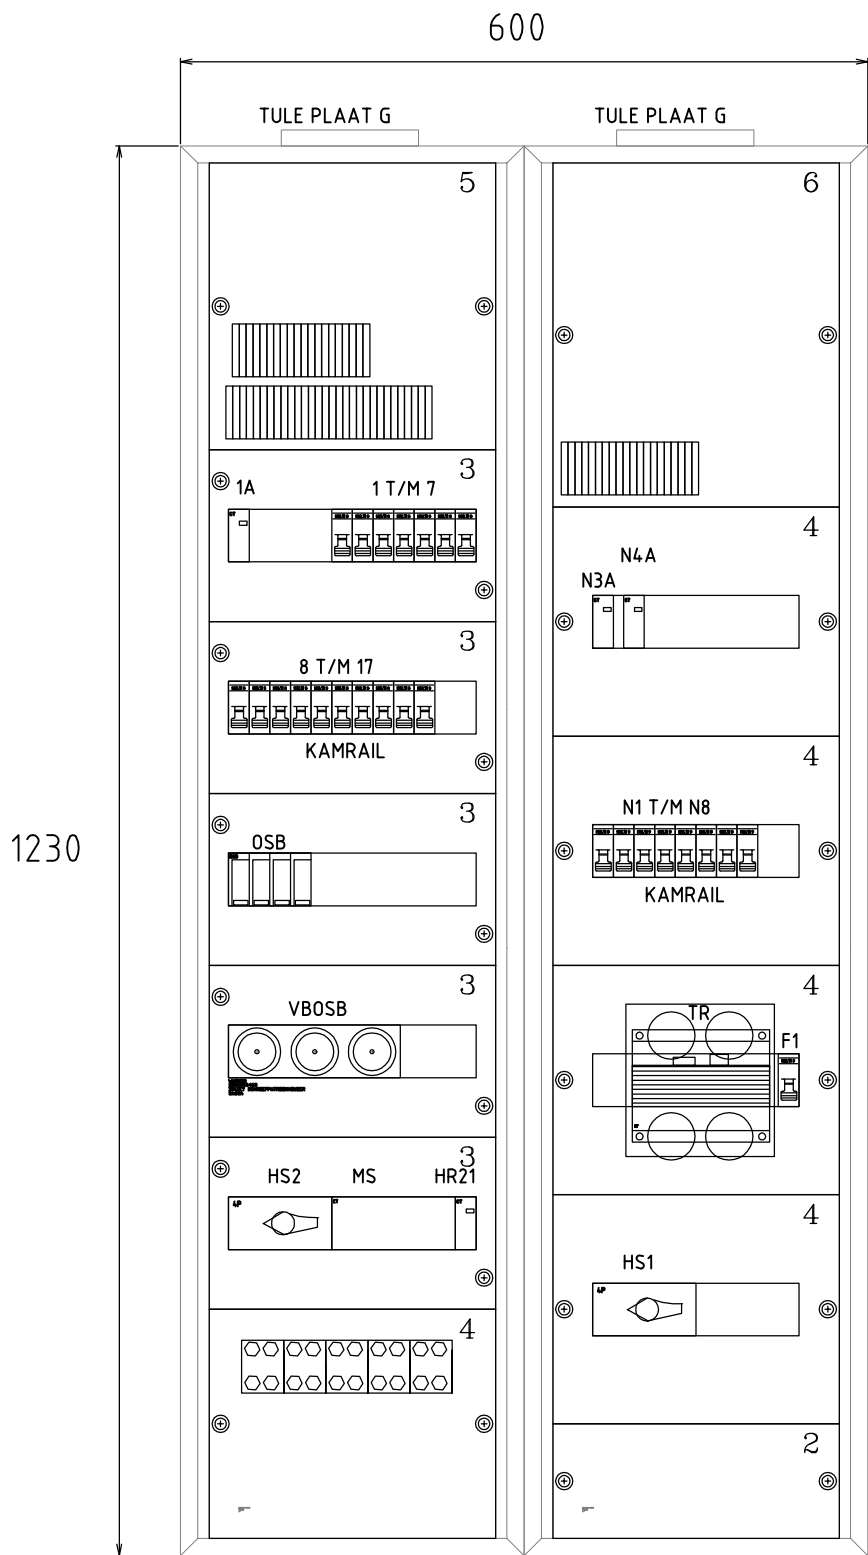

SPECIFICATIES:

- FRABRIKAAT: MERLIN-GERIN
- TYPE: PRISMA G + BLINDE DEUR
- AFMETINGEN: BxHxD: 600x1230x205
- KORTSLUITVASTHEID- VAN DE AUTOMATEN: MIN. 6KA
- IP-WAARDE: IP-30
- BEKABELING: VOEDINGSKABEL - ONDERINVOER
- INVOERING: AFGAANDE BEKABELING - BOVENINVOER
- TULE PLAAT G
- PREFERENT GEDEELTE VOORZIEN VAN RODE AFDEKPLATEN
- TRANSFORMATOR GEMONTEERD ONDER DIN-RAIL

AANTAL	CODERING	OMSCHRIJVING	SPANNING (V)	STROOM (A)	Ik	FABRIKAAT	TYPE
16	N6, N7, 4 T/M 17	INSTALLATIE AUTOMAAT DPNN B		16	6	MERLIN GERIN	19254
9	N1 T/M N5, N8, 1 T/M 3	INSTALLATIE AUTOMAAT DPNN C		16	6	MERLIN GERIN	19268
1	VBO SB	DIAZET SCHROEFPATROONHOUDER		3x63		WHONER	66866463
1	F1	INSTALLATIE AUTOMAAT DPNN B		10	6	MERLIN GERIN	19252
2	HS1, HS2	INTERPACT SCHAKELAAR 4P		63		MERLIN GERIN	28903
2	1A HR21	CT MAGNEETSCHAKELAARS 2P	24	25		FINDER	22.22.8.024.4000
2	N3A, N4A	CT MAGNEETSCHAKELAARS 2V	24	25		FINDER	22.24.8.024.4000
1	MS	CTM MAGNEETSCHAKELAAR 4P 4M		100		MERLIN GERIN	15978
2	KOKER	PRISMA PLUS G KOKER + BLINDE DEUR				MERLIN GERIN	08178 + 08188
1	OSB	DEHN GUARD OVERSPANNINGSBEVEILIGING 275 FM				DEHN	952405 FM
1	TR	TRAFO 250VA				BELPA	TR17268
4	X	AANSLUITKLEMMEN 4mm				TELEMECANIQUE	AB1VV435U
1	x	AANSLUITKLEMMEN				ENSTO	R1200, R1201, R1202

REVISIE

Datum: 20-04-2012
Object nr: OR600721

REVISIE

PAR.: DATUM:

Gewijzigd	VROM  Rijksgebouwendienst		Formaat	A3	Schaal	N.V.T.
	Omschrijving en adres van het werk Renovatie Raad van State fase 2 Raad van State Den Haag		Getekend	MZ	Datum	20-04-2012
			Bouwdeel	WP	OR nr.	600721
			Onderwerp KAST AANZICHT VERDEELKAST L15-2	Bouwlaag	2	Projectnr.
Adviseur  ADVISEURS Huygen Elwako Raadgevende Ingenieurs b.v. Lid ONRI Oostplein 415 Postbus 42503 3006 DA Rotterdam tel. 010 - 411 61 25 fax 010 - 4119200 info@he-adviseurs.nl www.he-adviseurs.nl		Installeur  Breijer Elektrotechniek Geysendorfferweg 5 - 3088 GJ Rotterdam Postbus 51027 - 3007 GA Rotterdam Telefoon 010 - 297 65 30 Fax 010 - 297 65 78	Discipl.	Fase	Bladnummer	Subcode
			E	R	E-61103-L15-2	