


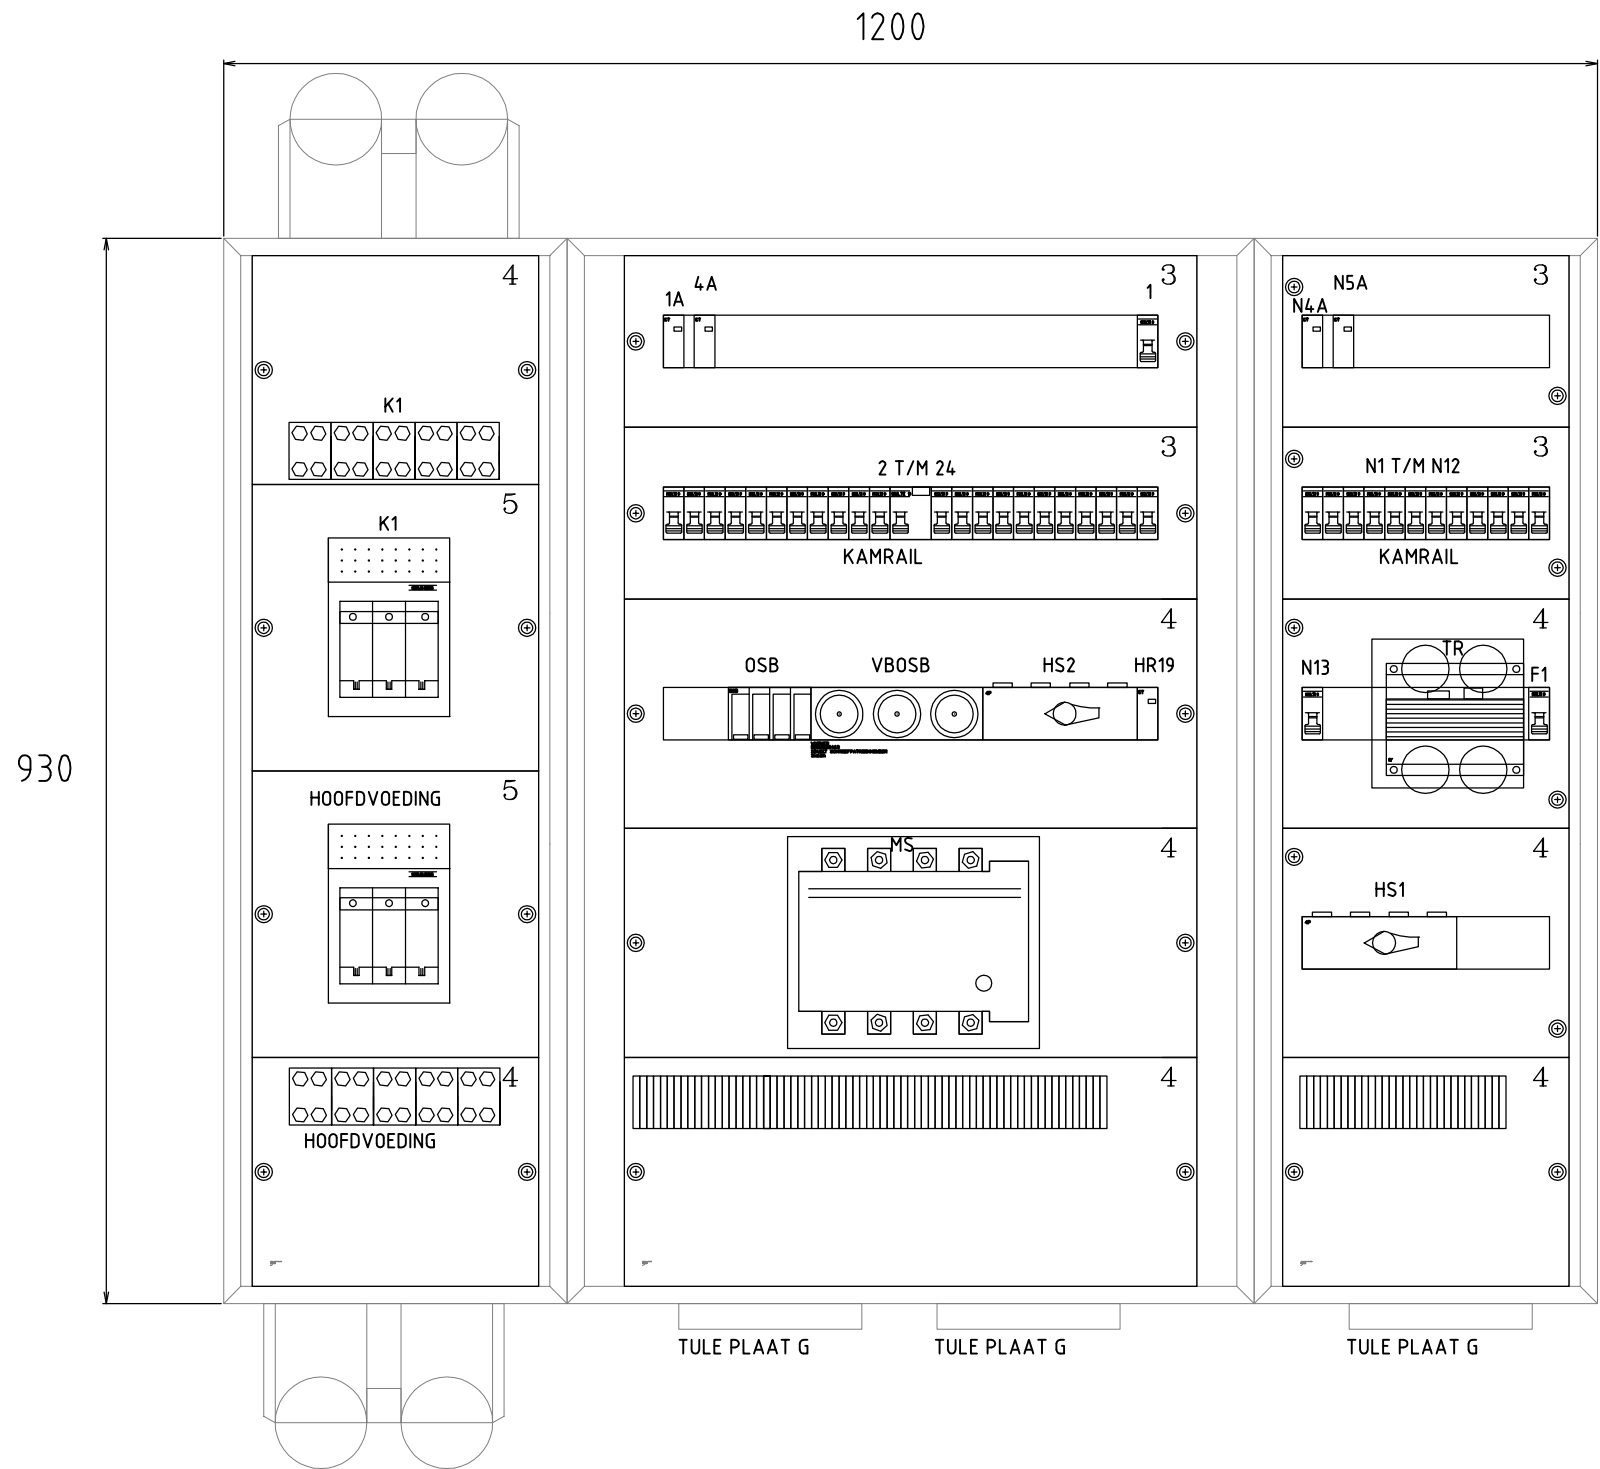

SPECIFICATIES;

- FRABRIKAAT: MERLIN-GERIN
- TYPE: PRISMA G + BLINDE DEUR
- AFMETINGEN: BxHxD: 1200x930x205
- KORTSLUITVASTHEID- VAN DE AUTOMATEN: MIN. 6KA
- IP-WAARDE: IP-30
- BEKABELING: VOEDINGSKABEL - ONDERINVOER EN BOVENINVOER
- INVOERING: AFGAANDE BEKABELING - ONDERINVOER
- TULE PLAAT G
- PREFERENT GEDEELTE VOORZIEN VAN RODE AFDEKPLATEN
- TRANSFORMATOR GEMONTEERD ONDER DIN-RAIL
- MAGNEETSCHAKELAAR MS ONDER AFDEKPLAAT

AANTAL	CODERING	OMSCHRIJVING	SPANNING (V)	STROOM (A)	Ik	FABRIKAAT	TYPE
30	N1 T/M N13, 8 T/M 12 14 T/M 24	INSTALLATIE AUTOMAAT DPNN B		16	6	MERLIN GERIN	19254
7	1 T/M 7	INSTALLATIE AUTOMAAT DPNN C		16	6	MERLIN GERIN	19268
1	VBOSB	DIAZET SCHROEFPATROONHOUDER		3x63		WHONER	66866463
1	F1	INSTALLATIE AUTOMAAT DPNN B		10	6	MERLIN GERIN	19252
1	13	INSTALLATIE AUTOMAAT DPNN VIGI B		16/30m	6	MERLIN GERIN	19756
2	HS1, HS2	INS SCHAKELAAR 4P		160		MERLIN GERIN	28913
1	MS	VERMOGENS RELAIS 4P 230V		200		TELEMECANIQUE	LC1F1154 + LX9FF220
3	1A, 4A, HR19	CT MAGNEETSCHAKELAARS 2P	24	25		FINDER	22.22.8.024.4000
2	N4A, N5A	CT MAGNEETSCHAKELAARS 2V	24	25		FINDER	22.24.8.024.4000
2	K1, K2	FUPACT PATROONLASTSCHEIDER		3x160		MERLIN GERIN	49804
1	KAST	PRISMA PLUS G + BLINDE DEUR				MERLIN GERIN	08106 + 08126
2	KOKER	PRISMA PLUS G KOKER + BLINDE DEUR				MERLIN GERIN	08176 + 08186
1	OSB	DEHN GUARD OVERSPANNINGSBEVEILIGING 275 FM				DEHN	952405 FM
1	TR	TRAFO 250VA				BELPA	TR17268
8	X	AANSLUITKLEMMEN DUBBEL 4mm				TELEMECANIQUE	AB1ET435U
2	x	AANSLUITKLEMMEN K1 EN HOOFDVOEDING				ENSTO	R1203, R1204, R1205
2	x	DUBBELE KABELINVOER				MERLIN GERIN	08897

REVISIE

Datum: 20-04-2012
Object nr: OR600721

REVISIE

PAR.: DATUM:

Gewijzigd		VROM Rijksgebouwendienst		Formaat	A3	Schaal	N.V.T.
		Omschrijving en adres van het werk Renovatie Raad van State fase 2 Raad van State Den Haag		Getekend	MZ	Datum	20-04-2012
				Bouwdeel	WP	OR nr.	600721
		Adviseur  ADVISEURS Huygen Elwako Raadgevende Ingenieurs b.v. Lid ONRI Oostplein 415 Postbus 42503 3006 DA Rotterdam tel. 010 - 411 61 25 fax 010 - 4119200 info@he-adviseurs.nl www.he-adviseurs.nl		Onderwerp KAST AANZICHT VERDEELKAST L22.3-4	Bouwlaag	3	Projectnr.
Installeur  Breijer Elektrotechniek Geysendorfferweg 5 - 3088 GJ Rotterdam Postbus 51027 - 3007 GA Rotterdam Telefoon 010 - 297 65 30 Fax 010 - 297 65 78	Discipl.			Fase	Bladnummer	Subcode	
				E	R	E-61103-L22.3-4	