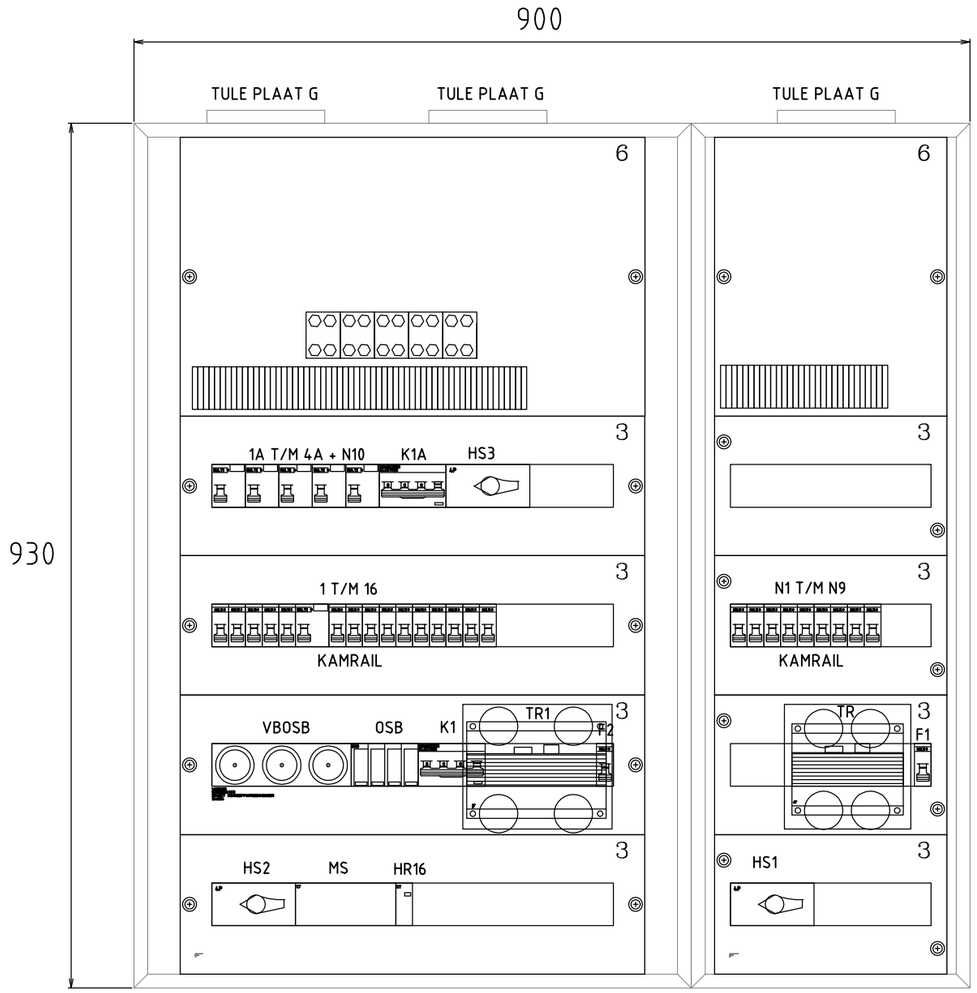

SPECIFICATIES;

- FRABRIKAAT: MERLIN-GERIN
- TYPE: PRISMA G + BLINDE DEUR
- AFMETINGEN: BxHxD: 900x930x205
- KORTSLUITVASTHEID-VAN DE AUTOMATEN: MIN. 6KA
- IP-WAARDE: IP-30
- BEKABELING: VOEDINGSKABEL - BOVENINVOER
  AFGAANDE BEKABELING - BOVENINVOER
- INVOERING: TULE PLAAT G

- PREFERENT GEDEELTE VOORZIEN VAN RODE AFDEKPLATEN
- TRANSFORMATOR GEMONTEERD ONDER DIN-RAIL

AANTAL	CODERING	OMSCHRIJVING	SPANNING (V)	STROOM (A)	Ik	FABRIKAAT	TYPE
1	VBOSB	DIAZET SCHROEFPATROONHOUDER		3x63		WHONER	66866463
8	N3 T/M N8, 1, 2	INSTALLATIE AUTOMAAT DPNN C		16	6	MERLIN GERIN	19268
6	6, 1A, 2A, 3A, 4A, N10	INSTALLATIE AUTOMAAT DPNN VIGI B		16/30m	6	MERLIN GERIN	19756
16	N1, N2, 3, 4, 5, 7 T/M 13 N9, 14, 15, 16	INSTALLATIE AUTOMAAT DPNN B		16	6	MERLIN GERIN	19254
2	F1, F2	INSTALLATIE AUTOMAAT DPNN B		10	6	MERLIN GERIN	19252
1	K1	INSTALLATIE AUTOMAAT DPNN B 4P		16	6	MERLIN GERIN	19254
1	K1A	INSTALLATIE AUTOMAAT DPNN B 4P		16/30m	6	MERLIN GERIN	19254
2	HS	INTERPACT SCHAKELAAR 4P		63		MERLIN GERIN	28903
1	HR16	CT MAGNEETSCHAKELAAR 2P	24	25		FINDER	22.22.8.024.4000
1	MS	CTM MAGNEETSCHAKELAAR 4P 4M		100		MERLIN GERIN	15978
1	KAST	PRISMA PLUS G + BLINDE DEUR				MERLIN GERIN	08106 + 08126
1	KOKER	PRISMA PLUS G KOKER + BLINDE DEUR				MERLIN GERIN	08176 + 08186
1	OSB	DEHN GUARD OVERSPANNINGSBEVEILIGING 275FM				DEHN	952405 FM
1	TR1	TRAFO 400VA				BELPA	TR17269
1	TR	TRAFO 250VA				BELPA	TR17268
9	X	AANSLUITKLEMMEN 4mm				TELEMECANIQUE	AB1VV435U
1	x	AANSLUITKLEMMEN				ENSTO	R1200, R1201, R1202

REVISIE
Datum: 20-04-2012
Object nr: OR600721

REVISIE
PAR.: DATUM:

A 17-10-2011 Gewijzigd	VROM Rijksgebouwendienst	Formaat A3	Schaal N.V.T.
	Omschrijving en adres van het werk: Renovatie Raad van State fase 2, Raad van State, Den Haag	Getekend MZ	Datum 20-04-20112
	Onderwerp: KAST AANZICHT VERDEELKAST LK11-0	Bouwdeel WP	OR nr. 600721
		Bouwlaag 0	Projectnr. 252020
	Adviseur: Huygen Elwako Raadgevende Ingenieurs b.v. | Lid ONRI, Oostplein 415 | Postbus 42503 | 3006 DA Rotterdam, tel. 010 – 411 61 25 | fax 010 – 4119200, Info@he-adviseurs.nl | www.he-adviseurs.nl, ADVISEURS	Discipl. E	Fase R
	Installeur: Breijer Elektrotechniek, Geyssendorfferweg 5 - 3088 GJ Rotterdam, Postbus 51027 - 3007 GA Rotterdam, Telefoon 010 - 297 65 30, Fax 010 - 297 65 78	Bladnummer E-61103-LK11-0	Subcode

Werk directory OR600721/ E. Elektrotechnische installaties / 2.2

DWG-file E-61103-LK11-0