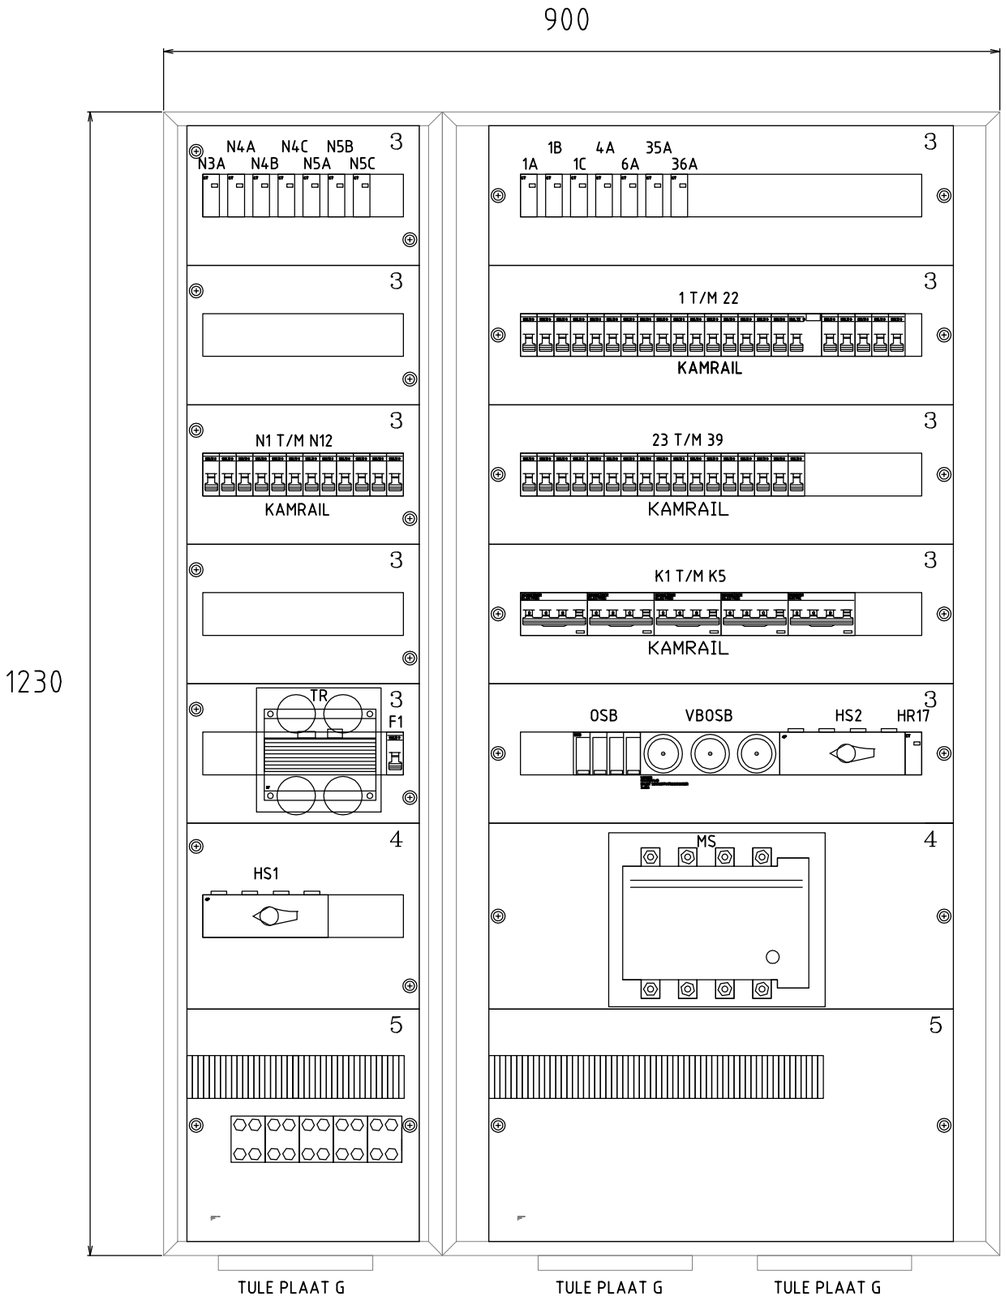

SPECIFICATIES;

- FRABRIKAAT: MERLIN-GERIN
- TYPE: PRISMA G
- AFMETINGEN: BxHxD: 900x1230x205
- KORTSLUITVASTHEID-VAN DE AUTOMATEN: MIN. 6KA
- IP-WAARDE: IP-30
- BEKABELING: VOEDINGSKABEL - ONDERINVOER
  AFGAANDE BEKABELING - ONDERINVOER
- INVOERING: TULE PLAAT G

- PREFERENT GEDEELTE VOORZIEN VAN RODE AFDEKPLATEN
- TRANSFORMATOR GEMONTEERD ONDER DIN-RAIL
- MAGNEETSCHAKELAAR ZIT ONDER EEN AFDEKPLAAT UIT HET ZICHT

AANTAL	CODERING	OMSCHRIJVING	SPANNING (V)	STROOM (A)	Ik	FABRIKAAT	TYPE
45	N1 T/M N12, 7 T/M 16, 18 T/M 39	INSTALLATIE AUTOMAAT DPNN B		16	6	MERLIN GERIN	19254
4	K1, K2, K4, K5	DCP N VIGI AARDLEKAUTOMAAT 4P B		16/30m	6	MERLIN GERIN	MGN19744
6	1 T/M 6	INSTALLATIE AUTOMAAT DPNN C		16	6	MERLIN GERIN	19268
1	17	INSTALLATIE AUTOMAAT DPNN VIGI B		16/30m	6	MERLIN GERIN	19756
1	VBOSB	DIAZET SCHROEFPATROONHOUDER		3x63		WHONER	66966463
1	K3	DCP N VIGI AARDLEKAUTOMAAT 4P B		32/30m	6	MERLIN GERIN	MGN19747
1	F1	INSTALLATIE AUTOMAAT DPNN B		10	6	MERLIN GERIN	19252
2	HS1, HS2	INS SCHAKELAAR 4P		160		MERLIN GERIN	28913
1	MS	VERMOGENS RELAIS 4P 230V		200		TELEMECANIQUE	LC1F1154 + LX9FF220
7	N3A, N4A, N4B, N4C, N5A, N5B, N5C	CT MAGNEETSCHAKELAARS 2V	24	25		FINDER	22.24.8.024.4000
8	1A, 1B, 1C, 4A, 6A, HR17 35A, 36A	CT MAGNEETSCHAKELAARS 2P	24	25		FINDER	22.22.8.024.4000
1	KAST	PRISMA PLUS G + BLINDE DEUR				MERLIN GERIN	08108 + 08128
1	KOKER	PRISMA PLUS G KOKER + BLINDE DEUR				MERLIN GERIN	08178 + 08188
1	OSB	DEHN GUARD OVERSPANNINGSBEVEILIGING 275FM				DEHN	952405 FM
1	TR	TRAFO 250VA				BELPA	TR17268
10	X	AANSLUITKLEMMEN 4mm				TELEMECANIQUE	AB1VV435U
1	x	AANSLUITKLEMMEN				ENSTO	R1200, R1201, R1202

REVISIE
Datum: 20-04-2012
Object nr: OR600721

REVISIE
PAR.: DATUM:

Gewijzigd

VROM Rijksgebouwendienst

Omschrijving en adres van het werk
Renovatie Raad van State fase 2
Raad van State Den Haag

Onderwerp
KAST AANZICHT
VERDEELKAST LK22.1-4

Adviseur
Huygen Elwako Raadgevende Ingenieurs b.v. | Lid ONRI
Oostplein 415 | Postbus 42503 | 3006 DA Rotterdam
tel. 010 – 411 61 25 | fax 010 – 4119200
Info@he-adviseurs.nl | www.he-adviseurs.nl
ADVISEURS

Installateur
Breijer
Elektrotechniek
Geyssendorfferweg 5 - 3088 GJ Rotterdam
Postbus 51027 - 3007 GA Rotterdam
Telefoon 010 - 297 65 30
Fax 010 - 297 65 78

Formaat	A3	Schaal	N.V.T.	
Getekend	MZ	Datum	20-04-2012	
Bouwdeel	WP	OR nr.	600721	
Bouwlaag	3	Projectnr.	252020	
Discipl.	Fase	Bladnummer		Subcode
E	R	E-61103-LK22.1-4		

Werk directory OR600721/ E. Elektrotechnische installaties / 2.2

DWG-file E-61103-LK22.1-4