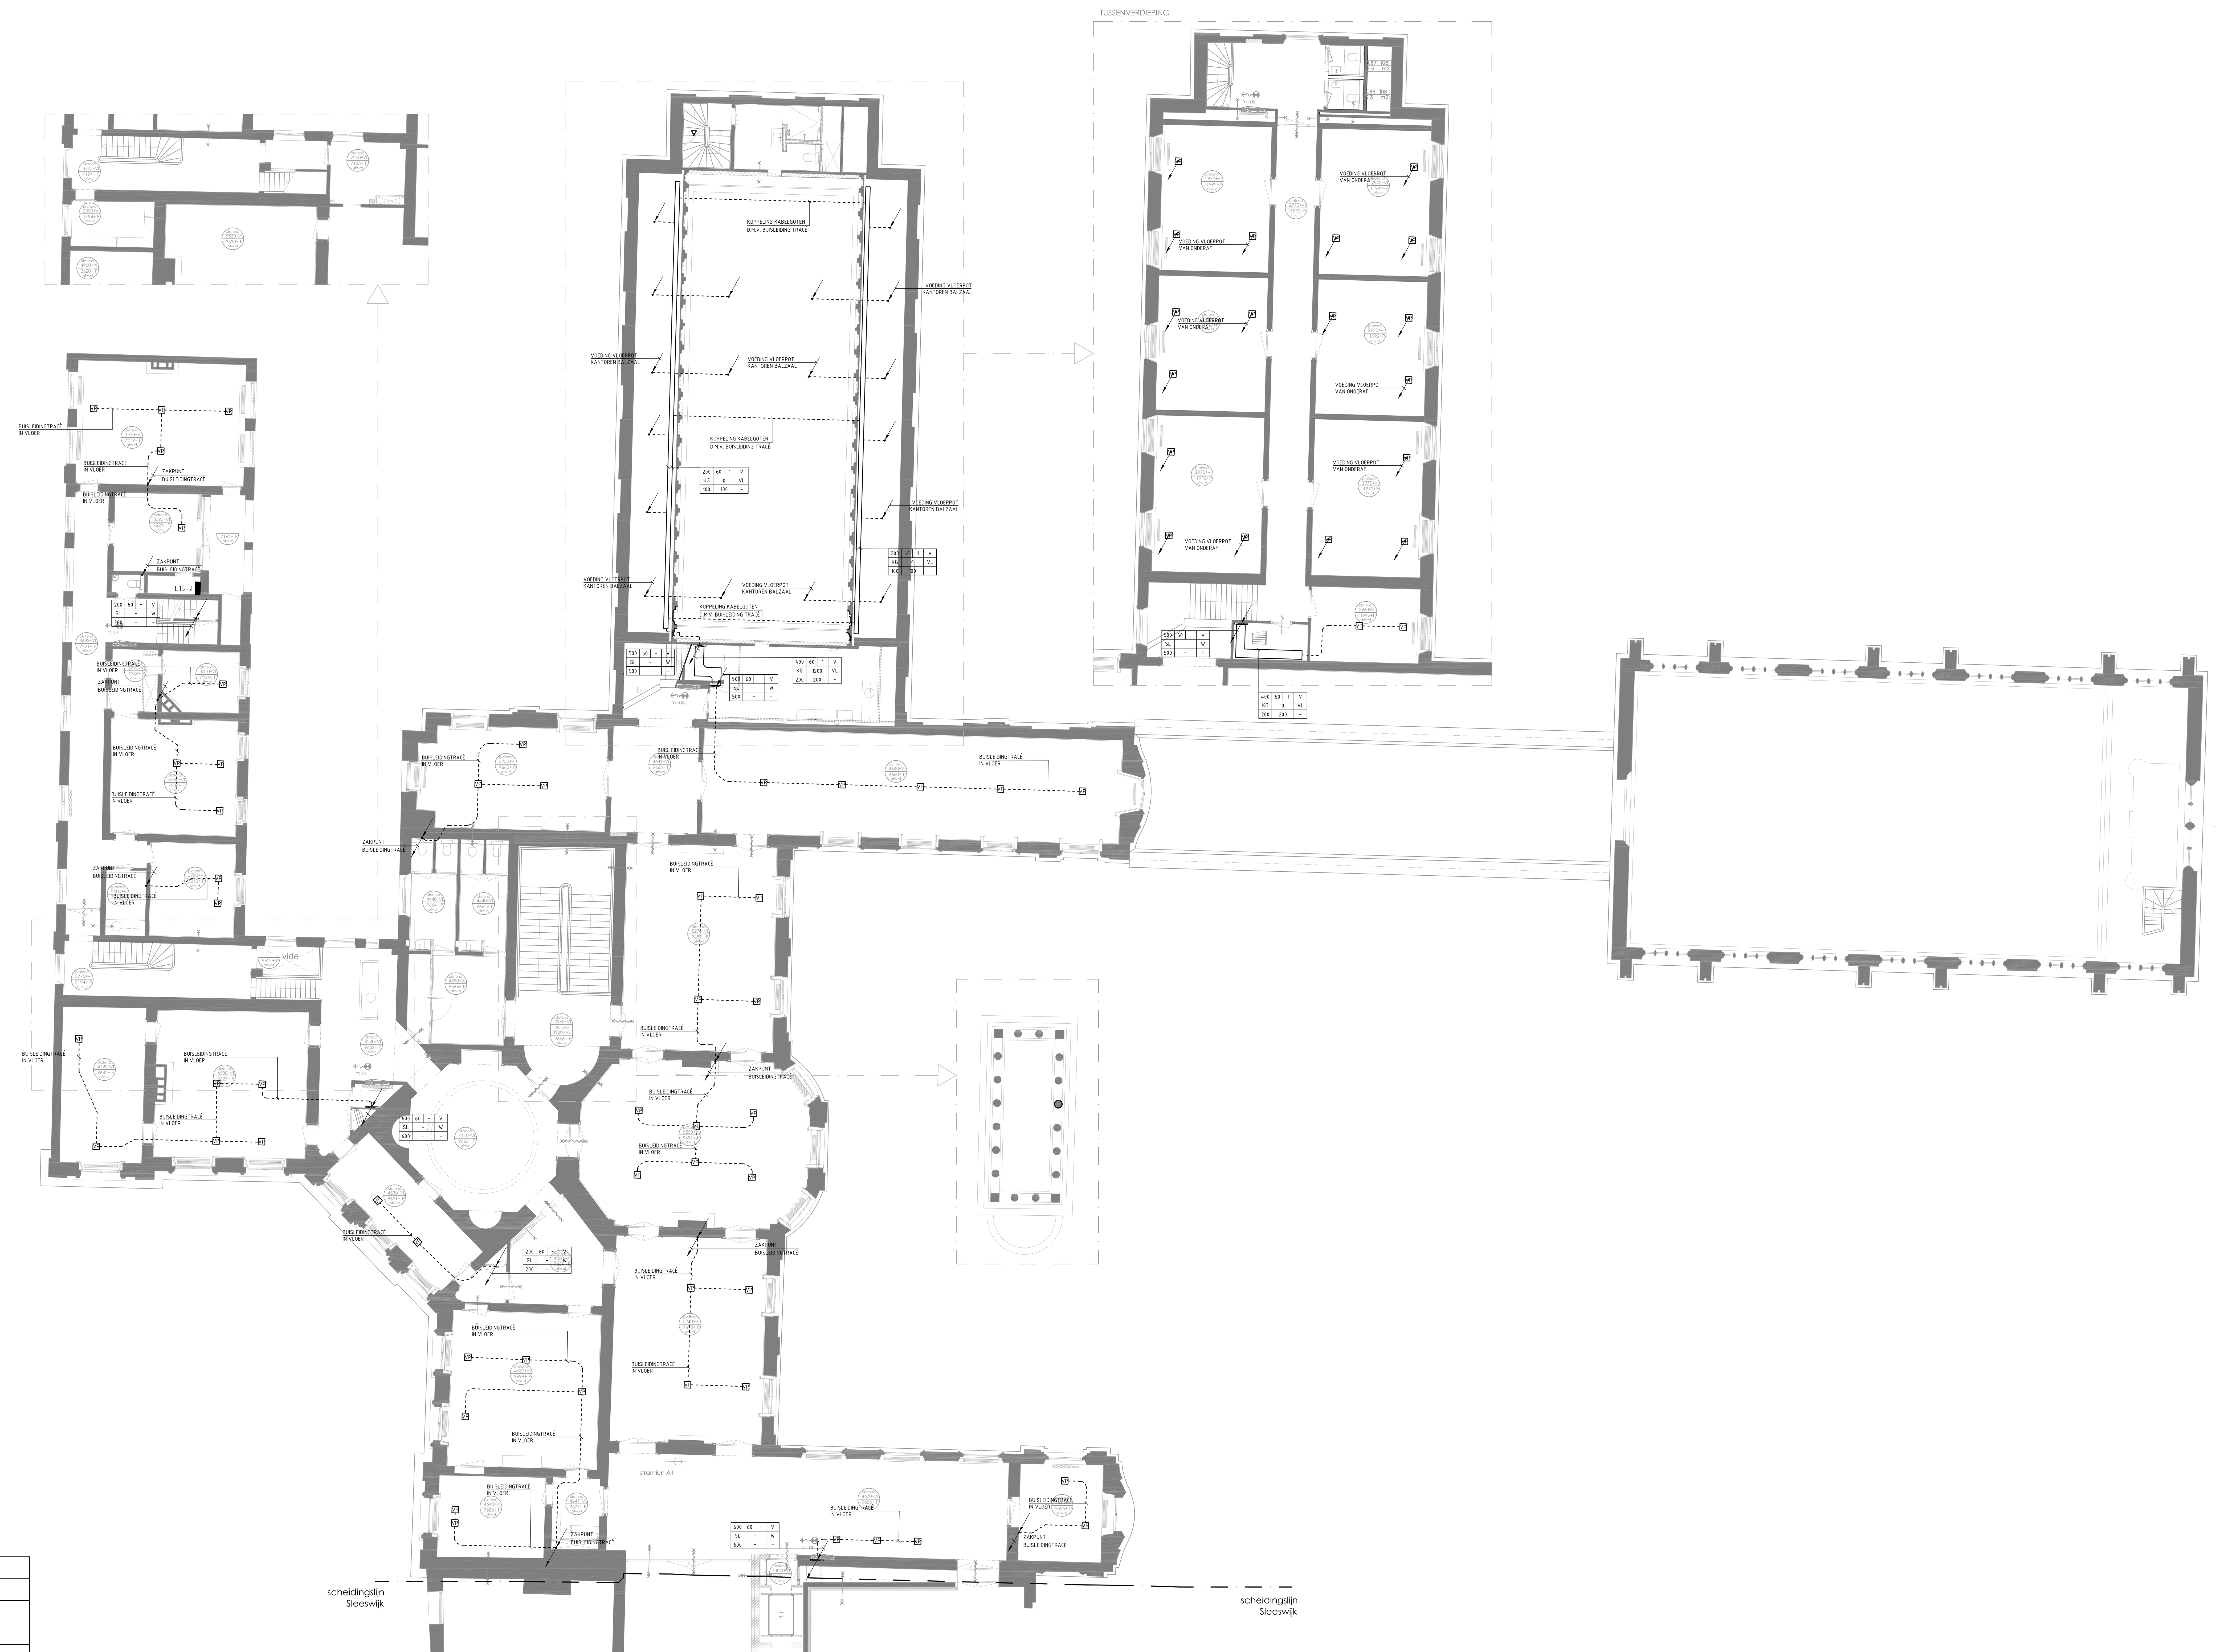

RENVOOI SYMBOLENVERKLARING

	KABELGOOT / LADDERBAAN		STIJGLEIDING
	VLOERGOOT		DOORGAAND STIJGLEIDING
B	BRANDSCHEIDING		
	STIJGSTUK / VERVALSTUK		DOORGAAND ZAKLEIDING
	KABELGOOT VERTICAAL NAAR BOVEN GAAND		
	KABELGOOT VERTICAAL VAN BENEDEN KOMEND		
VP	VLOERPOT		
	ZAKLEIDING		

Verklaring kabelgootvlag

330	60	2	V
KG	2700		P
100	70		160

1	2	3	4
5	6		7
8	9		10

1 Breedte goot
2 Hoogte goot
3 Aantal scheidingsschotten
4 Uitvoering
5 Soort
6 Hoogte onderkant goot
7 Bevestiging
8 Compartiment sterkstroom
9 Com[partiment zwakstroom
10 Compartiment data

1	B	Breedte goot
2	H	Hoogte goot
3	S	Scheidingsprofiel
4	V	Verzinkt
	G	Gelakt
	K	Kunststof
	A	Aluminium
	R	Roestvrijstaal
	T	Therminal verzinkt
5	DG	Draadgoot
	KG	Kabelgoot
	KL	Kabelladder
	WG	Wandgoot
	PG	Plintgoot
	ST	Stijggoot
	SL	Stijgladder
	VL	Vloergoot
	FB	Functiebehoud
6	1600	Vanuit afg. vloer
	1600-	Vanuit peil
7	C	Console
	P	Pendel
	W	Wandmontage
	VL	Op vloer of in vloer
8	100	Breedte compartiment
9	70	Breedte compartiment
10	100	Breedte compartiment

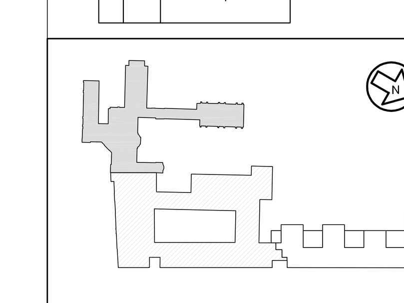

REVISIE
Datum: 20-04-2012
Object nr: OR600721

REVISIE
PAR.: DATUM:

BOUWKUNDIG ONDERLEGGER DWG FILE :Xref-ST5020-MON.152 Laag 2 d.d: 10-10-'10

VROM Rijksgebouwendienst

Opdrachtgever
Directie projecten
Koningin Julianalaan 2
2595 AA den Haag

Omschrijving en adres van het werk
Renovatie Raad van State fase 2
Raad van State — Den Haag

Onderwerp
KABELWEGEN
LAAG 2, WITTE PALEIS

Hierbij behoort tek.	–		
Berekeningen	–		
Akkoord	–		
Formaat	A0+	Schaal	1:100
Getekend	MZ	Datum	20-04-2012
Bouwdeel	WP	OR nr.	600721
Bouwlaag	2	Projectnr.	252020

Discipl.	Fase	Bladnummer	Subcode
E	R	E-61300-WP-2	

Adviseur
Huygen Elwako Raadgevende Ingenieurs b.v. | Lid ONRI
Oostplein 415 | Postbus 42503 | 3006 DA Rotterdam
tel. 010 – 411 61 25 | fax 010 – 4119200
info@he-adviseurs.nl | www.he-adviseurs.nl
ADVISEURS

Installateur
Breijer Elektrotechniek
Geyssendorfferweg 5 - 3088 GJ Rotterdam
Postbus 51027 - 3007 GA Rotterdam
Telefoon 010 - 297 65 30
Fax 010 - 297 65 78

Gewijzigd

Werk directory OR600721/ E. Elektrotechnische installaties / 2.2
DWG-file E-61300-WP-2