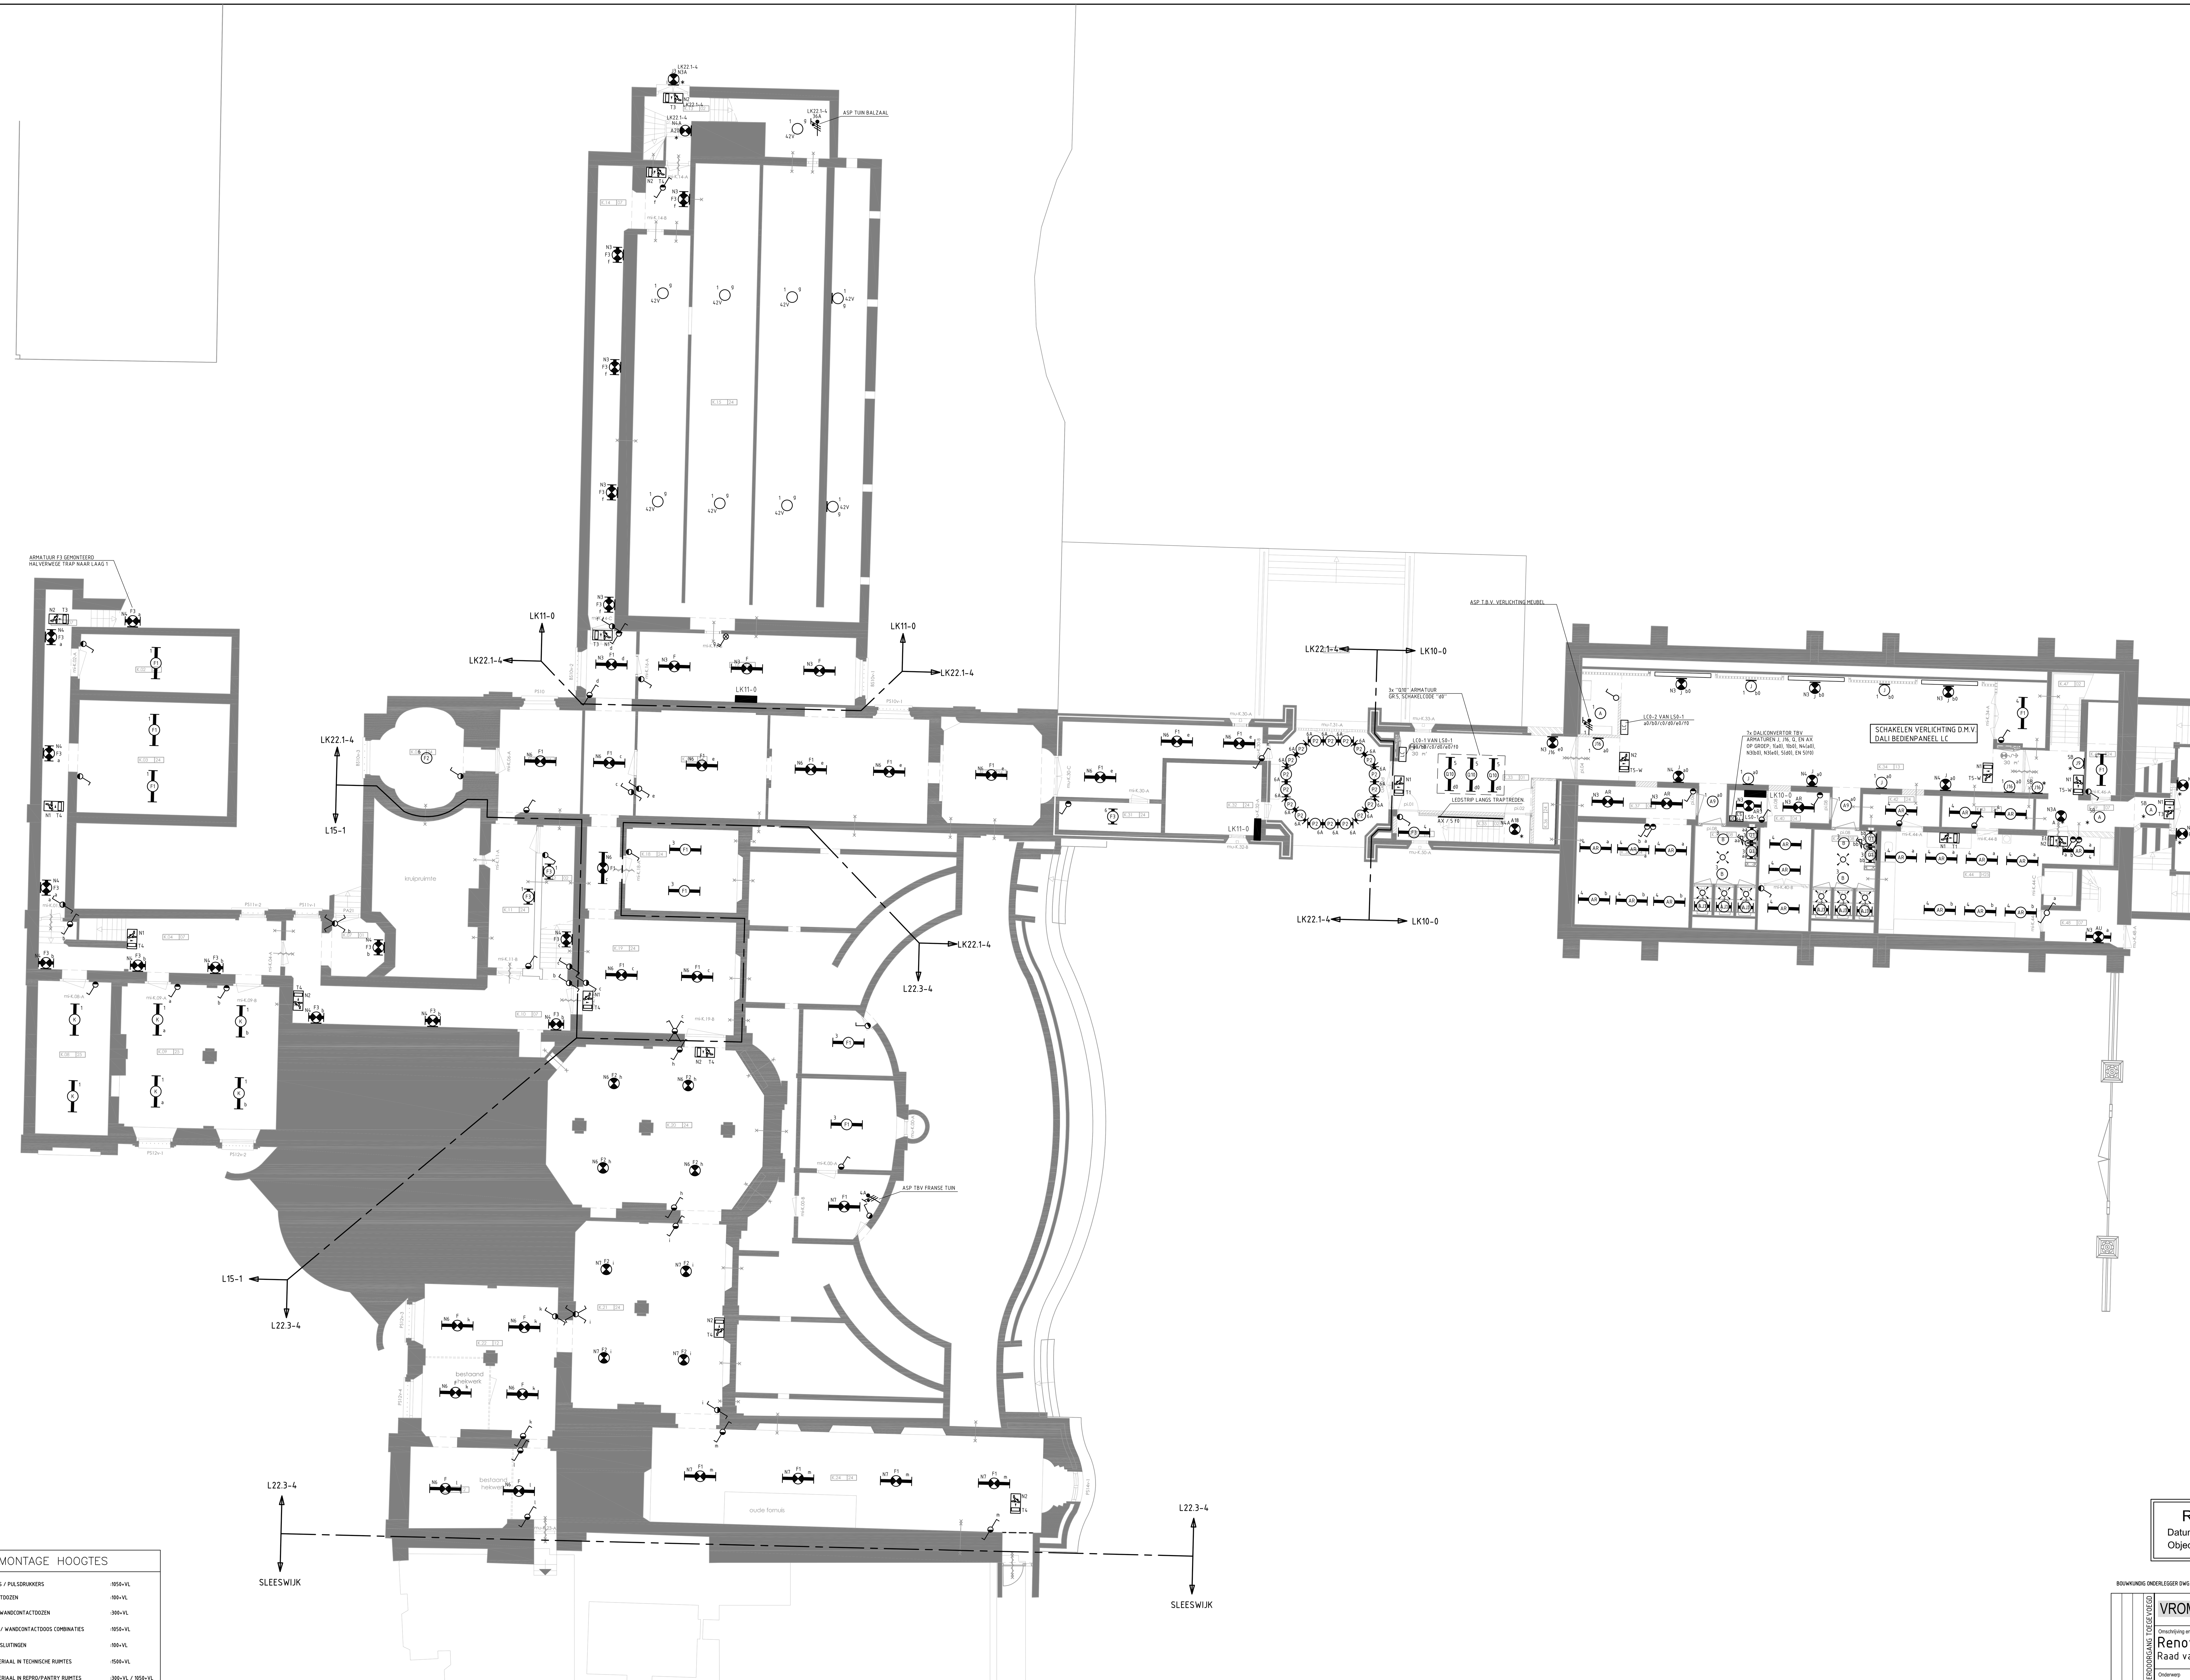

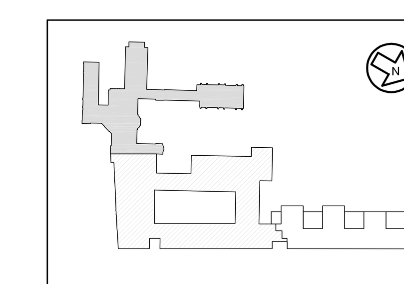

VERKLARING ARMATUUR

- GROEPNUMMER
- RELAISCODE
- SCHAKELCODE
- ARMATUURCODE
- CENTRAAL GESCHAKELD

VERKLARING PULSDRUKKER

- REG-............. CODERING PULSDRUKKER
- a SCHAKELCODE

RENVOOI SYMBOLENVERKLARING

Symbool	Omschrijving	Symbool	Omschrijving
	ENKELPOLIGE SCHAKELAAR		VERLICHTINGS ARMATUUR INBOUW / OPBOUW (PL / GLOEILAMP / HALOGEEN)
	SERIESCHAKELAAR		VERLICHTINGS ARMATUUR WANDMONTAGE (PL / GLOEILAMP / HALOGEEN)
	WISSELSCHAKELAAR		VERLICHTINGS ARMATUUR OPBOUW (TL)
	KRUISSCHAKELAAR		VERLICHTINGS ARMATUUR WAND OPBOUW (TL)
	ENKELPOLIGE SCHAKELAAR IN WATERDICHTE / SLAGVASTE UITVOERING.		ARMATUUR FUNCTIONEREND ALS NOODVERLICHTING (NOODSTROOM)
	SERIESCHAKELAAR IN WATERDICHTE / SLAGVASTE UITVOERING.	NV	ARMATUUR FUNCTIONEREND ALS NOODVERLICHTING (VASTE VOEDING)
	WISSELSCHAKELAAR IN WATERDICHTE / SLAGVASTE UITVOERING.		N.V. TRANSPARANT VLUCHTWEG AANDUIDING
	PULSDRUKKER		ENKELVOUDIG WIELAND WANDCONTACTDOOS
	BEWEGINGSDETECTOR VERLICHTING		

MONTAGE HOOGTES

- SCHAKELAARS / PULSDRUKKERS :1050+VL
- WANDCONTACTDOZEN :100+VL
- SCHOONMAAKWANDCONTACTDOZEN :300+VL
- SCHAKELAAR / WANDCONTACTDOOS COMBINATIES :1050+VL
- NETWERKAANSLUITINGEN :100+VL
- SCHAKELMATERIAAL IN TECHNISCHE RUIMTES :1500+VL
- SCHAKELMATERIAAL IN REPRO/PANTRY RUIMTES :300+VL / 1050+VL

REVISIE
Datum: 20-04-2012
Object nr: OR600721

REVISIE
PAR.: DATUM:

BOUWKUNDIG ONDERLEGGER DWG FILE :Xref-ST5020-MON.150 Laag 0 d.d: 28-10-'09

Gewijzigd	
A	11-11-2011 ARM. ONDERDOORGANG TOEGEVOEGD

VROM Rijksgebouwendienst

Opdrachtgever
Directie projecten
Koningin Julianalaan 2
2595 AA den Haag

Omschrijving en adres van het werk

Renovatie Raad van State fase 2

Raad van State — Den Haag

Onderwerp

VERLICHTINGSINSTALLATIE LAAG 0, WITTE PALEIS

Hierbij behoort tek.	–
Berekeningen	–
Akkoord	–
Formaat A0+	Schaal 1:100
Getekend MZ	Datum 20-04-2012
Bouwdeel WP	OR nr. 600721
Bouwlaag 0	Projectnr. 252020

Discipl.	Fase	Bladnummer	Subcode
E	R	E-63000-WP-0	

Adviseur
Huygen Elwako Raadgevende Ingenieurs b.v. | Lid ONRI
Oostplein 415 | Postbus 42503 | 3006 DA Rotterdam
tel. 010 – 411 61 25 | fax 010 – 4119200
info@he-adviseurs.nl | www.he-adviseurs.nl
HE ADVISEURS

Installateur
Breijer Elektrotechniek
Geyssendorfferweg 5 - 3088 GJ Rotterdam
Postbus 51027 - 3007 GA Rotterdam
Telefoon 010 - 297 65 30
Fax 010 - 297 65 78

Werk directory OR600721/ E. Elektrotechnische installaties / 2.2

DWG-file E-63000-WP-0